
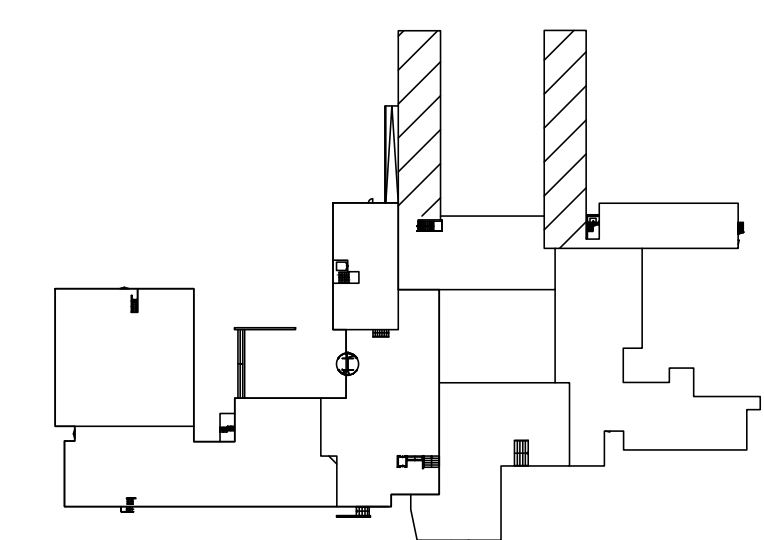


 

 Fontys Hogescholen Dienst Huisvesting en Beheer			
rev.	omschrijving	d.d.	get. gezien acc. acc.
0	JAARREVISIE SEPTEMBER 2017	29-12-17	FrVa
FONTYS HOGESCHOLEN VENLO GEBOUW W1 BEGANE GROND BEVEILIGINGSINSTALLATIE		CAD-Ref. behoort bij.	
		Website Strukton Worksphere: www.struktonworksphere.com Email:	
 Strukton Worksphere Lokale Eindhoven 5206 5692 EG San Fax 040-2825200 Postbus 356 5600 AJ Eindhoven 040-2825201		status REVISIE	
		archief. schaal: 1:100 proj.nr. tek.nr. EL W10 J C	
		A1 bl.	