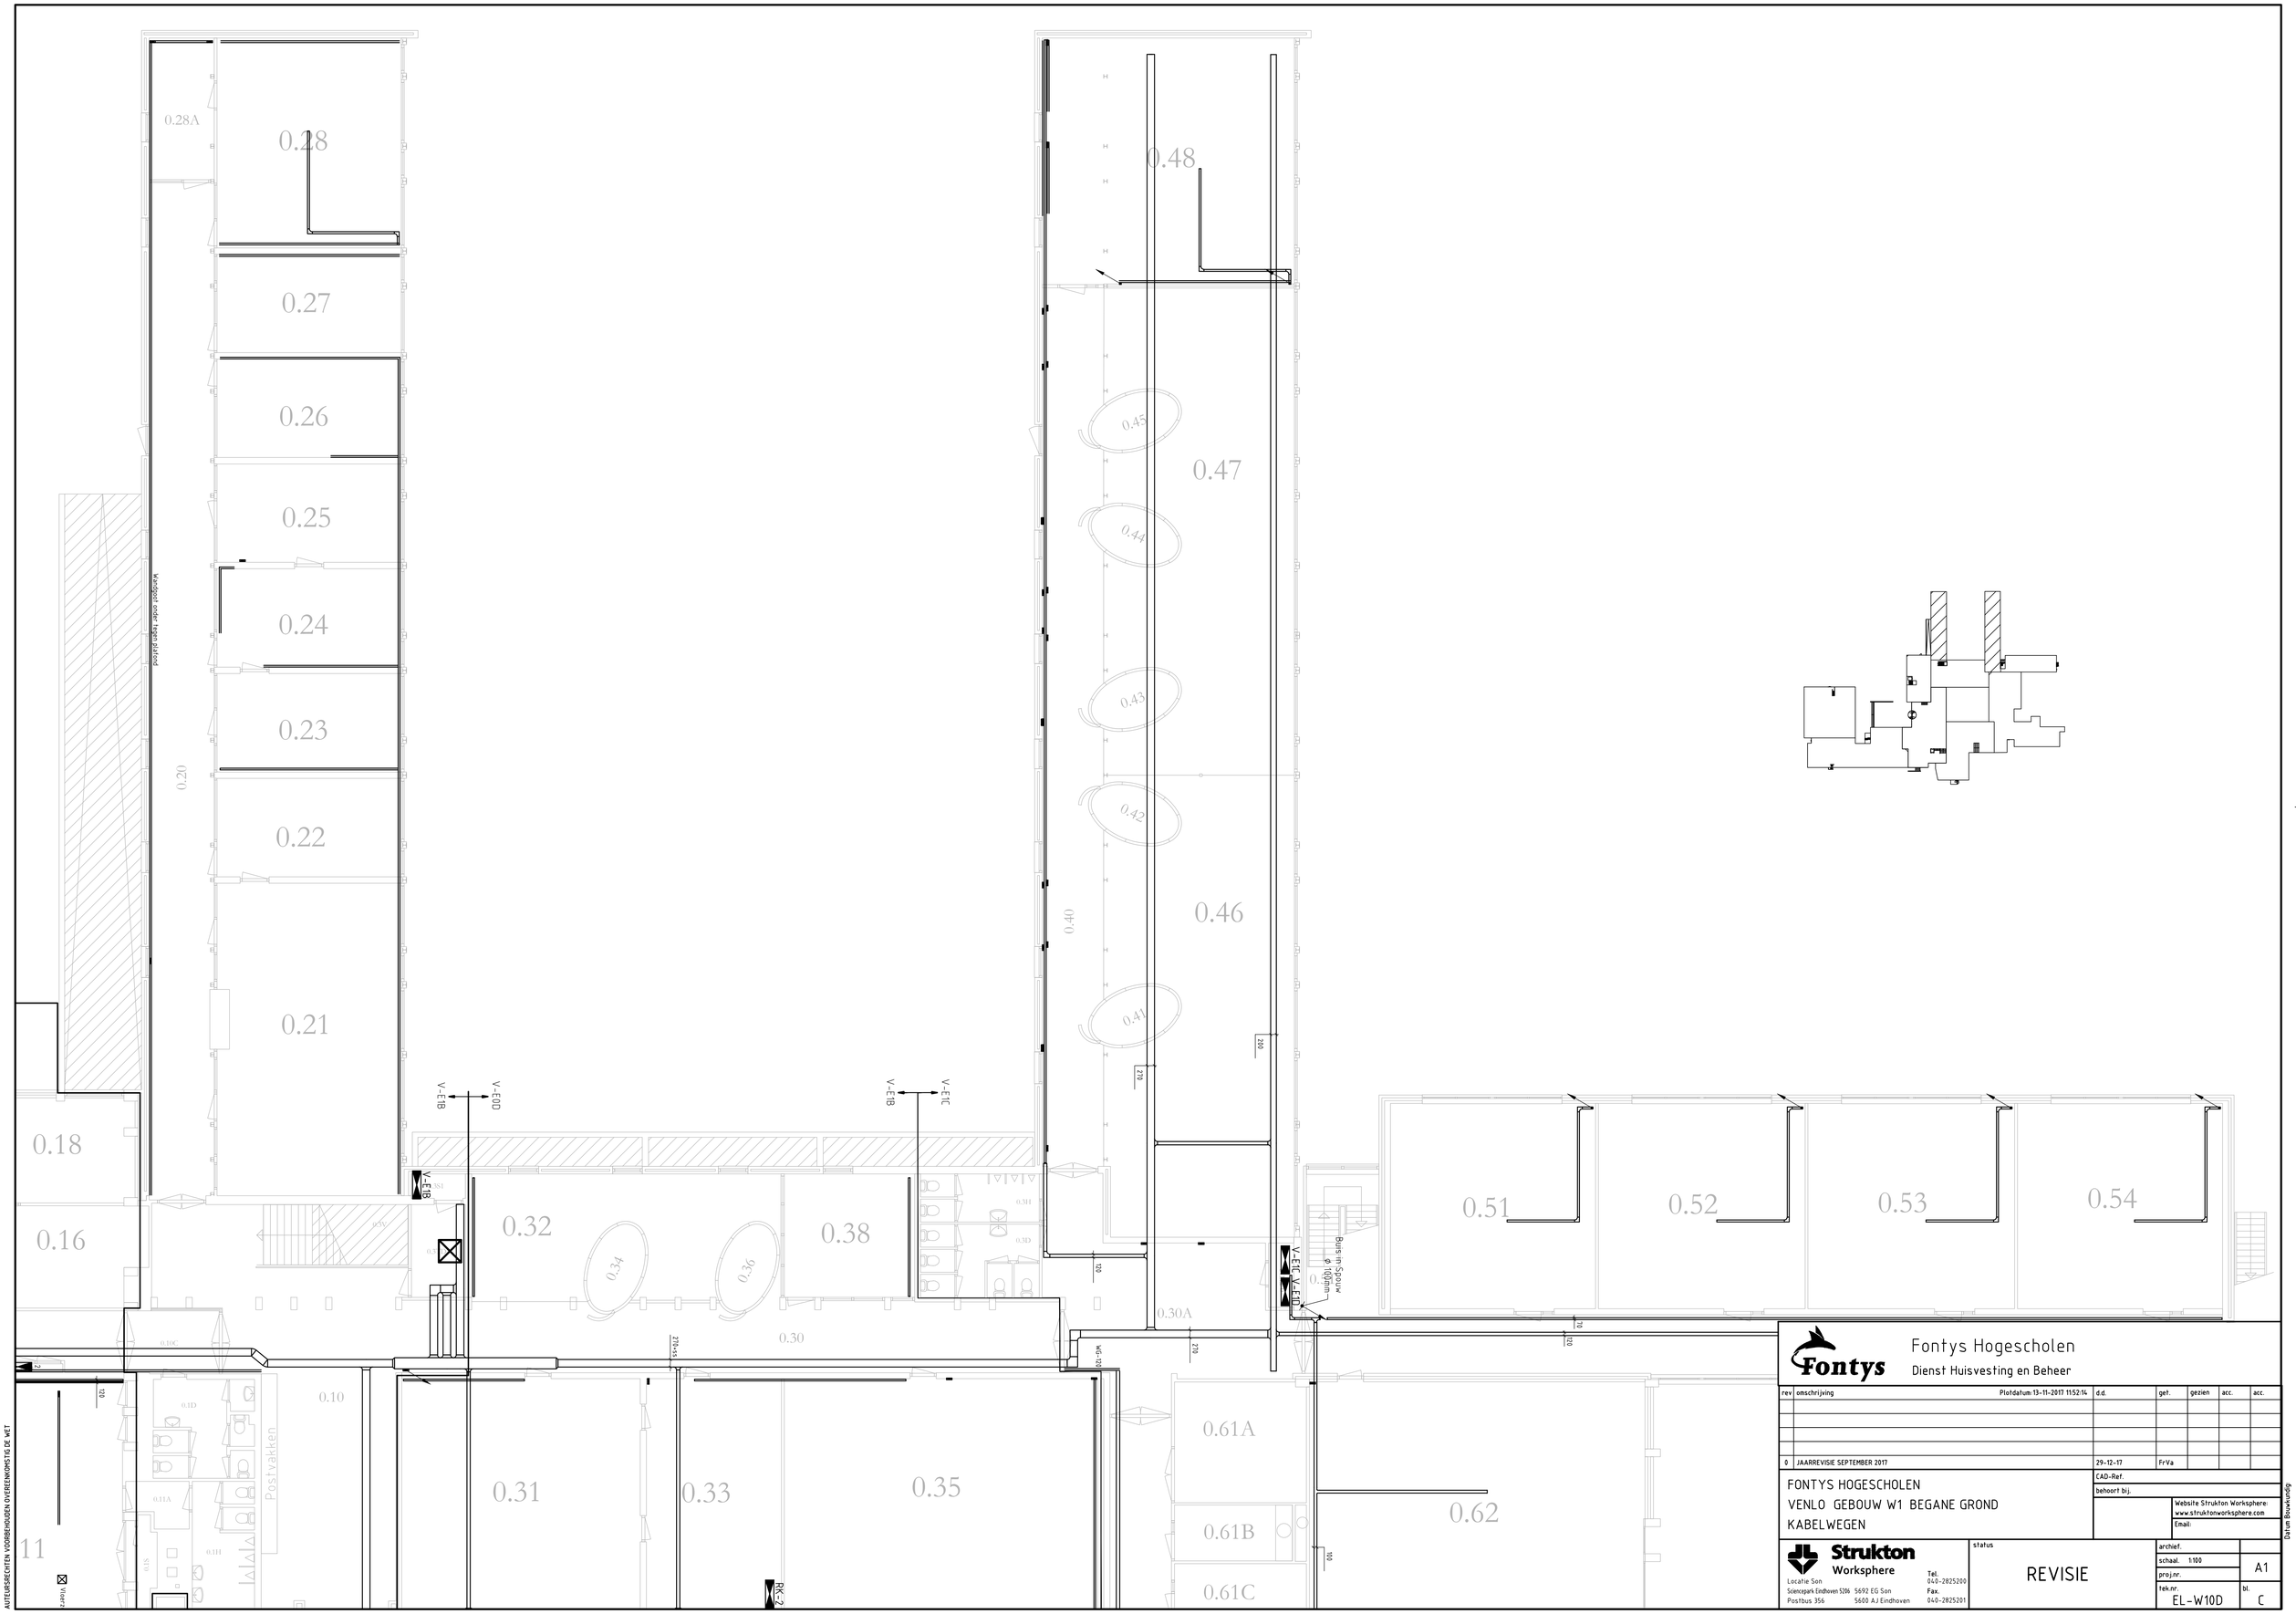
0.28A
0.28
0.27
0.26
0.25
0.24
0.23
0.22
0.21
0.20
0.18
0.16
0.48
0.47
0.46
0.45
0.44
0.43
0.42
0.41
0.40
0.32
0.34
0.36
0.38
0.30
0.30A
0.10
0.31
0.33
0.35
0.61A
0.61B
0.61C
0.62
0.51
0.52
0.53
0.54
11
Postvakken
V-E1B
V-E0D
V-E1C
RK-2
Buis in Sparw
Fontys
Fontys Hogescholen
Dienst Huisvesting en Beheer
rev omschrijving Plotdatum: 13-11-2017 11:52:14 d.d. get. gezien acc. acc.
0 JAARREVISIE SEPTEMBER 2017 29-12-17 FrVa
FONTYS HOGESCHOLEN
VENLO GEBOUW W1 BEGANE GROND
KABELWEGEN
CAD-Ref.
behoort bij.
Website Strukton Worksphere:
www.struktonworksphere.com
Email:
Strukton Worksphere
Locatie Son
Scientepark Eindhoven 5206 5692 EG Son
Postbus 356 5600 AJ Eindhoven
Tel. 040-2825200
Fax. 040-2825201
status
REVISIE
archief.
schaal. 1:100
A1
proj.nr.
tek.nr. EL-W10D
bl. C
AUTEURSRECHTEN VOORBEHOUDEN OVEREENKOMSTIG DE WET
Uitgeknoopkaart