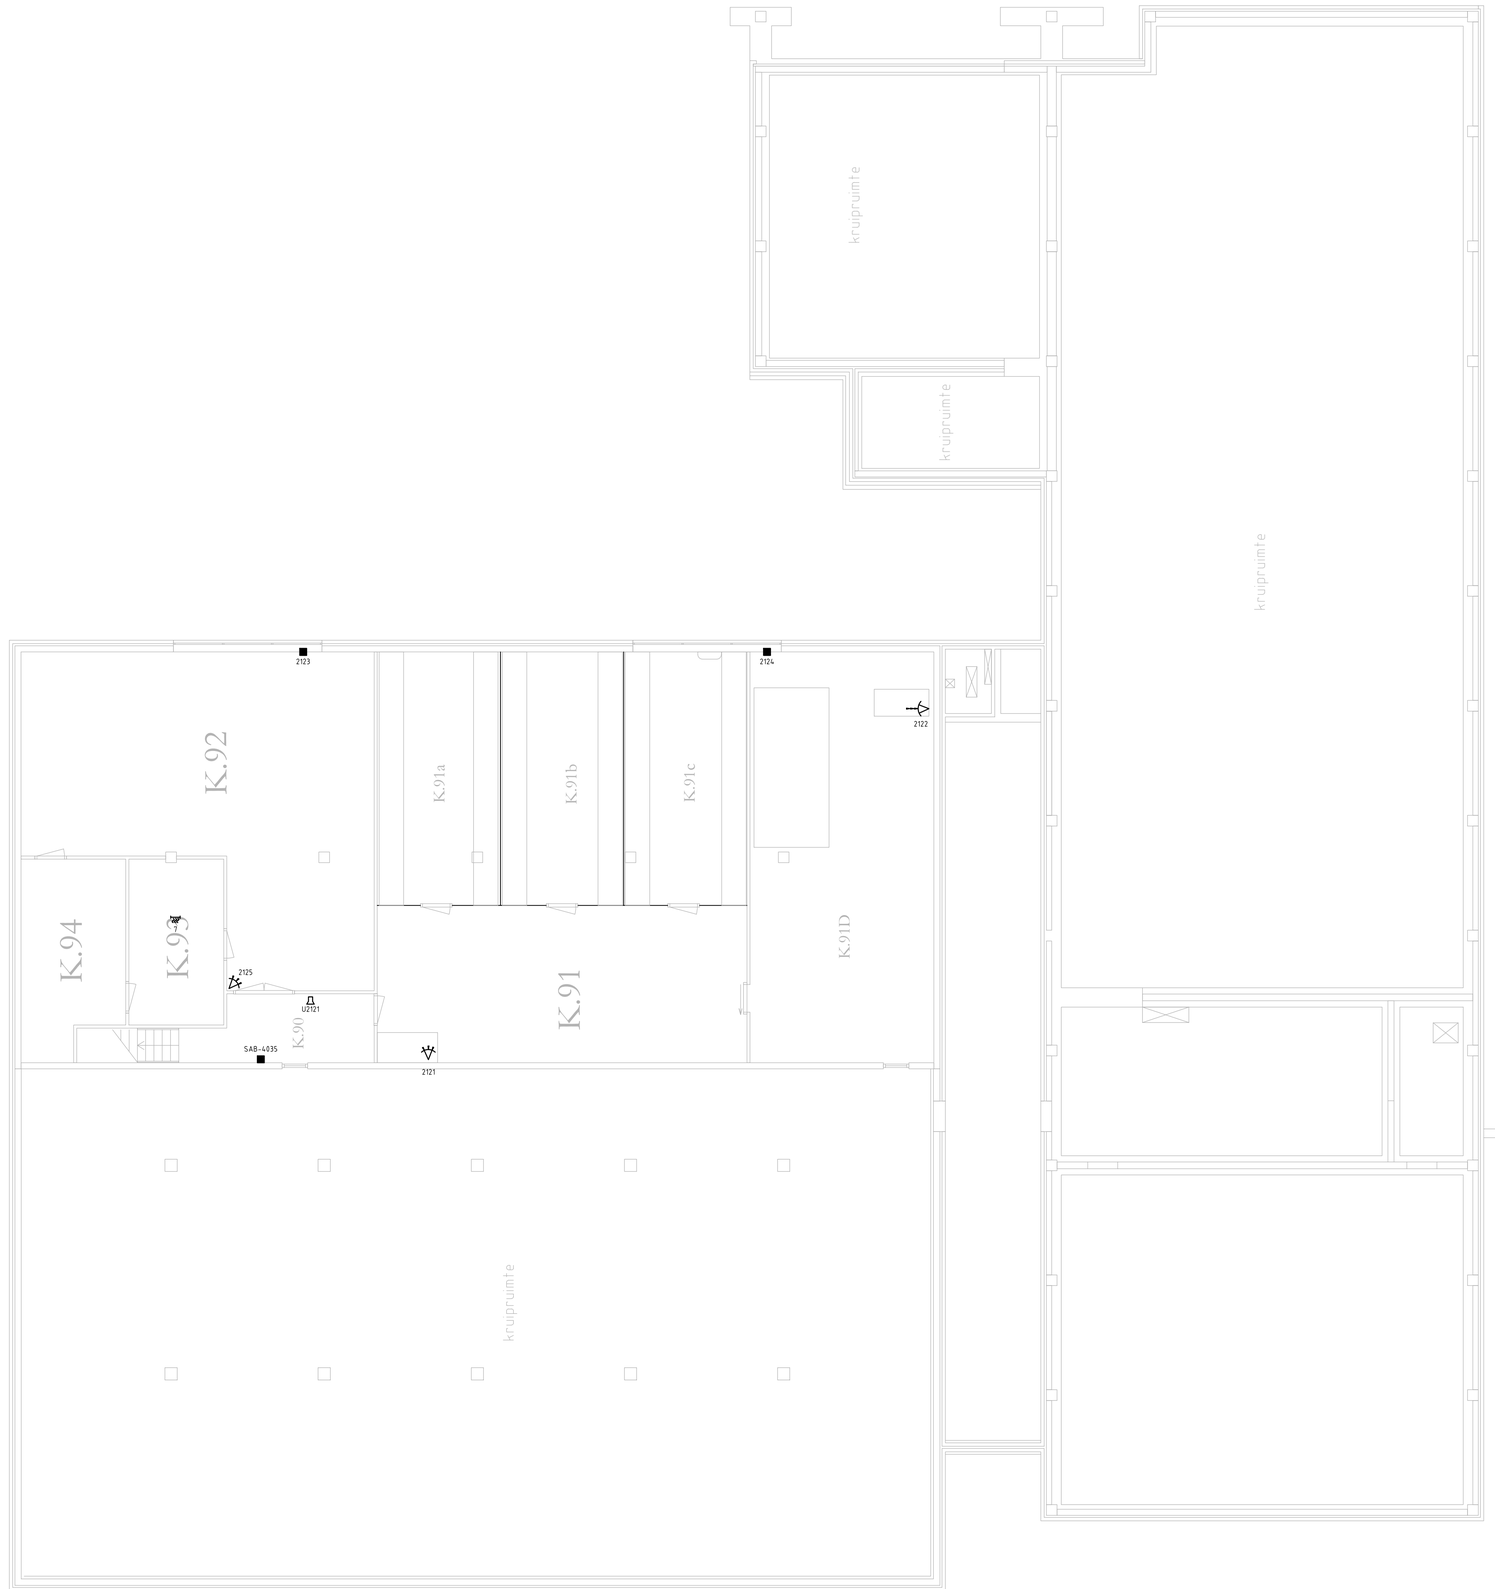

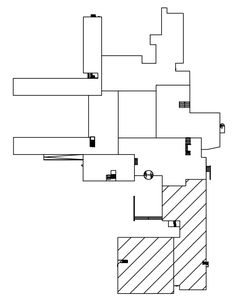

Fontys Hogescholen
Dienst Huisvesting en Beheer

rev	omschrijving	d.d.	get.	gezien	acc.	acc.
0	JAARREVISIE SEPTEMBER 2017	29-12-17	FrVa			

FONTYS HOGESCHOLEN
VENLO GEBOUW W1 SOUTERRAIN
BEVEILIGINGSINSTALLATIE

CAD-Ref.
behoort bij.
Website Strukton Worksphere: www.struktonworksphere.com
Email:

Strukton Worksphere
Locatie Eindhoven
Science Park Eindhoven 5206 5692 EG Son
Postbus 356 5600 AJ Eindhoven
Tel. 040-2825209
Fax. 040-2825201

status: REVISIE

archief.
schaal. 1:100
proj.nr.
tek.nr. EL_W1SJ
A1
bl. A

Getekend met:

AUTEURSRECHTEN VOORBEHOUDEN OVEREENKOMSTIG DE WET