



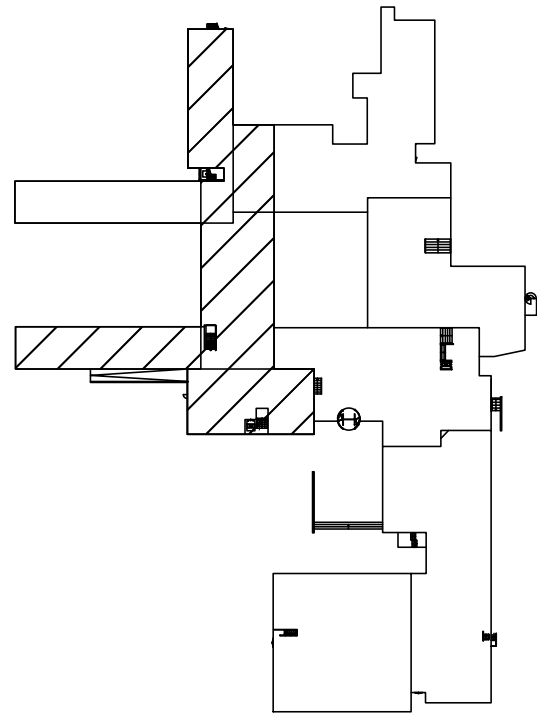

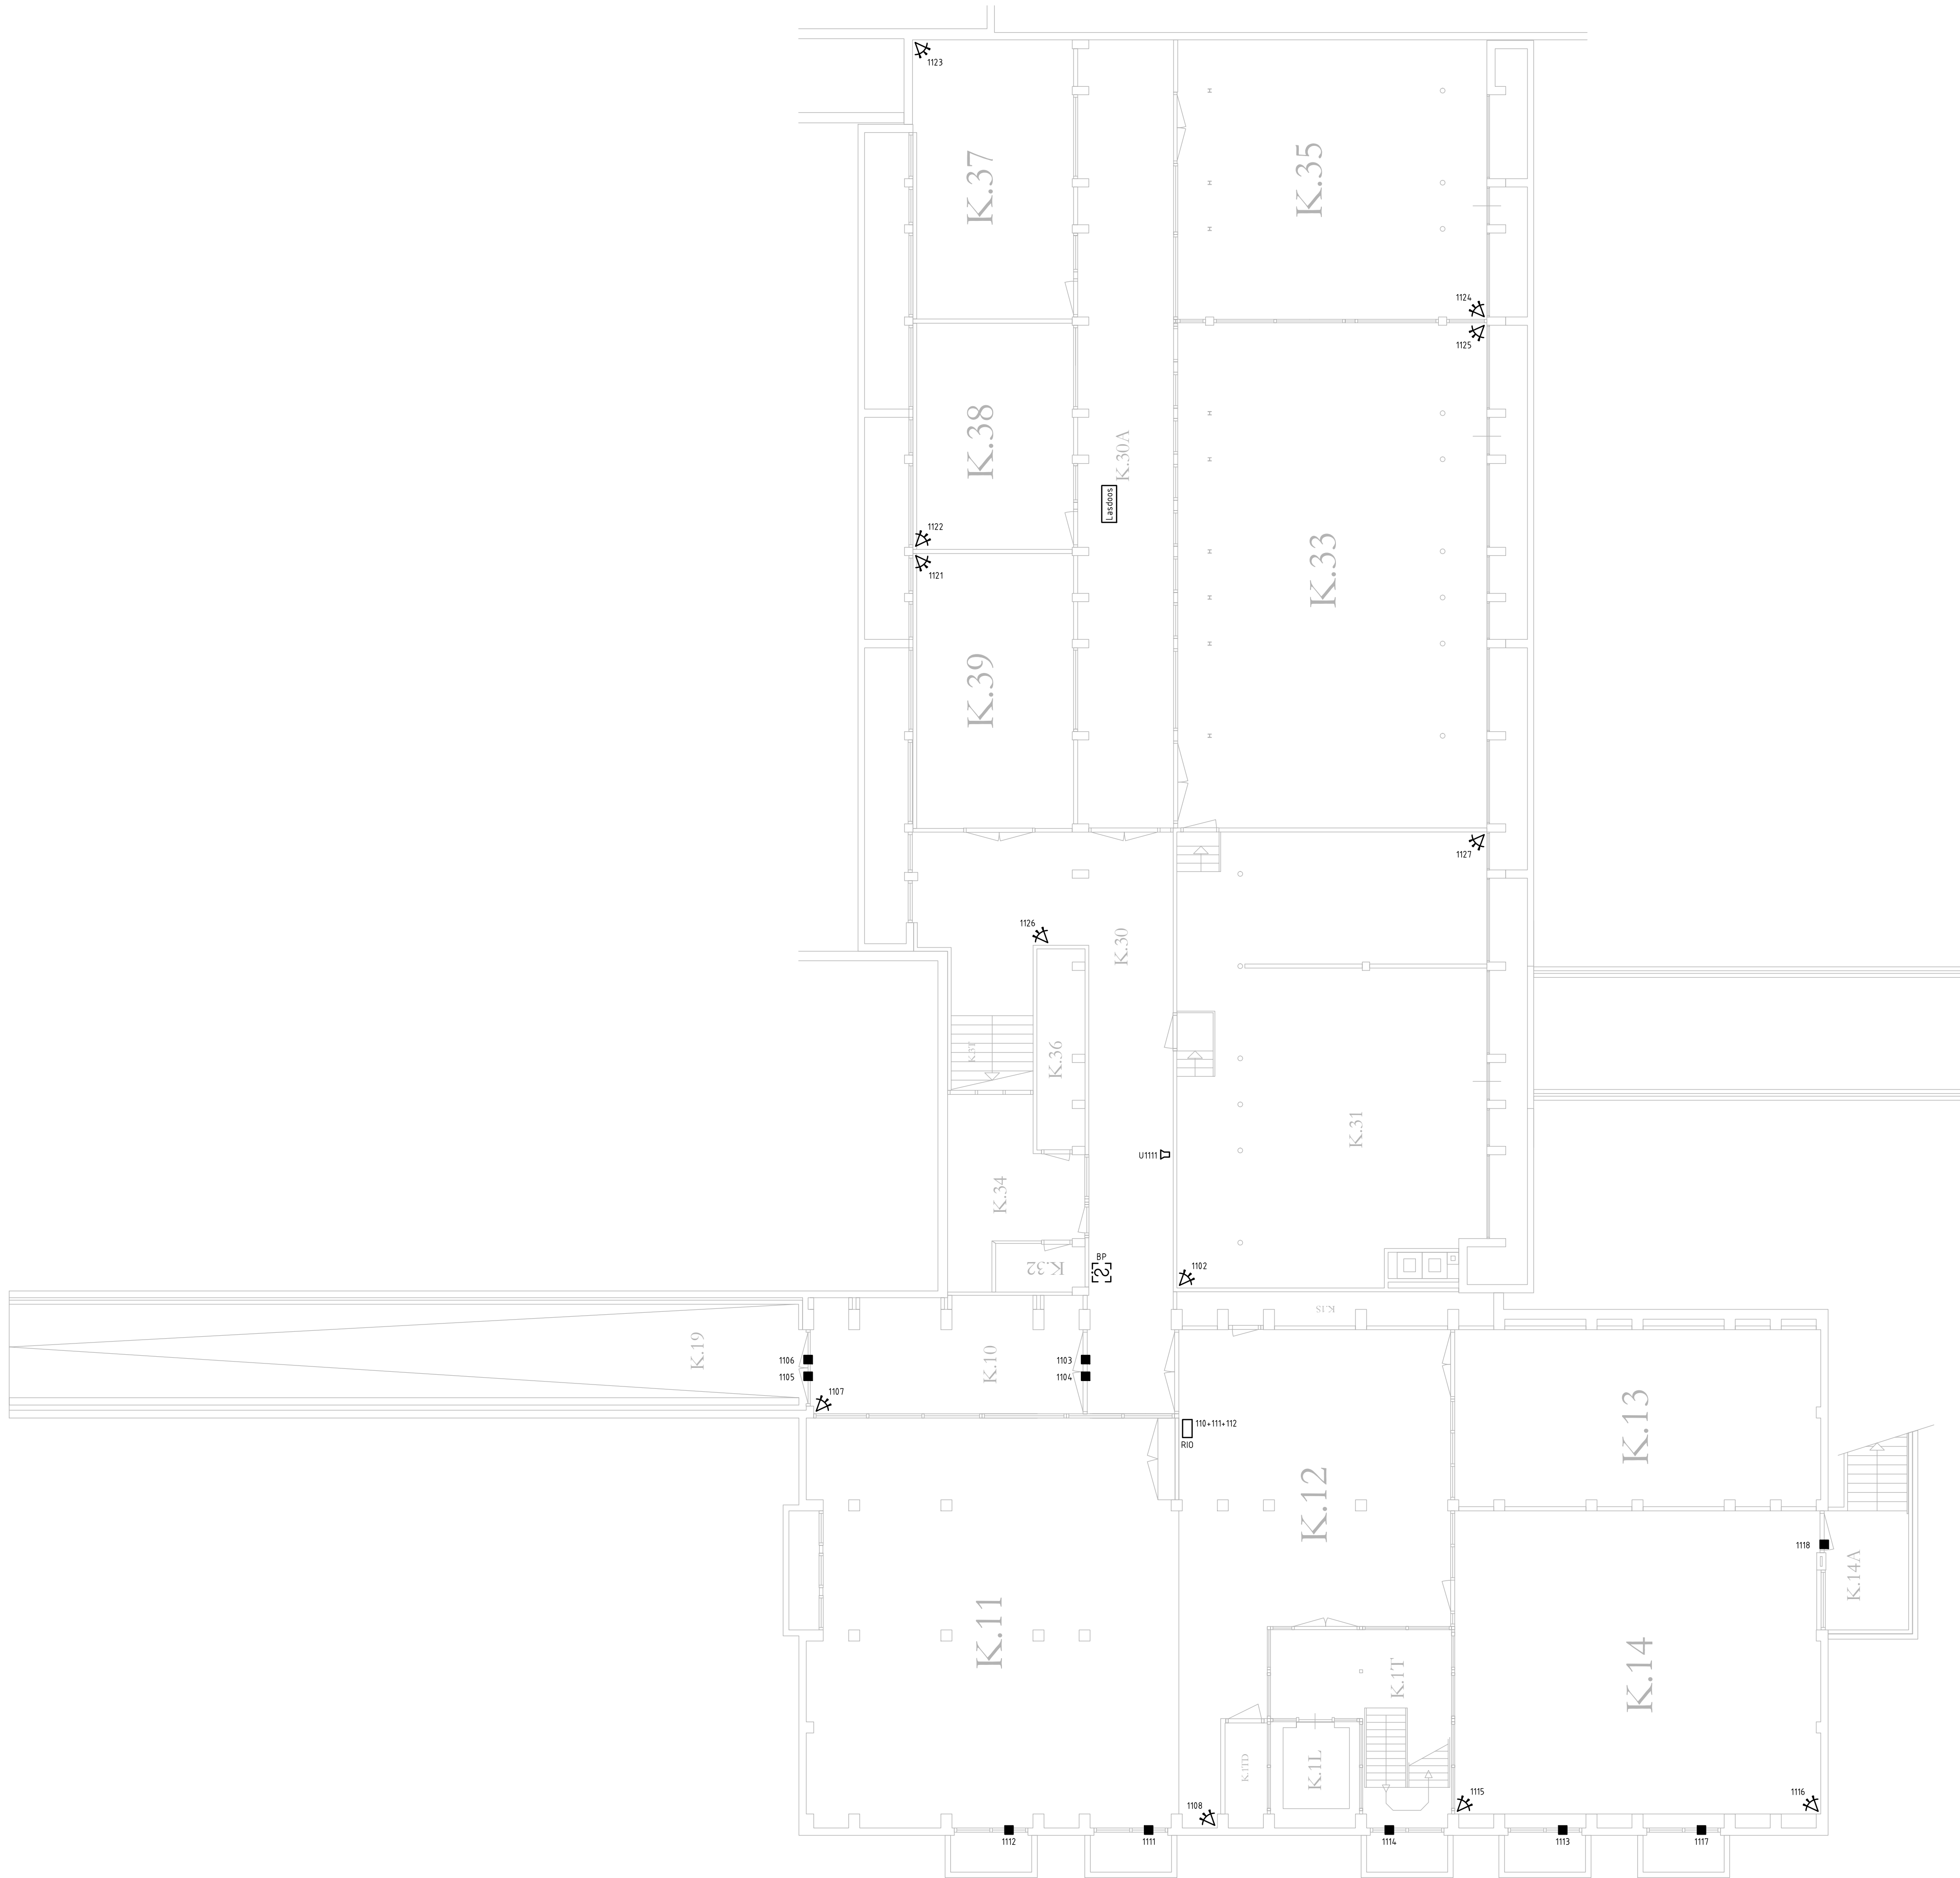

Fontys Hogescholen
Dienst Huisvesting en Beheer

rev	omschrijving	d.d.	get.	gezien	acc.	acc.
0	JAARREVISIE SEPTEMBER 2017	29-12-17	FrVa			

Fontys Hogescholen
Venlo Gebouw W1 Souterrain
Beveiligingsinstallatie

CAD-Ref.
behoort bij

Website Strukton Workspere:
www.struktonworkspere.com
Email:



Strukton
Workspere

Locatie Eindhoven
Science Park Eindhoven 5206
Postbus 356

Tel.
040-2825200
5692 EG Son Fax:
5666 AJ Eindhoven 040-2825201

status

REVISIE

archief.		
schaal	1:100	A1
proj.nr.		
tek.nr.	EL W1SJ	B