



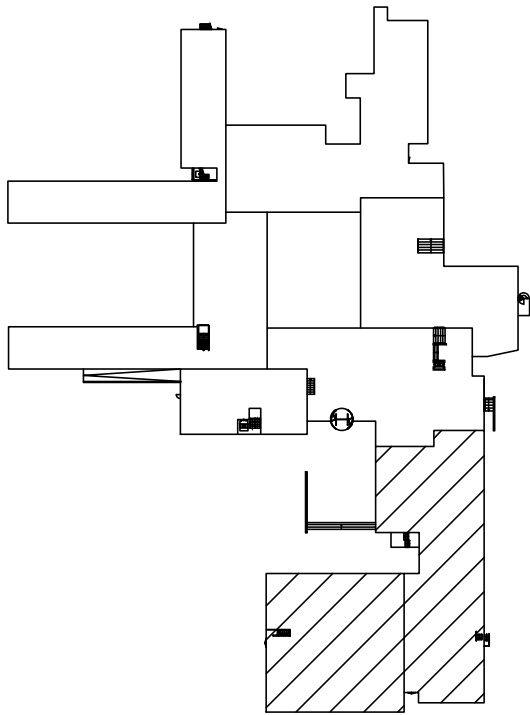

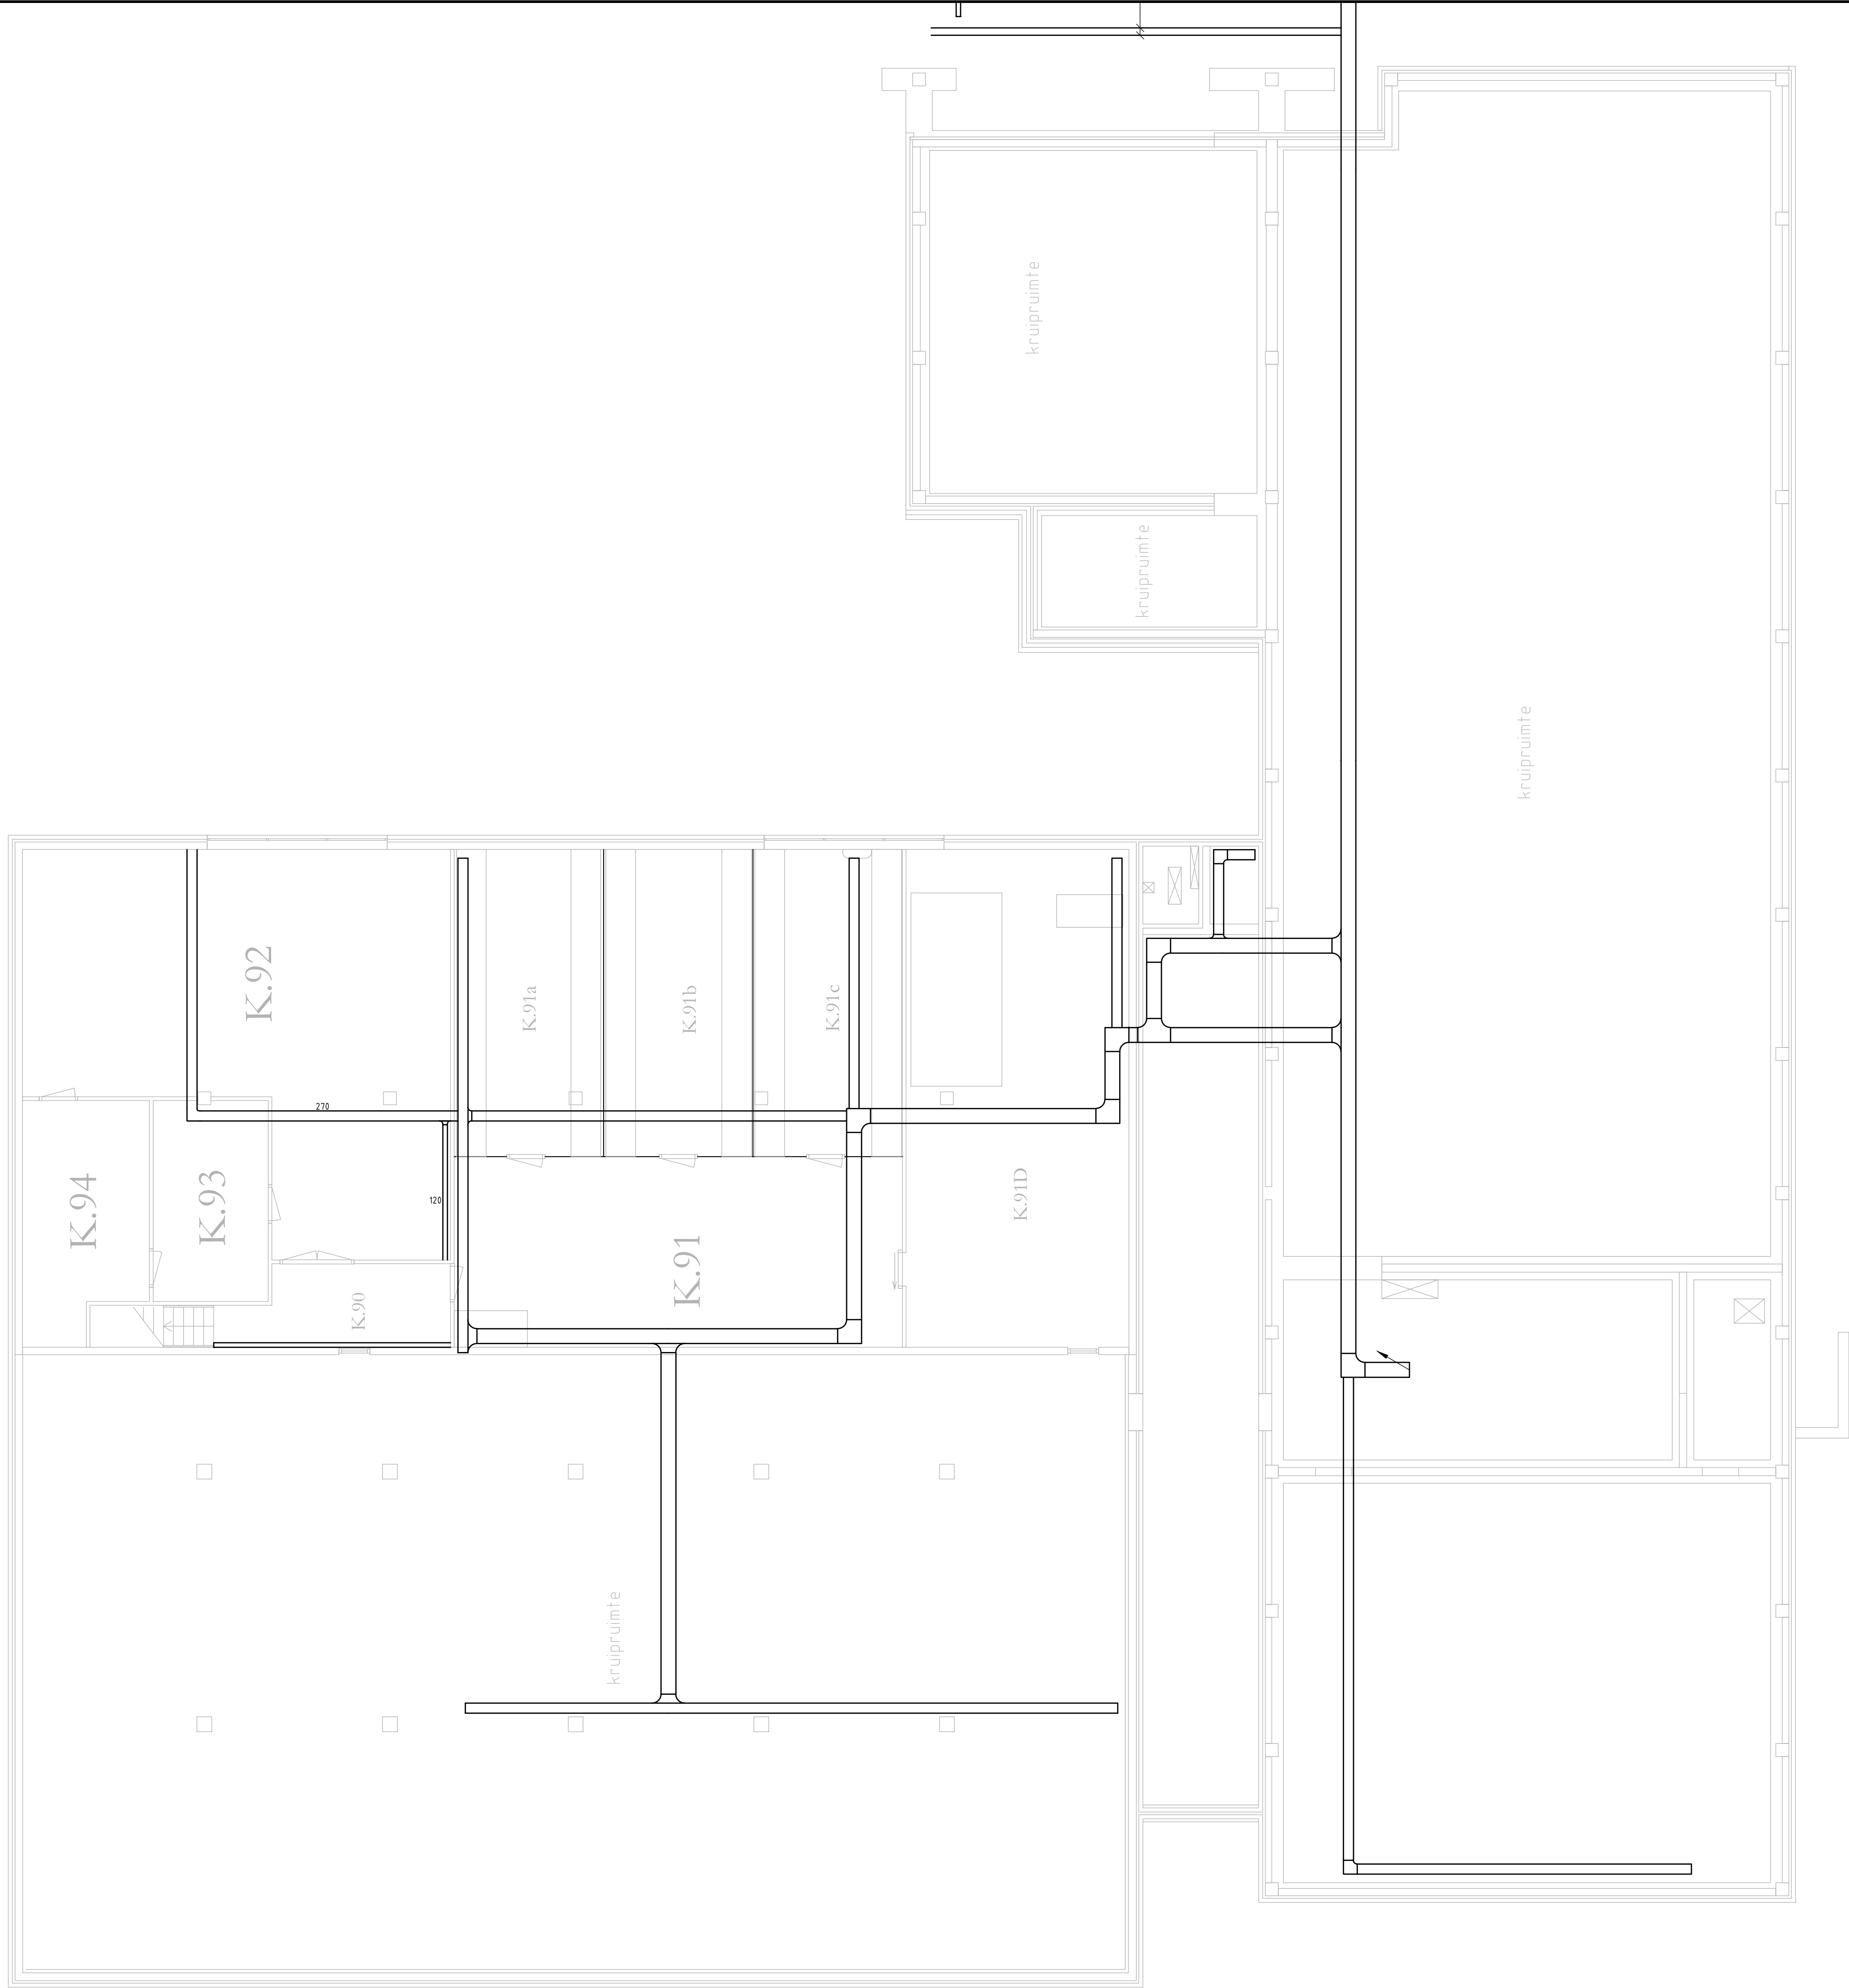

Fontys Hogescholen
Dienst Huisvesting en Beheer

rev	omschrijving	d.d.	get.	gezien	acc.	acc.
0	JAARREVISIE SEPTEMBER 2017	29-12-17	FrVa			
FONTYS HOGESCHOLEN VENLO GEBOUW W1 SOUTERRAIN KABELWEGEN		CAD-Ref. behoort bij: Website Strukton Worksphere: www.struktonworksphere.com Email:				
 Locatie Eindhoven Science Park Eindhoven 5206 Postbus 356		status		archief		
		REVISIE		schaal:	1:1	A1
				proj.nr.		
				tek.nr.	EL-W1SD	