


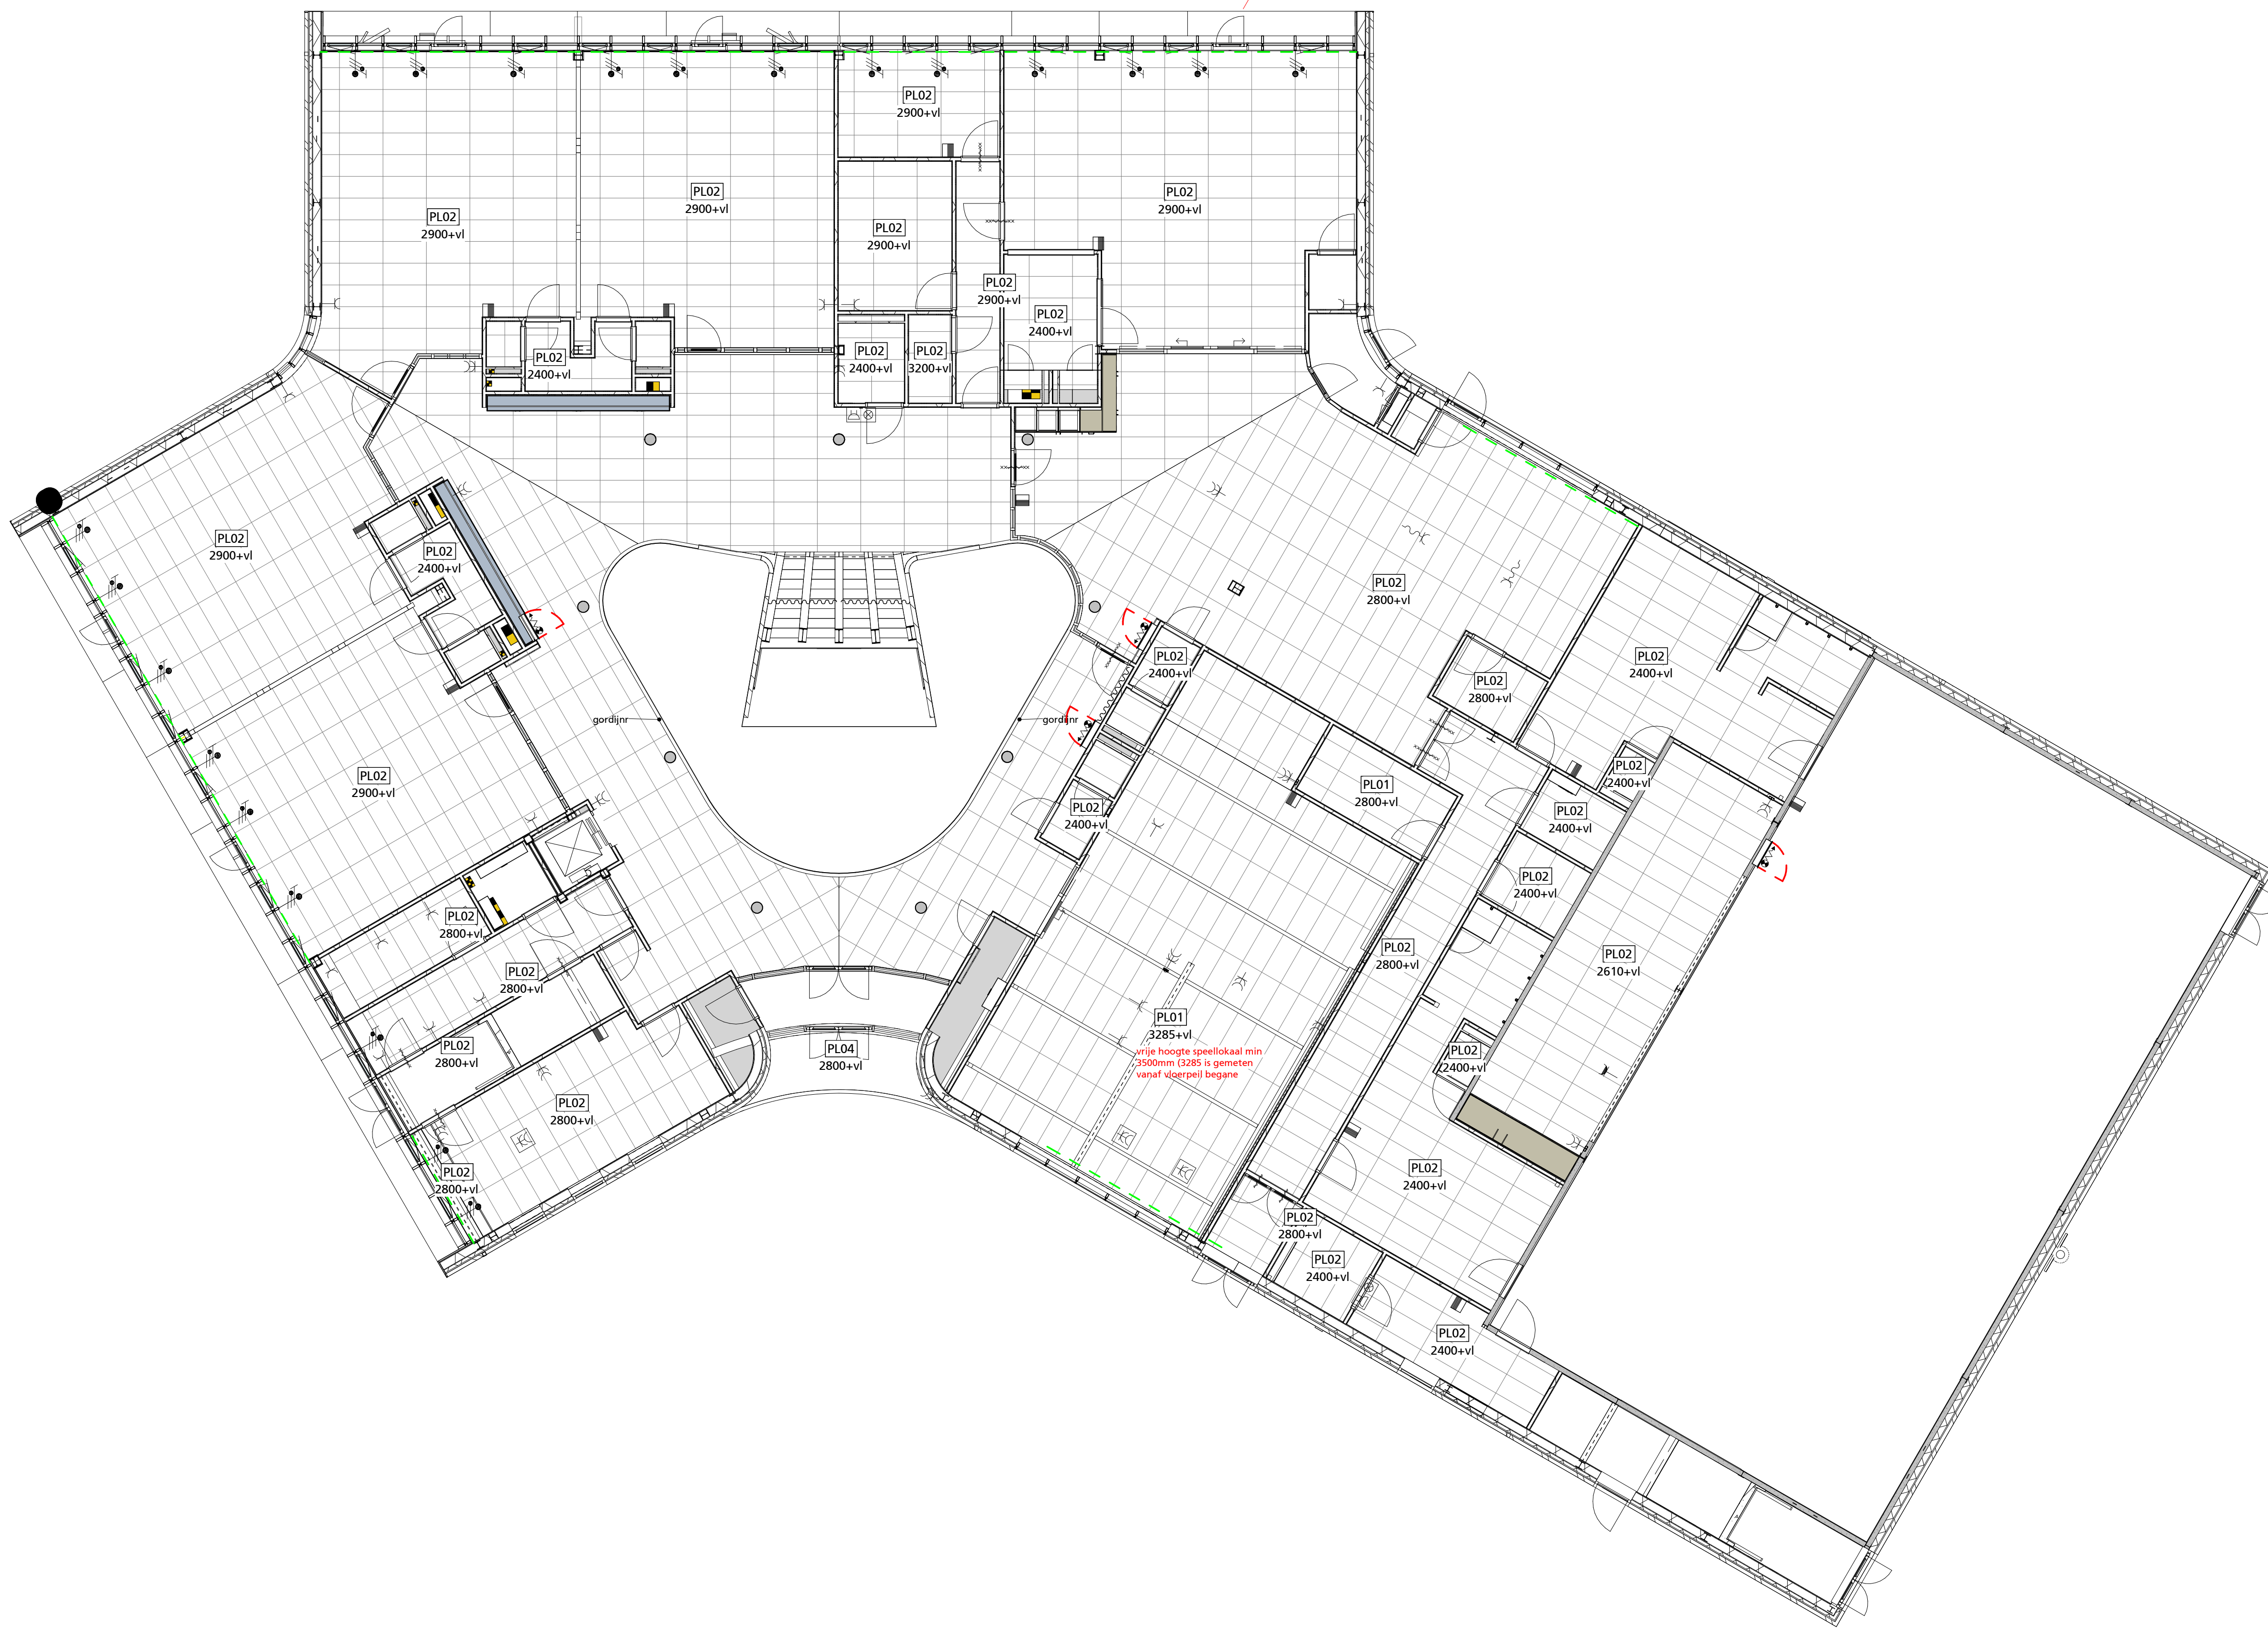

begane grond

project IKC de Tjalk Lelystad
werk.nr. 3237_01
tek.nr. 10-PL-00-01
datum 22-09-2022
schaal 1:100 A1
status Definitief
revisie
fase Technisch Ontwerp

KRAAIJVANGER