									Dhr. Raghoebarsingh Dom. Nieuwhuisstraat 15-1 1069 SJ AMSTERDAM								
EIGENAAR		Gemeente Haarlemmermeer Postbus 250 2130 AG HOOFDDORP	Binnen Ringvaart WBV (0,2 ha van 5,5 ha) Binnenweg 8-10 2132 CT HOOFDDORP	Gemeente Haarlemmermeer Postbus 250 2130 AG HOOFDDORP					A.P. Jongenelen Kruisweg 680 2131 HD HOOFDDORP	Waterschap Groot Haarlemmermeer Postbus 82 2130 AB HOOFDDORP		Gemeente Haarlemmermeer Postbus 250 2130 AG HOOFDDORP	R. Elderhorst Kruisweg 1173 2131 MD HOOFDDORP	Gemeente Haarlemmermeer Postbus 250 2130 AG HOOFDDORP			Gemeente Haarlemmermeer en J. Tadema (0,2 ha van 2,3 ha) Waterwolf 29 2131 HT HOOFDDORP
PERCEELNR.		3136		2743	3588		3458			2723	1252	4951	4987	5216	5338		5340	5342
SECTIE		Gemeente HAARLEMMERMEER Sectie AD, kaart 12		Gemeente HAARLEMMERMEER Sectie AD, kaart 13								Gemeente HAARLEMMERMEER Sectie C, kaart 11						
GEBRUIKER																		
OPMERKINGEN																		

KLIC-blad 291; G8q,r,s

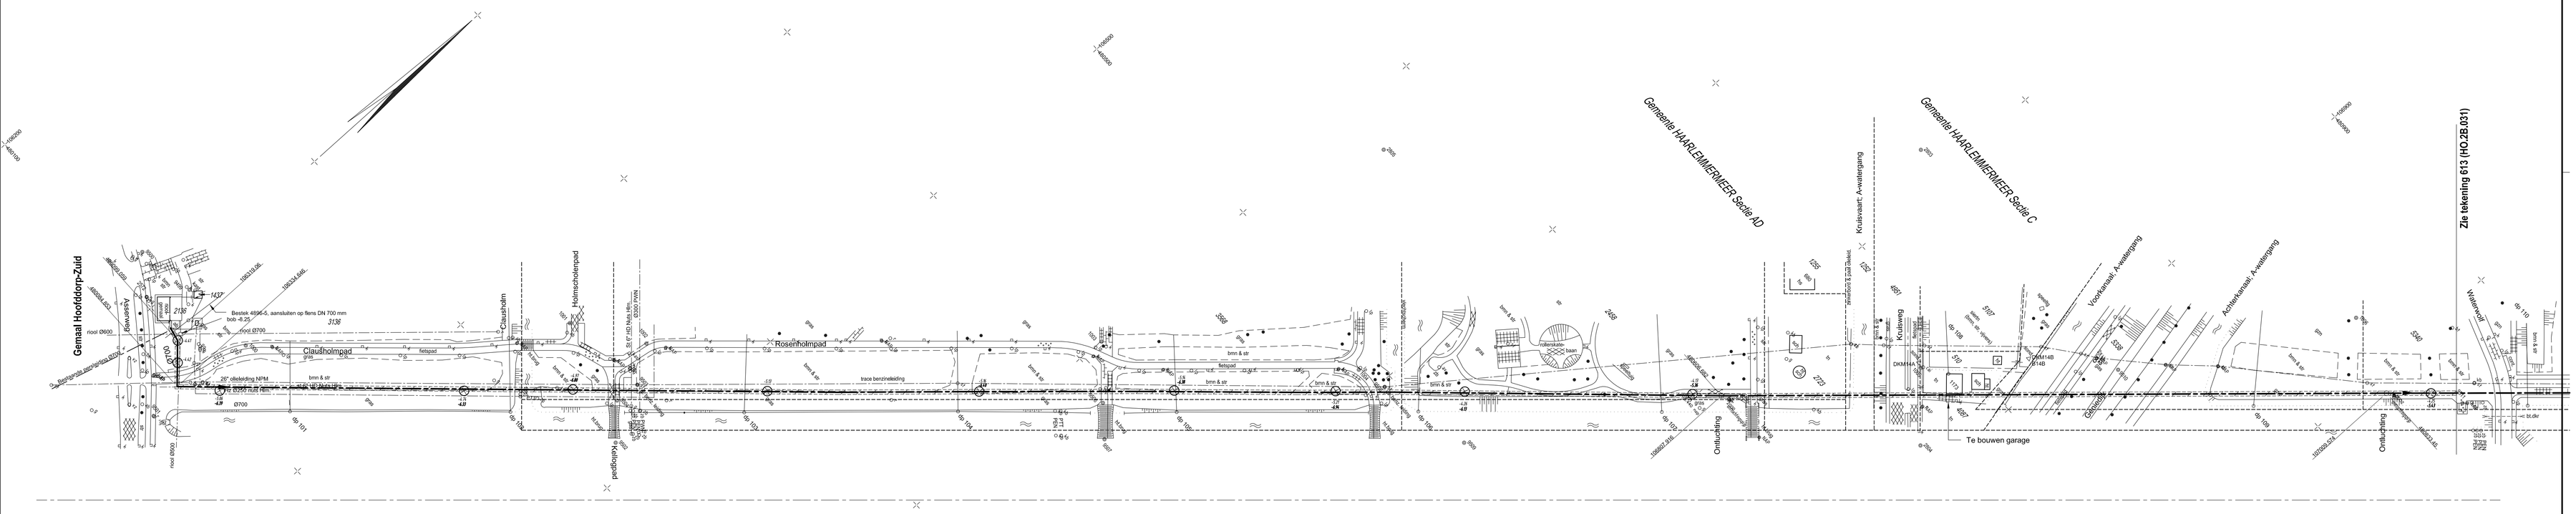

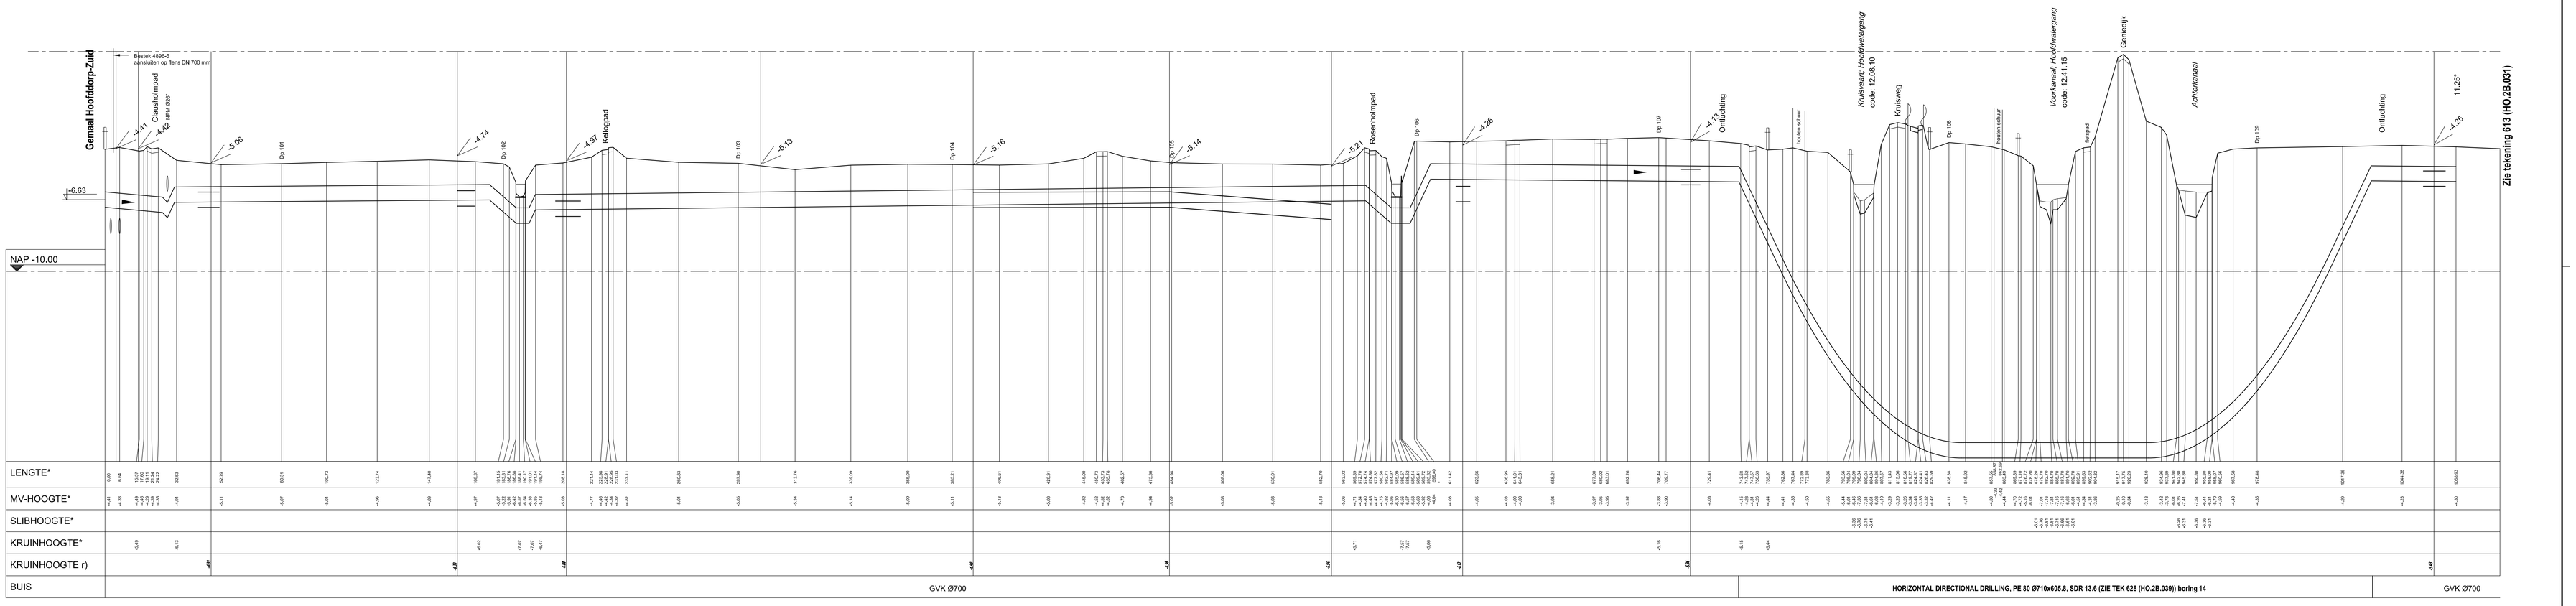

* NIET GEREVISEERD

r) GEREVISEERD

Ø700	Persleiding Hoogheemraadschap van Rijnland
36" Gasunie	Kabels en leidingen derden
	Strook Recht van opstal
OS OL	Persleiding met ontstoppngs- en onluchtingsstuk
48.7 / 4.8	Locatie meetpunt, maaiveldhoogte hoogte bovenkant leiding
-4.73	Gemeten hoogte t.p.v. meetpunt

VERSIE	DATUM	GETEKEND	OMSCHRIJVING
E			
D			
C	10-06-2002	hfr	n.a.v. controlemeting
B	04-1-2000	Tom	REVISIE
A	10-2-1998	Oli	Bochtuk en aansluiting gemaal
0	17-9-1997	Oli	
–			

OPMERKINGEN: PERSLEIDINGEN HOOFDDORP NOORD EN ZUID

BESTAND:

CAD TEKENING - GEEN HANDMATIGE WIJZIGINGEN TOEGESTAAN

HOOGHEEMRAADSCHAP VAN RIJNLAND

Persleidingen AWZI Zwanenburg
Situatie en lengteprofiel
Hoofddorp-Zuid - IP1 - IP2 - AWZI (1/9)

Projectnr: BW496006	Fase: revisie	Bestek: 4896-5	Tekeningnr.: REV612 HO.2B.030		Wijz.: C
Status: definitief	Datum: 10-06-2002	Schaal: 1:1000, 1:100			

RPS BKH Adviesbureau
A MEMBER OF RPS GROUP PLC
milieu bouw infrastructuur

Hoofdkantoor Elektronicaweg 2, Delft
Postbus 5094, 2600 GB
Telefoon (015) 750 1500
Telefax (015) 750 1510
E-Mail: bkh@rpsgroep.nl

Pl: Rec	RW				
Tek/ontw:	Oli				
Contr:					