EIGENAAR		H.P. Marbus IJweg 840 2131 LT HOOFDDORP	←	Waterschap Groot Haarlemmermeer Postbus 82 2130 AB HOOFDDORP	Gemeente Haarlemmermeer Postbus 250 2130 AG HOOFDDORP
PERCEELNR.		283	84	87	
SECTIE	Gemeente HAARLEMMERMEER Sectie AC, kaart 8			Gemeente HAARLEMMERMEER Sectie AC, kaart 10	
GEBRUIKER				A. Monster Spieringweg 590 2141 EC VIJFHUIZEN	
OPMERKINGEN					

KLIC-blad 291; H7q,s; J7r

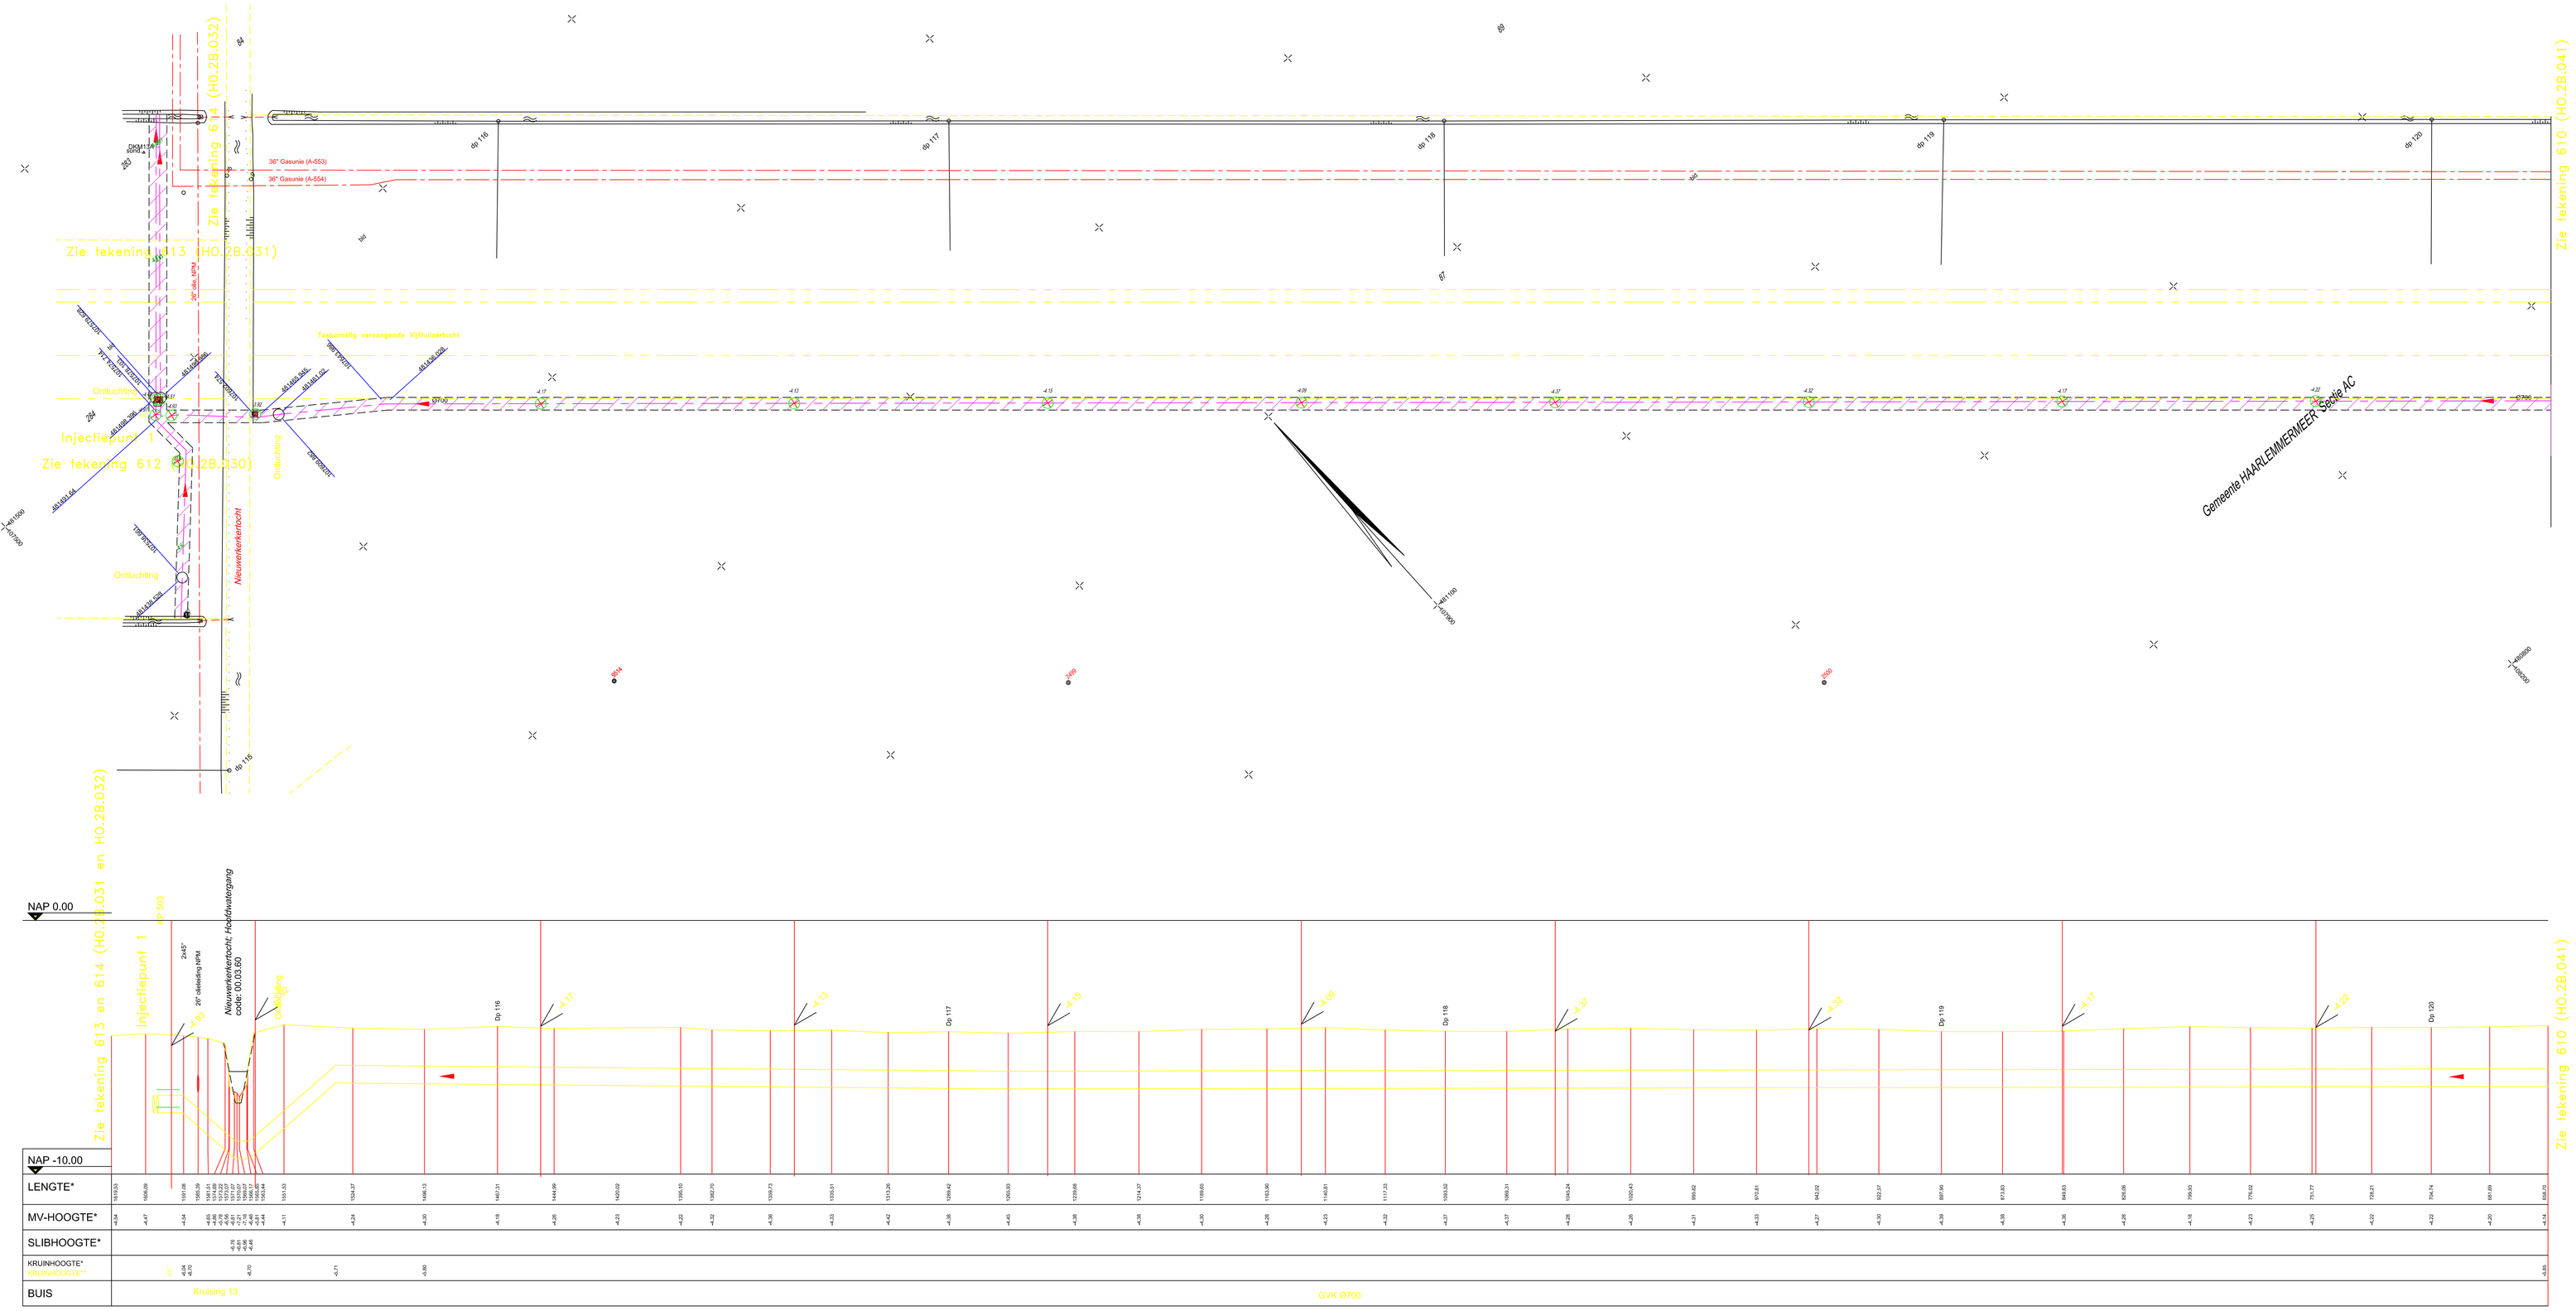

* NIET GEREVISEERD ** GEREVISEERD

IP-1 schematisch

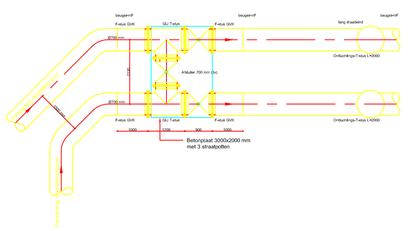

Ø700	Persleiding Hoogheemraadschap van Rijnland
36" Gasunie	Kabels en leidingen derden
	Strook Recht van opstal
OS OL	Persleiding met ontstoppngs- en onluchtingsstuk
	Locatie meetpunt: maaiveldhoogte hoogte bovenkant leiding
	Gemeten hoogte t.p.v. meetpunt

VERSIE	DATUM	GETEKEND	OMSCHRIJVING
E			
D			
C	16-01-2003	Hfr	revisie n.a.v. inmetingen
B	04-1-2000	Tom	REVISIE
A	10-2-1998	Oli	Wijziging trace i.v.m. toekomstige waterhuishouding
0	17-9-'97	Oli	

OPMERKINGEN: PERSLEIDINGEN HOOFDDORP NOORD EN ZUID

BESTAND: CAD TEKENING - GEEN/HANDMATIGE WIJZIGINGEN TOEGESTAAN

HOOGHEEMRAADSCHAP VAN RIJNLAND

Persleidingen AWZI Zwanenburg
Situatie en lengteprofiel
Hoofddorp-Noord - IP1 (2/2)

Projectnr: BW496006	Fase: revisie	Bestek: 4896-5	Tekeningnr.: REV611 HO.2B.042 — Wijz.: C
Status: definitief	Datum: 16-01-2003	Schaal: 1:1000, 1:100	

BKH Adviesbureau
A MEMBER OF RPS GROUP PLC
milieu bouw infrastructuur

Hoofdkantoor Elektronicaweg 2, Delft
Postbus 5094, 2600 GB
Telefoon (015) 750 1500
Telefax (015) 750 1510
E-Mail: bkh@psgroep.nl

Pl: Rec	RW	
Tekontw:	Oli	
Contr:		