EIGENAAR	Luchthaven Schiphol NV Postbus 7501 1118 ZG LUCHTHAVEN SCHIPHOL	N.F. Ammerlaan IJweg 580 2141 CN Vijfhuizen	C.J.F. Tervoort IJweg 567 2141 CM VIJFHUIZEN	Luchthaven Schiphol NV Postbus 7501 1118 ZG LUCHTHAVEN SCHIPHOL	Gemeente Haarlemmermeer Meidoornstraat 1A 1171 JT Badhoevedorp	Luchthaven Schiphol NV Postbus 7501 1118 ZG LUCHTHAVEN SCHIPHOL	Luchthaven Schiphol NV Postbus 7501 1118 ZG LUCHTHAVEN SCHIPHOL						
PERCEELNR.	616	813	812	34	152	585	746	747	141	1176	1180	1181	
SECTIE	Gemeente HAARLEMMERMEER Sectie AB, kaart 9				Gemeente HAARLEMMERMEER Sectie AB, kaart 7								
GEBRUIKER	C.A.F.M. v/d Veldt Yweg 614 2141 CN VIJFHUIZEN	Eigenaar Adviseur: J. van de Wel Gaagweg 48a 2636 AK Schipluiden	Eigenaar	R.J. Woerkom Zijdewinde 24 2141 VB VIJFHUIZEN		Eigenaar	Maatschap van Reeuwijk Yweg 611 2141 CM Vijfhuizen						
OPMERKINGEN													

KLIC-blad 291; J4q,s, K4p

Overeenkomst recht van opstal met;
C.A.F.M. v/d Veldt

Overeenkomst recht van opstal met;
N.F. Ammerlaan

Overeenkomst recht van opstal met:
Stichting Sluyterman

Overeenkomst recht van opstal met:
C.W. v/d Veldt

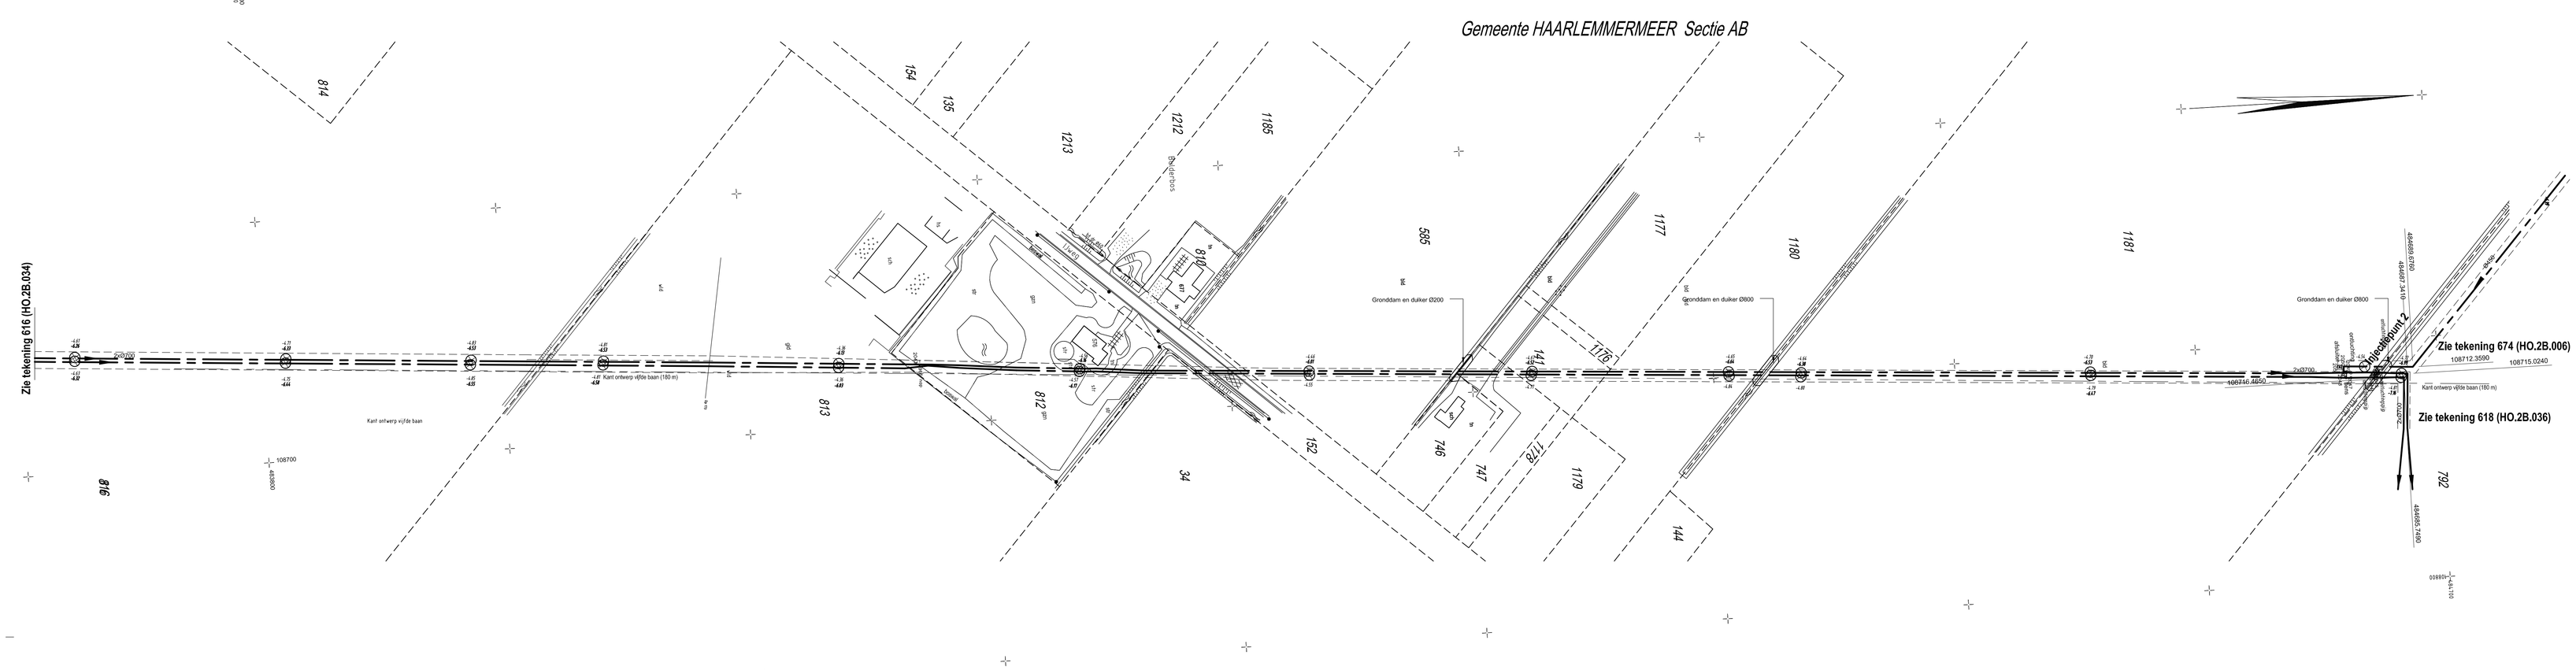

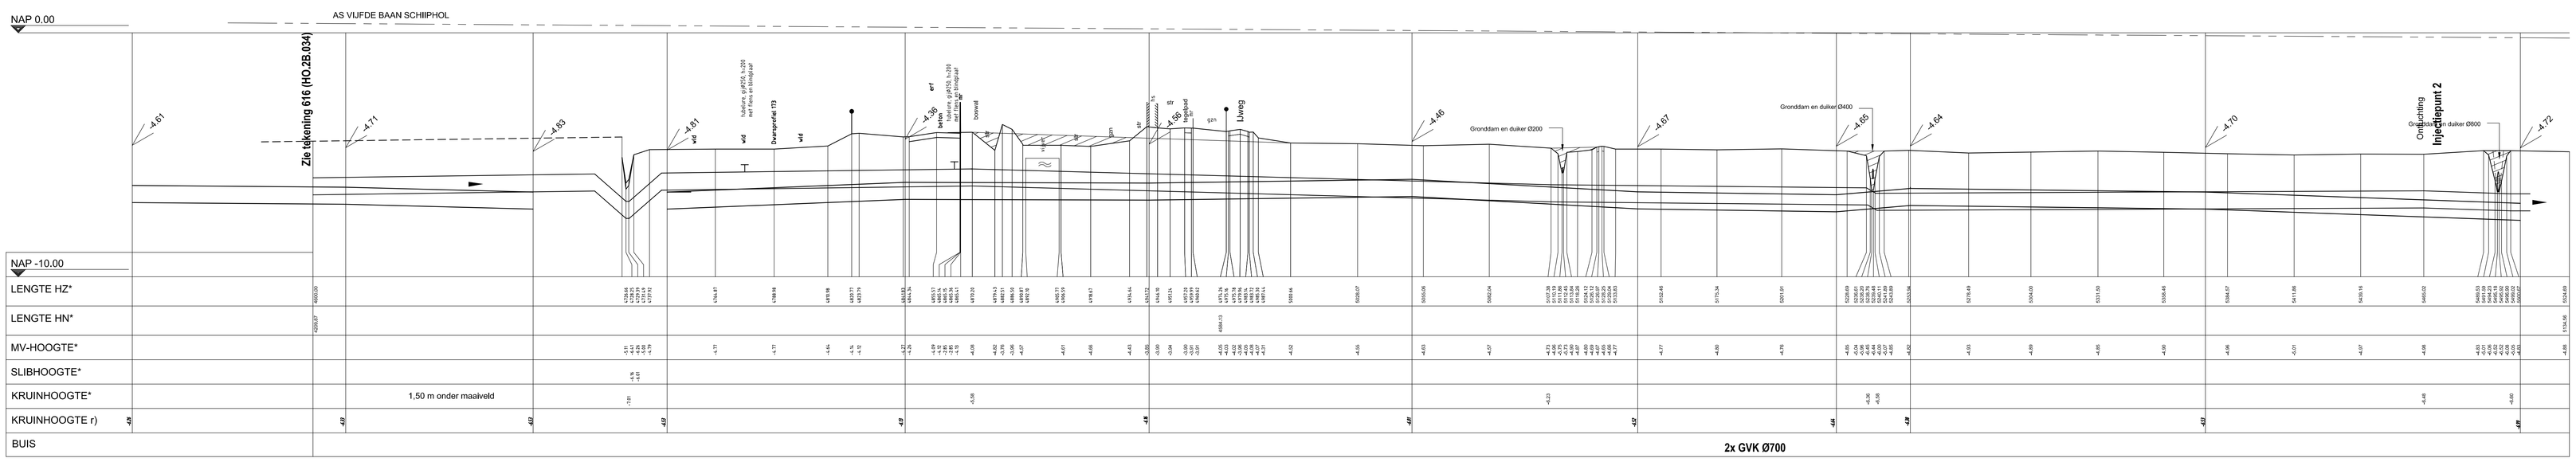

* NIET GEREVISEERD
r) GEREVISEERD

INJECTIEPUNT 2

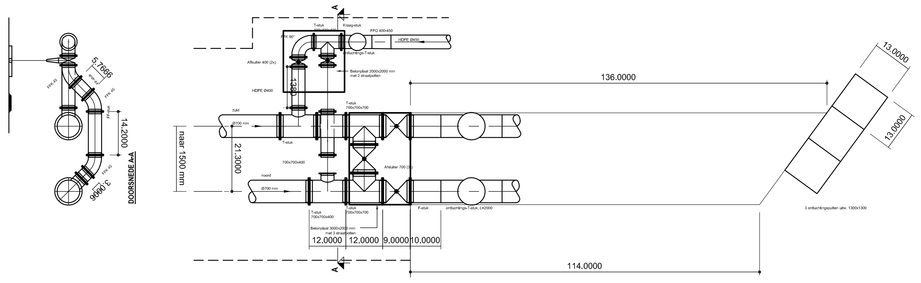

VERSIE	DATUM	GETEKEND	OMSCHRIJVING
E			
D	24-06-2002	Hfr	n.a.v. controlemeting
C	021000	Jbik	trace aangepast
B	05-11-2000	Tom	REVISIE
A	9-2-1998	Oli	Wijziging i.v.m. waterhuishouding Schiphol, injectiepunt 2, omlegging stal Ammerlaan
0	18-9-1997	Oli	
—			

OPMERKINGEN: **PERSLEIDINGEN HOOFDDORP NOORD EN ZUID**

BESTAND: W:\0496027\CD-rom\Ho.Hoofddorp\035x2WG; 16-01-2003 (HFR)

CAD TEKENING - GEEN HANDMATIGE WIJZIGINGEN TOEGESTAAN

Ø700 — Persleiding Hoogheemraadschap van Rijnland

36" Gasunie — Kabels en leidingen derden

Strook Recht van opstal

OS OL — Persleiding met ontstoppngs- en onluchtingsstuk

Localie meetpunt,
maaiveldhoogte
hoogte bovenkant leiding

Geneten hoogte t.p.v. meetpunt

HOOGHEEMRAADSCHAP VAN RIJN LAND

Persleidingen AWZI Zwanenburg
Situatie en lengteprofiel
Hoofddorp-Zuid - IP1 - IP2 - AWZI (6/9)

Projectnr: BW496006	Fase: revisie	Bestek: 4896-6	Tekeningnr.: REV617	Wijz.:
Status: definitief	Datum: 24-06-2002	Schaal: 1:1000, 1:100	HO.2B.035	D

RPS BKH Adviesbureau
A MEMBER OF RPS GROUP PLC
milieu bouw infrastructuur
Hoofdkantoor Elektronicaweg 2, Delft
Postbus 5094, 2600 GB
Telefoon (015) 750 1500
Telefax (015) 750 1510
E-Mail: bkh@rpsgroep.nl

Pt: Rec	RW	
Tek/ontw:	Oli	
Contr:	Rec	