EIGENAAR		HDD-5P Luchthaven Schiphol NV Postbus 7501 1118 ZG LUCHTHAVEN SCHIPHOL	Gemeente Haarlemmermeer Postbus 250 2130 AG HOOFDDORP	Luchthaven Schiphol NV Postbus 7501 1118 ZG LUCHTHAVEN SCHIPHOL	Luchthaven Schiphol NV Postbus 7501 1118 ZG LUCHTHAVEN SCHIPHOL	
PERCEELNR.		792	152	33	750	
SECTIE		Gemeente HAARLEMMERMEER Sectie AB, kaart 7		Gemeente HAARLEMMERMEER Sectie AB, kaart 9	Gemeente HAARLEMMERMEER Sectie AB, kaart 8	
GEBRUIKER		Maatschap van Reeuwijk IJweg 611 2141 CM Vijfhuizen		Eigenaar	C.A. Gijzenberg Hoofdweg 1580 2153 NA NIEUW VENNEP	
OPMERKINGEN						

KLIC-blad 291 J4q; K4p

Overeenkomst recht van opstal met:
A.C. Schouten
Yweg 538
2141 CM VIJFHUIZEN

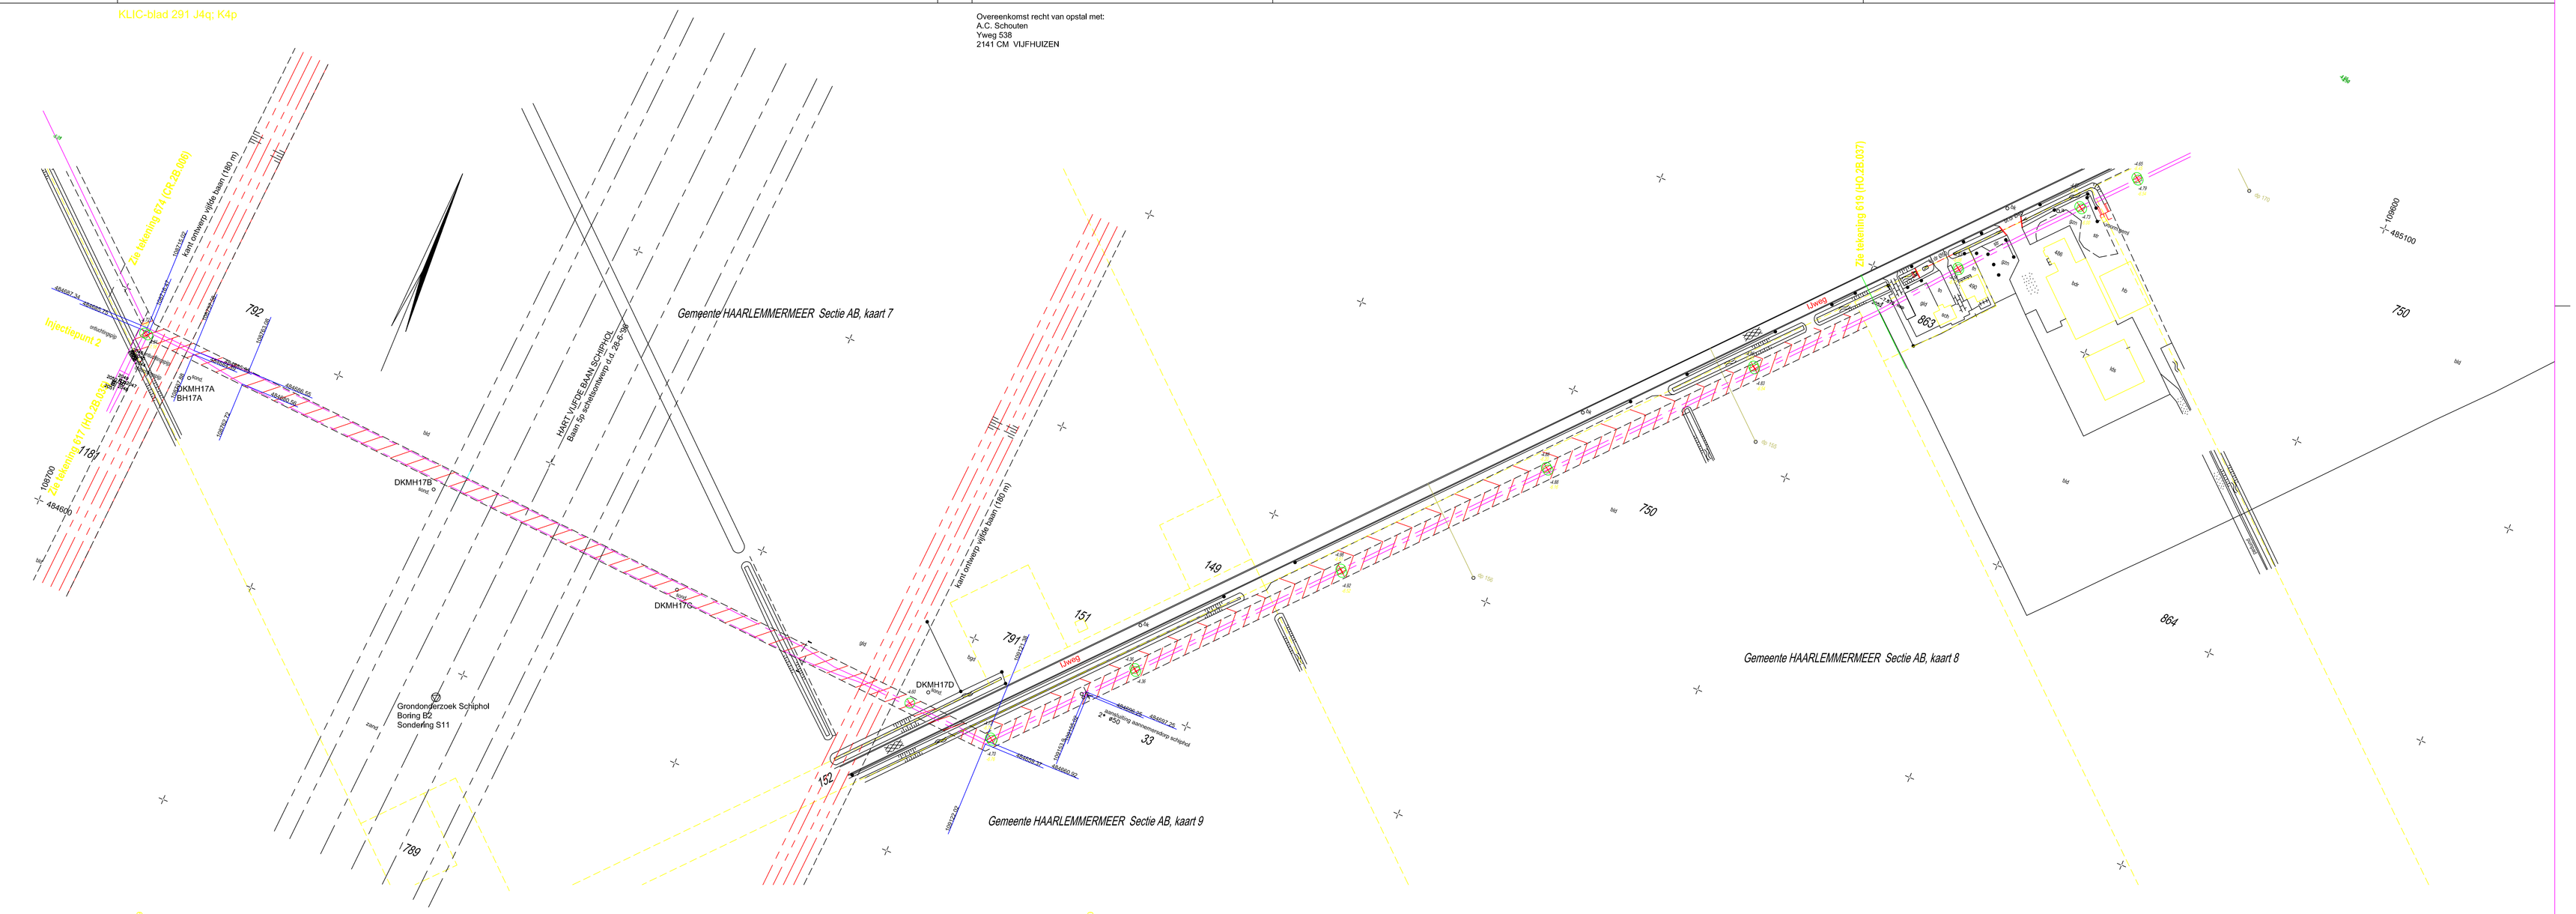

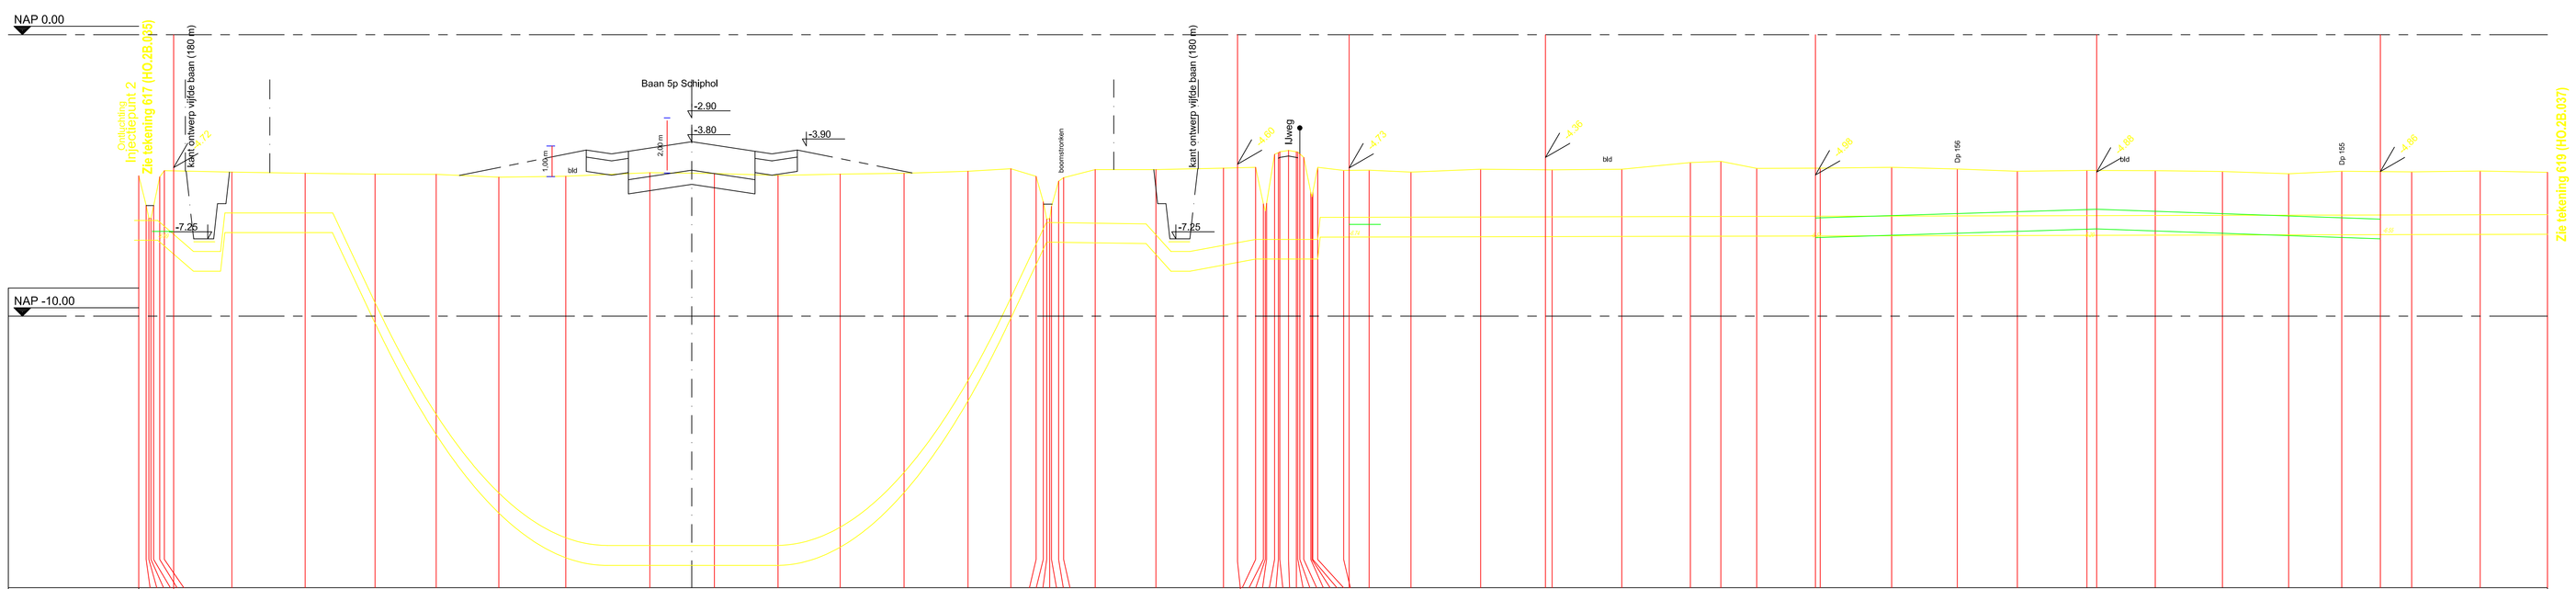

* NIET GEREVISEERD
r) GEREVISEERD

Ø700			Persleiding Hoogheemraadschap van Rijnland
36" Gasrijle			Kabels en leidingen derden
			Strook Recht van opstal
OS	OL		Persleiding met ontstoppngs- en onluchtingsstuk
			Locatie meetpunt
			maaiveldhoogte
			hoogte bovenkant leiding
			Gemeten hoogte t.p.v. meetpunt

VERSIE	DATUM	GETEKEND	OMSCHRIJVING
E	14-01-2003	Hfr	revisie n.a.v. inmetingen
D	05-1-2000	Tom	REVISIE
C	20-7-1998	Oli	Voorbelasting vervallen; Kruising 17 gewijzigd in een HDD boring
B	10-2-1998	Oli	Wijziging injectiepunt 2, voort langs vijfde baan
B	29-10-1997	Oli	Voorbelasting veranderd
A	22-9-1997	Oli	Verkikkerbuizen mantelbuizen
0	18-9-1997	Oli	

OPMERKINGEN: PERSLEIDINGEN HOOFDDORP NOORD EN ZUID

BESTAND: W:\0496027\ZD\vertRo Hoofddorp\036\R2\WG 15-01-2003 (HFR)

CAD TEKENING - GEEN WANDMATIGE WIJZIGINGEN TOEGESTAAN

HOOGHEEMRAADSCHAP VAN RIJNLAND

Persleidingen AWZI Zwanenburg
Situatie en lengteprofiel
Hoofddorp-Zuid - IP1 - IP2 - AWZI (7/9)

Projectnr: 8W496006	Fase: revisie	Bestek: 489606	Tekeningnr.: REV618 HO.2B.036	Wijz.: F
Status: definitief	Datum: 14-01-2003	Schaal: 1:1000; 1:1–		

RPS BKH Adviesbureau
A MEMBER OF RPS GROUP PLC
milieu bouw infrastructuur

Hoofdkantoor Elektronicaweg 2, Delft
Postbus 5094, 2600 GB
Telefoon (015) 750 1500
Telefax (015) 750 1510
E-Mail: bkh@rpsgroep.nl

Pl: Rec
Tekl.ontw: Hfr
Contr: