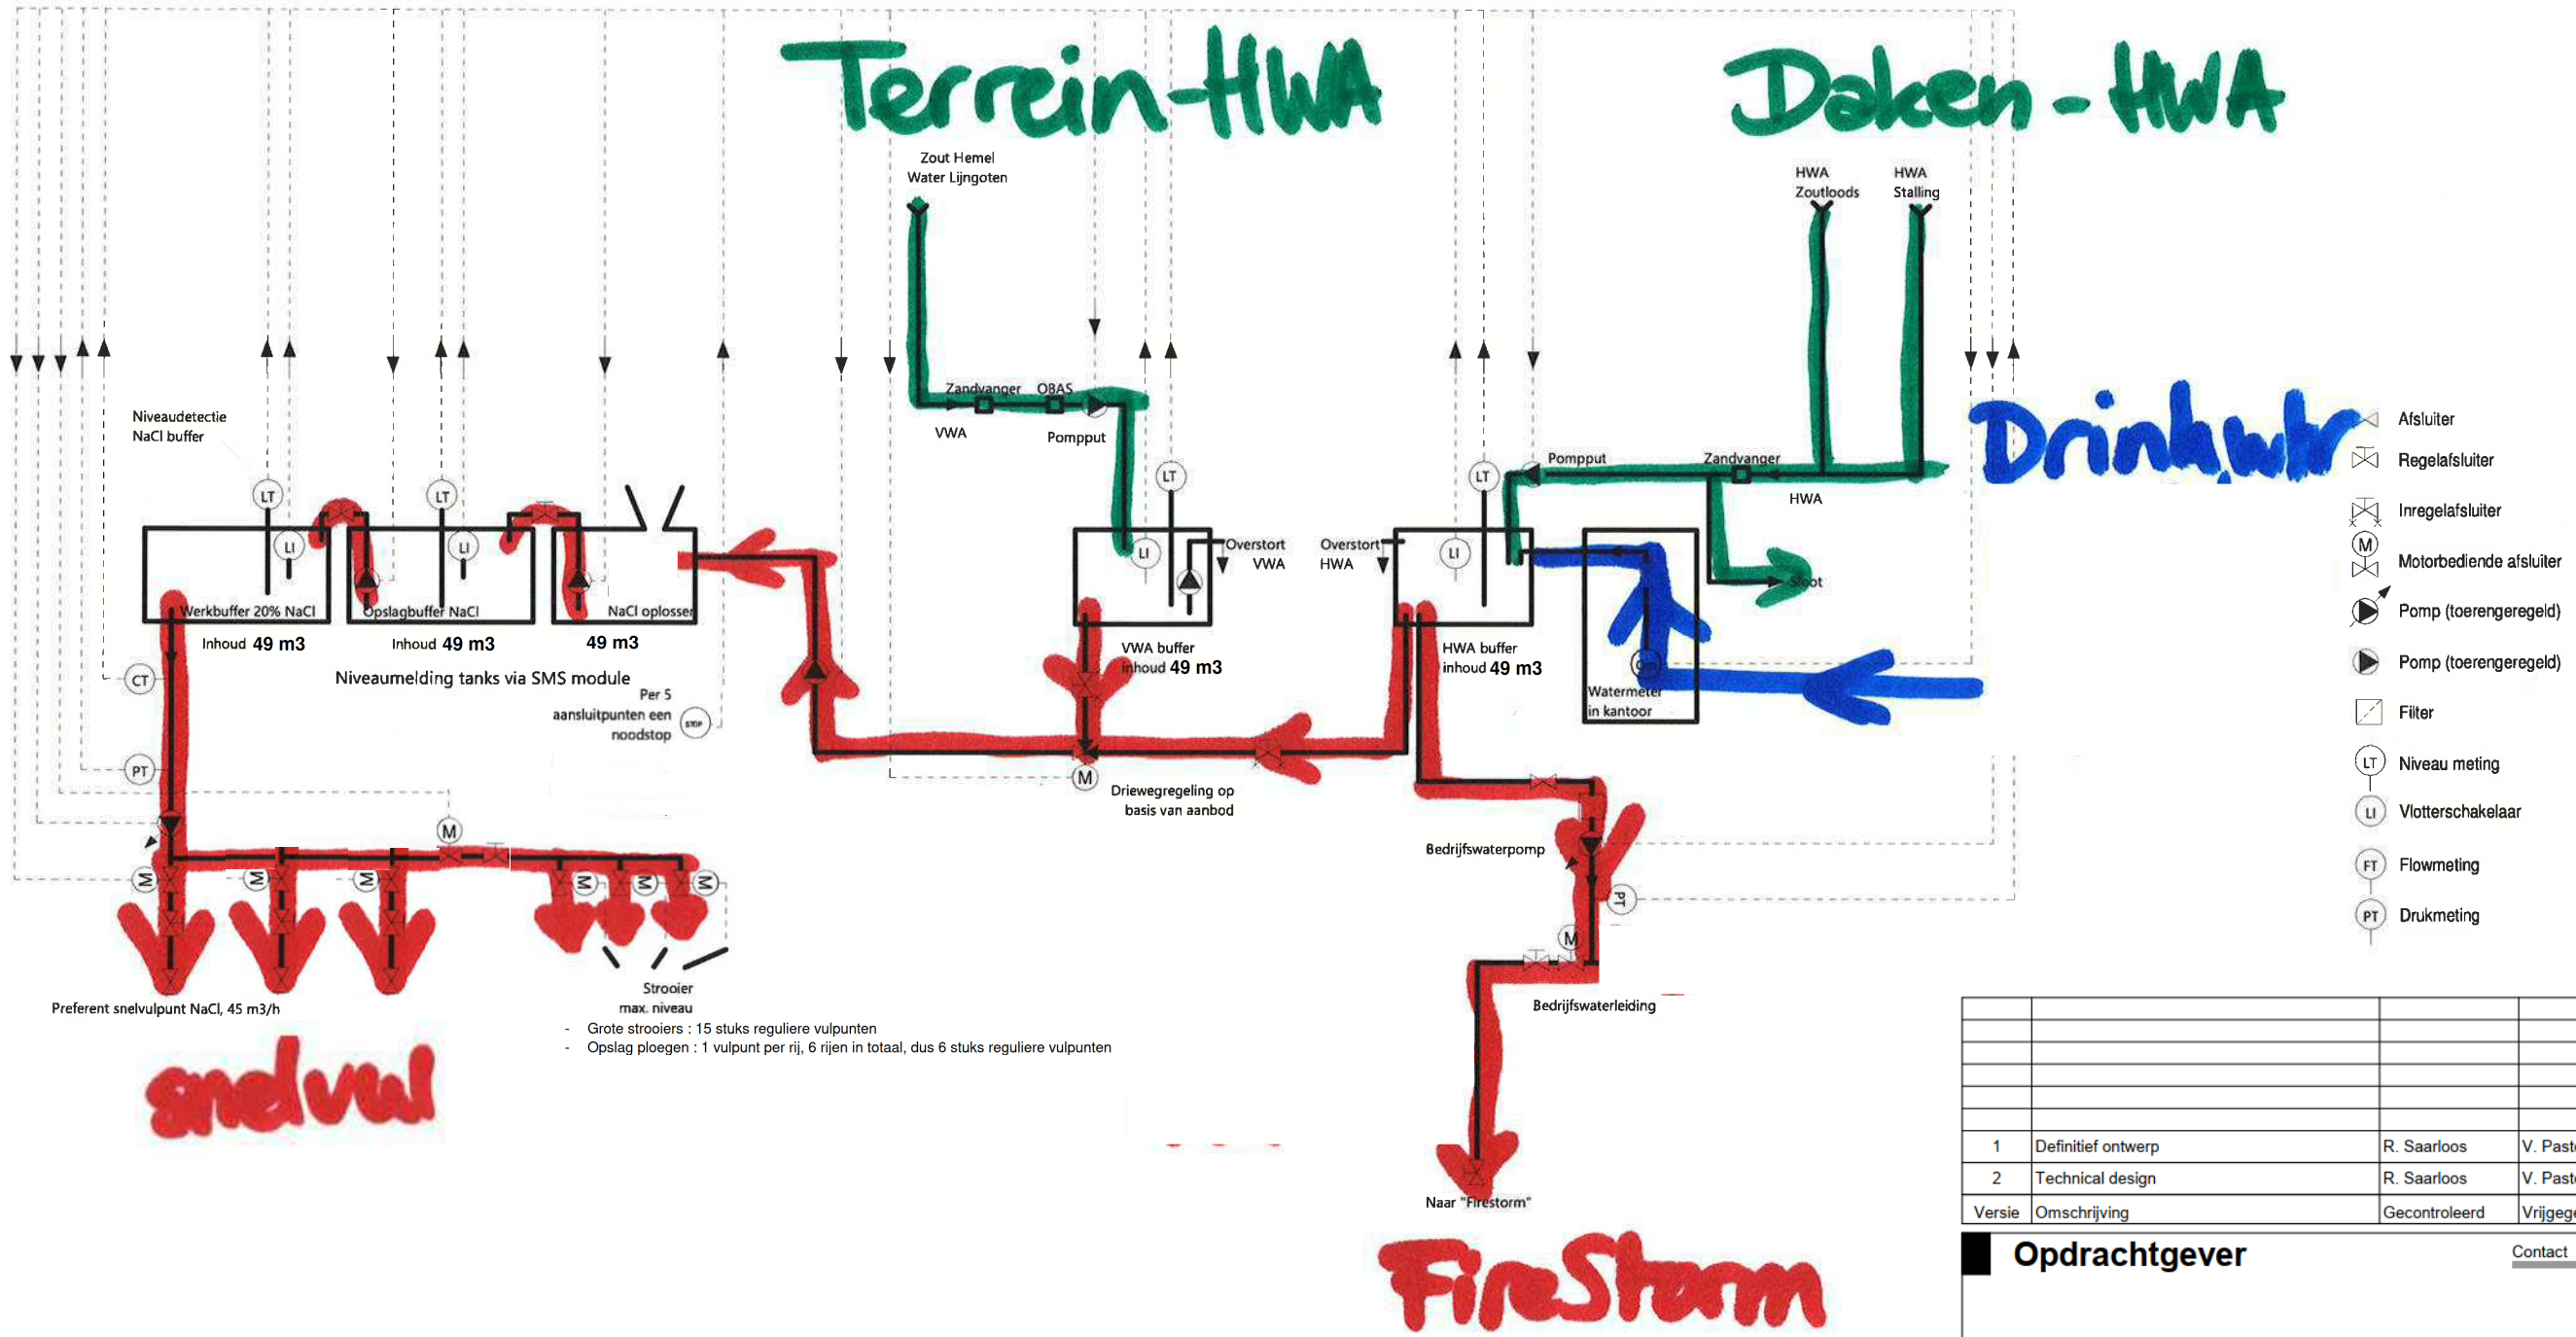


- Grote strooiers : 15 stuks reguliere vulpunten
- Opslag ploegen : 1 vulpunt per rij, 6 rijen in totaal, dus 6 stuks reguliere vulpunten

Versie	Omschrijving	Gecontroleerd	Vrijgegeven	Datum
1	Definitief ontwerp	R. Saarloos	V. Pastoor	10-02-2023
2	Technical design	R. Saarloos	V. Pastoor	06-04-2023

Opdrachtgever

Contact

Projectbureau **Architect**

ARCADIS
Weena 505
Postbus 4205
3006 AE ROTTERDAM
Tel +31 (0)88 426 1261
Fax +31 (0)88 426 1215
info@arcadis.nl
www.arcadis.com

Project

Contact
V. Pastoor

Wegensteunpunt Scharendijke

Projectnummer : 30135106
Fase : Definitief ontwerp

Beveiligingscategorie:
AS2 - Internal

Onderwerp :

Schaal : 1 : 100
Contractnummer : 30135106

Bladformaat : A0
Blad :

Status:
Definitief

Tekeningnummer:

Versie: