


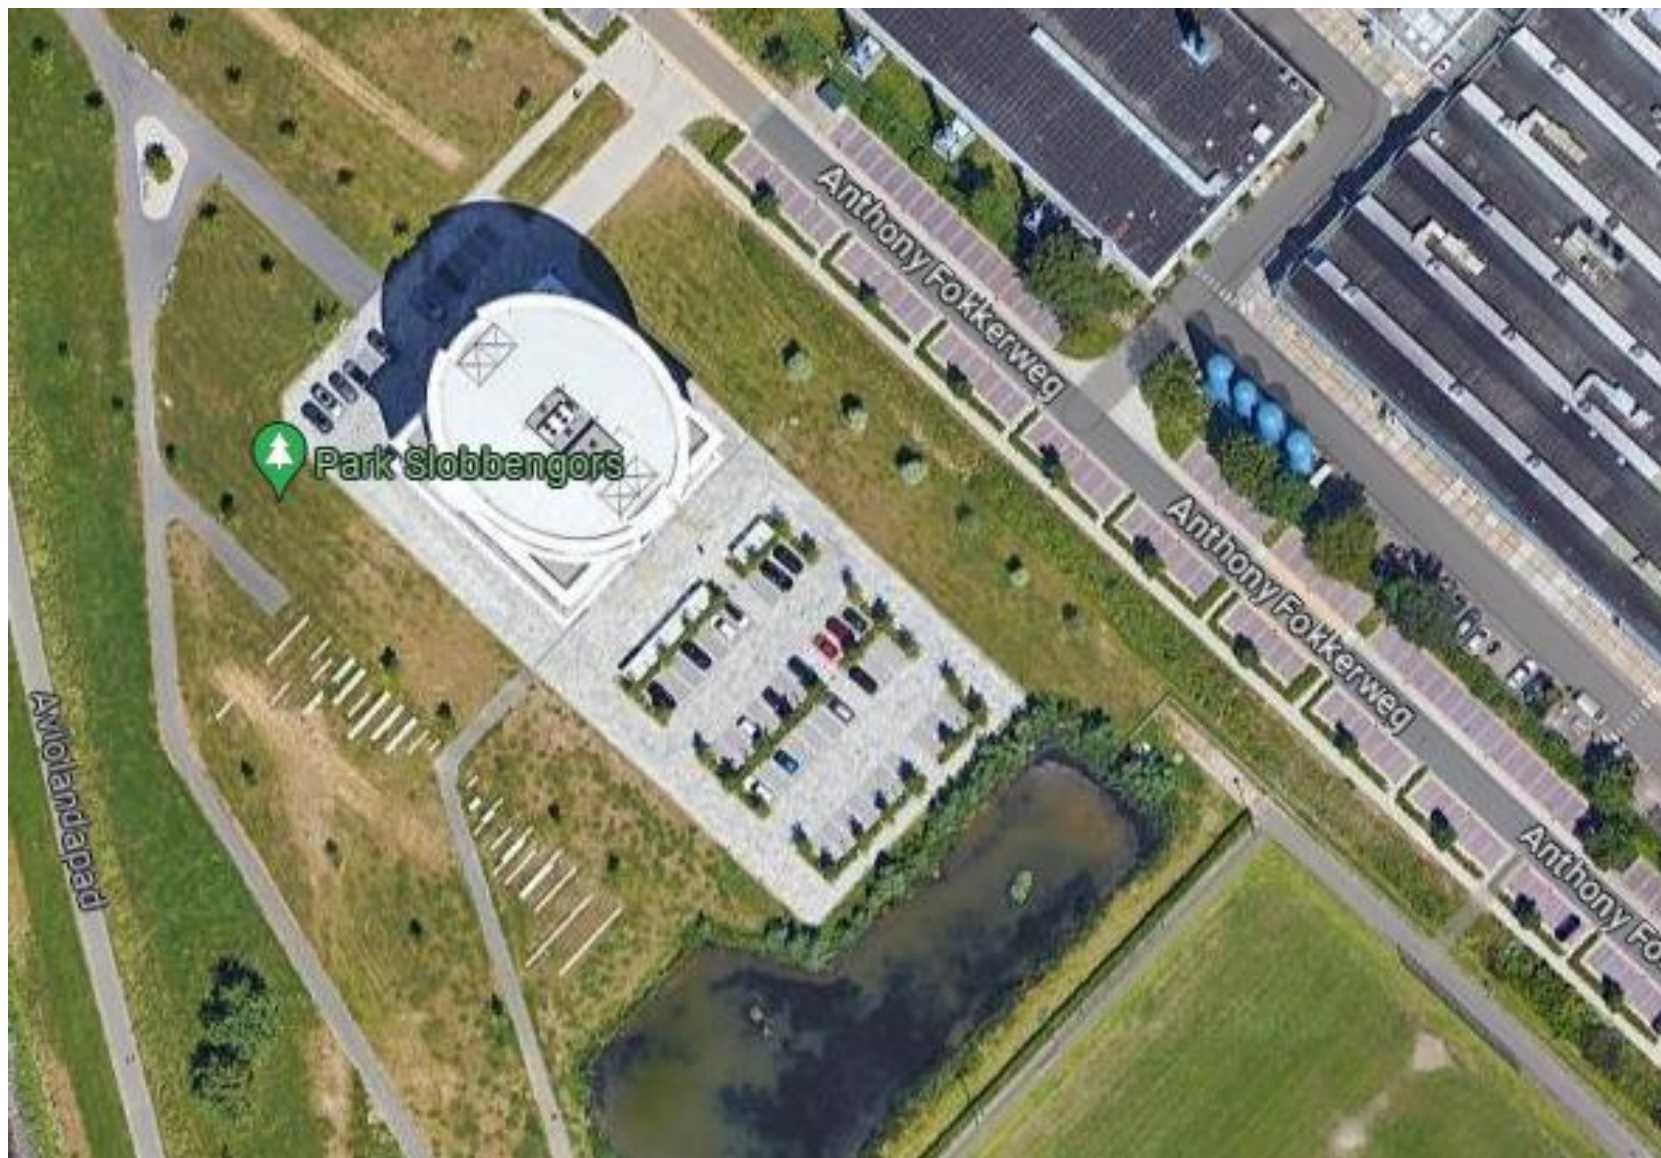


Luchtfoto bestaande situatie




			

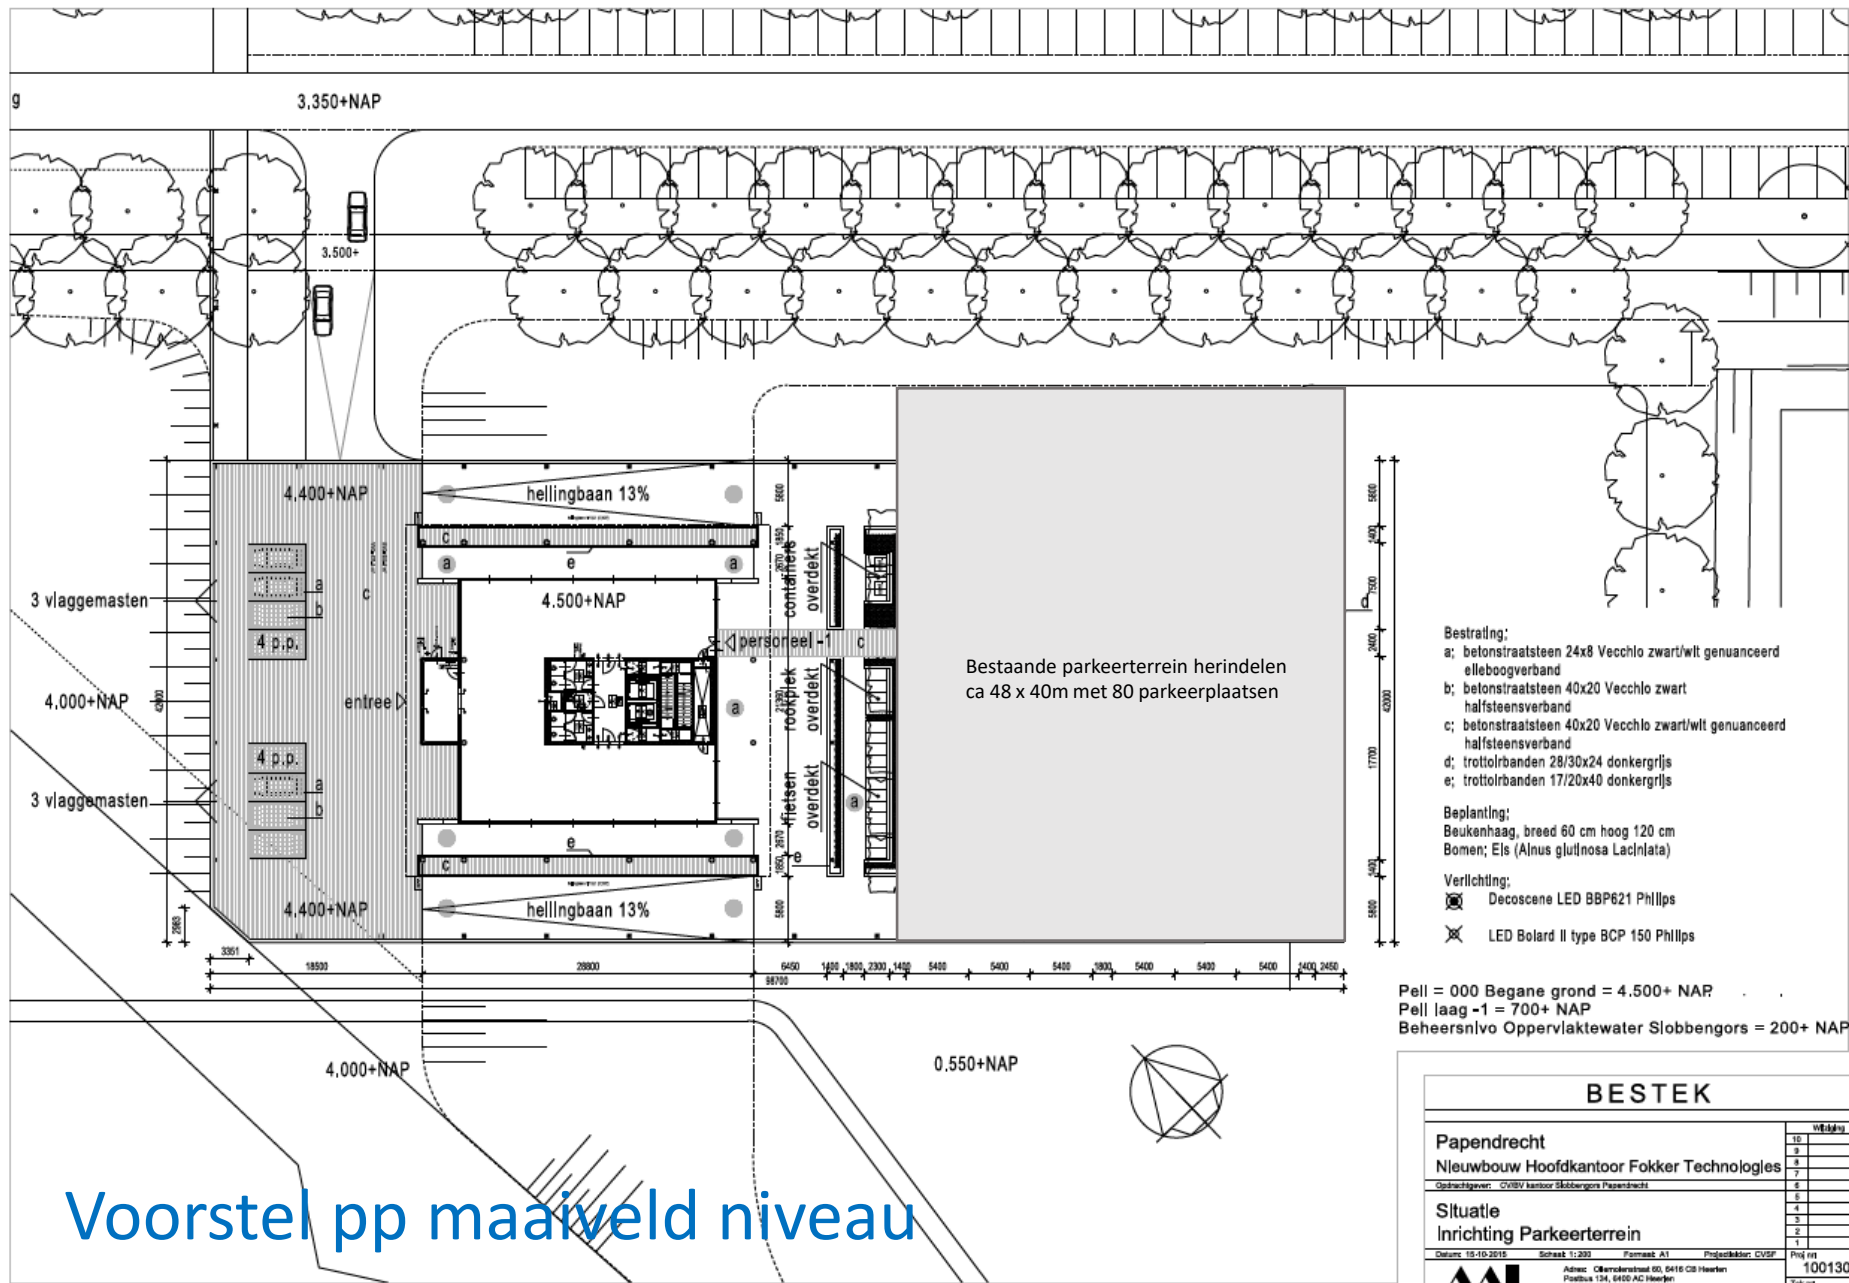

Bestrating;
a; betonstraatsteen 24x8 Vecchio zwart/wit genuanceerd
elleboogverband
b; betonstraatsteen 40x20 Vecchio zwart
halfsteensverband
c; betonstraatsteen 40x20 Vecchio zwart/wit genuanceerd
halfsteensverband
d; trottoirbanden 28/30x24 donkergrijs
e; trottoirbanden 17/20x40 donkergrijs

Beplanting;
Beukenhaag, breed 60 cm hoog 120 cm
Bomen; Els (Alnus glutinosa LacInata)

Verlichting;
☐ Decoscene LED BBP621 Philips
☒ LED Bolard II type BCP 150 Philips

Pell = 000 Begane grond = 4.500+ NAP
Pell laag -1 = 700+ NAP
Beheersnivo Oppervlaktewater Slobbengors = 200+ NAP

BESTEK

Papendrecht
Nieuwbouw Hoofdkantoor Fokker Technologies

Opdrachtgever: CVSB kantoor Slobbengors Papendrecht


Situatie
Inrichting Parkeerterrein

Auteur: Ooms/Verbeek 01, 0416 Gb Heeren
Postbus 134, 6400 AC Heerlen
Tel: +31 (0)45 763 0707
E-mail: info@oomsverbeek.nl



Project
10013017
Tabel
TO-S-02

Voorstel pp maaiveld niveau

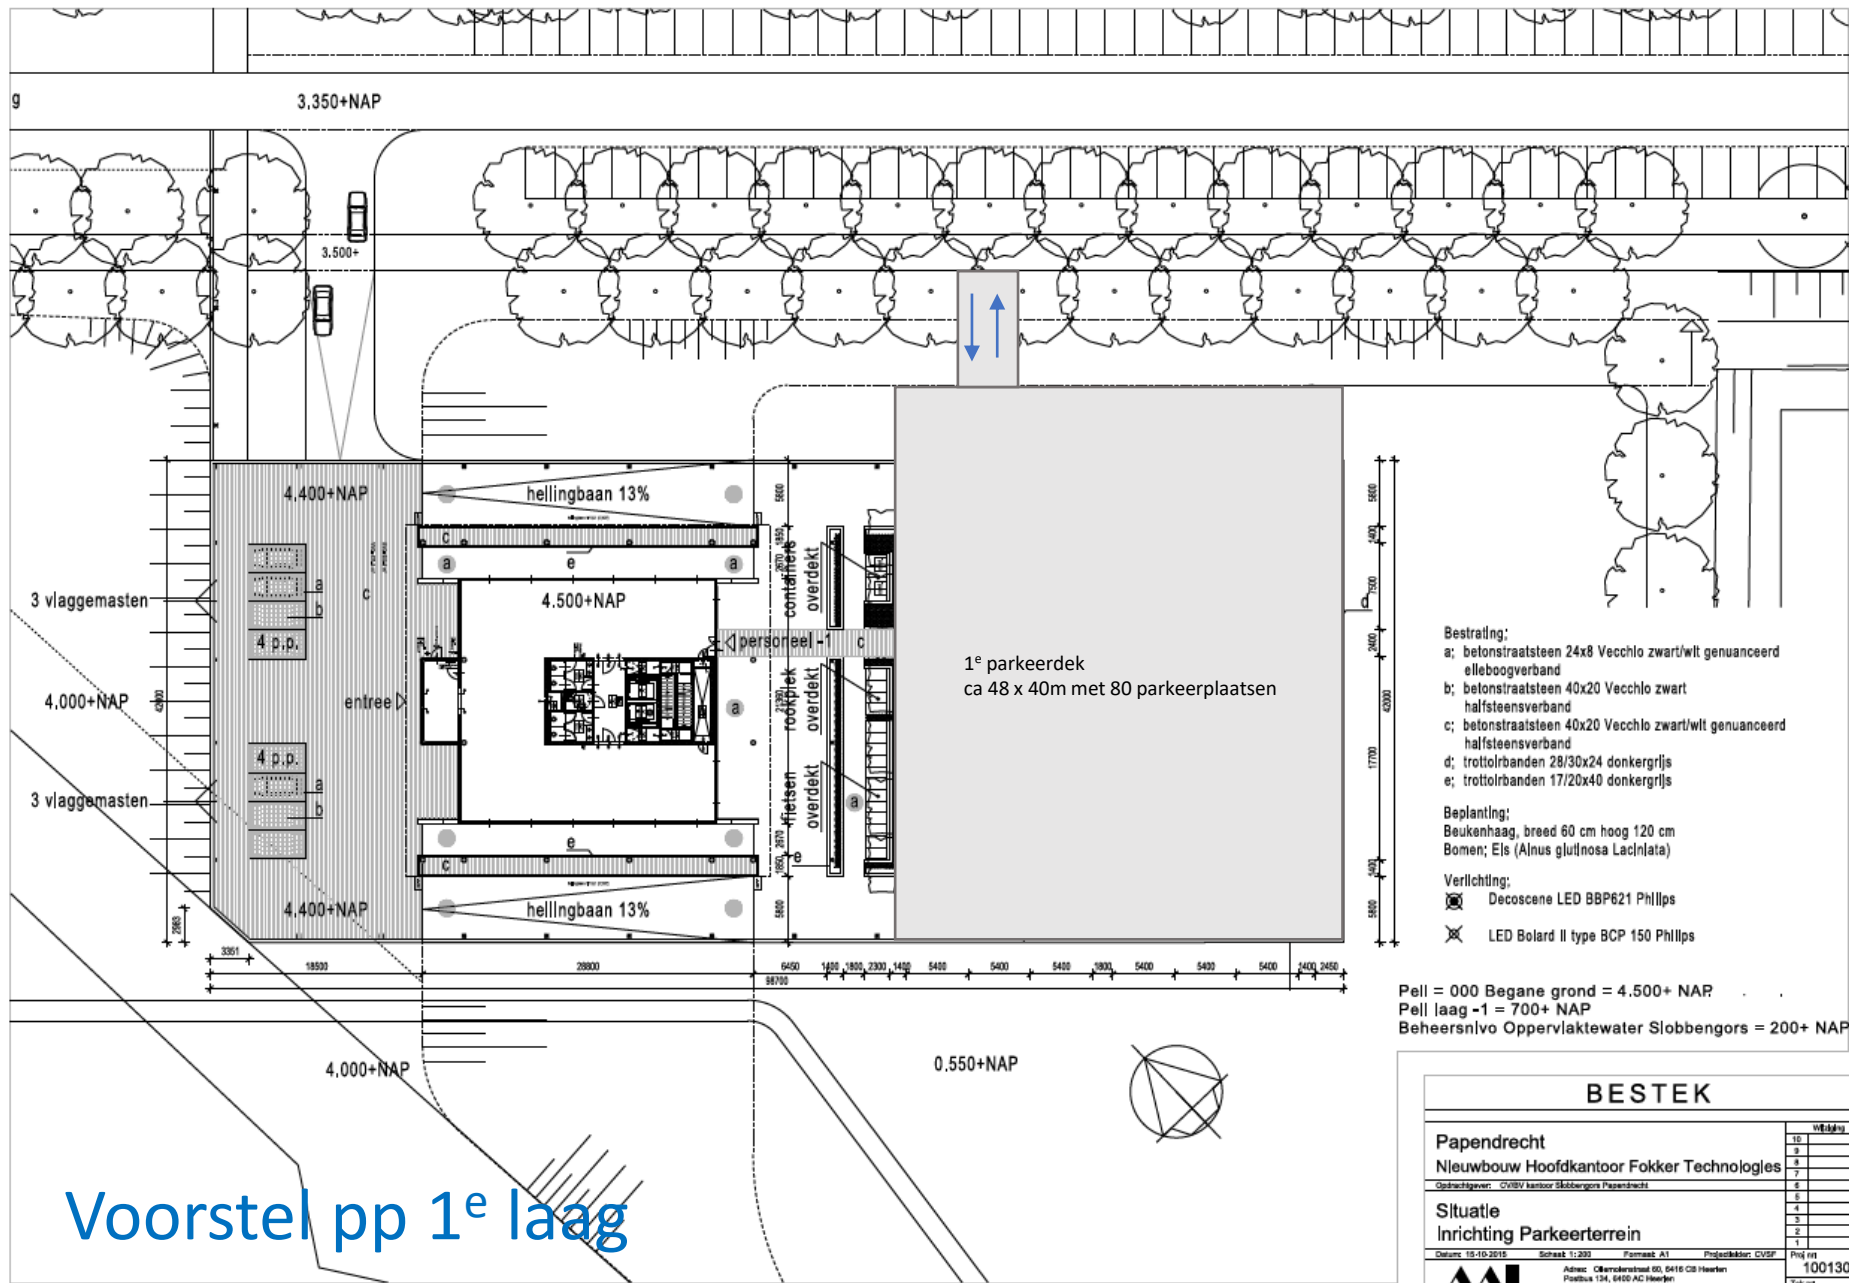

- Bestrating:**
- a: betonstraatsteen 24x8 Vecchio zwart/wit genuanceerd elleboogverband
 - b: betonstraatsteen 40x20 Vecchio zwart halfsteensverband
 - c: betonstraatsteen 40x20 Vecchio zwart/wit genuanceerd halfsteensverband
 - d: trottoirbanden 28/30x24 donkergrijs
 - e: trottoirbanden 17/20x40 donkergrijs

Beplanting:
 Beukenhaag, breed 60 cm hoog 120 cm
 Bomen; Els (Alnus glutinosa LacInata)

- Verlichting:**
- Decoscene LED BBP621 Philips
 - LED Bolard II type BCP 150 Philips

Pell = 000 Begane grond = 4.500+ NAP
 Pell laag -1 = 700+ NAP
 Beheersnivo Oppervlaktewater Sloobengors = 200+ NAP

BESTEK

Papendrecht
Nieuwbouw Hoofdkantoor Fokker Technologies

Gedachtgever: CVSBV kantoor Sloobengors Papendrecht

Situatie
Inrichting Parkeerterrein




Tek nr: 10013017

Tek nr: TO-S-02

Voorstel pp 1^e laag

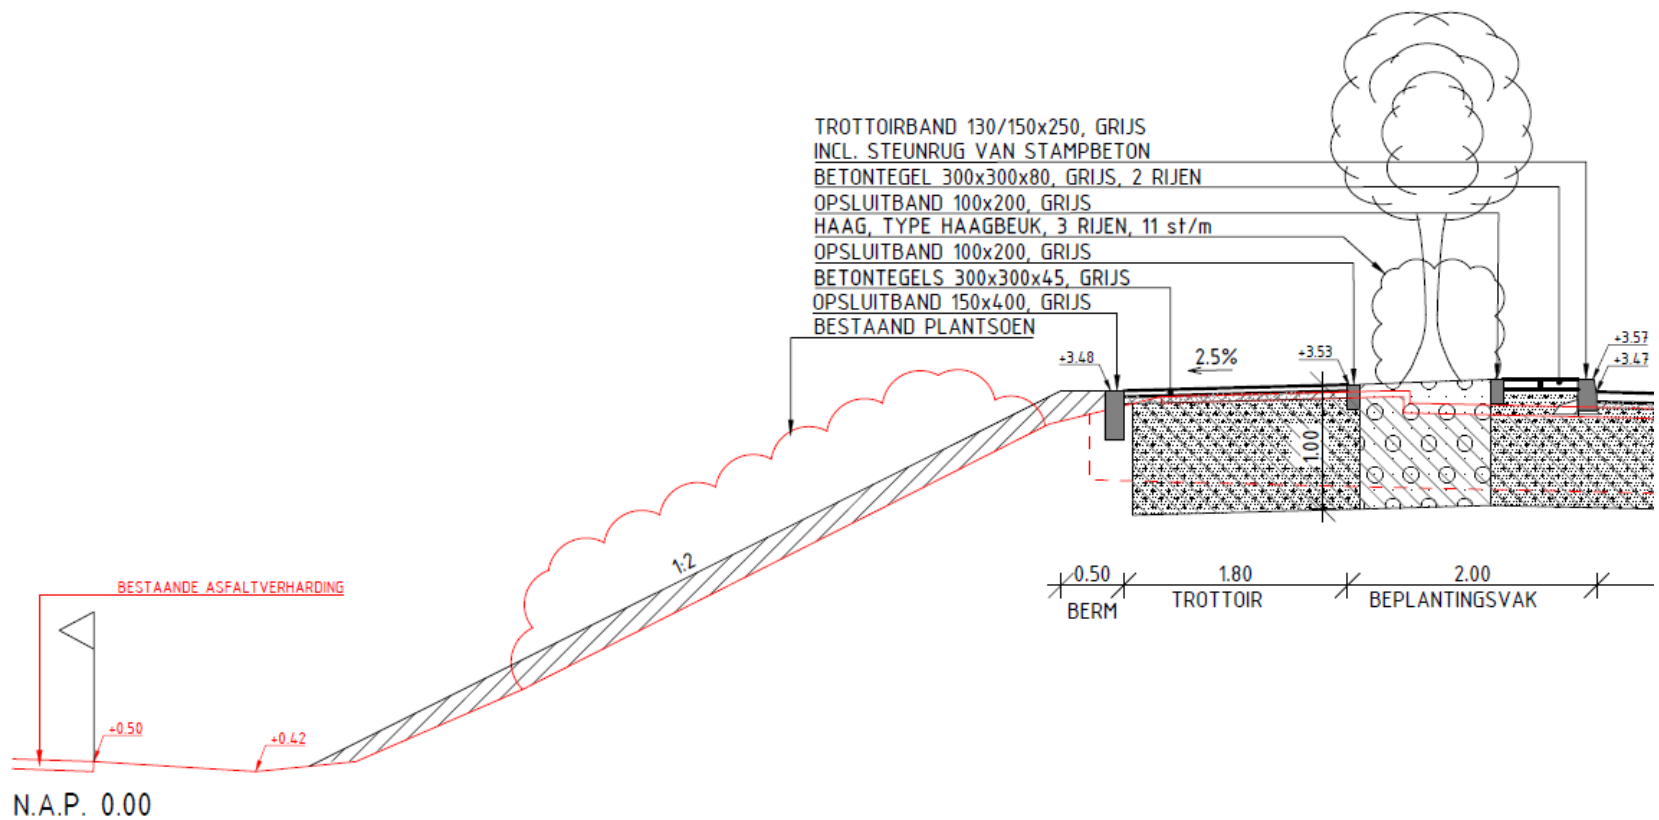

Dwarsprofiel