


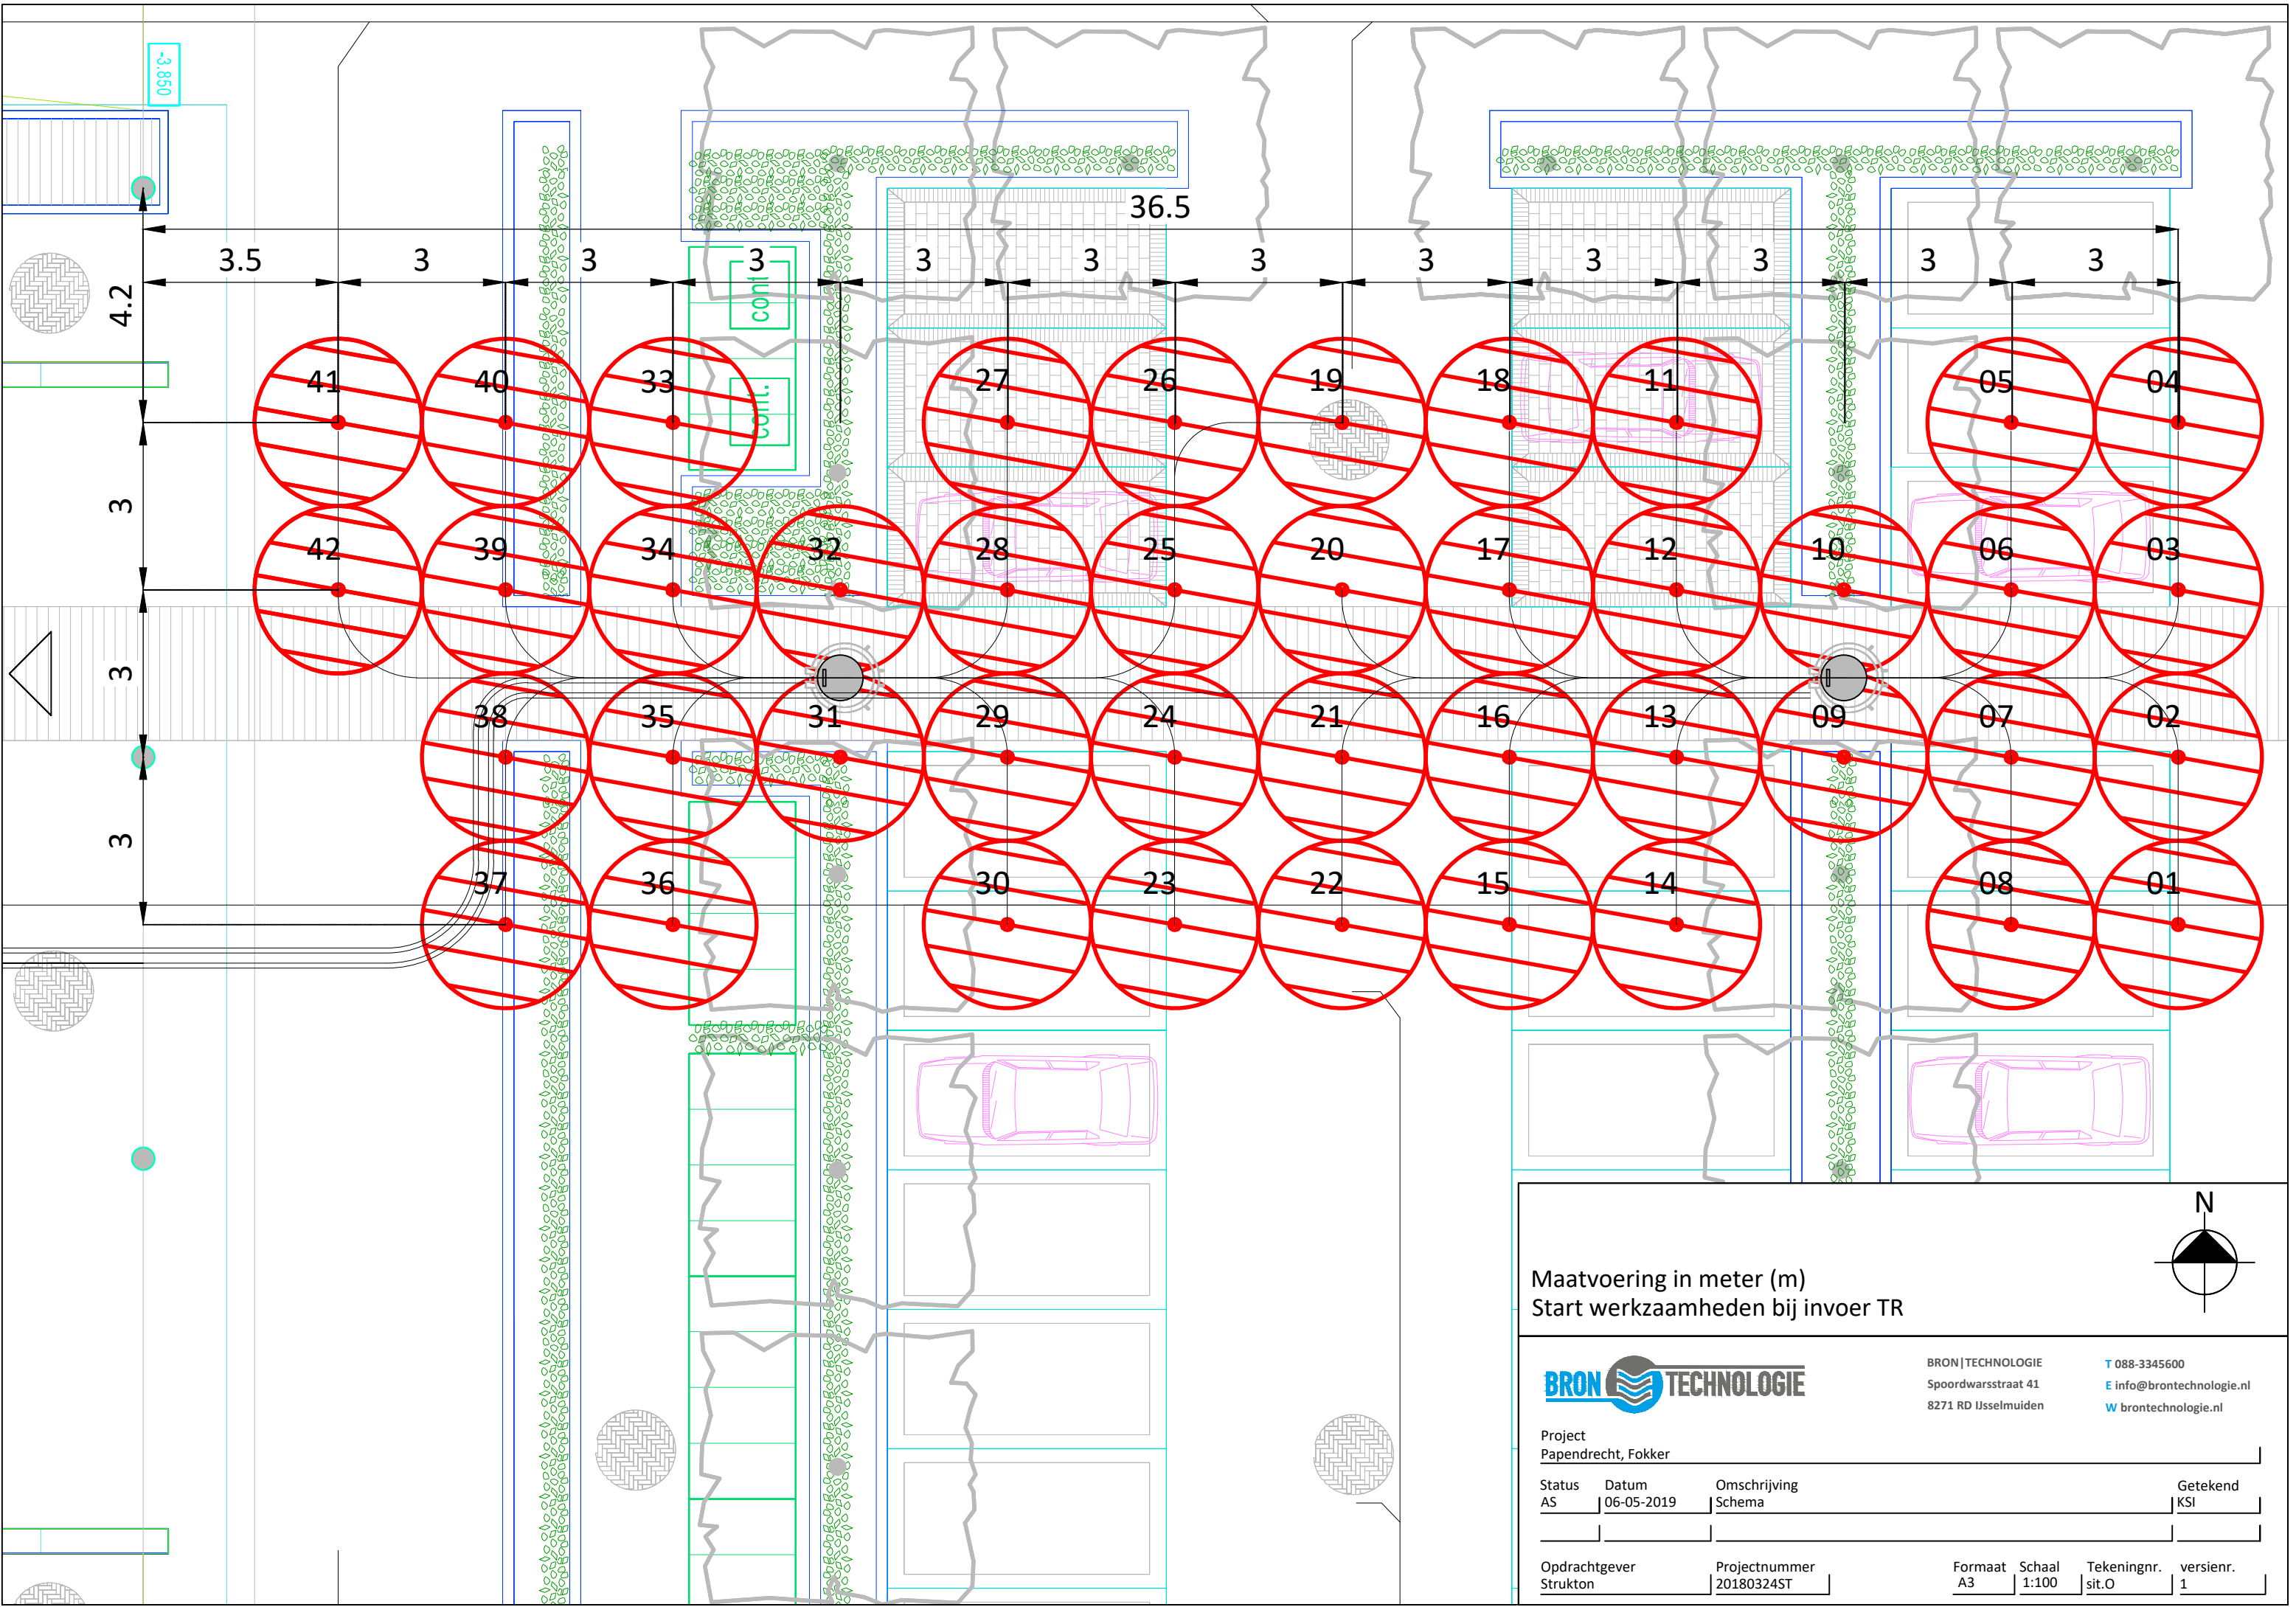

Maatvoering in meter (m)
Start werkzaamheden bij invoer TR



BRON|TECHNOLOGIE
Spoordwarsstraat 41
8271 RD IJsselmuiden
T 088-3345600
E info@brontechnologie.nl
W brontechnologie.nl

Project Papendrecht, Fokker			
Status AS	Datum 06-05-2019	Omschrijving Schema	Getekend KSI
Opdrachtgever Strukton	Projectnummer 20180324ST	Formaat A3	Schaal 1:100
		Tekeningnr. sit.O	versienr. 1