


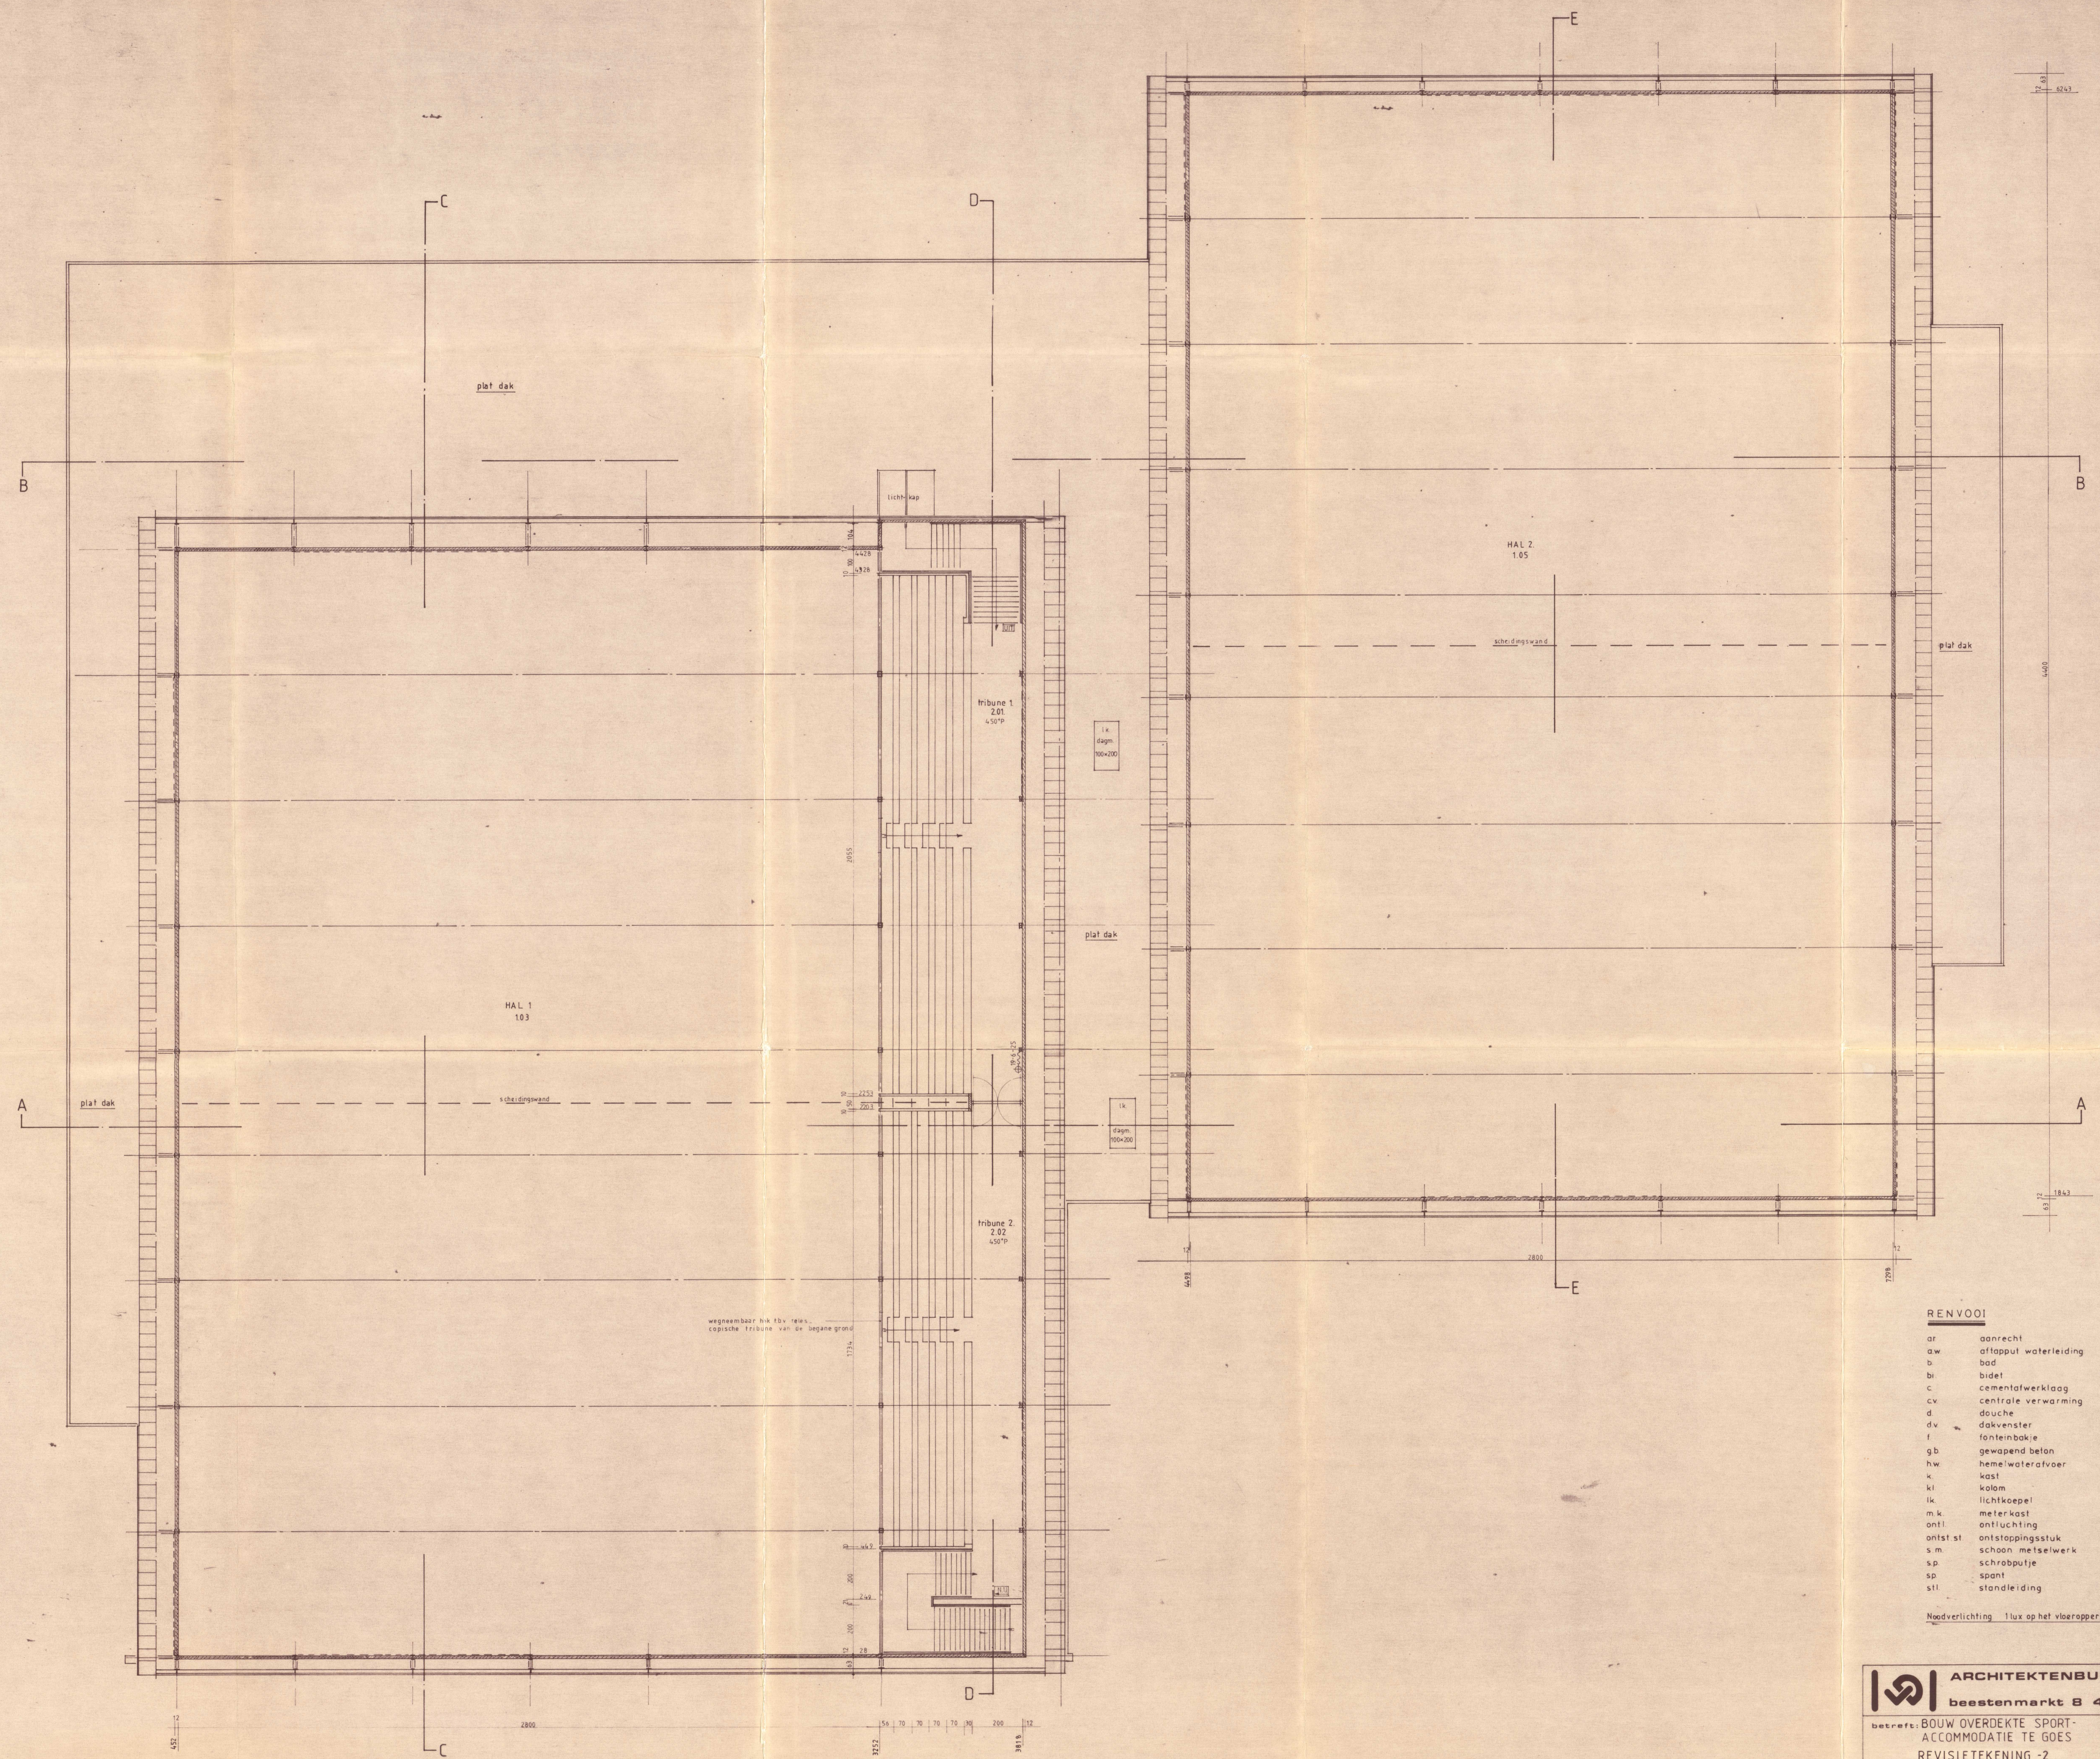

RENV001

ar	aanrecht	t	tegels
aw	aftapput waterleiding	ug	uitstortgootsteen
b	bad	ur	urinoir
bi	bidet	vw	vuurwasmachine
c	cementafwerklaag	w	wastafel
cv	centrale verwarming	wa	wasautomaat
d	douche	w.c	watercloset
dv	dakvenster	w.k	werkkast
f	fonteinbakje	wwa	warmwaterapparaat
gb	gewapend beton	x	balkanker
hw	hemelwaterafvoer	+	koppelanker
k	kast	+	muurplaatanker
kl	kolom	+	zelfsluitende deur
lk	lichtkoepel	+	stalen balk
m.k	meterkast	+	lichte bouwsteen
ontl	ontluchting	+	houten wand
ontst st	ontstoppingsstuk	+	metselwerk
s.m	schoon metselwerk	+	elementenvloer
sp	schoon metselwerk	+	overspanning elementenvloer
sp	spant	+	gewapend beton
stl	standleiding	+	windbak

Noodverlichting 1 lux op het vloeroppervlak in ruimtes 2.01 en 2.02

ARCHITEKTENBURO M. VAN DOORN B.N.A.

beestenmarkt 8 4461CT-goes tel. 01100-20810

betreft: BOUW OVERDEKTE SPORT-ACCOMMODATIE TE GOES

REVISIE TEKENING -2

verdieping

schaal	datum	get.	ged.	blad	werk
1:100	1-12-83	G.B.		11	791
1:100	15-12-83	G.B.			
4-6-85	R.				

form. 74 x 105 cm