noordgevel

oostgevel

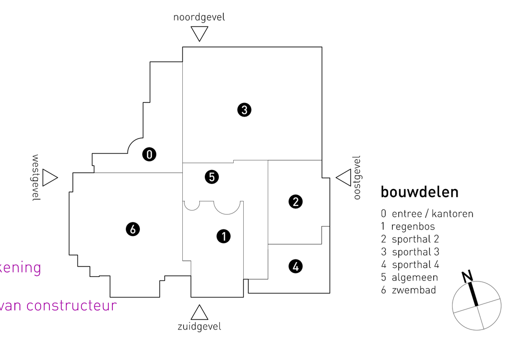

! = wijziging t.o.v. aanbestedingstekening
- gevelrooster ingetekend
- noodoverstorten sporthaldak van constructeur overgenomen

RAL 9005 (zwart)

RAL 9007 (middengrijs conform bestaand)

koppert+koenis architecten

Swammerdamweg 11
3401 MP IJsselstein

T +31(0)30 6888044
F +31(0)30 6886974

E contact@koppert-koenis.nl
I www.koppert-koenis.nl

Plan	Topsporthal en Regenbos
Onderdeel	gevelaanzichten, noord- & oostgevel
Ontwerp	erik slangen architect
Getekend	robert de boer
Schaal	1:100
Datum	19-03-2013
Gewijzigd	

Project nr. 2010.18U- 30