




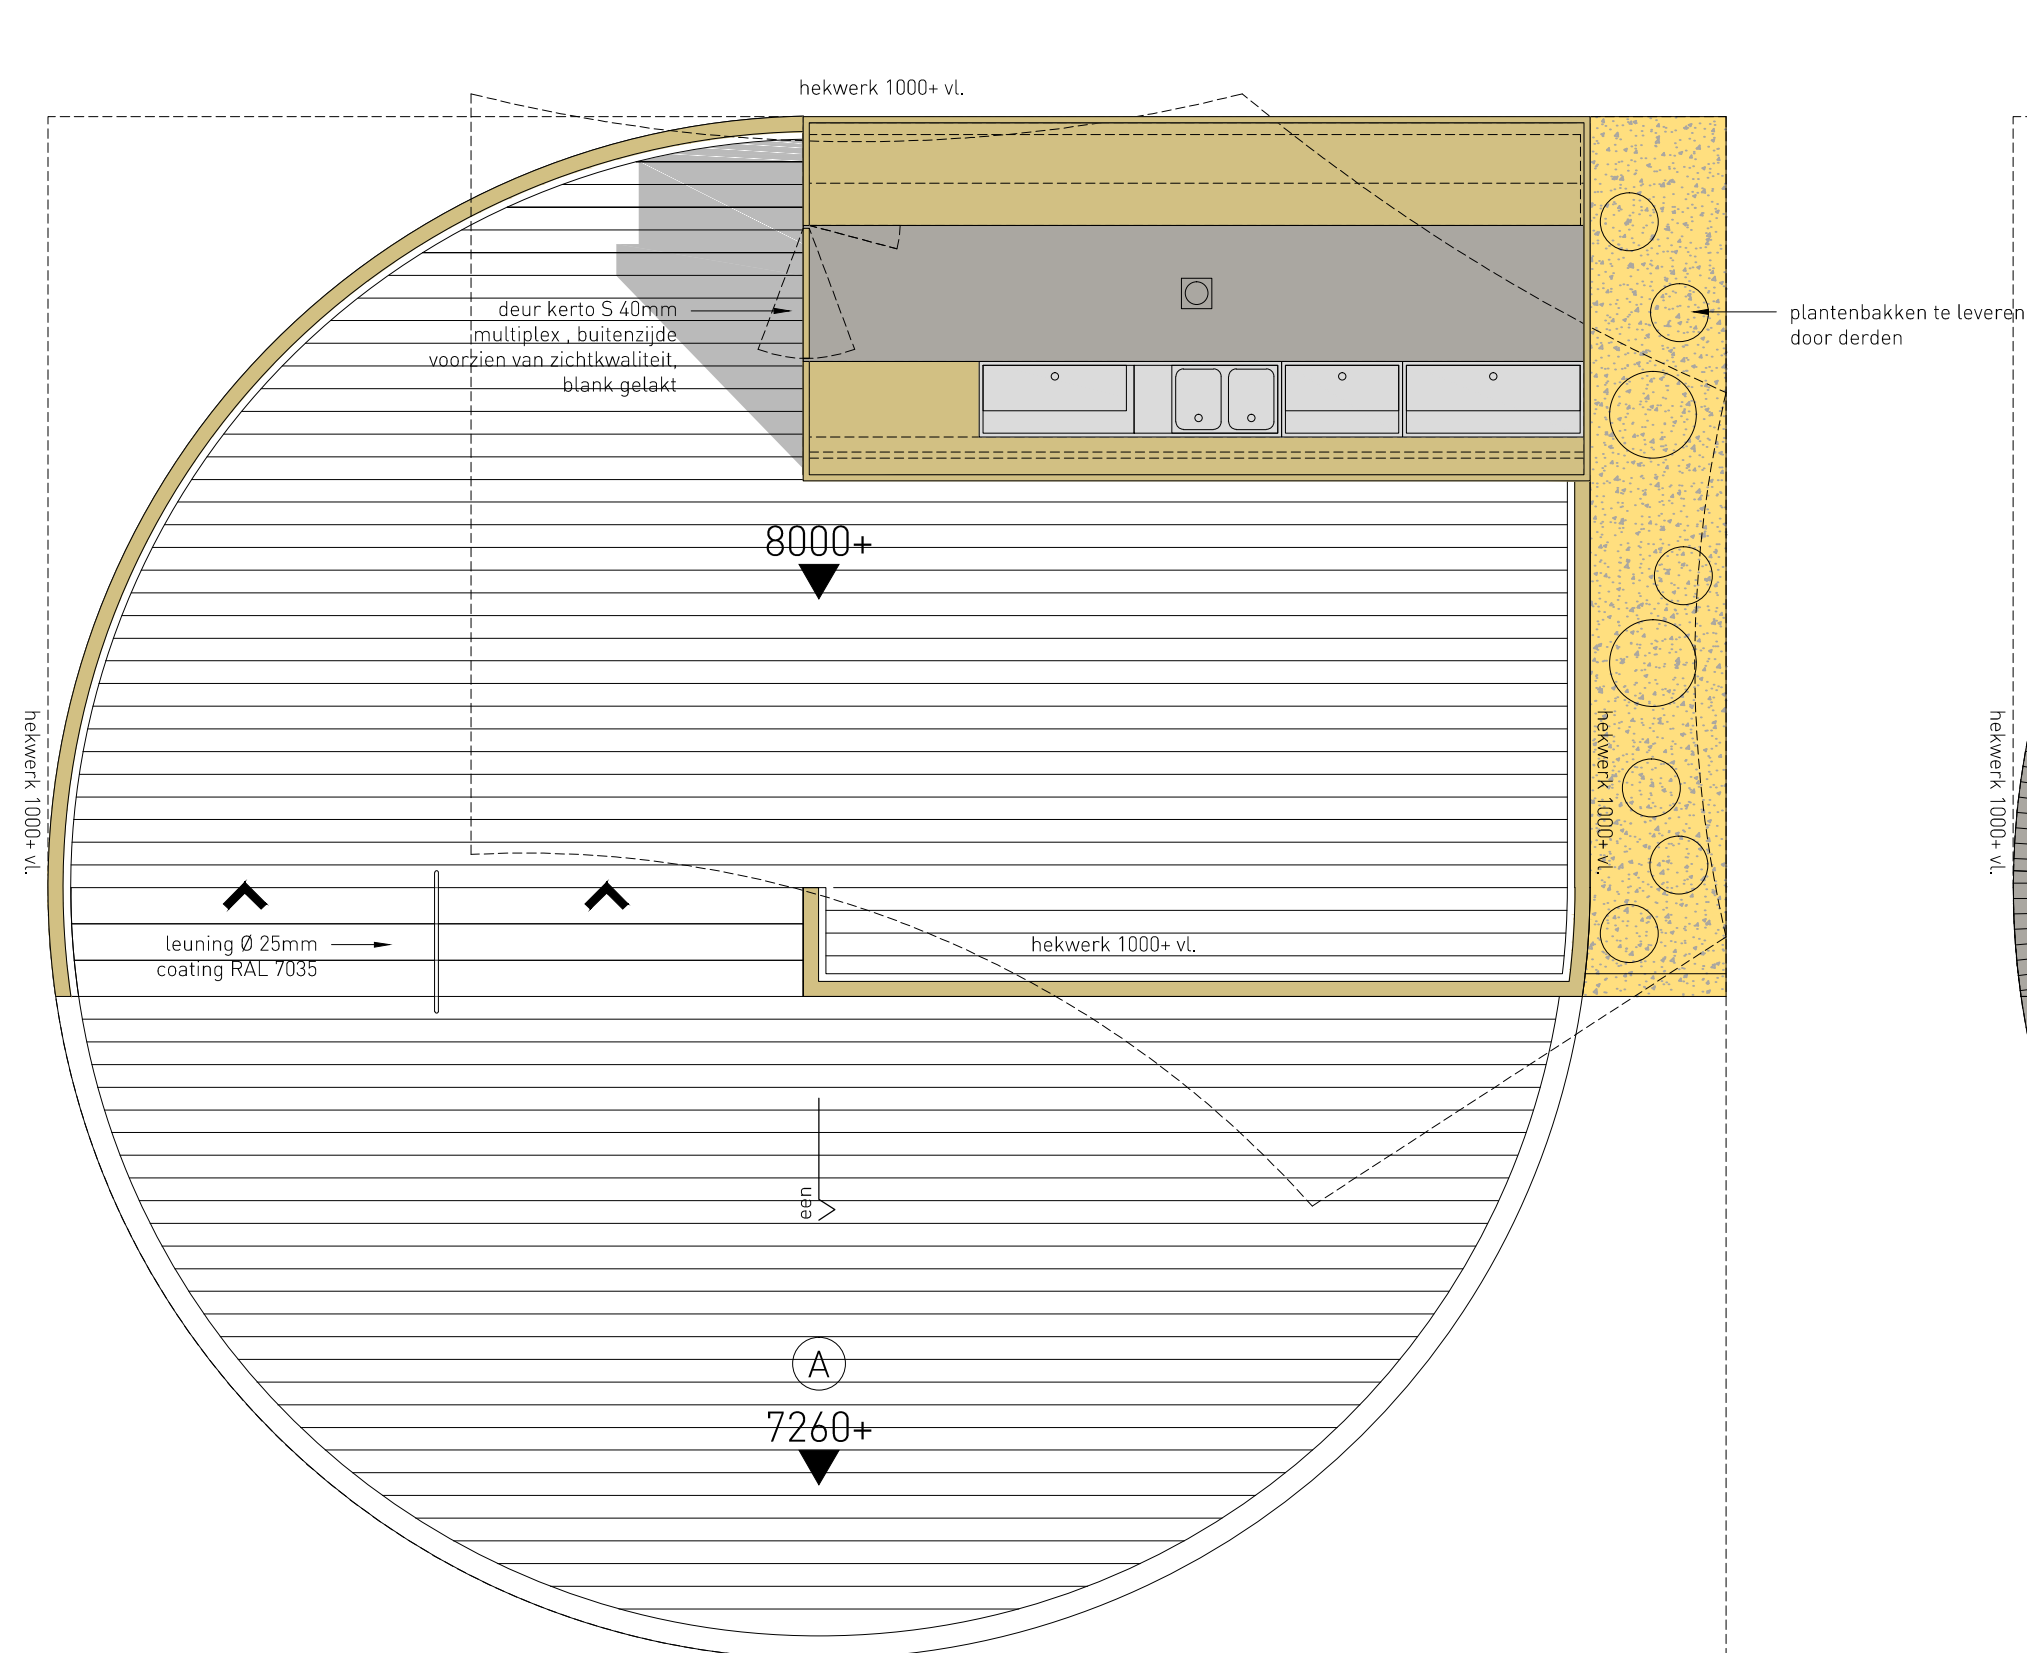




bovenaanzicht [9500+p]

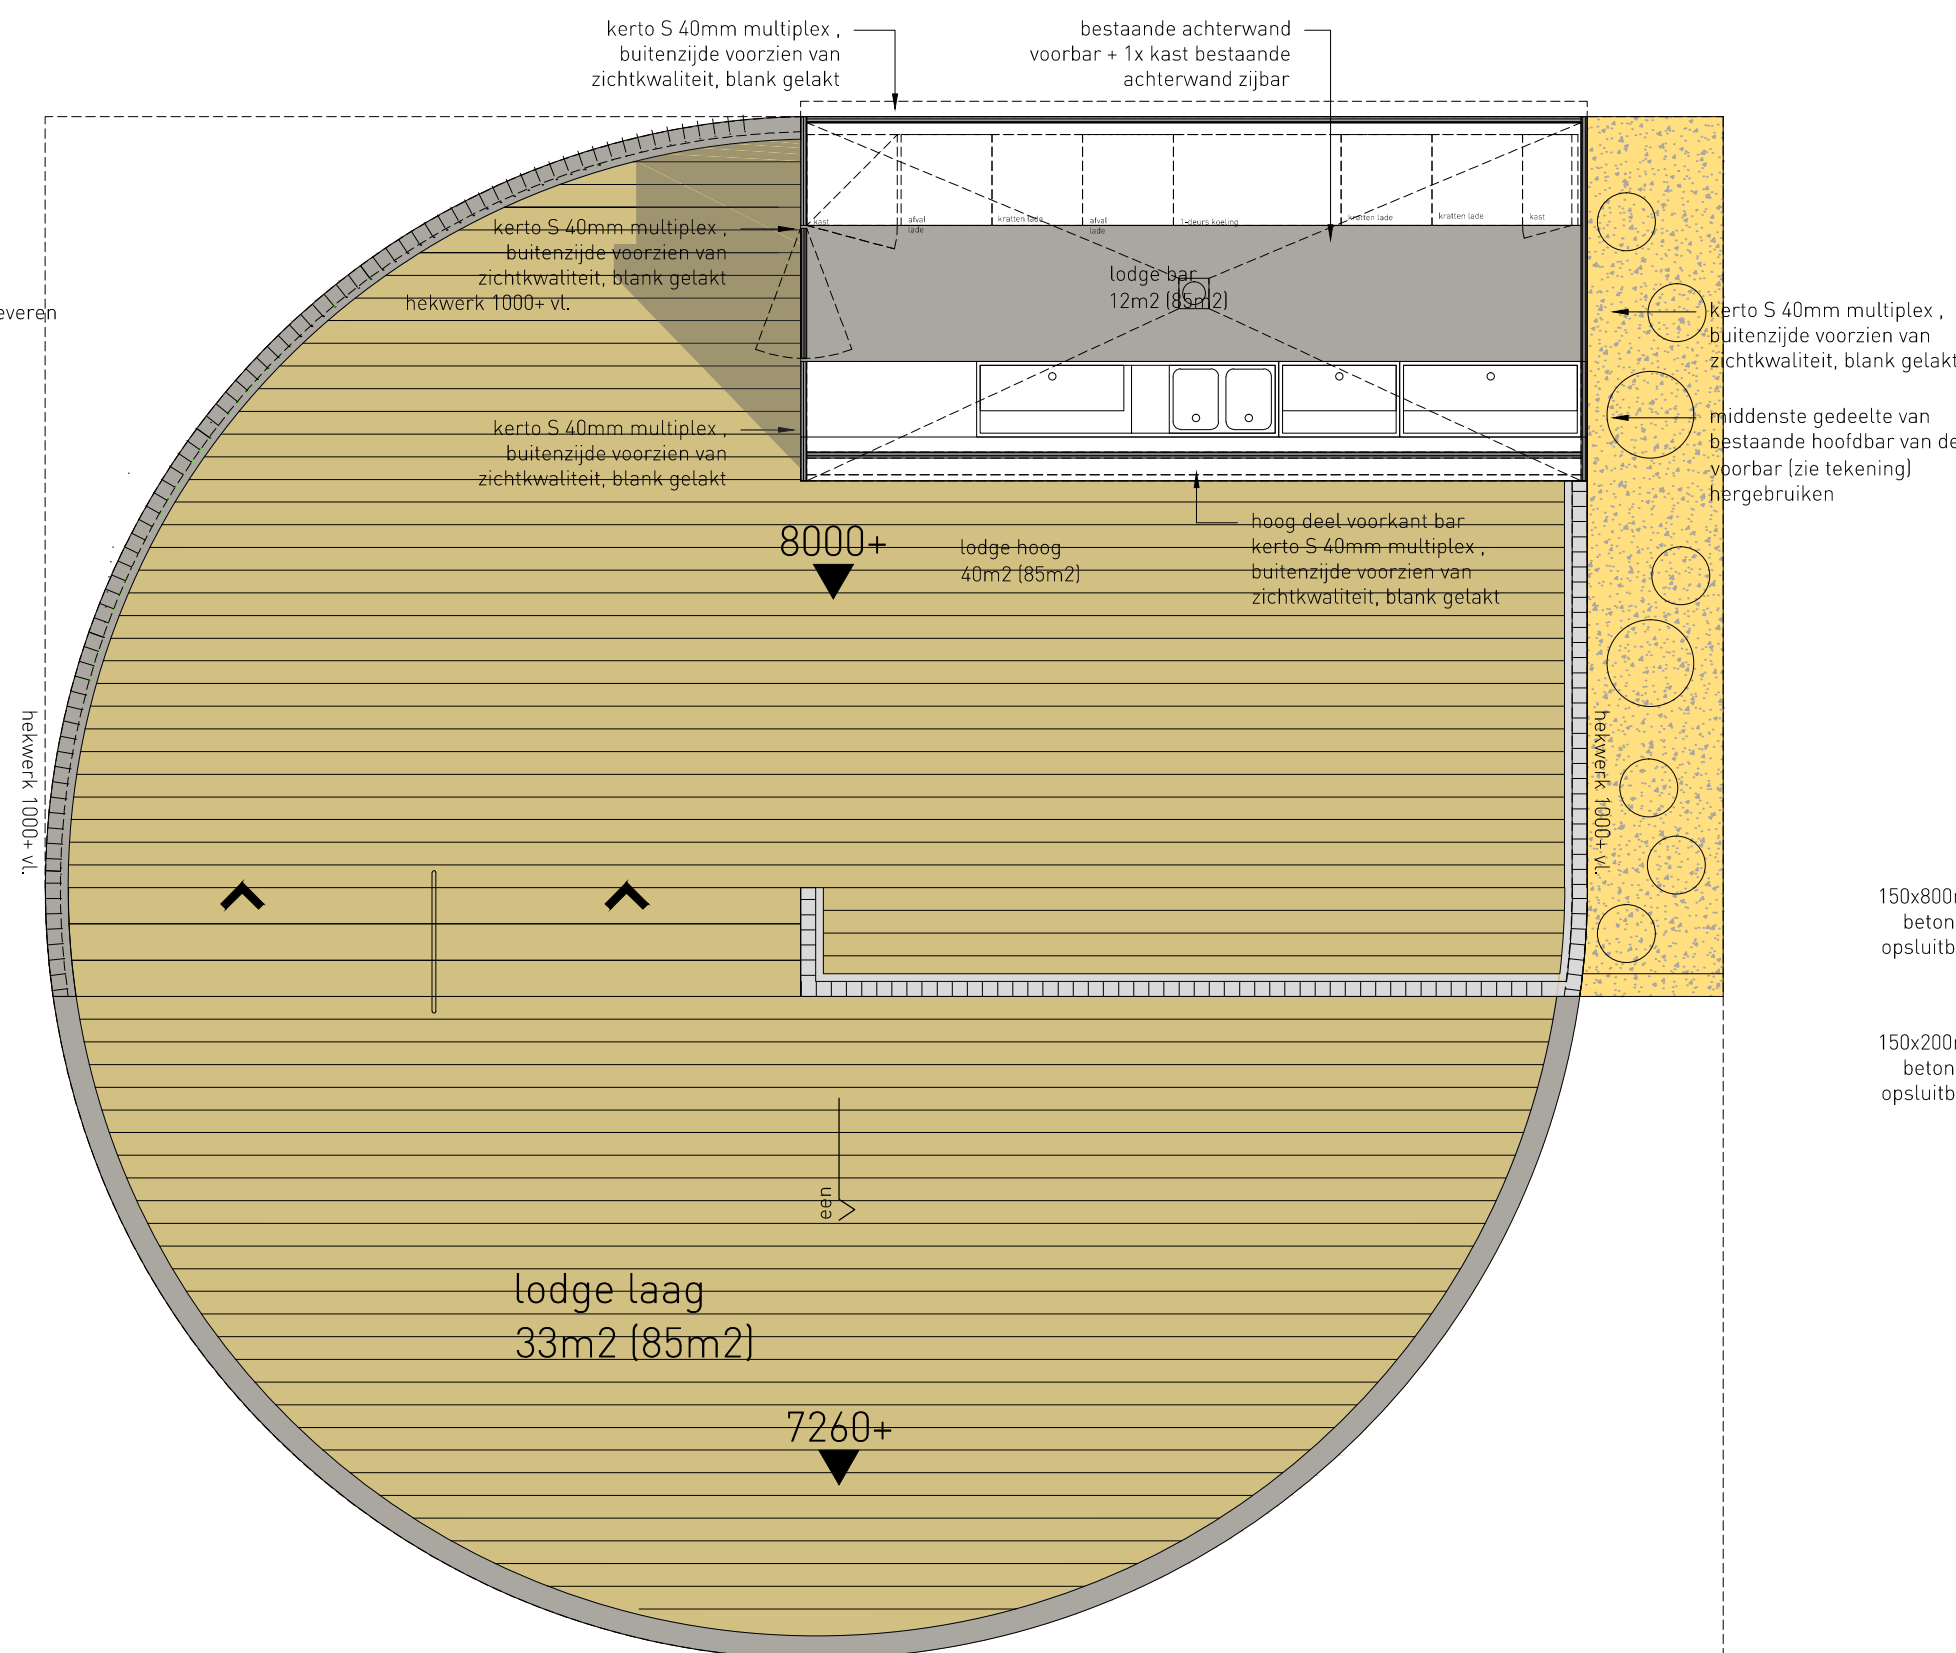

bovenaanzicht [8400+p]

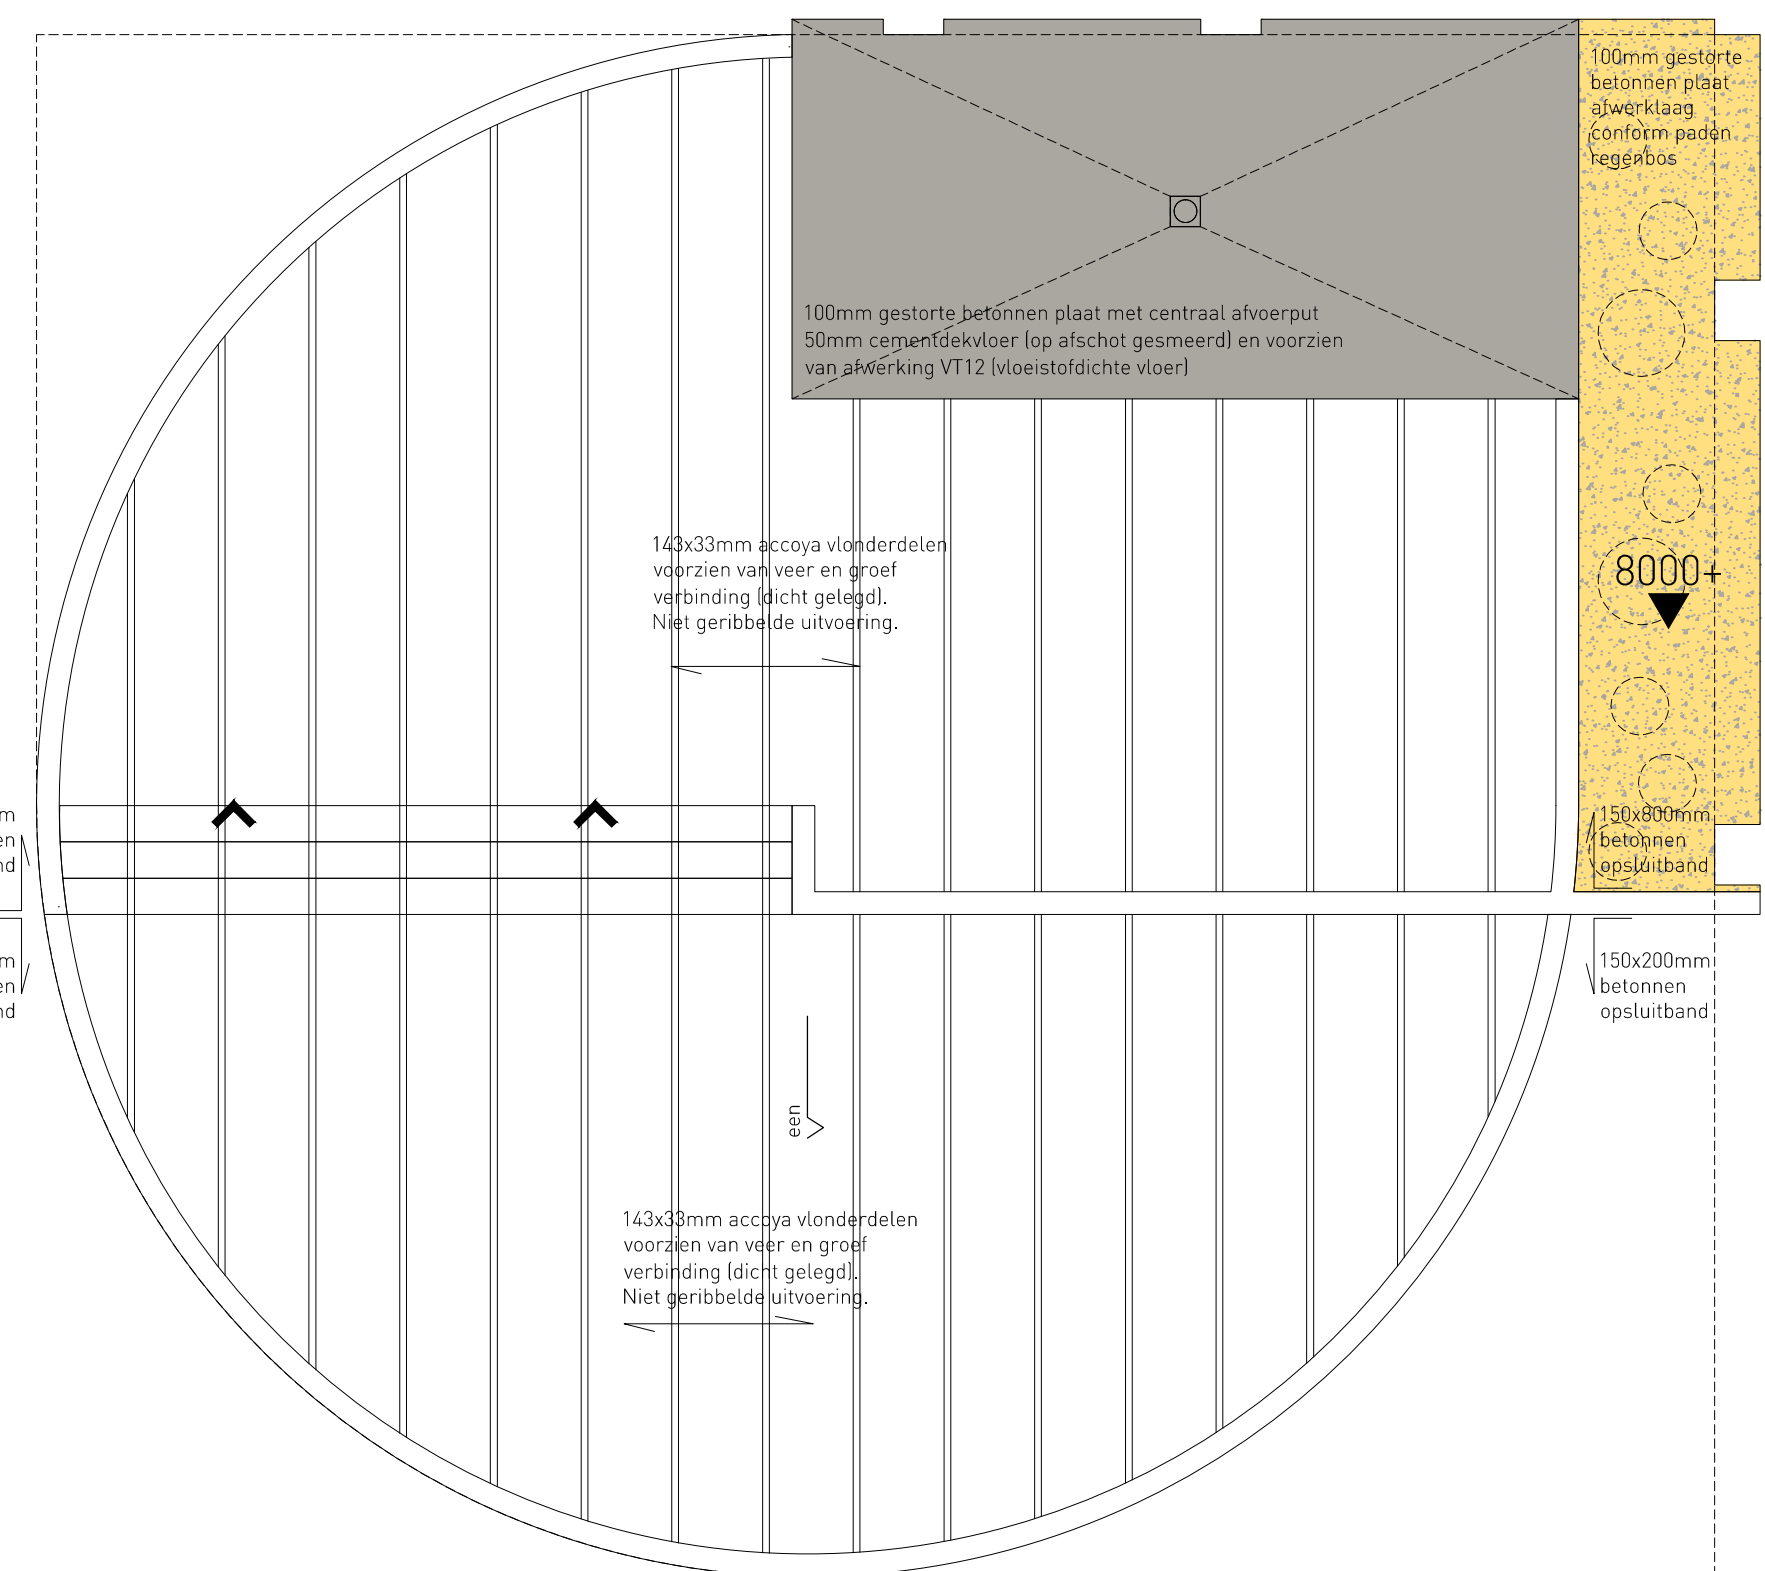

bovenaanzicht (vloerniveau)

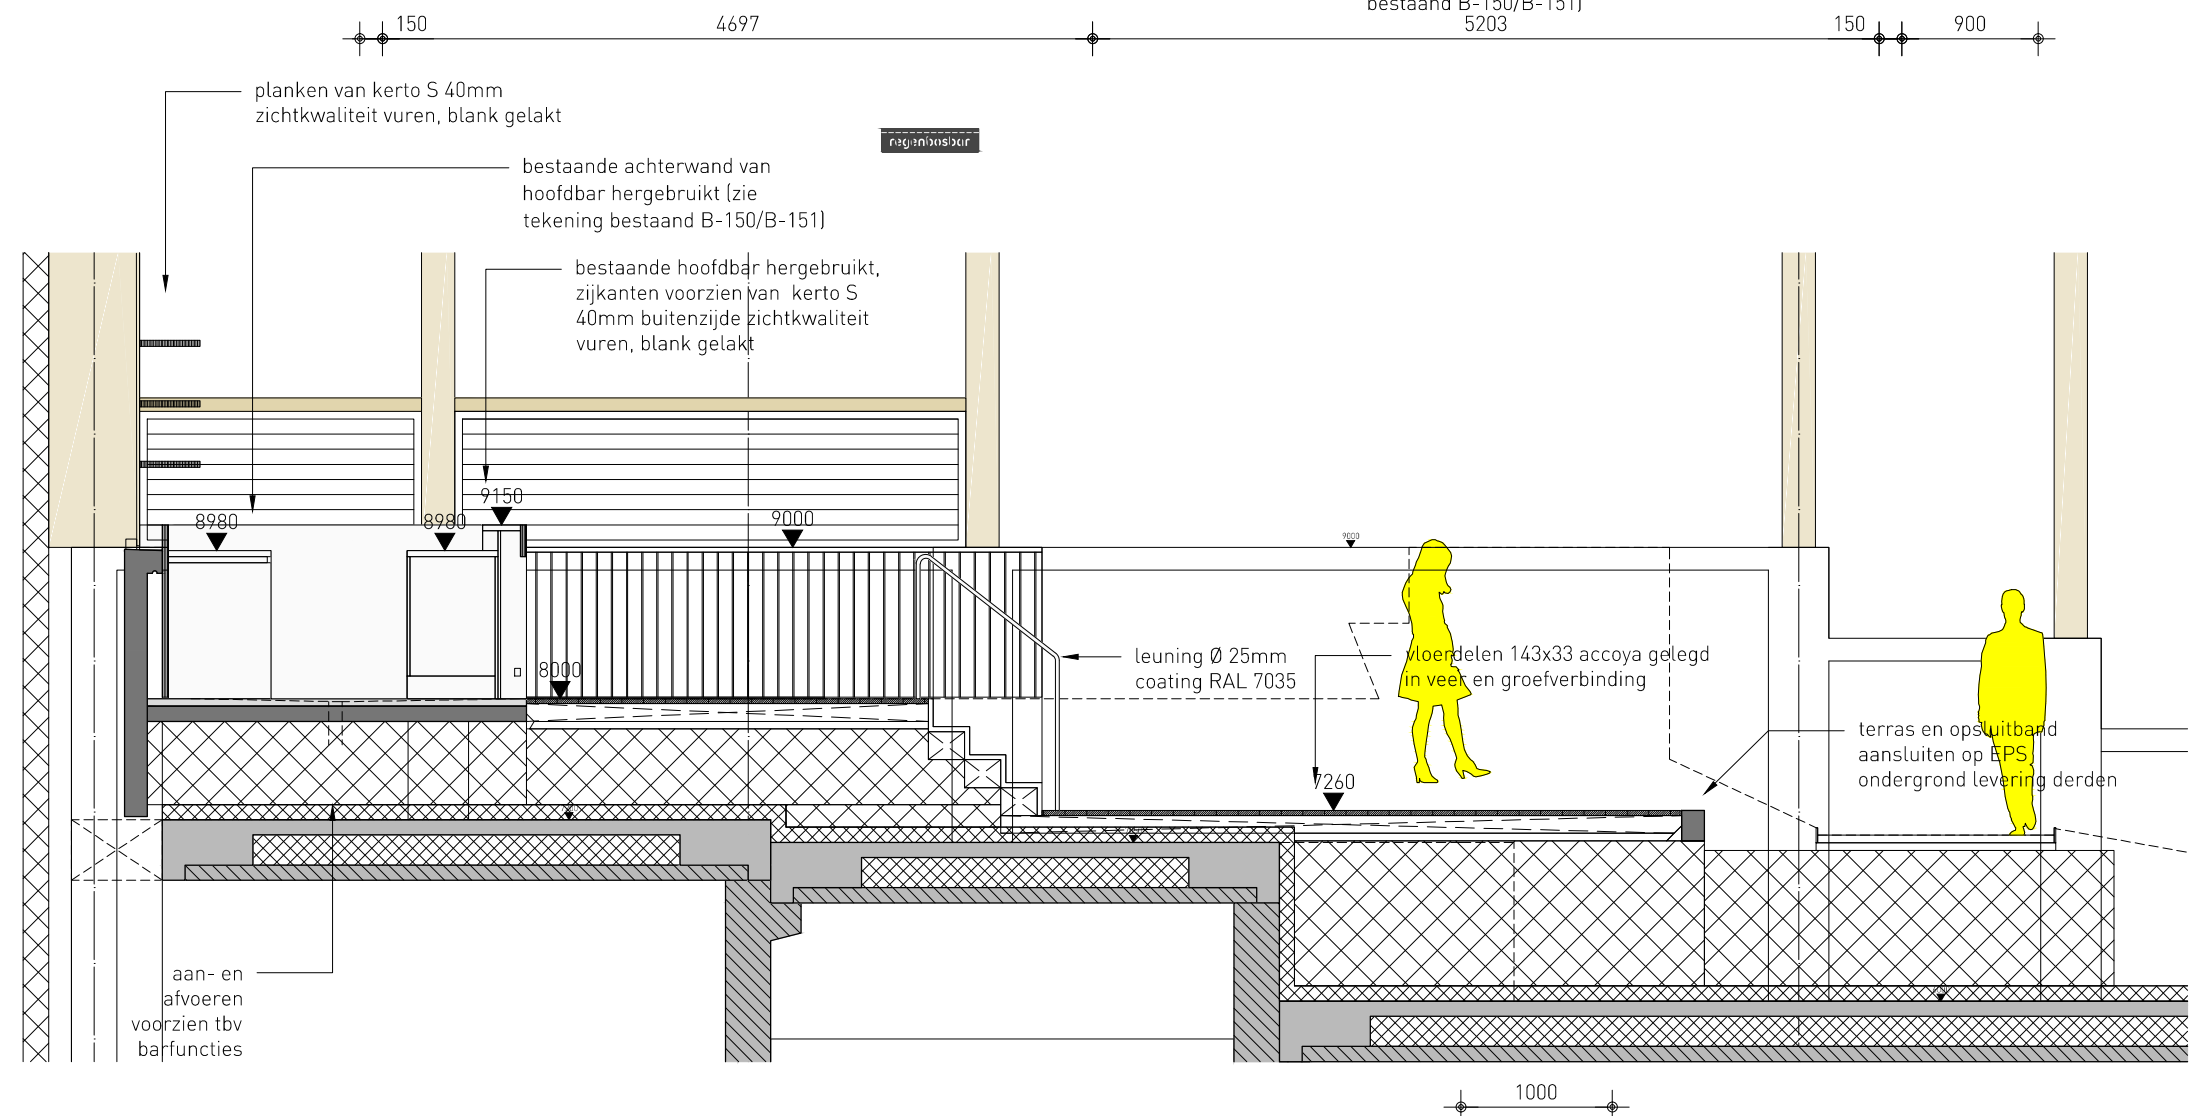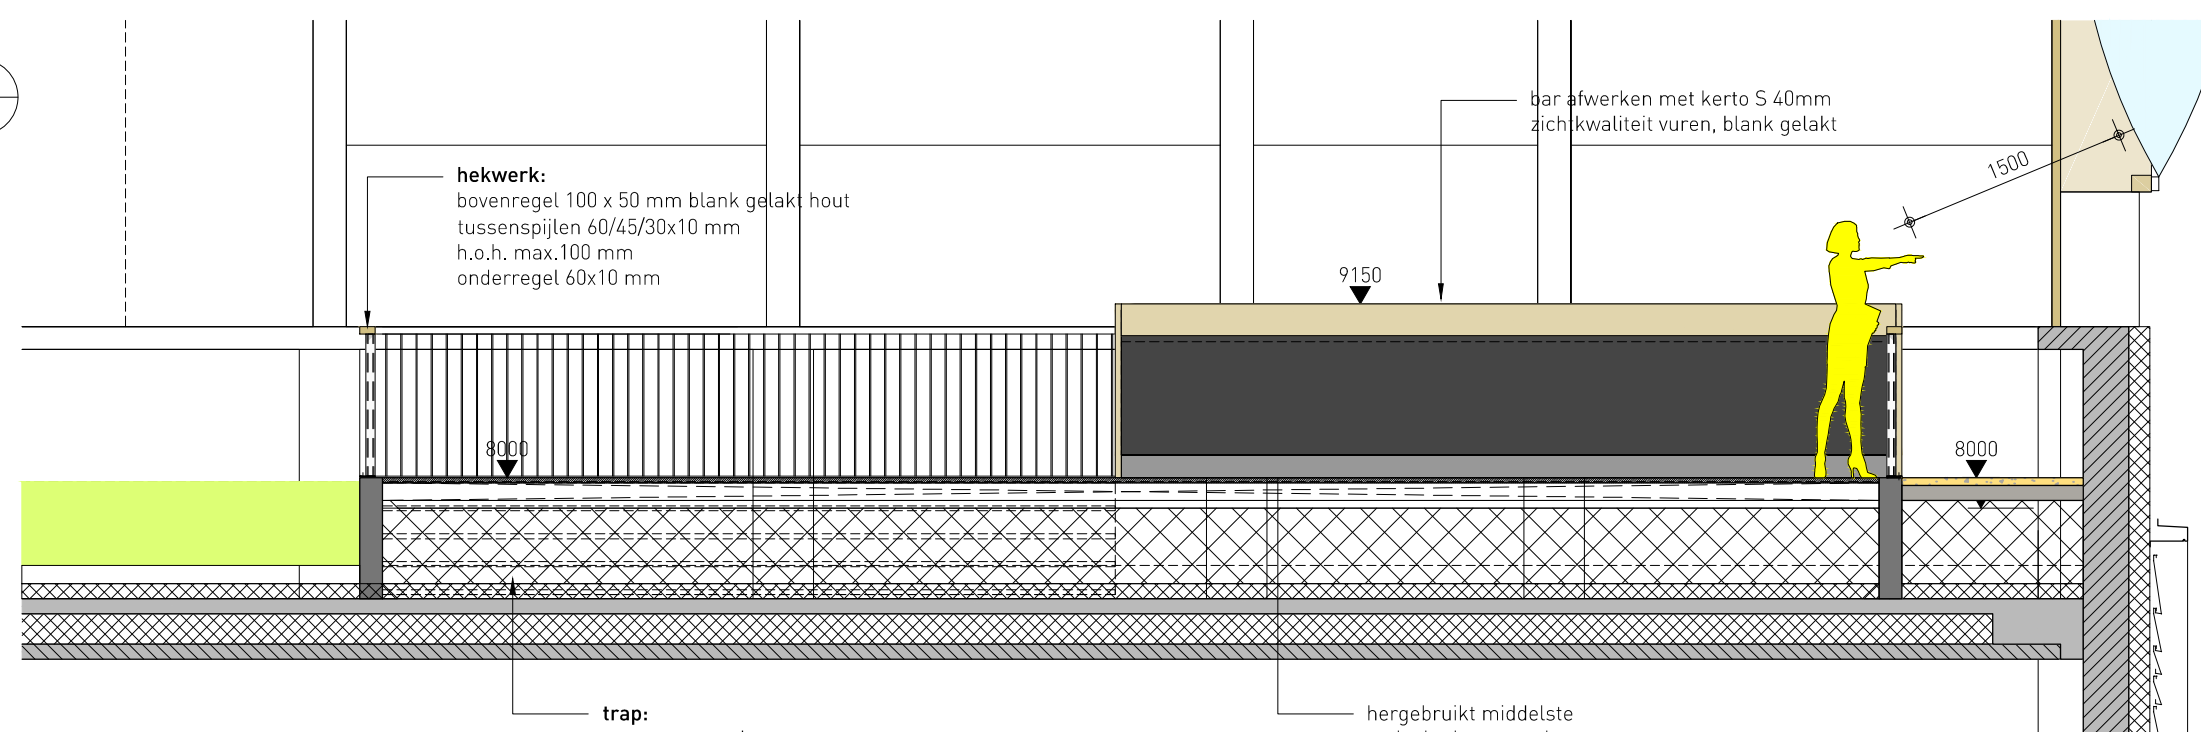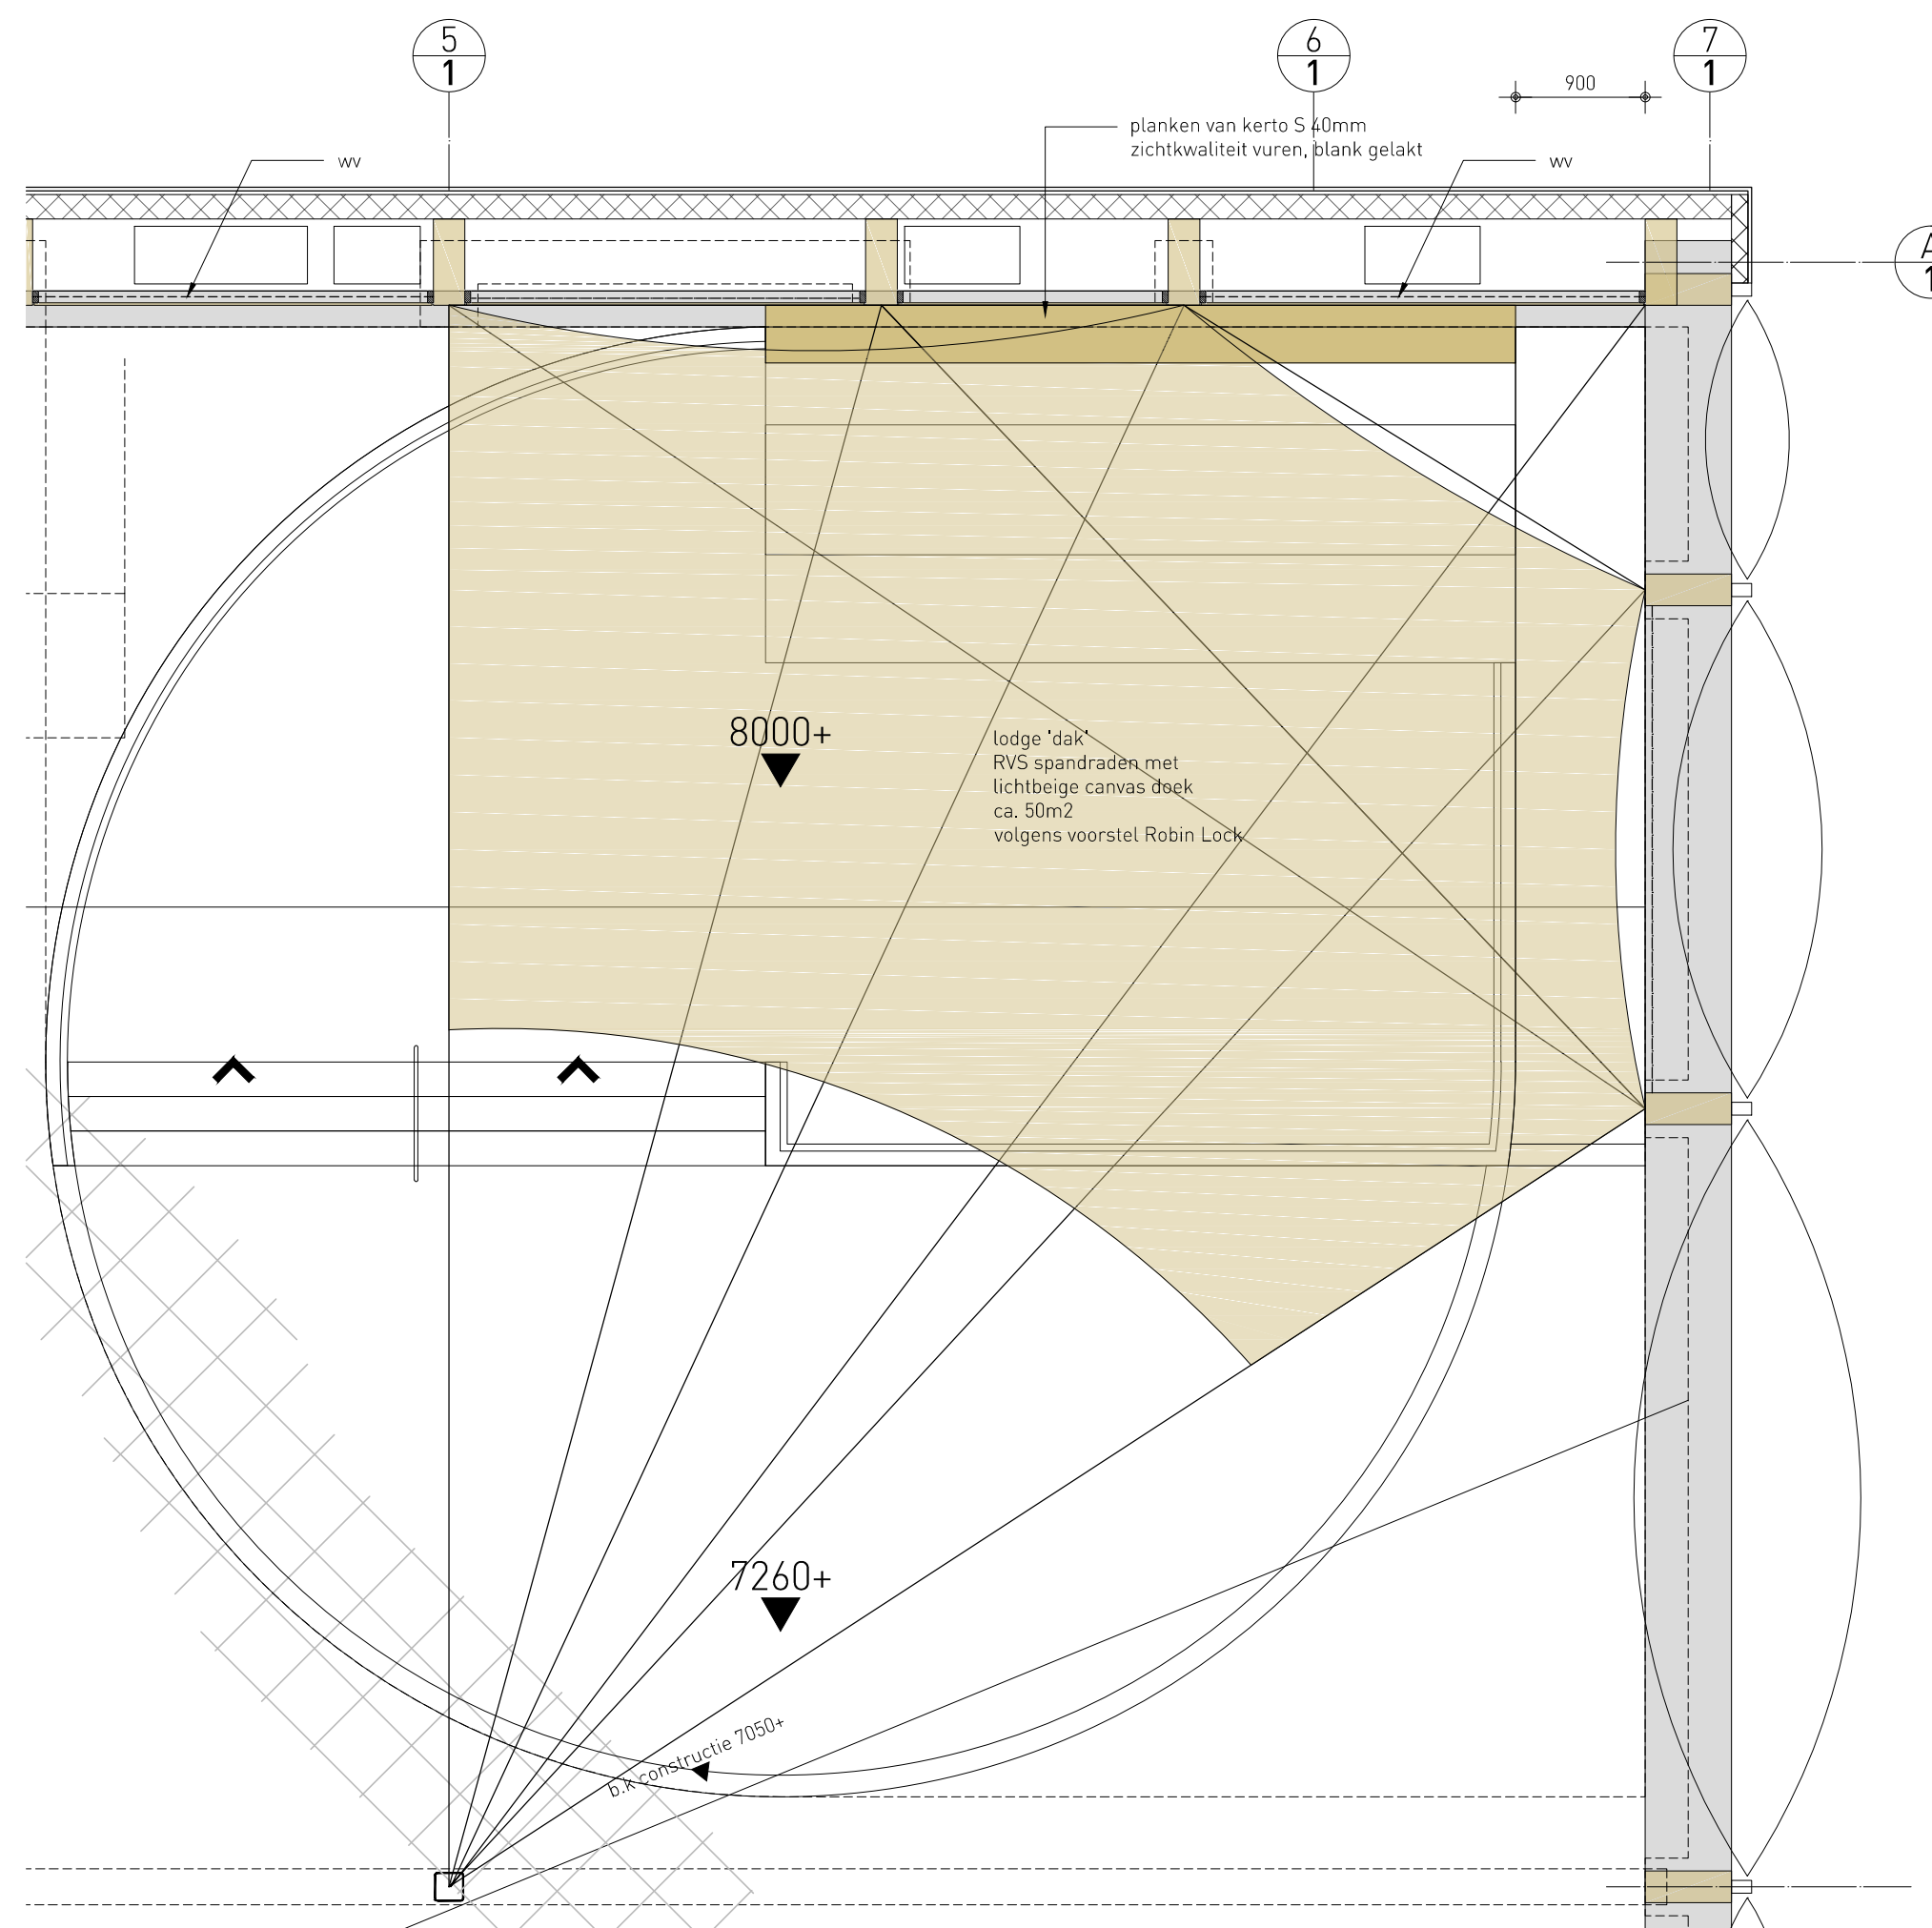

algemeen renvooi

- brandscheiding 60 minuten WBDBO
- brandslanghaspel 30 m / 19 mm / 6 mm uitvoering en waterlevering conform de EN 671-1

maatvoering

- peilmaten: peil = b.k. afgewerkte vloer alle peilmaten zijn L.o.v. peil b.k. afgewerkte vloer bestaande entreehal = peil 00 + 1.1m+NAP
- ALLE MAATVOERING IN HET WERK TE CONTROLLEREN!**

adviseurs

- voor constructieve elementen, zie de tekeningen van: bartels ingenieursbureau b.v. te utrecht
- voor installaties, zie de tekeningen van: inmax installatieadviseurs b.v. te veenendaal

algemeen meubilair tekeningen:

- alle apparatuur en keukenmeubilair levering derden
- maatvoering uitsparingen en inpassing met desbetreffende leveranciers
- aansluitingen e&w (bv apparatuur dienen door derden (installateur) te worden voorzien
- hoofdmaatvoering op basis van bouwkundige tekeningen en in het werk te controleren
- alle materialen in zwembadomgeving geschikt voor toepassing in zwembadomgeving
- materialen, aansluitingen en detaillering op brandscheidingen uit te voeren overeenkomstig de aan de scheiding gestelde eisen.

A = wijziging A
 • regenbosbar gewijzigd

kadastrale gegevens

gemeente: Goes
 sectie: -
 nummers: B.3288
 adres: zwembadweg 3

details

- voor principedetails exterieur, zie tekening 40 t/m 44
- voor principedetails interieur, zie tekening 45 t/m 49

koppert+koenis architecten

regenbos Goes
 meubilair: regenbosbar
 erik slangen
 architect

Getekend JB
 Schaal 1:50
 Datum 19.03.2013
 Gewijzigd 04.07.2013

Swammerdamweg 11
 3401 MP IJsselstein
 T +31(0)30 6889044
 F +31(0)30 6889774
 E contact@koppert-koenis.nl
 I www.koppert-koenis.nl