



ADRES-LOCATIE : Badhuisstraat 280 hoek scheveningseweg				STADSDEEL : D4	
TYPE BOUT : messing 22mm		GEVELVLAK : NW		BOUTNUMMER GEMEENTE : 995	
MUURVLAK COORD X = +0.10		Y = +0.10		BOUTNUMMER RIJKSWATERSTAAT : nvt	
RD. COORD X = 79049.86		Y = 457736.98		SITUATIE SCHAAAL : 1:500	

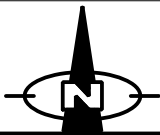

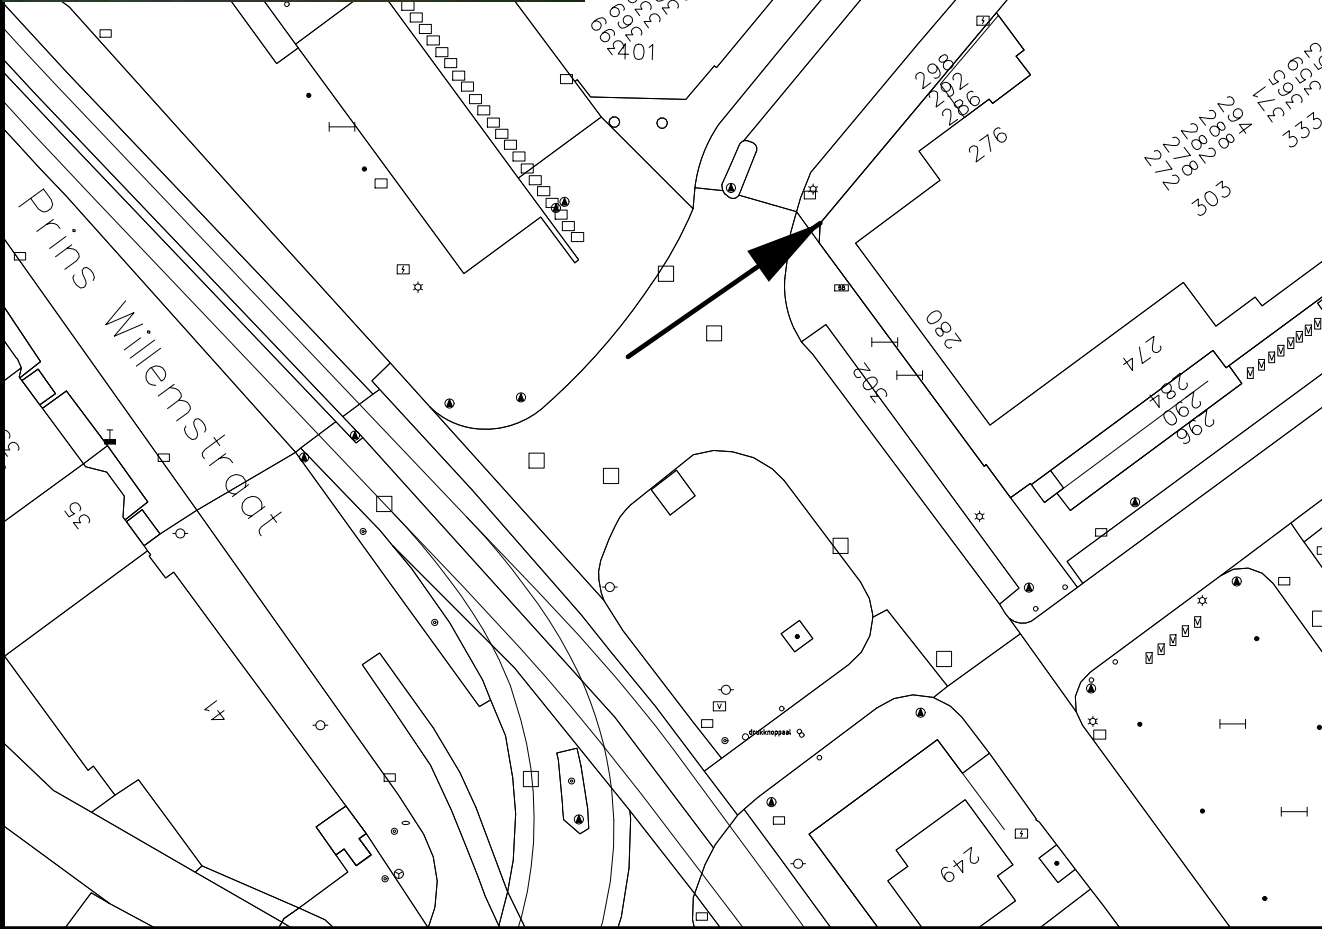



DATUM WATERPASS.	VOLG NR.	KLASSE METING	HOOGTE t.o.v. N.A.P.	VERSCHIL in mm	opmerking:
07-11-2001		2	4.601+		zie veldwerk AM39
01-09-2005			4.571+		naar wijziging Rijkswaterstaat
03-07-2007			4.570+		zie veldwerk BH98
01-07-2009			4.572+		
02-05-2022	1	2	4.572+		Levering kragten Noord



Ingenieursbureau Den Haag
Cluster Uitvoering en Landmeten
tel: 06-55844175
email: lex.vandermoolen@denhaag.nl
Datum afgifte: