


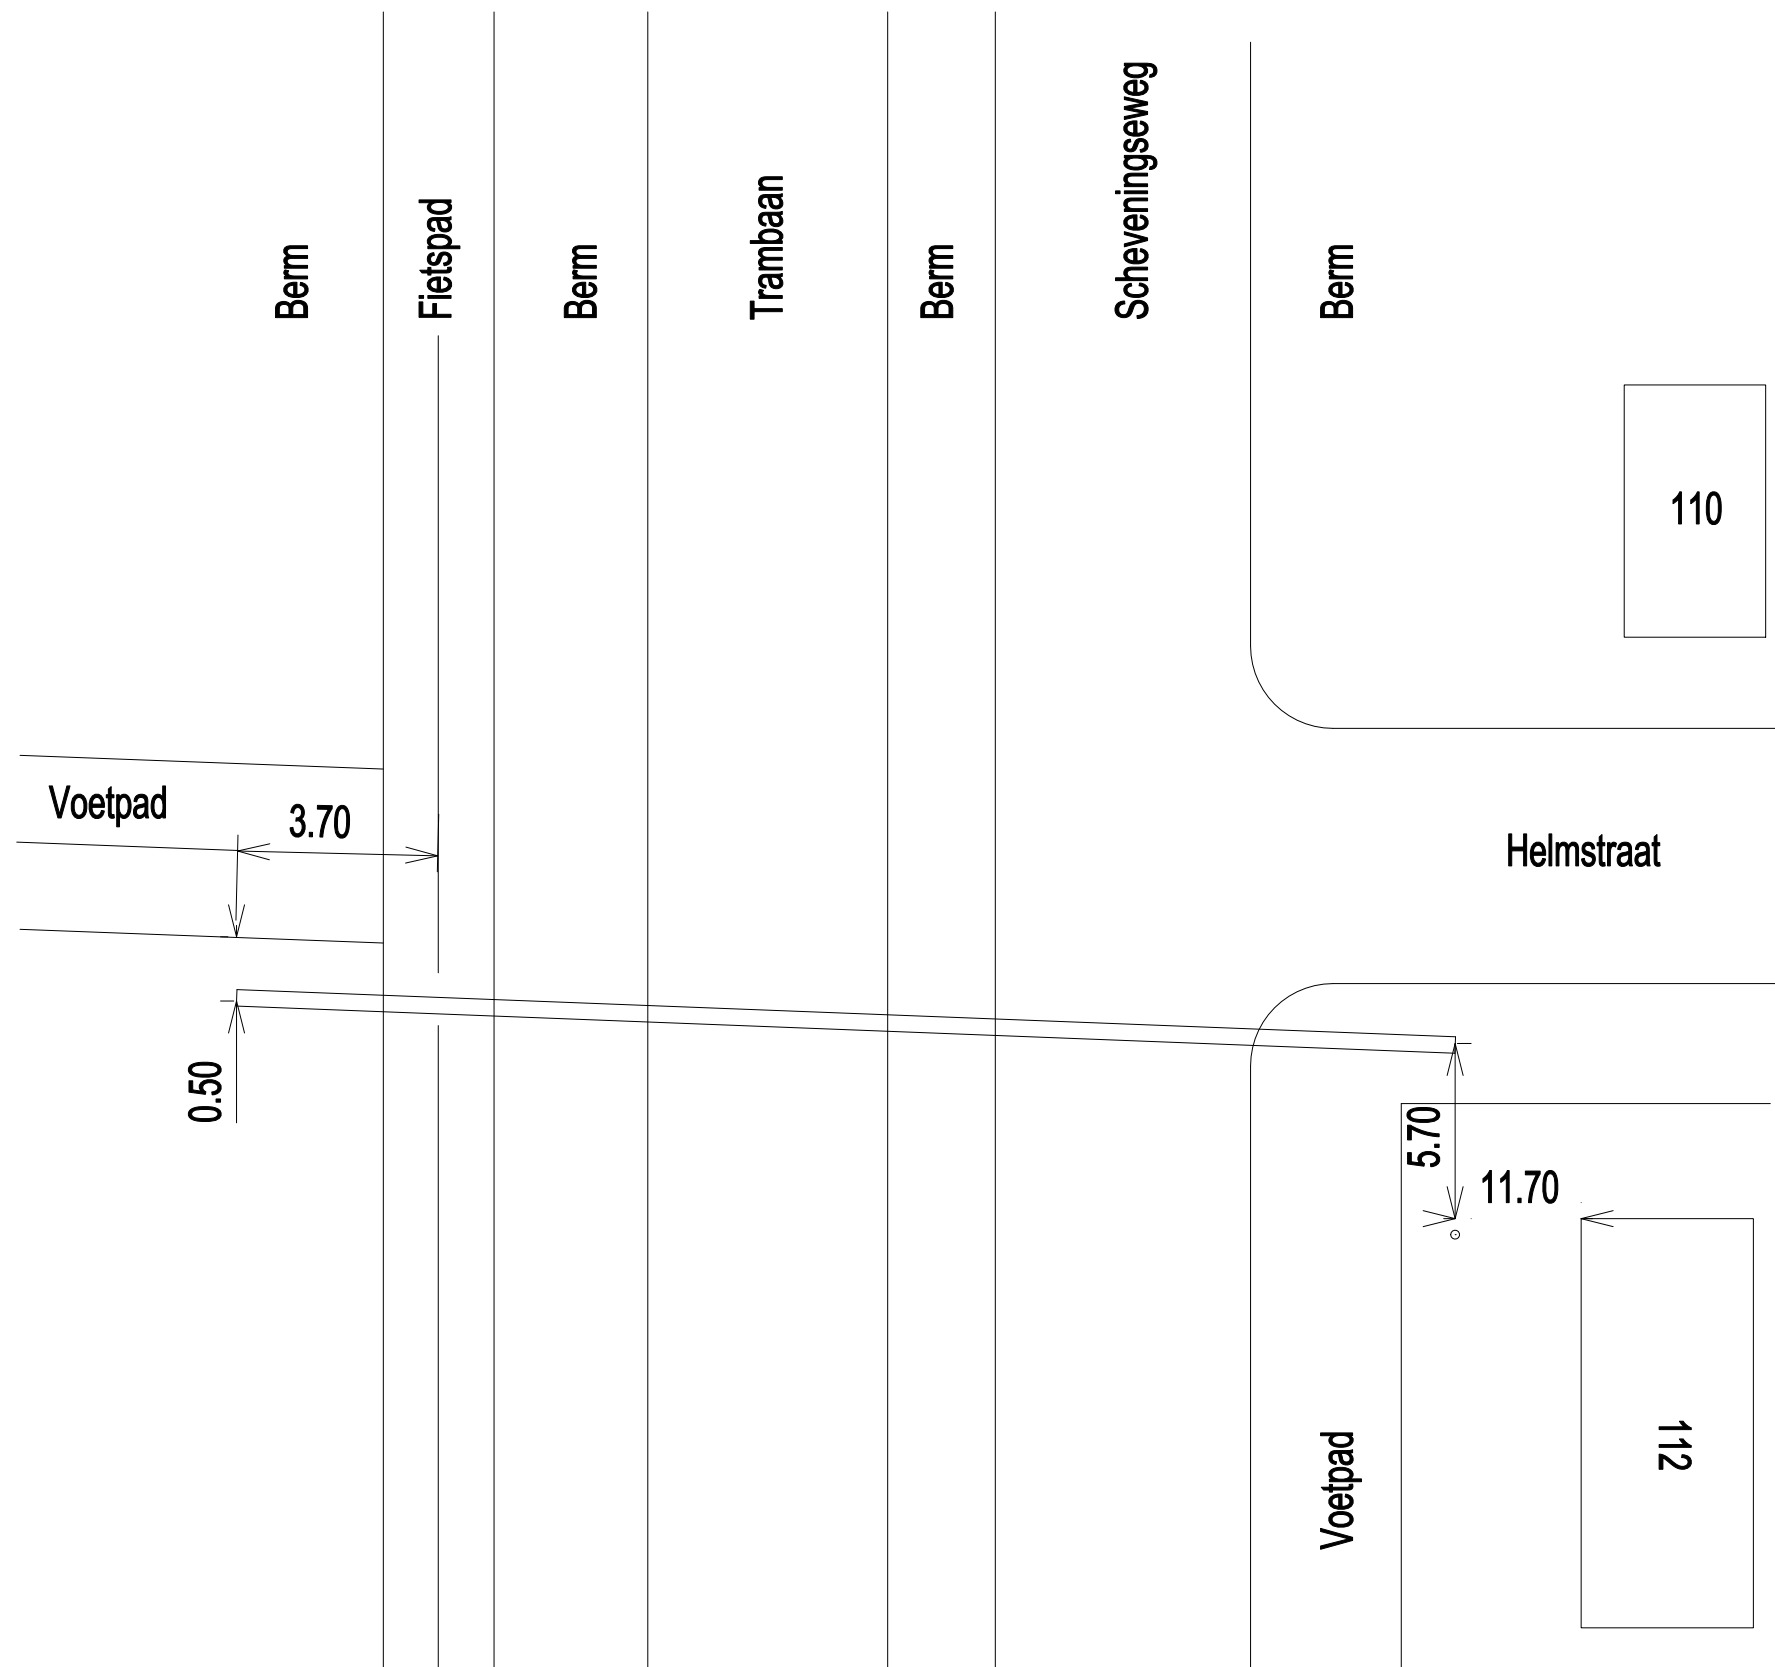

 VW Network Bouw		Opmmerkingen: LET OP: Bovenstaande meetgegevens zijn bepaald tijdens de pilotboring. Deze maten kunnen afwijken van de werkelijkheid. Storende elementen zoals damwanden, betonijzer, spoorrails, bodemgesteldheid en dergelijke, kunnen hiervan de oorzaak zijn.																											
Opdrachtgever: VW Network Bouw Projectnr. Opdrachtgever: 710687 Kenmerk: Vergunning nummer: Projectnr. Van de Beek BV:		<table border="1"> <tr> <td>Discipline:</td> <td>Gestuurde boring</td> <td rowspan="2">GBKN / Beheeraart:</td> </tr> <tr> <td>Status:</td> <td>Revisie</td> </tr> <tr> <td>Uitgevoerd:</td> <td>27-01-2003</td> <td></td> </tr> <tr> <td>Boormeester:</td> <td>Ravesteyn B.V.</td> <td></td> </tr> <tr> <td>Materiaal:</td> <td>2 x Ø 50 HDPE</td> <td></td> </tr> <tr> <td>SDR Klasse:</td> <td>-</td> <td></td> </tr> <tr> <td>Leugte mat:</td> <td></td> <td></td> </tr> <tr> <td>Leugte boring:</td> <td></td> <td></td> </tr> <tr> <td>Leugte horiz:</td> <td>40 mtr</td> <td></td> </tr> </table>		Discipline:	Gestuurde boring	GBKN / Beheeraart:	Status:	Revisie	Uitgevoerd:	27-01-2003		Boormeester:	Ravesteyn B.V.		Materiaal:	2 x Ø 50 HDPE		SDR Klasse:	-		Leugte mat:			Leugte boring:			Leugte horiz:	40 mtr	
Discipline:	Gestuurde boring	GBKN / Beheeraart:																											
Status:	Revisie																												
Uitgevoerd:	27-01-2003																												
Boormeester:	Ravesteyn B.V.																												
Materiaal:	2 x Ø 50 HDPE																												
SDR Klasse:	-																												
Leugte mat:																													
Leugte boring:																													
Leugte horiz:	40 mtr																												
Gestuurde Boring Scheveningseweg kruising Helmstraat te Scheveningen		<table border="1"> <tr> <td>Schaal Dwarsprofiel:</td> <td>1:200</td> </tr> <tr> <td>Schaal Topogr. Overz:</td> <td>niet op schaal</td> </tr> <tr> <td>Aant. bldn:</td> <td>1</td> </tr> <tr> <td>Formaat:</td> <td>A2</td> </tr> <tr> <td>Getekend:</td> <td>Datum:</td> <td>Gecontr:</td> </tr> <tr> <td>RV / RZ</td> <td>03-02-2003</td> <td></td> </tr> </table>		Schaal Dwarsprofiel:	1:200	Schaal Topogr. Overz:	niet op schaal	Aant. bldn:	1	Formaat:	A2	Getekend:	Datum:	Gecontr:	RV / RZ	03-02-2003													
Schaal Dwarsprofiel:	1:200																												
Schaal Topogr. Overz:	niet op schaal																												
Aant. bldn:	1																												
Formaat:	A2																												
Getekend:	Datum:	Gecontr:																											
RV / RZ	03-02-2003																												
 GESTUURD BOREN KABELS - LEIDINGEN		Wijzigingen: <table border="1"> <tr> <th>Datum:</th> <th>Omschrijving:</th> <th>Get:</th> <th>Gec:</th> </tr> <tr><td> </td><td> </td><td> </td><td> </td></tr> <tr><td> </td><td> </td><td> </td><td> </td></tr> <tr><td> </td><td> </td><td> </td><td> </td></tr> </table>		Datum:	Omschrijving:	Get:	Gec:																						
Datum:	Omschrijving:	Get:	Gec:																										
		Bestandsnaam: 710687-3																											