


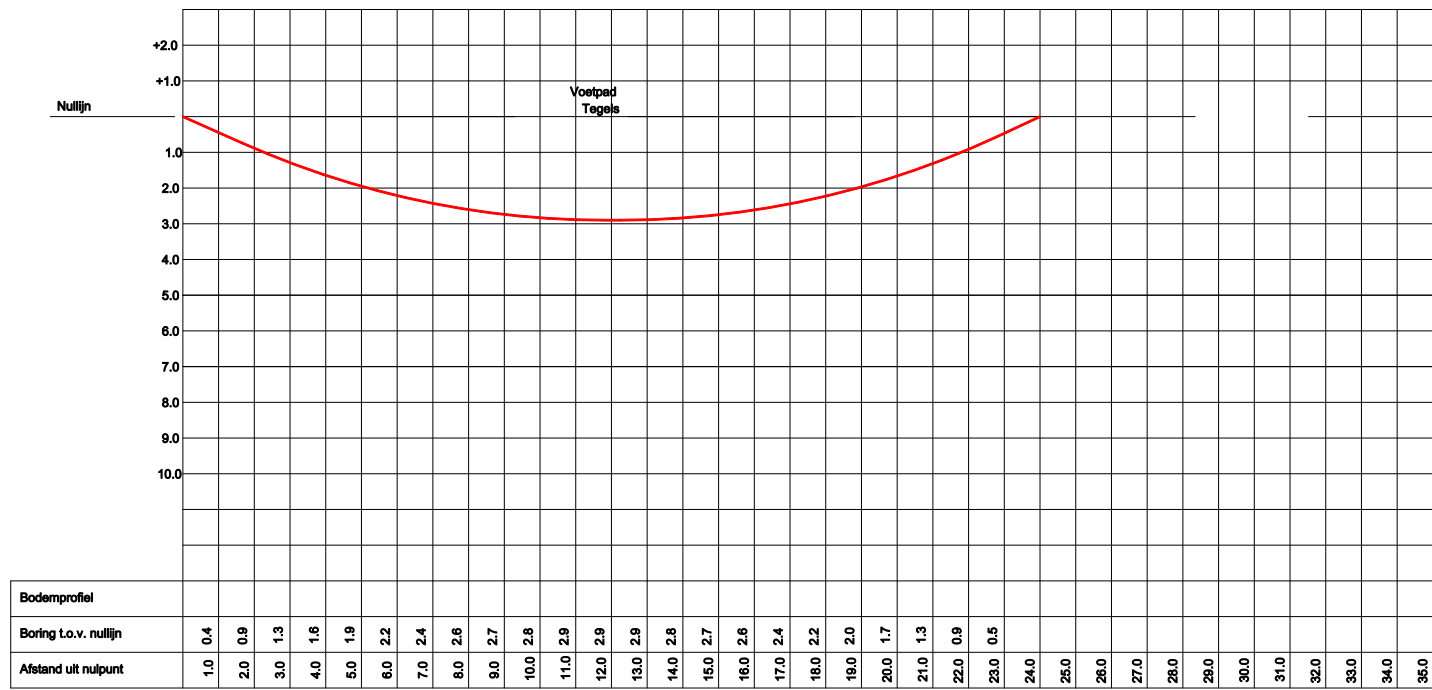


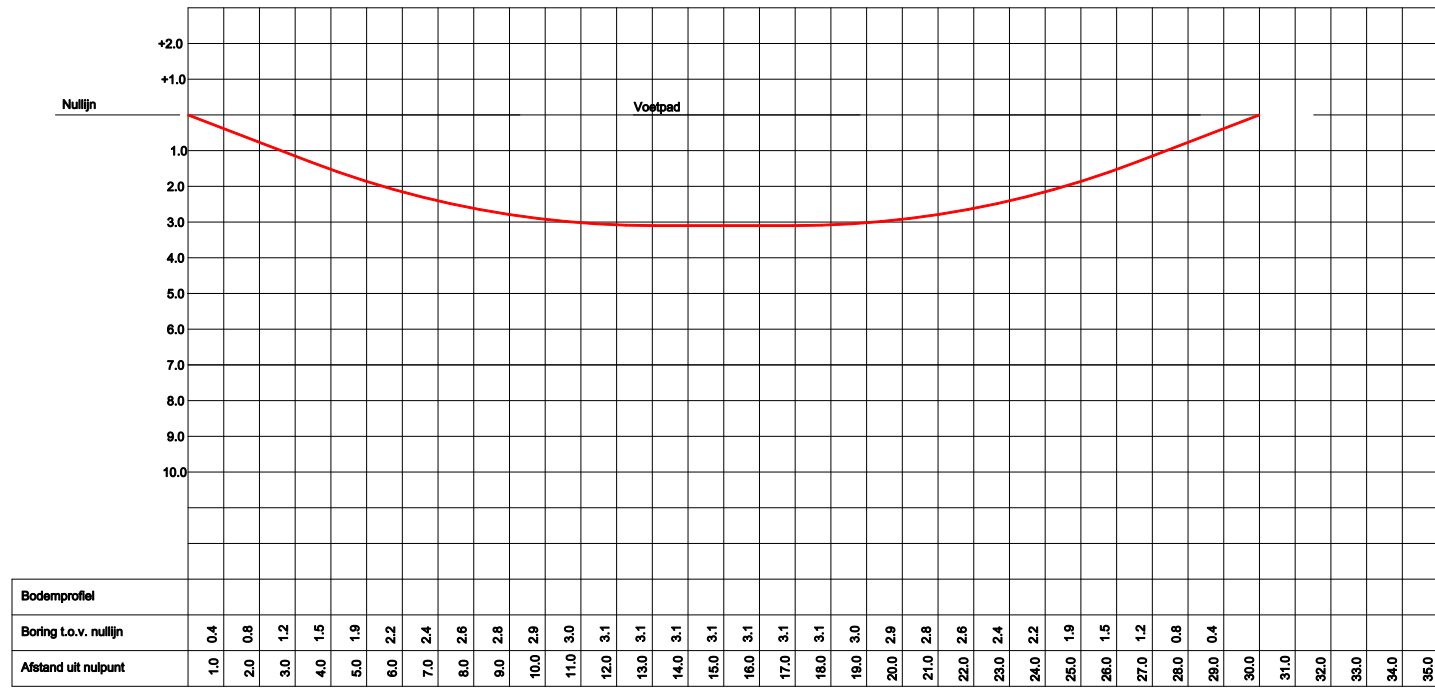

DUINSTRAAT

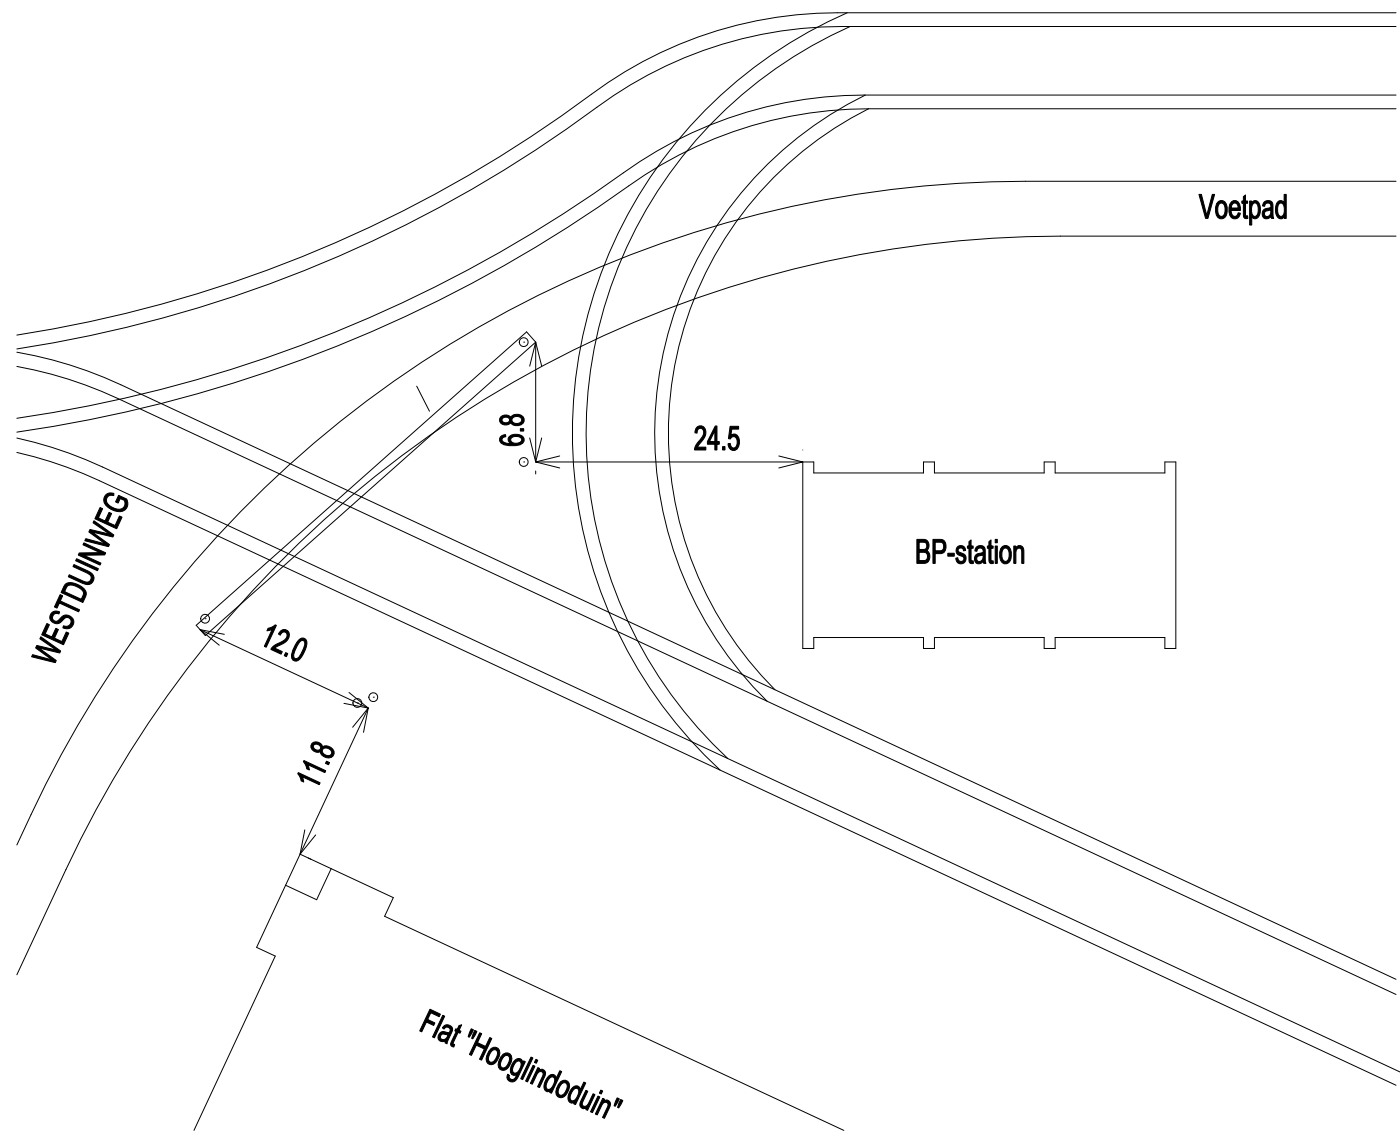


DUINSTRAAT

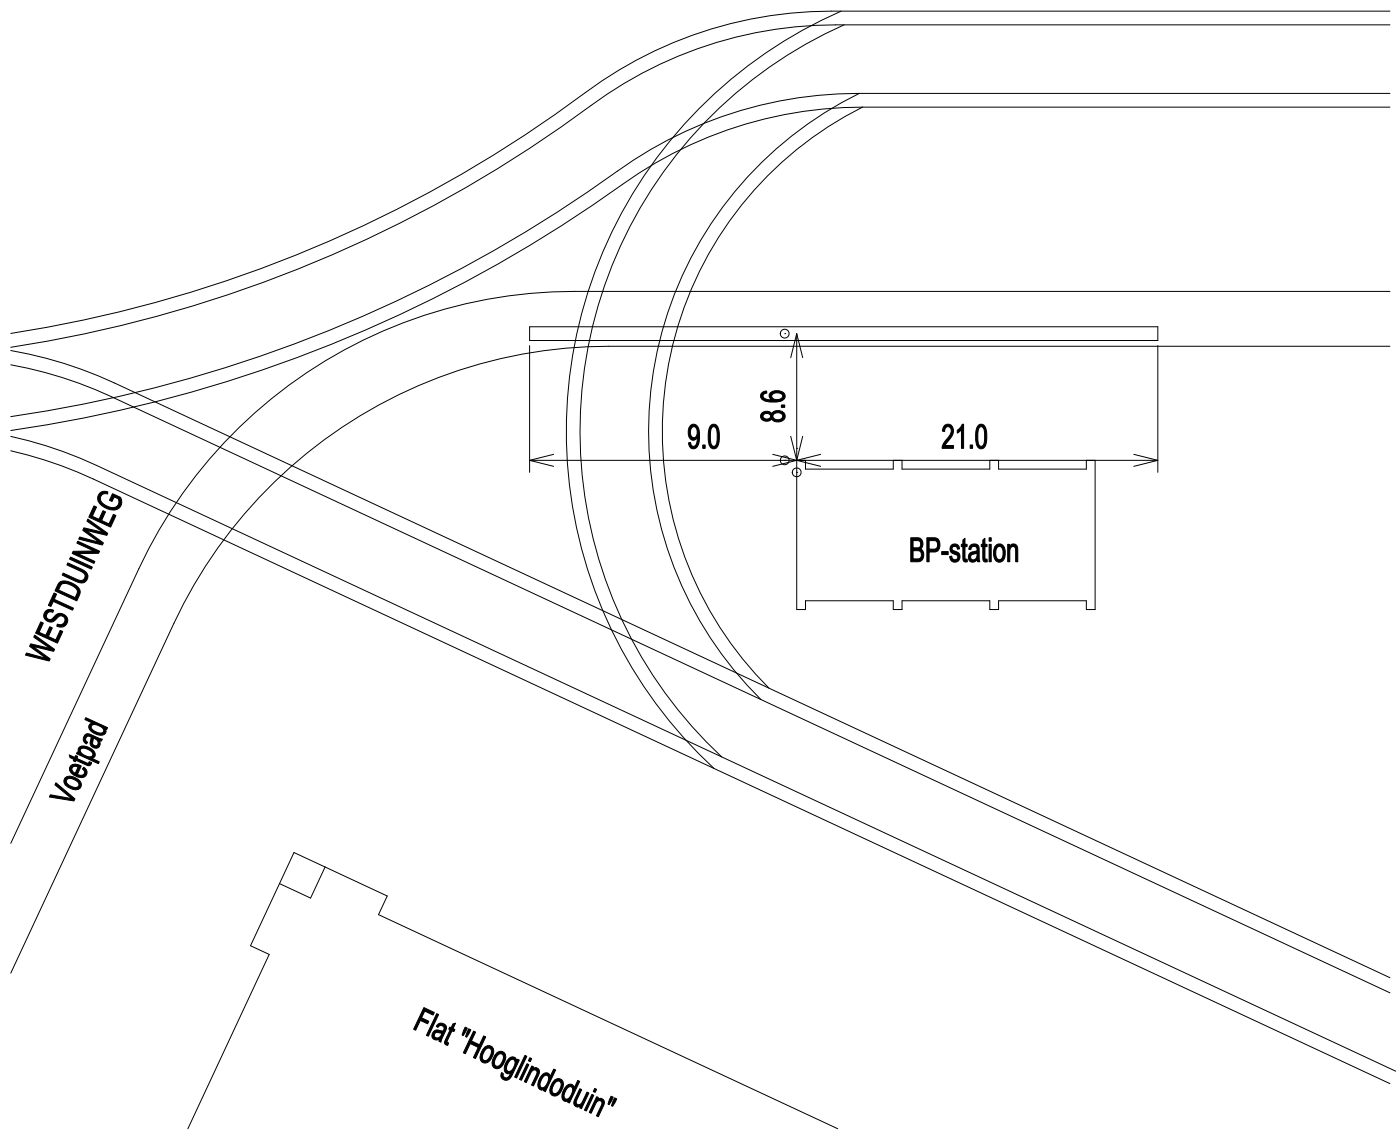

Opdrachtgever:	VW Netwerk Bouw
Projectnr. Opdrachtgever:	710687
Kenmerk:	
Vergunning nummer:	
Projectnr. Van de Beek BV:	

Gestuurde Boring
Westduinweg t.h.v. benzinstation
te Scheveningen

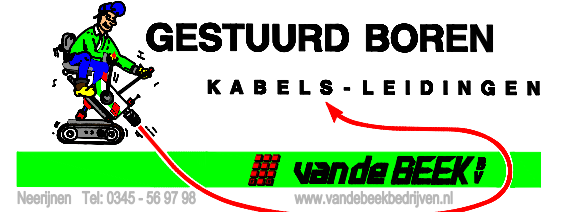

Neerijnen Tel: 0345 - 56 87 98 www.vandebeekbedrijven.nl

Opmerkingen:
LET OP: Bovenstaande meetgegevens zijn bepaald tijdens de pilotboring.
Deze maten kunnen afwijken van de werkelijkheid.
Storende elementen zoals damwanden, betonijzer, spoorrails,
bodemgesteldheid en dergelijke, kunnen hiervan de oorzaak zijn.

Discipline:	Gestuurde boring	GBKN / Beheerkaart:
Status:	Revisie	
Uitgevoerd:	28-01-2003	
Boormeester:	Ravesteyn B.V.	Schaal Dwarsprofiel: 1:200
Materiaal:	2 x Ø 50 HDPE	Schaal Topogr. Overz: niet op schaal
SDR Klasse:	-	Aant. bldn: 1
Lengte mat:		Formaat: A2
Lengte boring:		Getekend: Datum: Gecontr:
Lengte horiz:	24 mtr + 30 mtr	RV / RZ 31-01-2003

Wijzigingen:			
Datum:	Omschrijving:	Get:	Gec:

Bestandsnaam: 710687-1