



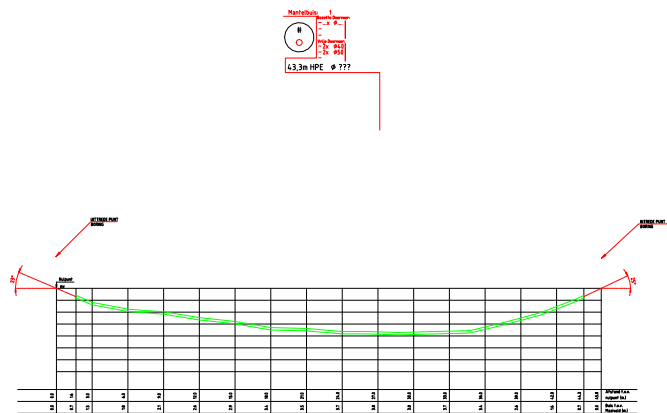

Dwarsprofiel 1:200

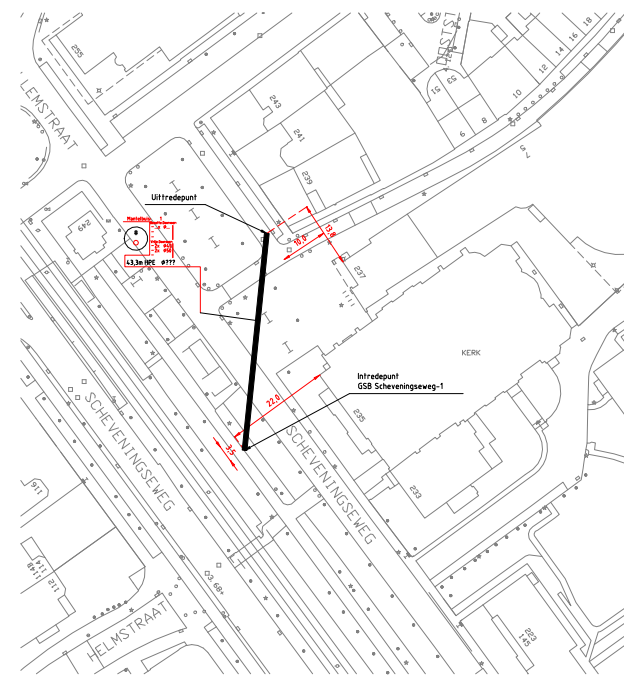

Getekend door: SCN	Datum: 09-09-2002	Gecontroleerd door:	Datum:	Opgeleverd door: SCN
BT Ignite Nederland B.V. Hoogvordreef 15 1101 SA Amsterdam Z-O Postbus 12008 1100 AA Amsterdam Z-O		GEB. Scheveningseweg 0790.45750-1.dwg		
Oplevering		Schaal nvt	Blad 0790.45750	