


W009453
DUINSTRAAT
GEPEILD 22-08-2001
LENGTE SCHAAL 1:100
DIEPTE SCHAAL 1:100

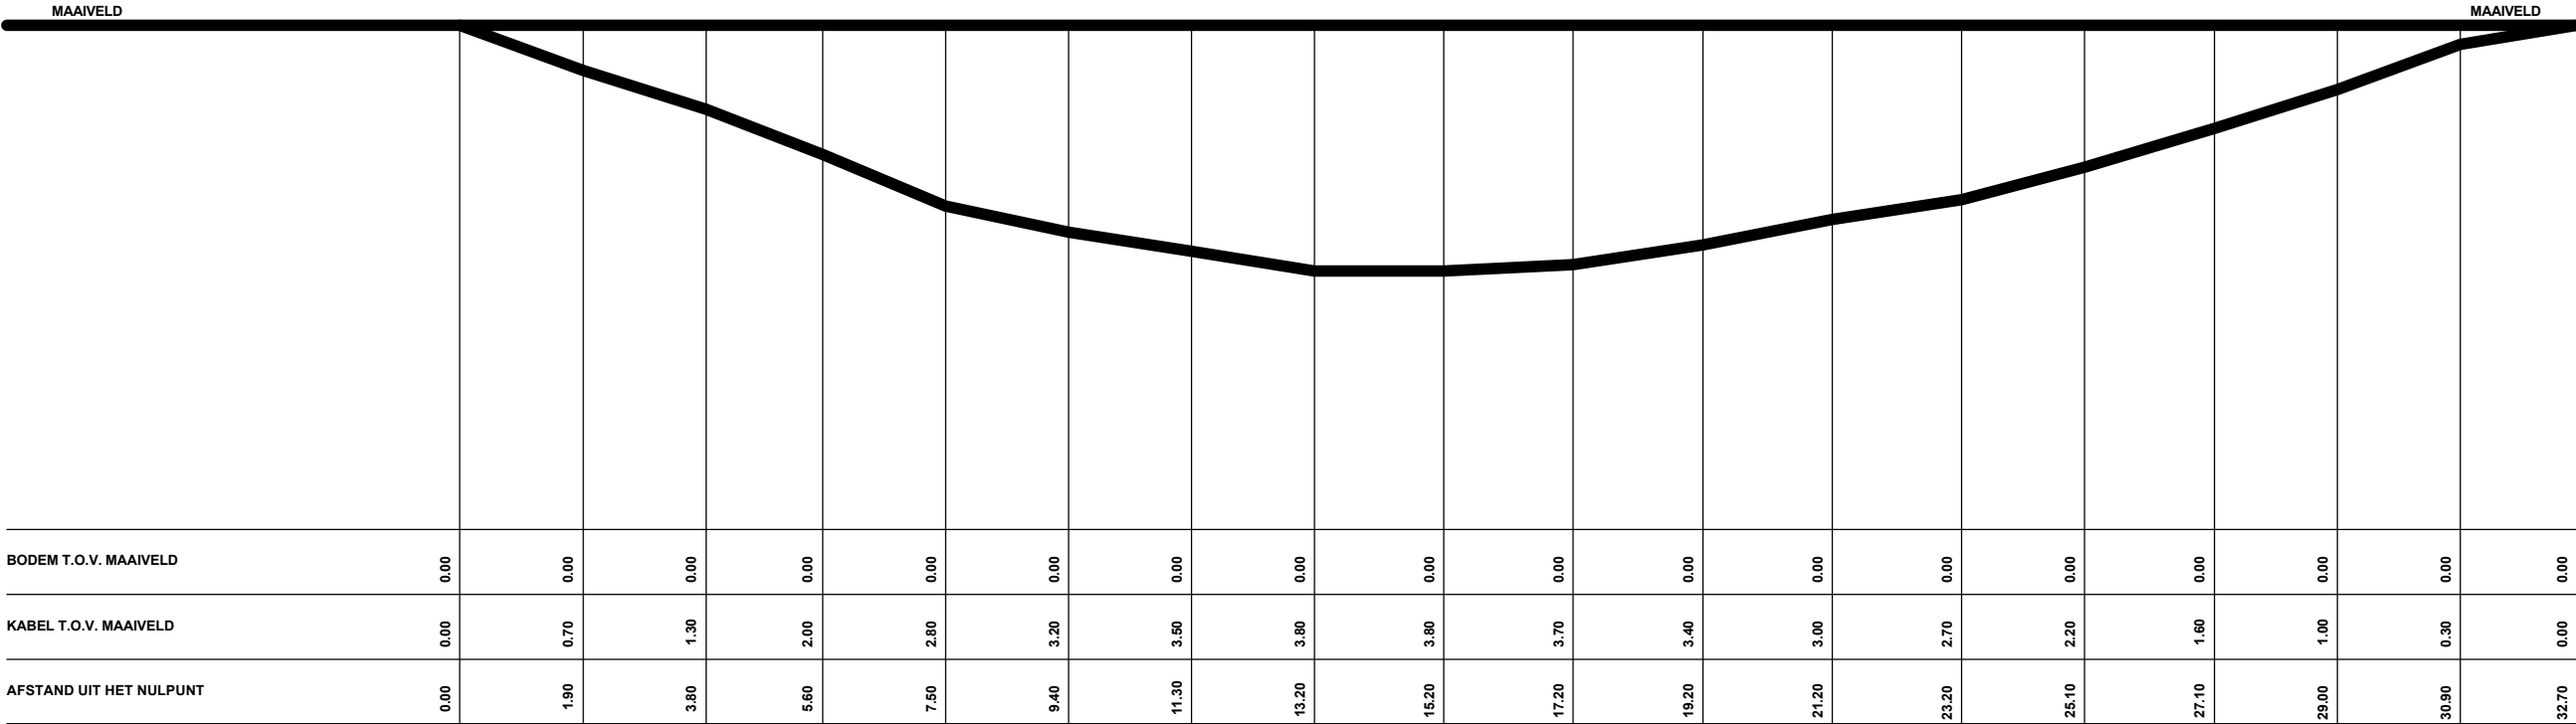

TELECOM NETVLAK
WEGKRUISING (GB)

Komt voor in
0785.45750

CGB NAAM: GV-SV

ASN

W009453



Copyright © KPN B.V. All Rights Reserved.

Tekening Type	Waterkruising
Formaat	A3
Naam	W009453
Meldnummer	23O0080929
Datum	19 jun 2023
Geprint door	KPN Klic-WION
Detailnaam	DUINSTRAAT
Peildatum	22 aug 2001