

W78_4575D2


DOORNSTR./ZWAARDSTR.

GEPEILD 14-03-2002

GESTUURDE BORING

LENGTE SCHAAL 1:100

DIEPTE SCHAAL 1:100

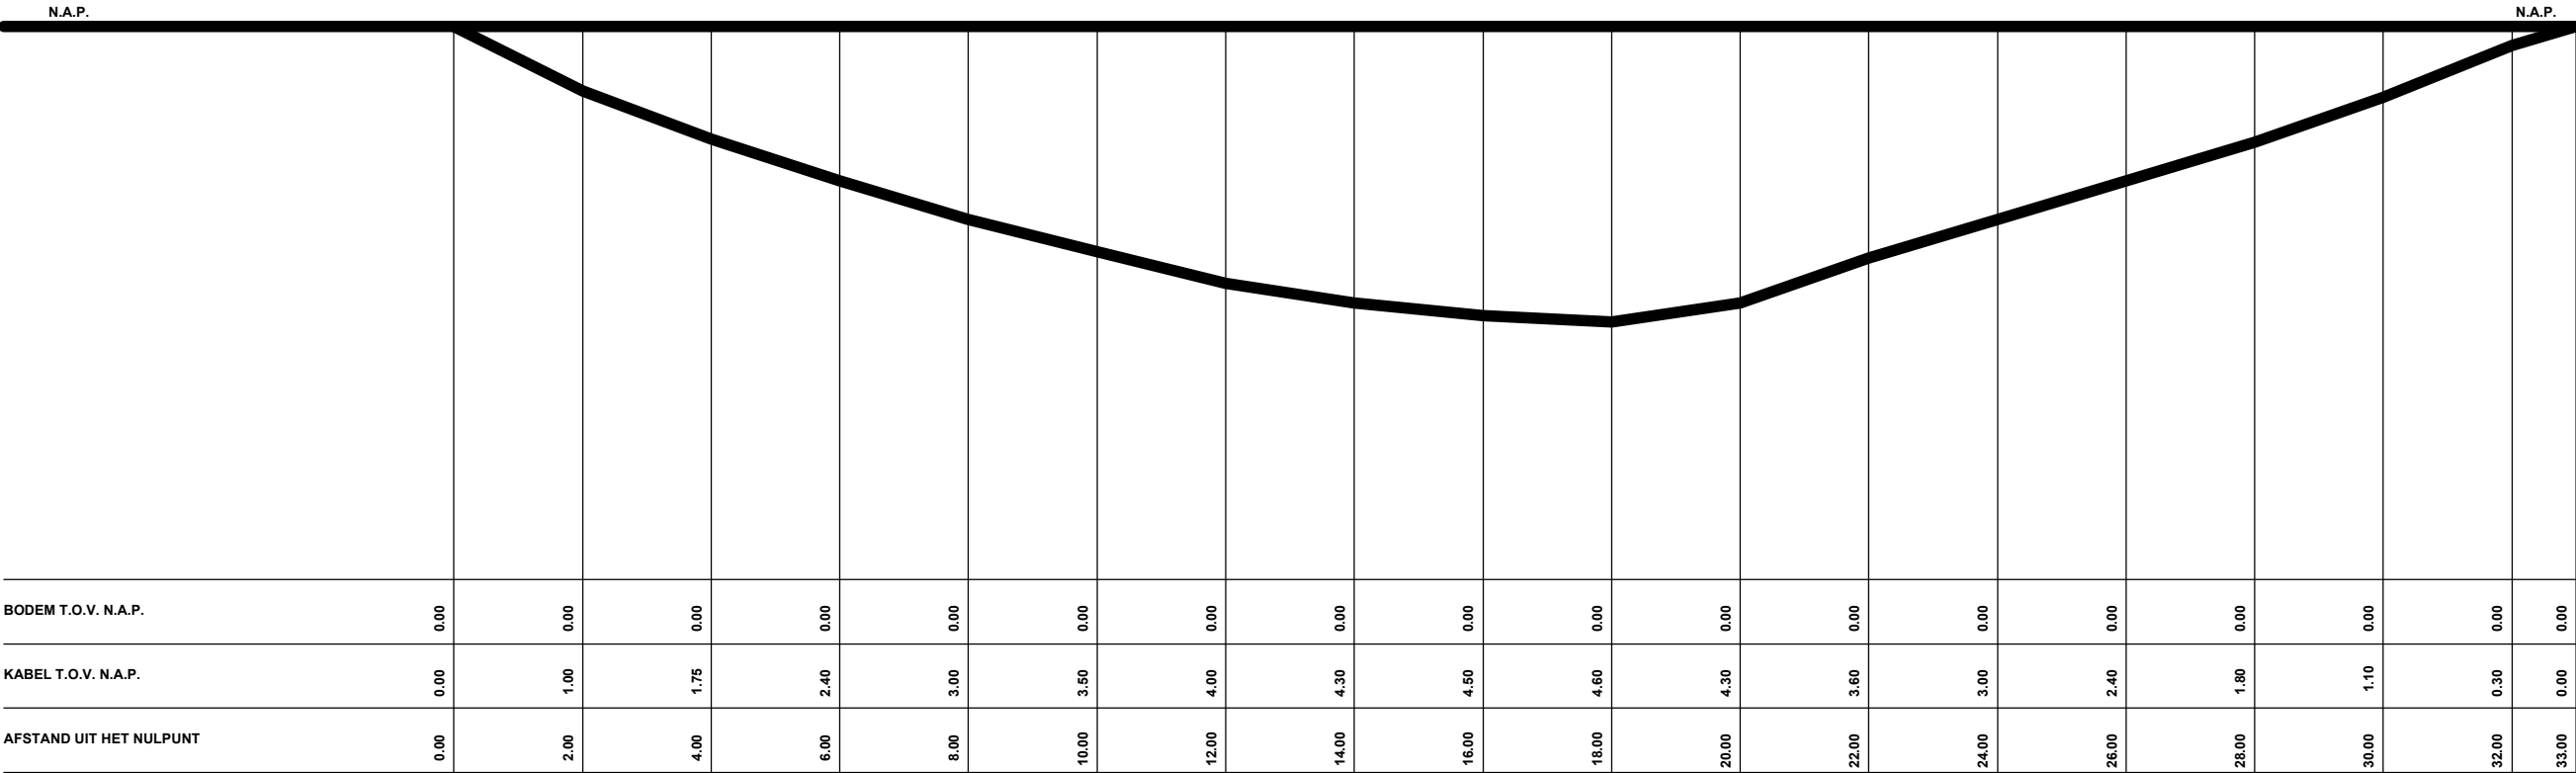

TELECOM NETVLAK

ASN

GESTUURDE BORING

Komt voor in

0785.45750

CGB NAAM: GV-SV

W78_4575D2

 Copyright © KPN B.V. All Rights Reserved.	Tekening Type	Waterkruising
	Formaat	A3
	Naam	W78_4575D2
	Meldnummer	23O0080929
	Datum	19 jun 2023
	Geprint door	KPN Klic-WION
	Detailnaam	DOORNSTR./ZWAARDSTR.
	Peildatum	14 mrt 2002