

HUISNUMMER 239

W015820

SCHEVENINGSEWEG

HUISNUMMER 235


GEPEILD 20-11-2000

WATERSTAND +0.00 MAAIVELD

LENGTE SCHAAL 1:150

Z

DIEPTE SCHAAL 1:150

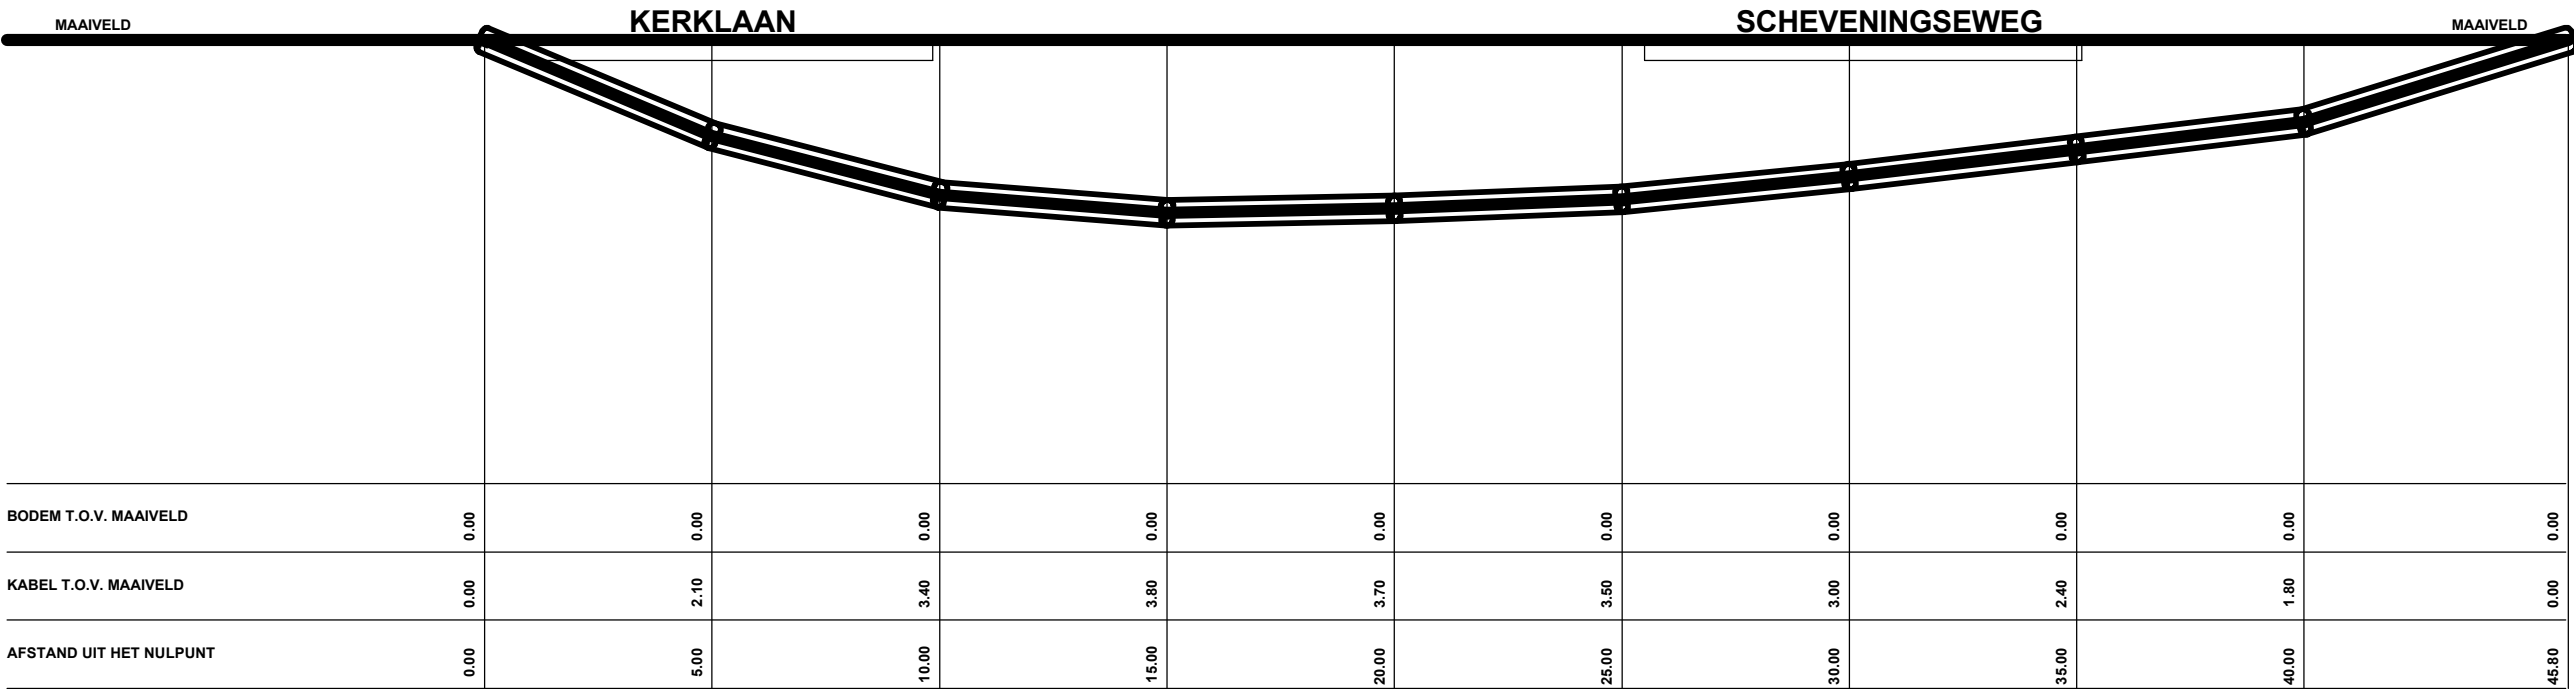

TELECOM NETVLAK

ASN

WEGKRUISING (GB)

Komt voor in

0790.45750

CGB NAAM: GV-SV

W015820



Copyright © KPN B.V. All Rights Reserved.

Tekening Type Waterkruising

Formaat A3

Naam W015820

Meldnummer 23O0080929

Datum 19 jun 2023

Geprint door KPN Klic-WION

Detailnaam SCHEVENINGSEWEG

Peildatum 20 nov 2000