


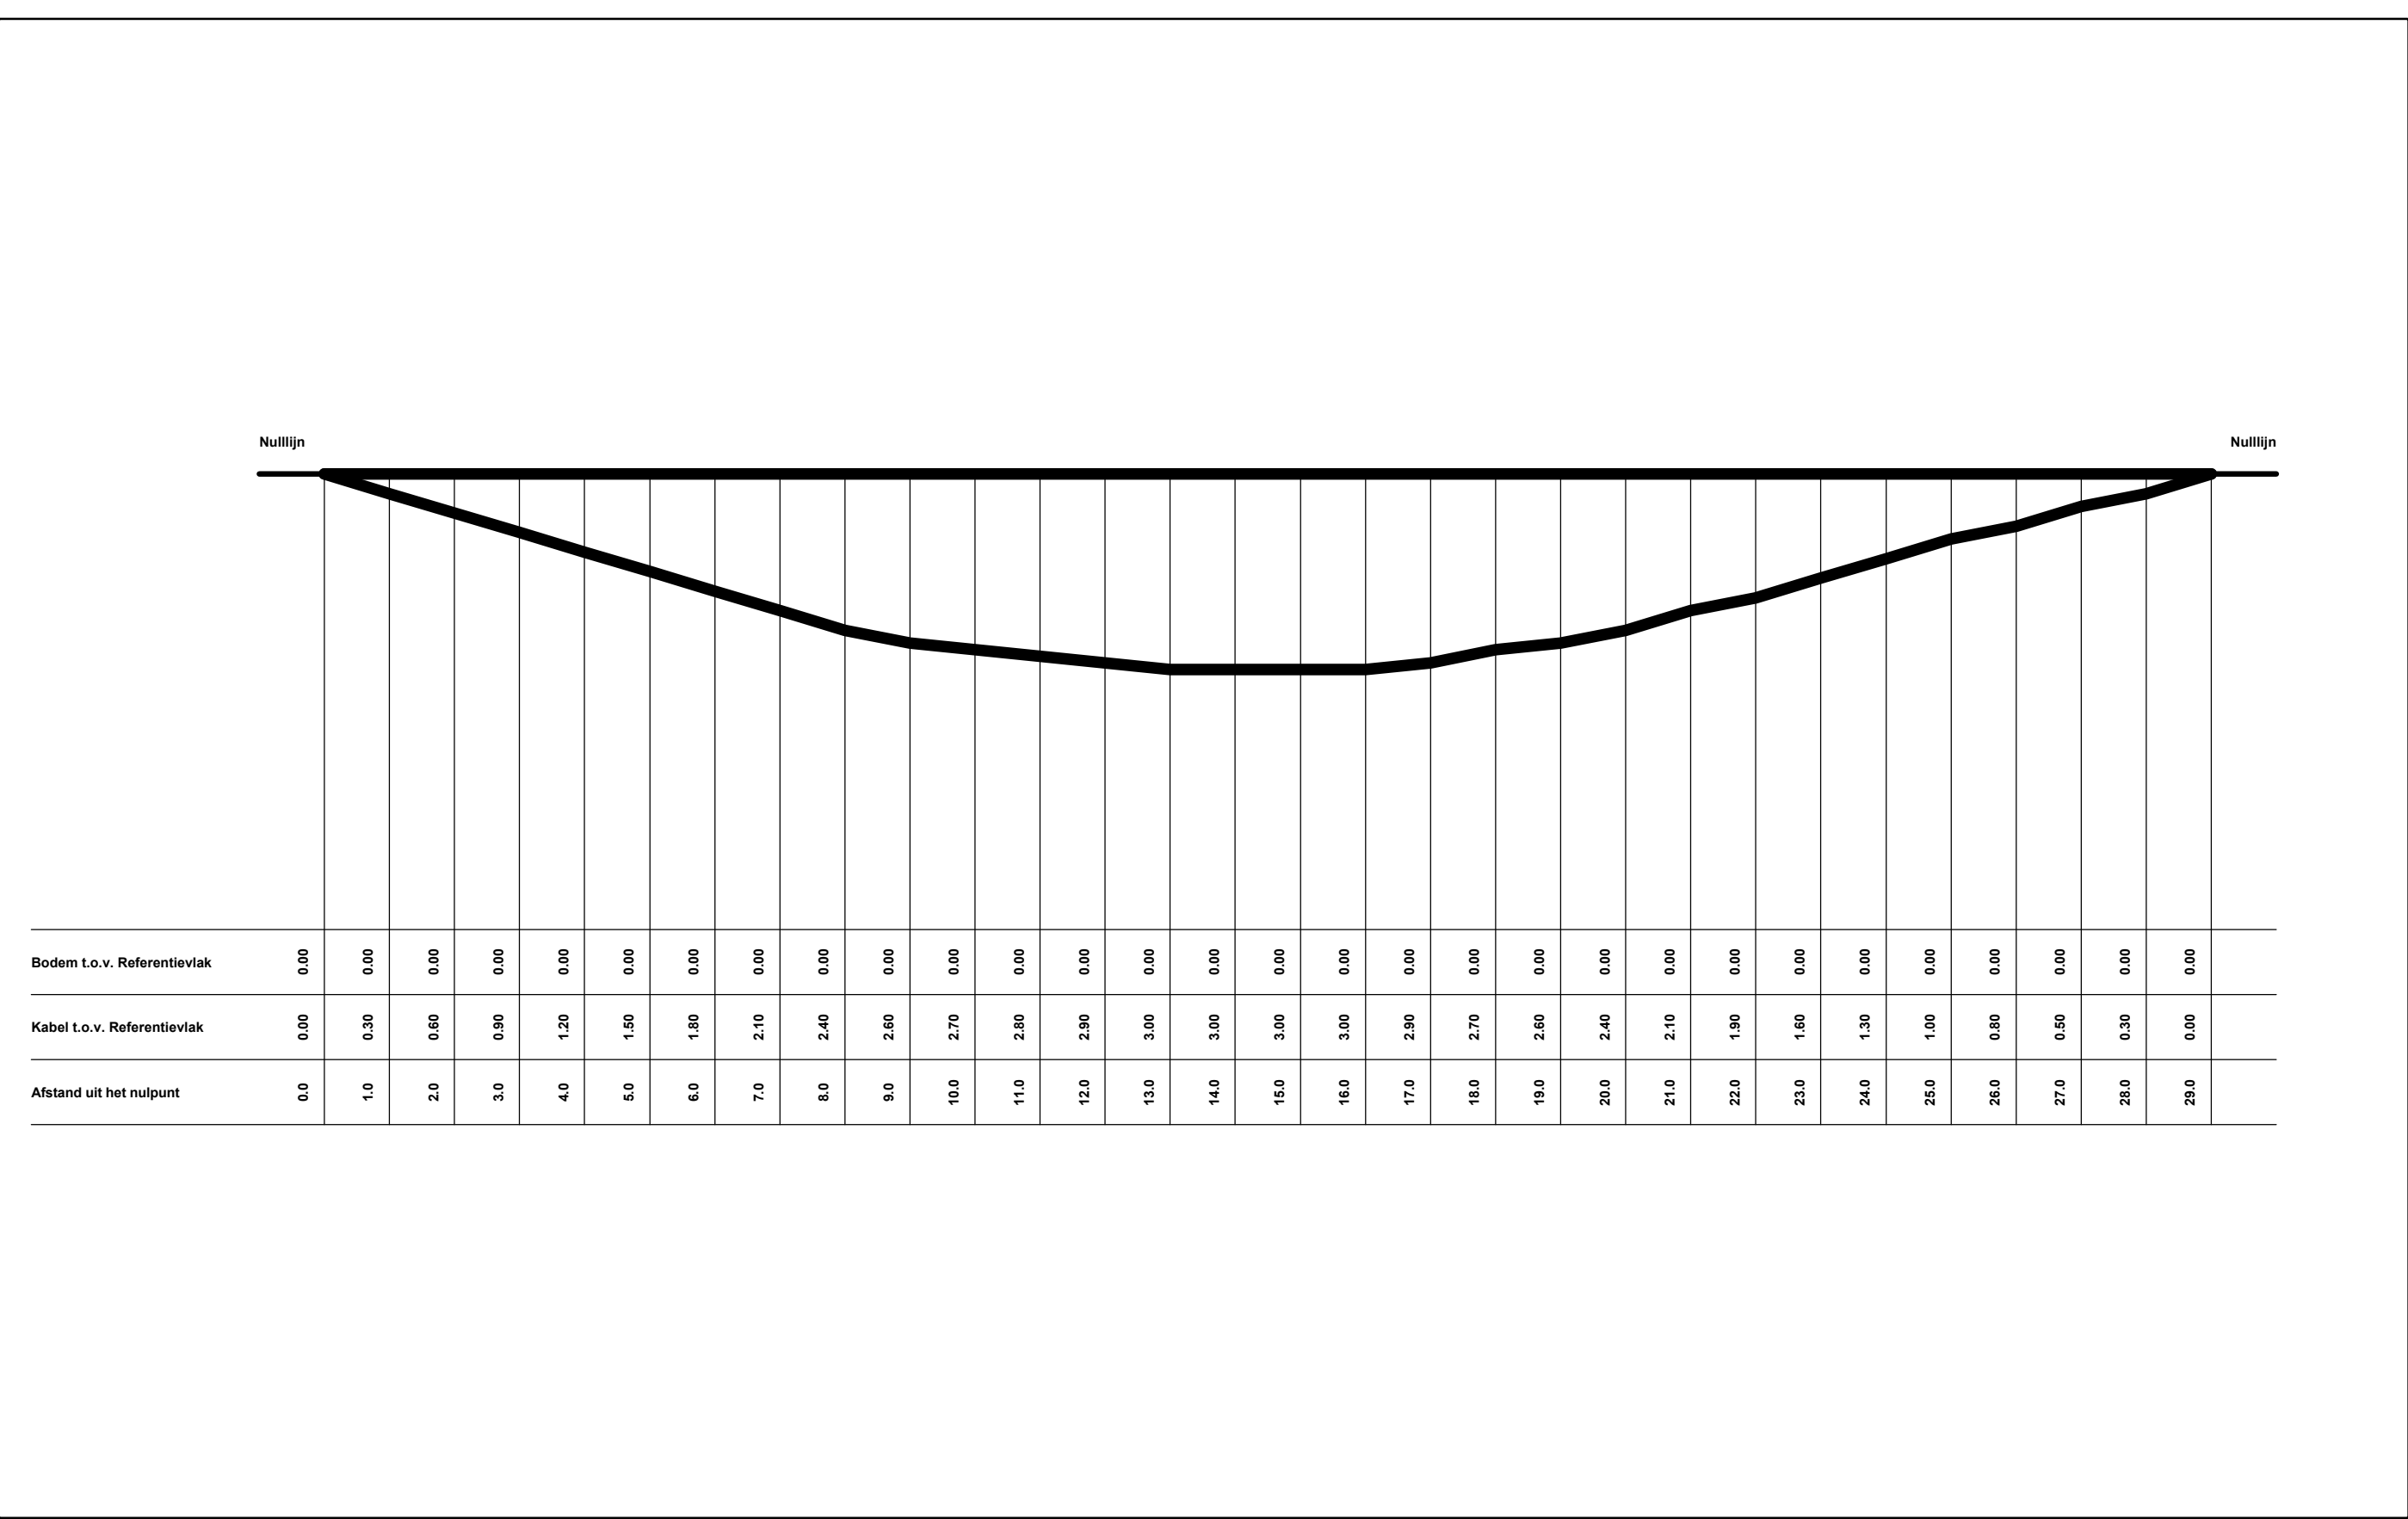



Copyright © KPN B.V. All Rights Reserved.

Tekening Type	Waterkruising
Formaat	A3
Naam	36042
Meldnummer	23O0080929
Datum	19 jun 2023
Geprint door	KPN Klic-WION
Detailnaam	36042
Peildatum	22 sep 2009