


Intredepunt :78688.01, 457655.95
Locatie : Duinstraat

Naam boring : 3446
Peildatum :23-05-2016
Hoogte Schaal : 1:100
Lengteschaal : 1:200

Uittredepunt :78700.00, 457655.95
locatie : Schip

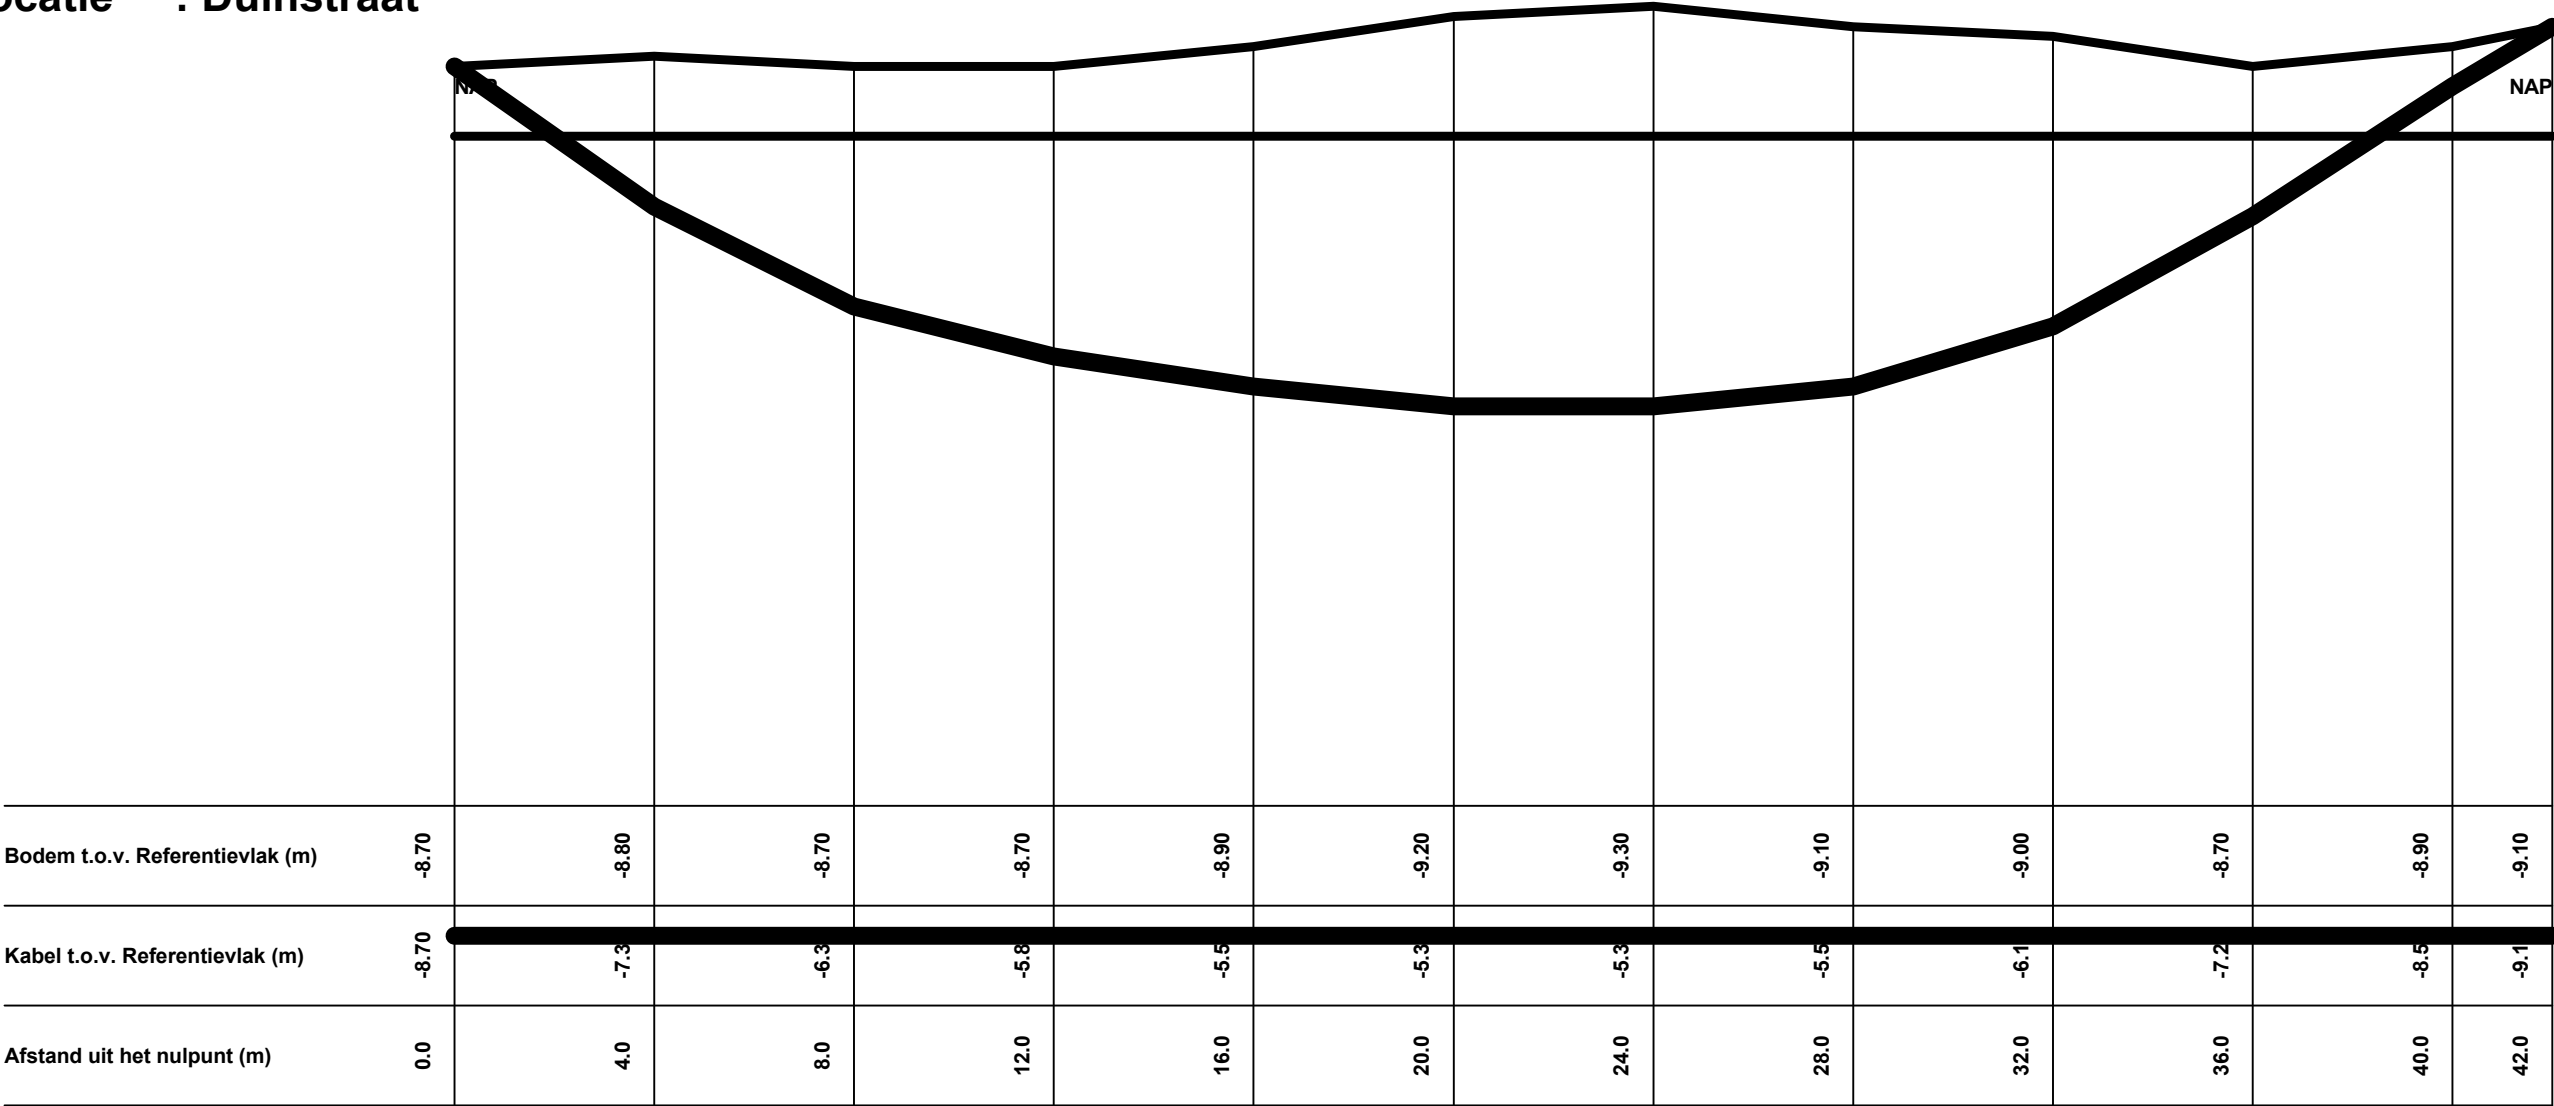

 Copyright © KPN B.V. All Rights Reserved.	Tekening Type	Waterkruising
	Formaat	A3
	Naam	3446
	Meldnummer	23O0080929
	Datum	19 jun 2023
	Geprint door	KPN Klic-WION
Detailnaam		3446
Peildatum		23 mei 2016