


Intredepunt :78757.72, 457630.98  
Locatie : Duinstraat

Naam boring : 3448  
Peildatum :23-05-2016  
Hoogte Schaal : 1:100  
Lengteschaal : 1:200

Uittredepunt :78790  
locatie : Schippe

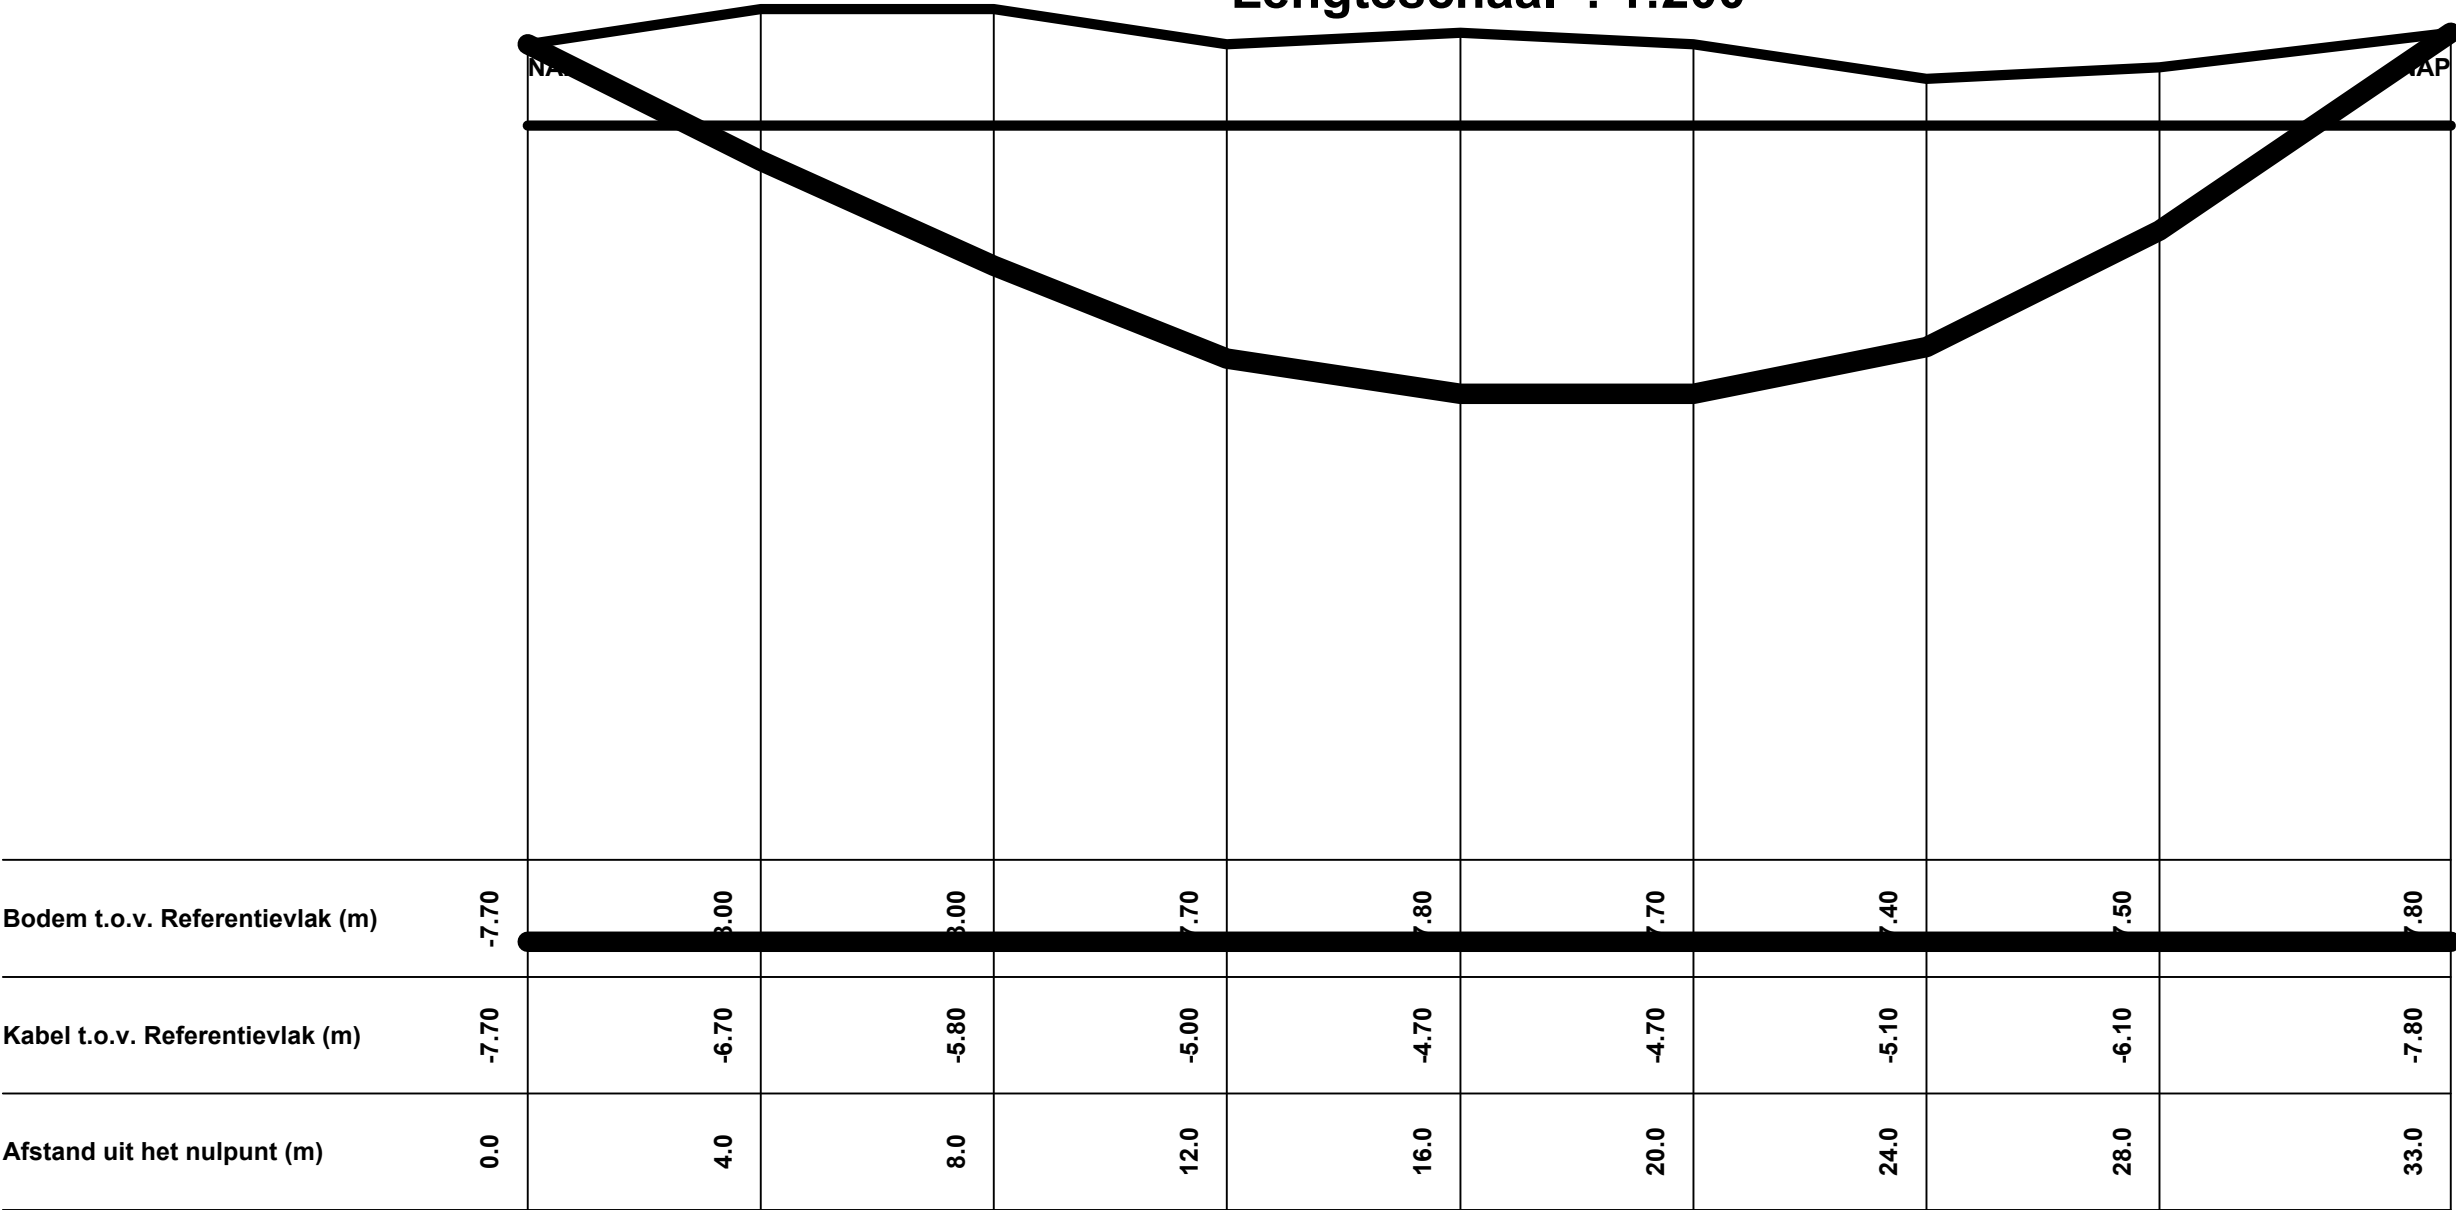

Copyright © KPN B.V. All Rights Reserved.

|               |               |
|---------------|---------------|
| Tekening Type | Waterkruising |
| Formaat       | A3            |
| Naam          | 3448          |
| Meldnummer    | 23O0080929    |
| Datum         | 19 jun 2023   |
| Geprint door  | KPN Klic-WION |
| Detailnaam    | 3448          |
| Peildatum     | 23 mei 2016   |