


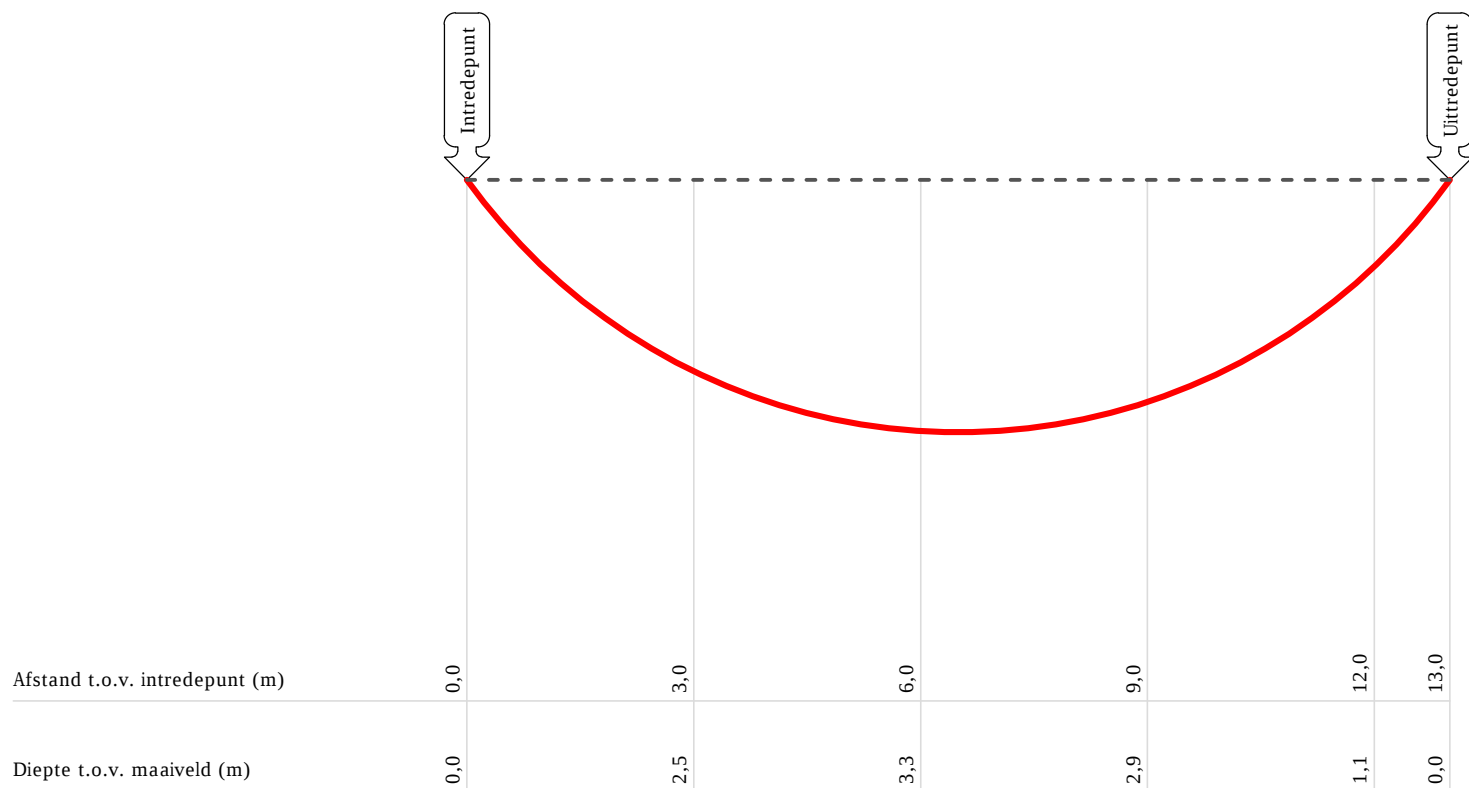

Opmerkingen

Het getekende maaiveld is fictief.

De werkelijke lengte en/of diepte van de boogzinker kan afwijken van de hier getekende dwarsdoorsnede doordat:

- Er verschillen bestaan in maaiveldhoogte t.p.v. de in- en uitredepunten.
- De radius van de bogen door optredende trekkrachten geleidelijk groter wordt.



Dwarsdoorsnede boogzinker

Datum: 15-10-2015

Materiaal buis: PE100 Ø 63 mm. SDR17

Adres: Duinstraat Halte 716

Lengte boogzinker: 13,0 m.

Plaats: Den haag

Lengte materiaal: 15,2 m.

Aantal buizen: 1 stuks

Opdrachtgever: Flex infra

Contactpersoon: Dhr. F. Arslan

Formaat: A4

Schaal: 1 : 100

Verbree bv standaardschets
nummer: VBZ-16-13,0

P Waalseweg 62a 3999 NT Tull en 't Waal
T 030 - 606 33 62
F 030 - 606 68 48
E info@verbreebv.nl
W www.verbreebv.nl