dunea
duin en water

Opleveringsformulier aansluitleiding/ watermeter

Plaats	'S-GRAVENHAGE	
Straatnaam	Badhuisstraat	
Huisnummer	245	
Toevoeging		
Postcode	2584 HJ	
Projectnummer	2042937	
Naam aannemer/ mont. Dunea)	Baas BV	

Soort	Individuele aansluiting
Drukverhoging	Nee
Kaliber dienstkraan	1/2"
Hoofdleiding materiaal	PVC
Hoofdleiding genorm. diameter	200 mm
Aansluiting straat	
Aantal secundair	
Aantal verdeelstukken	
Eigendom Dunea	Ja

Datum uitvoering	16 - 6 - 2017

Aansluitleiding		**Gelegd**	
Lengte	5,8	m	
Materiaal	PE 40		
Buiten diameter	63 mm		
Mantelbuis			
Lengte		m	
Materiaal			
Buiten diameter			
Bijzonderheden			

Aansluitleiding verwijderd			
Lengte		m	
Materiaal			
Buiten diameter			
Kaliber verwijderde dienstkraan			

Keerklep	
Datum	- -
Kaliber keerklep	

Meternummer oud	
Datum verwisseling/wegname	- -
Kaliber WM	
Eindstand	

Meternummer nieuw	BAR-code invullen
Datum verwisseling/plaatsing	16 - 6 - 2017
Kaliber WM	QN 2,5
Beginstand	0

BAR-code oud	

BAR-code nieuw	953326

Opmerkingen	
Leiding gespuid volgens procedure	Ja
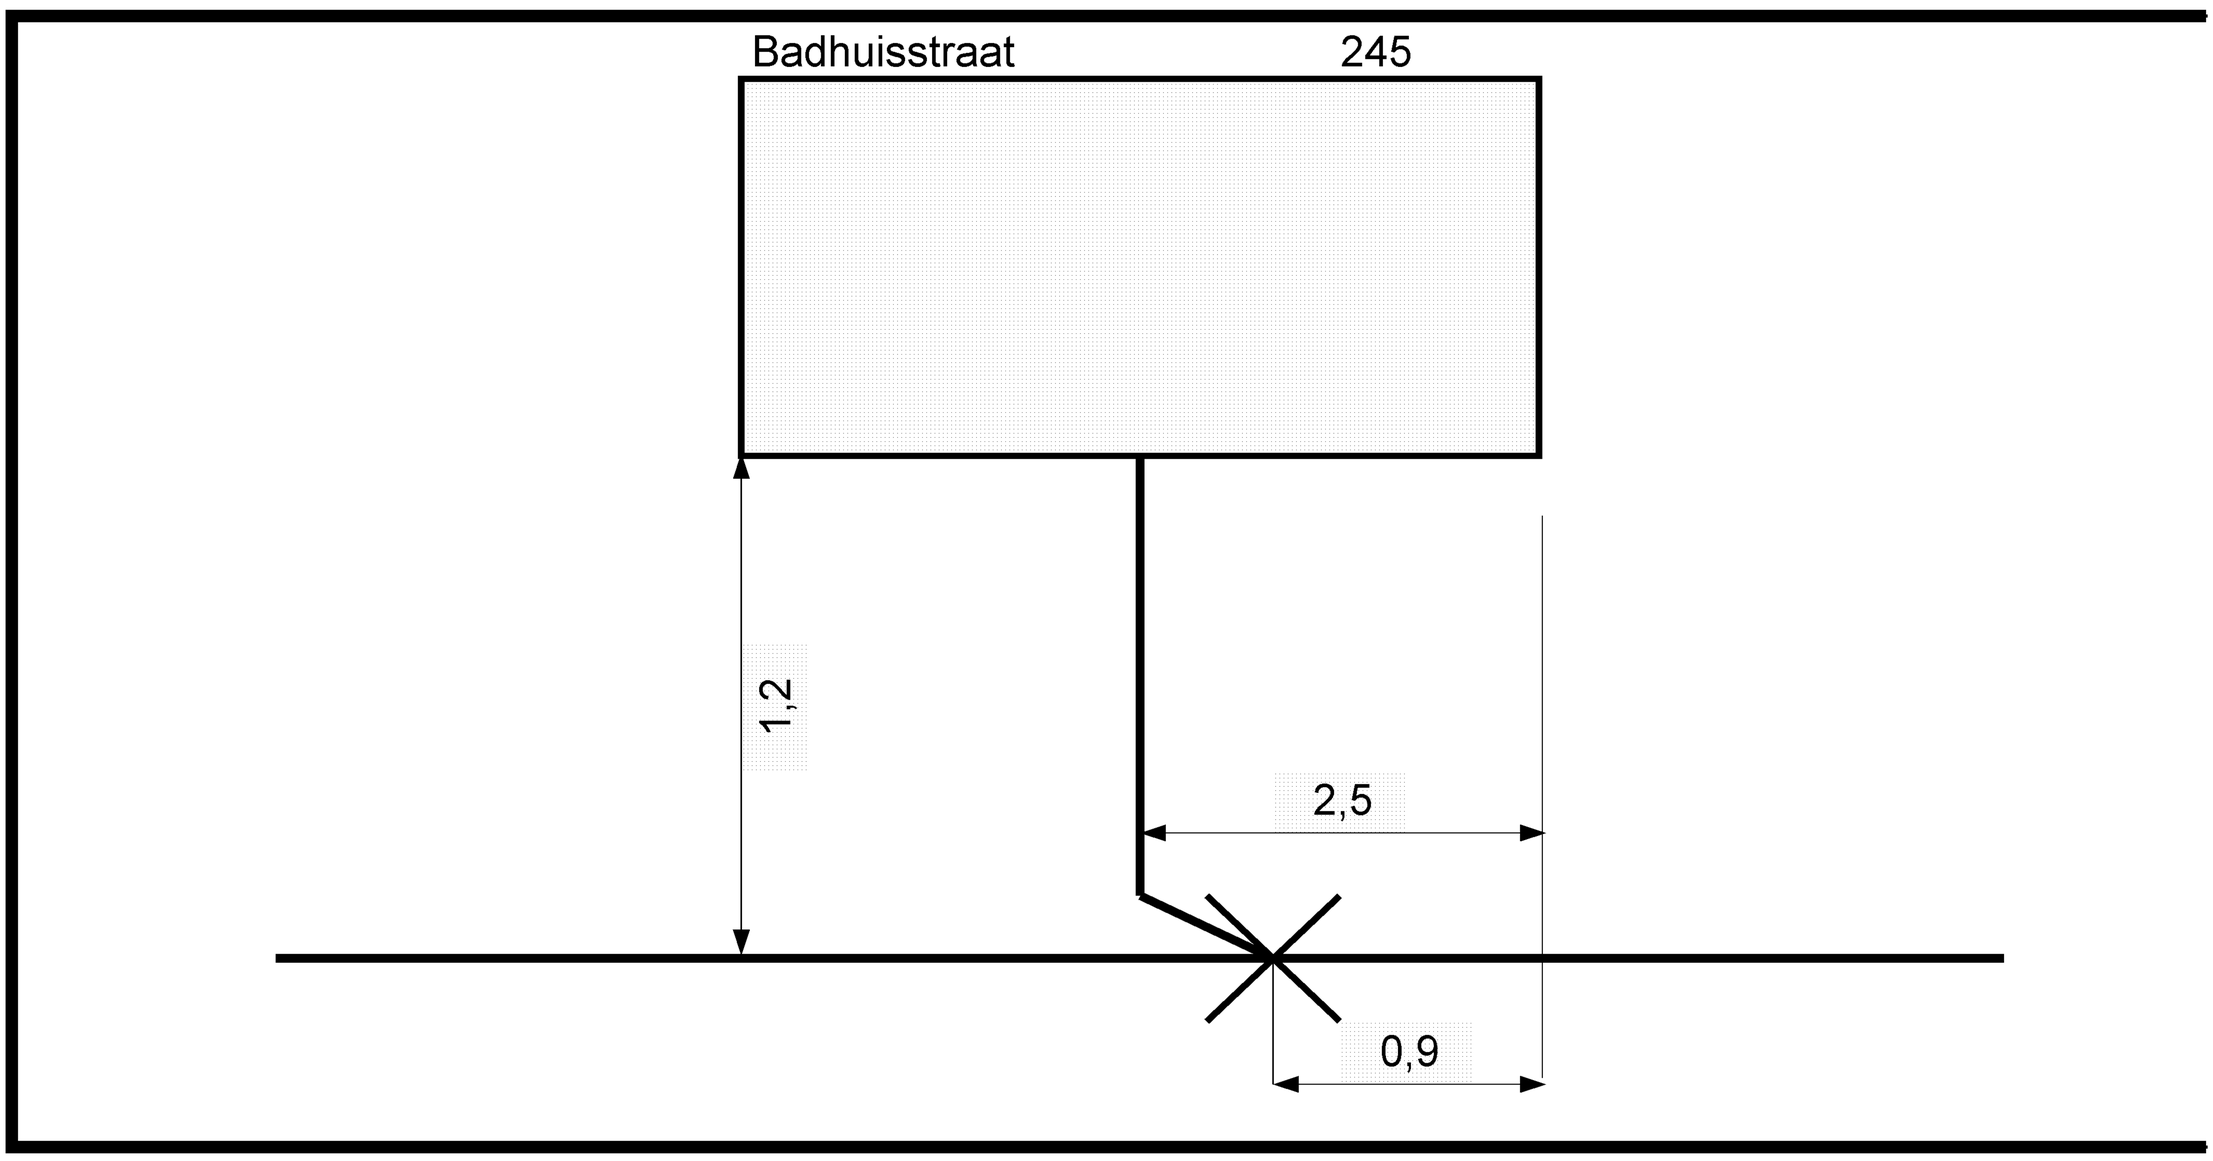
Lokatie van de meter
Meterkast