


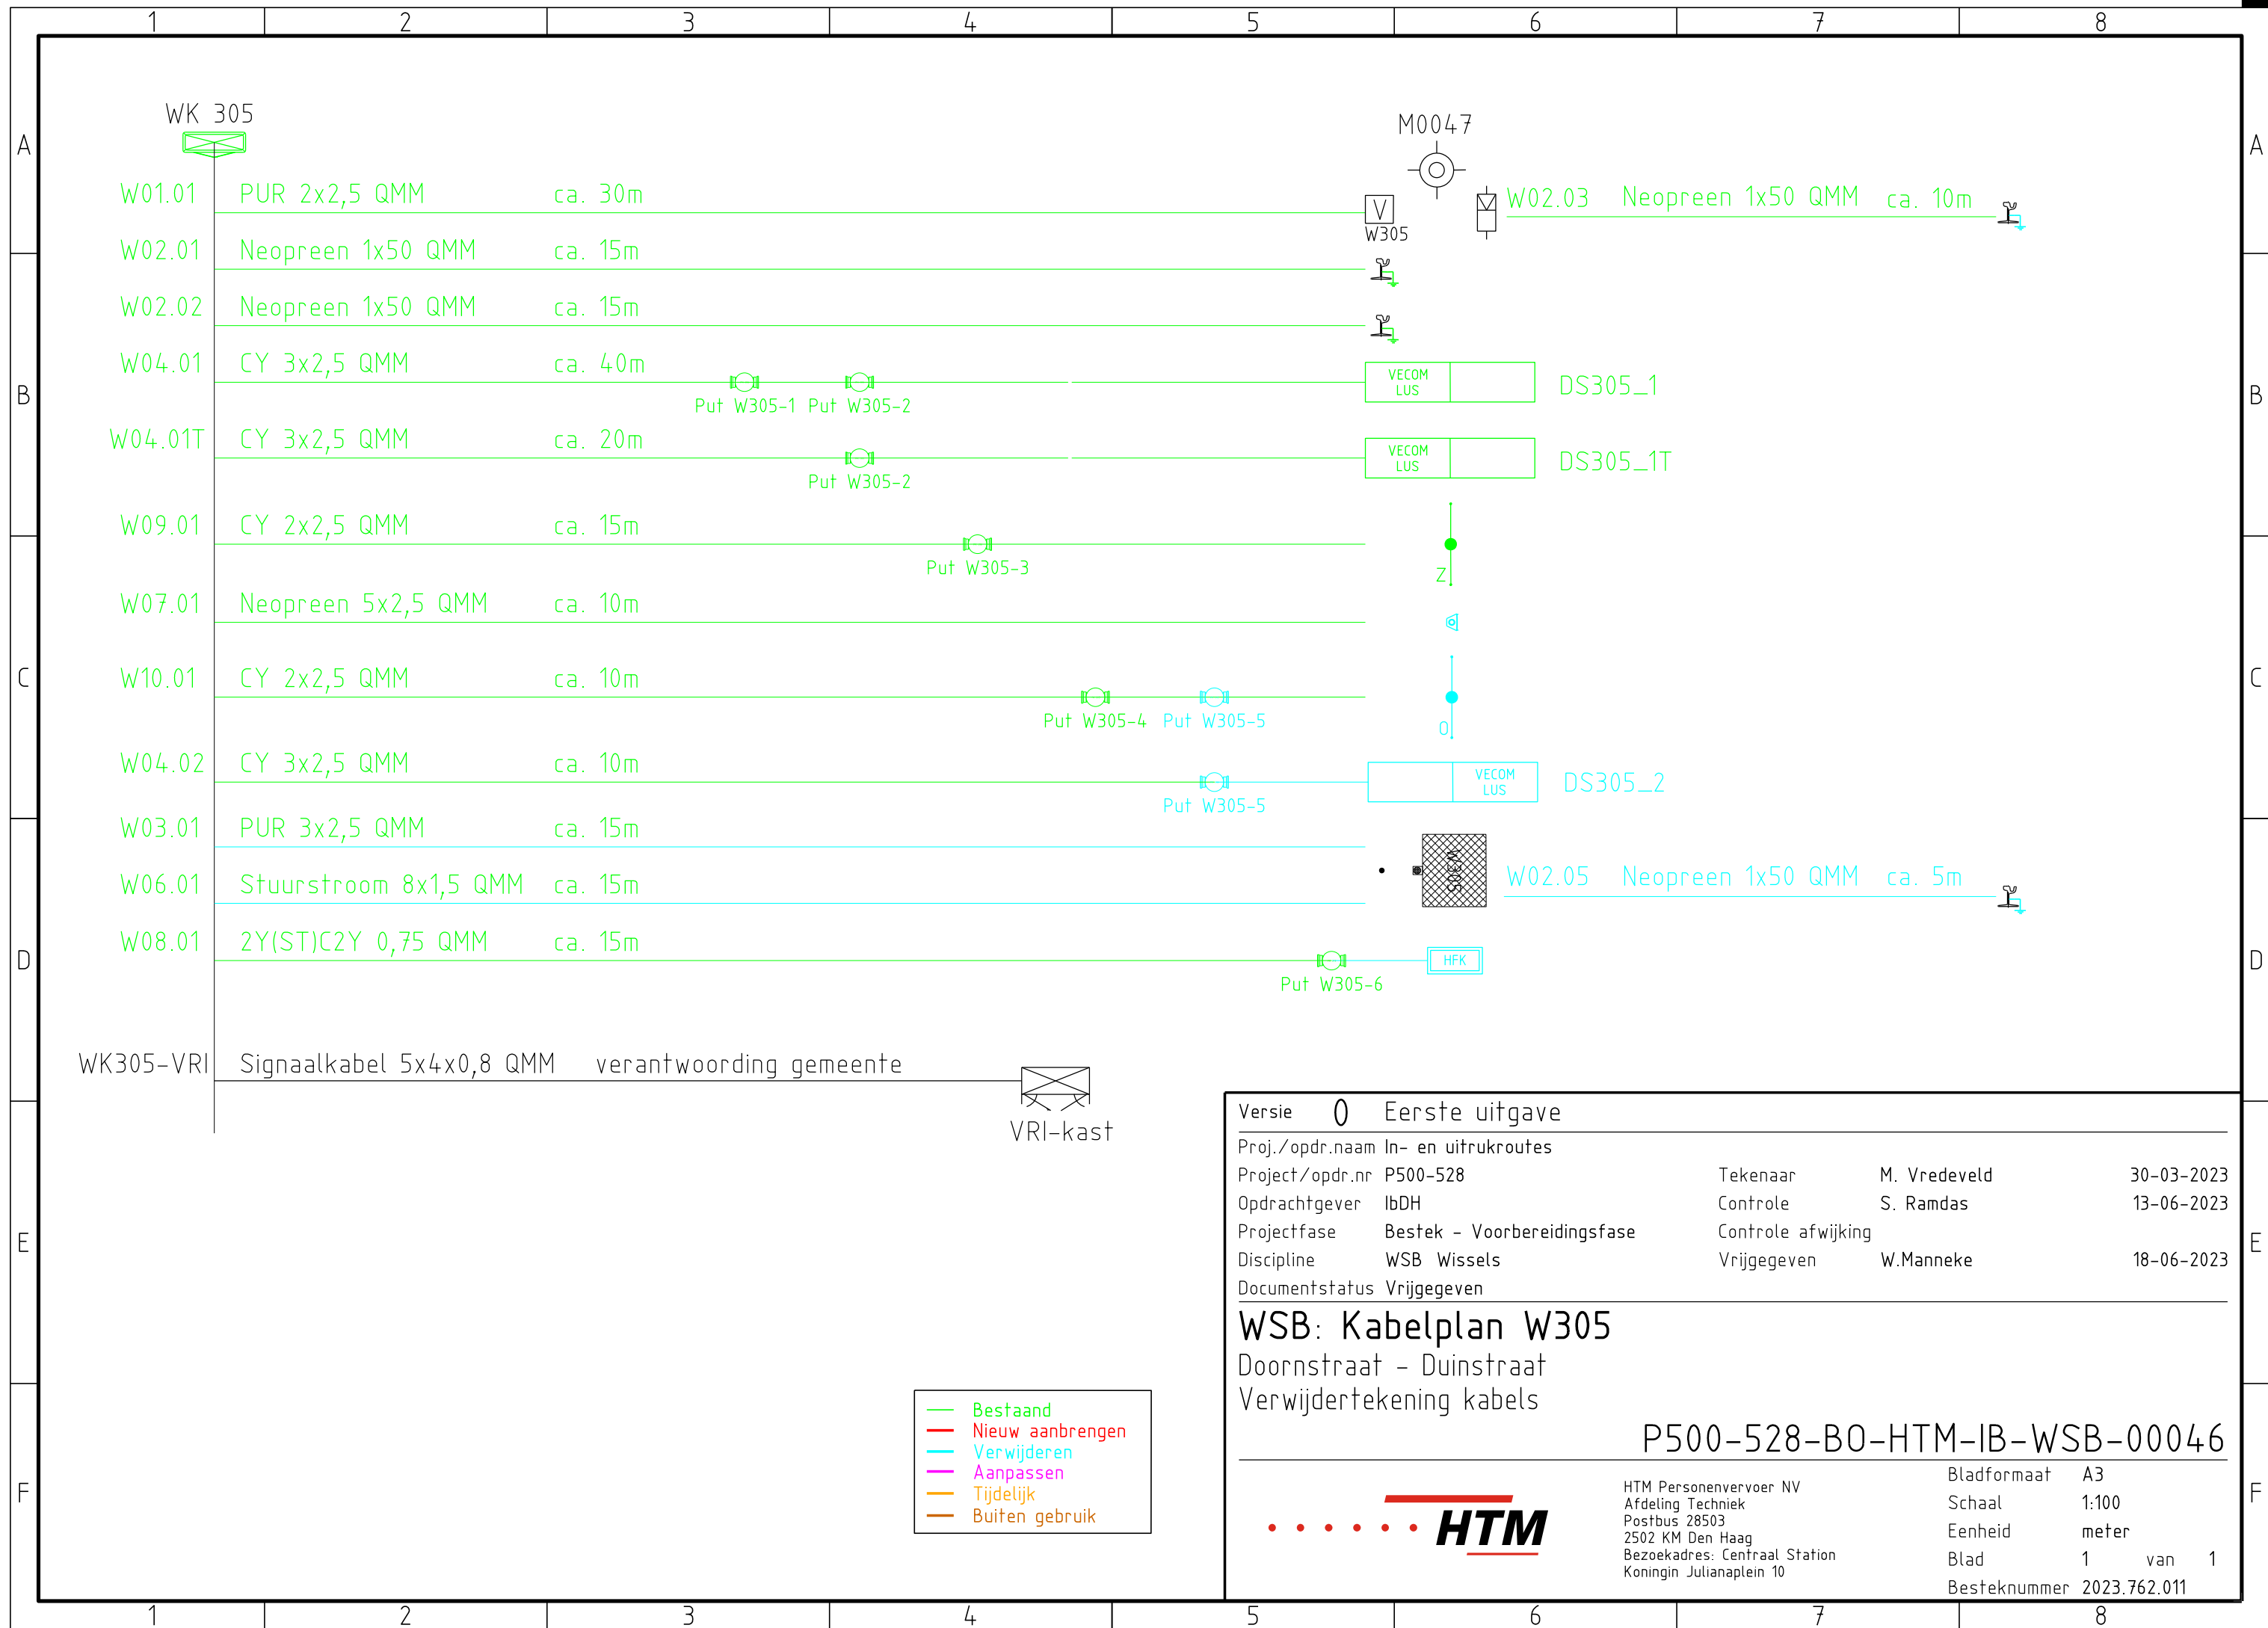

Versie 0 Eerste uitgave			
Proj./opdr.naam In- en uitrukroutes			
Project/opdr.nr	P500-528	Tekenaar	M. Vredeveld 30-03-2023
Opdrachtgever	IbDH	Controle	S. Ramdas 13-06-2023
Projectfase	Bestek - Voorbereidingsfase	Controle afwijking	
Discipline	WSB Wissels	Vrijgegeven	W.Manneke 18-06-2023
Documentstatus Vrijgegeven			
WSB: Kabelplan W305			
Doornstraat - Duinstraat			
Verwijderstekening kabels			
P500-528-B0-HTM-IB-WSB-00046			
		Bladformaat A3	
		Schaal 1:100	
		Eenheid meter	
		Blad 1 van 1	
		Besteknummer 2023.762.011	
HTM Personenvervoer NV			
Afdeling Techniek			
Postbus 28503			
2502 KM Den Haag			
Bezoekadres: Centraal Station			
Koningin Julianaplein 10			