


Linker zijgevel

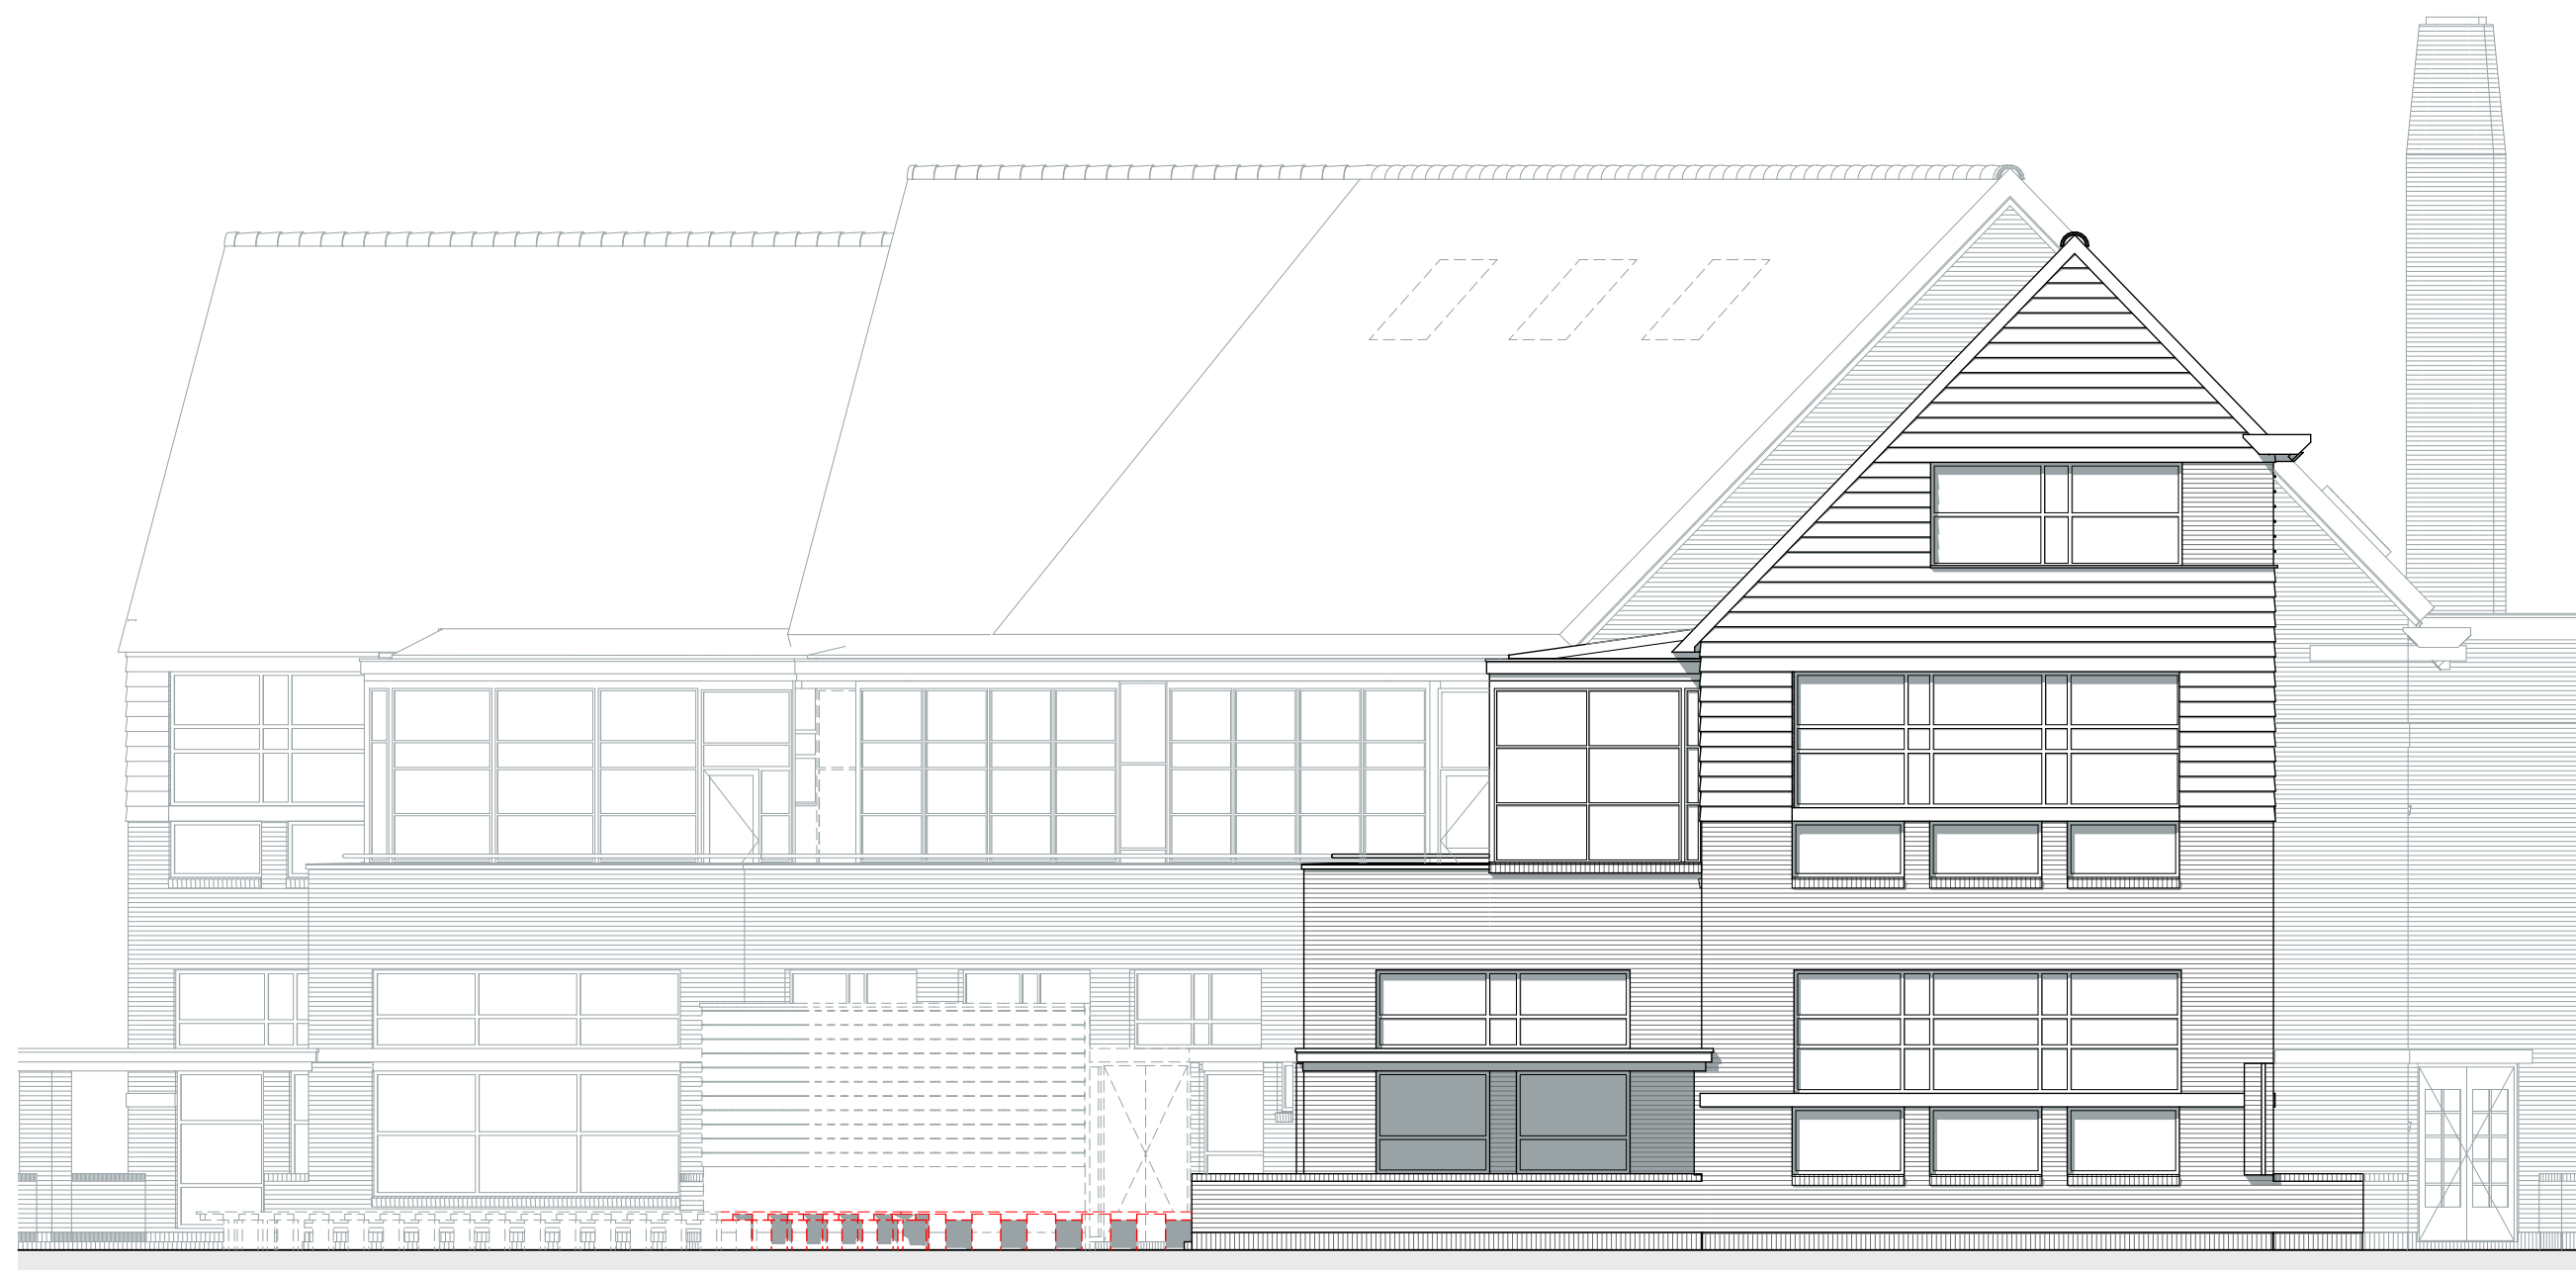

Rechter zijgevel

opdrachtgever
De Haarlemlse Montessorischool
Louise de Colignyiaan 3 Haarlem

project
De Haarlemlse Montessorieschool
revitalisatie gebouwen
Louise de Colignyiaan en de Churchilliaan

fase
Voorontwerp

onderdeel
Zijgevels (te slopen onderdelen)

schaal	formaat	getekend	ontwerp
--------	---------	----------	---------

1:100 594x420

datum 14-07-2023 blad 100

VO-SL1202
datum wijziging

B:	G:	projectnr.
C:	H:	

D: I: 22039







Miaas Kristinsson Architects

Harriette von Linderlee 1

AK Lochem 3703 AS Zeist

+31 (0)573 222 180 +31 (0)30 2080 877

info@ma-kr.nl www.ma-kr.nl
