



Doorsnede D-D

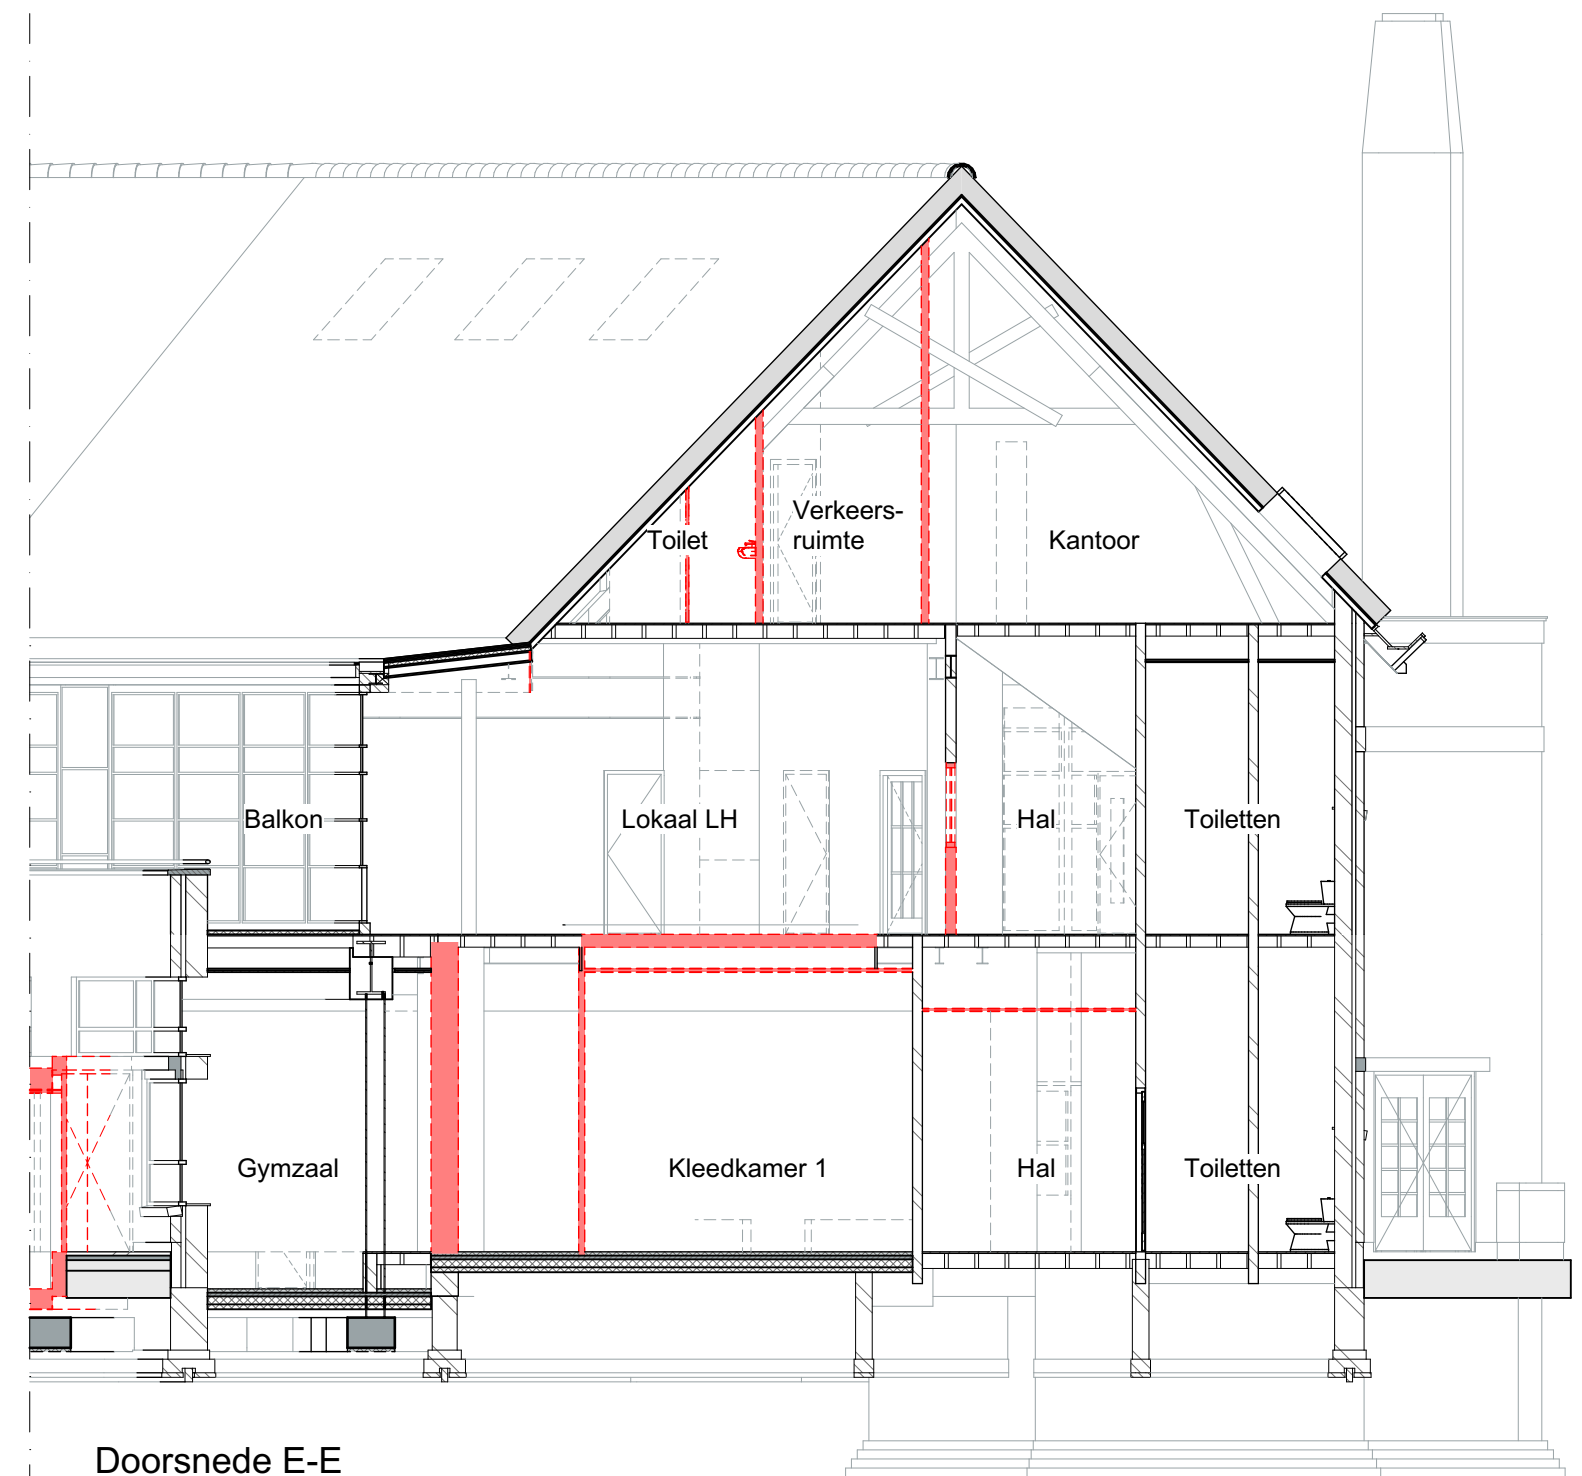

Doorsnede E-E

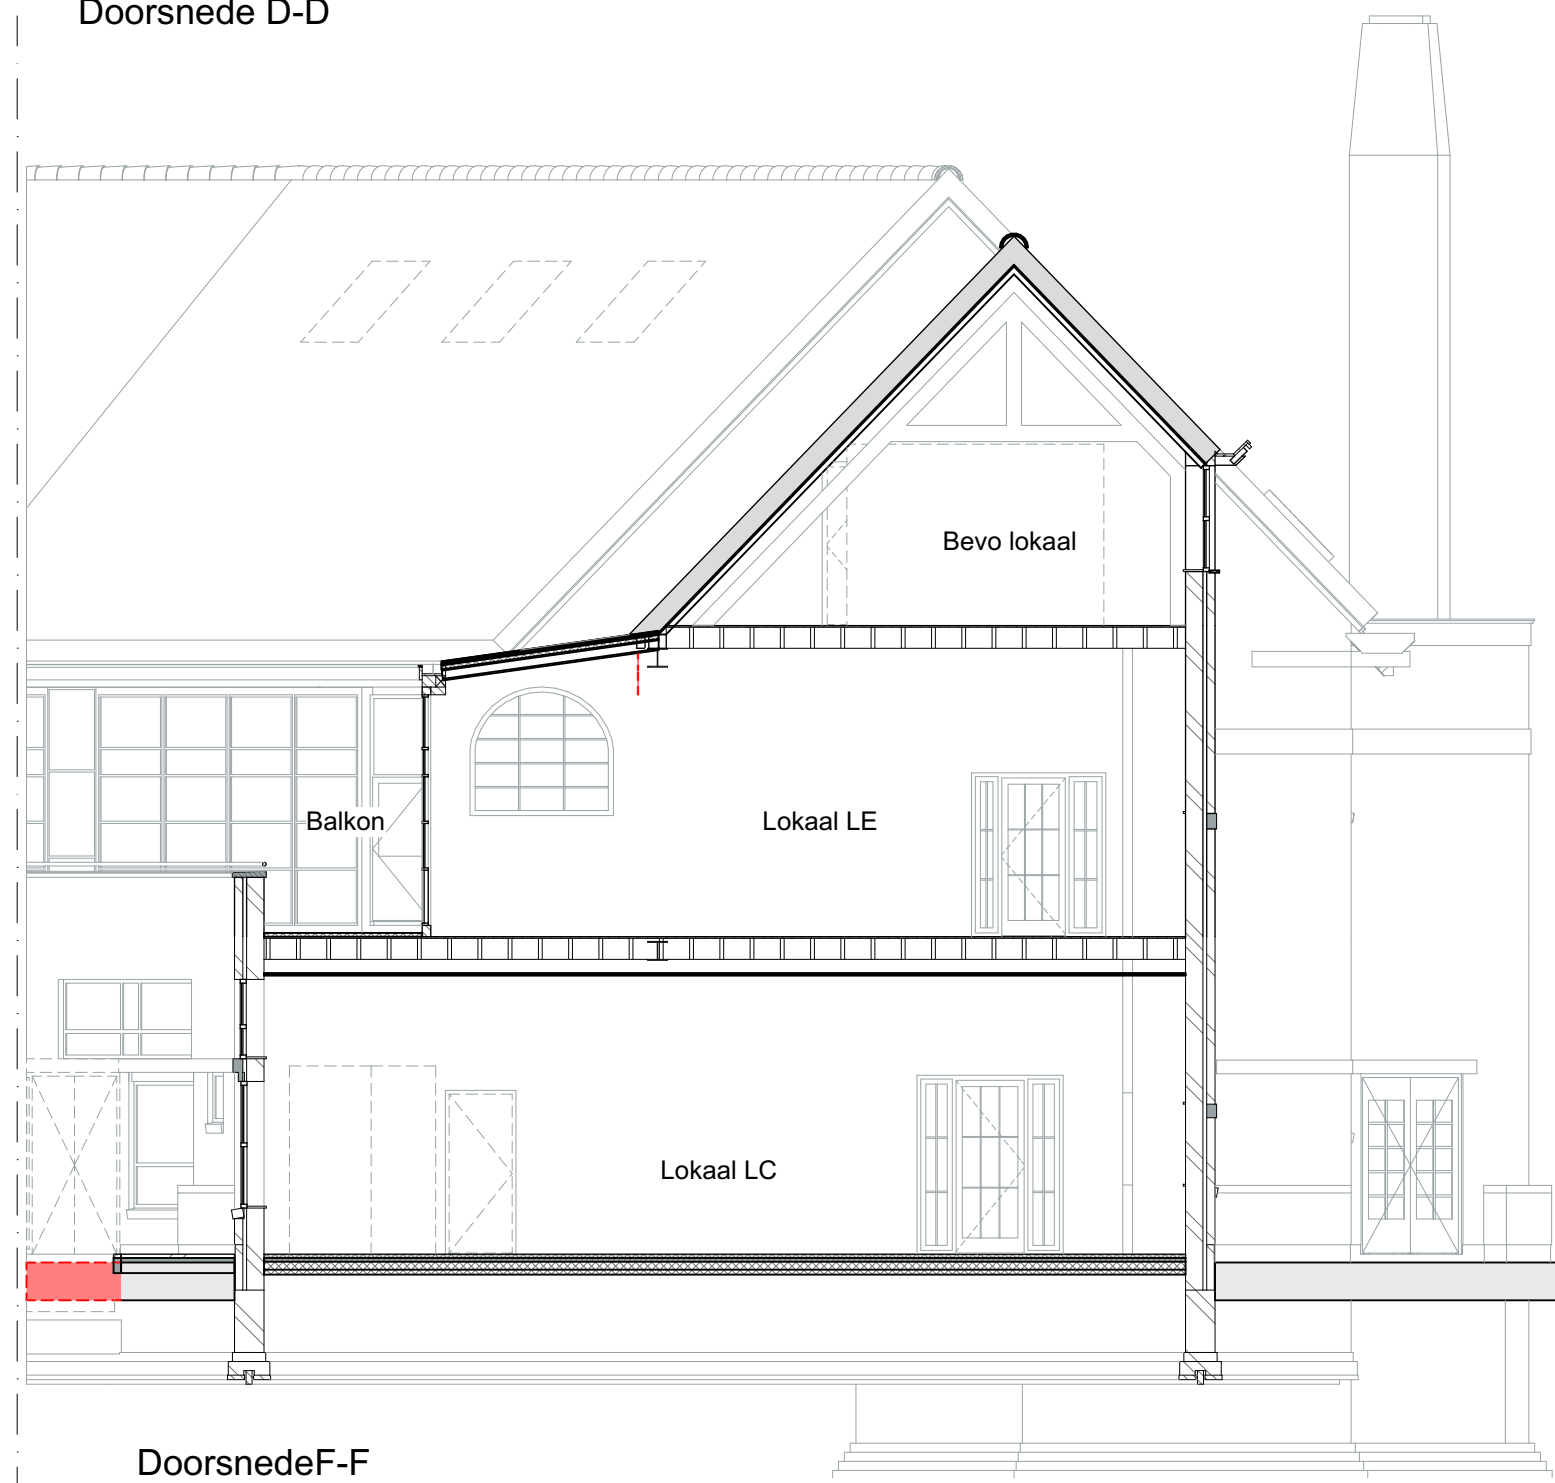

Doorsnede F-F

opdrachtgever
De Haarlemse Montessorischool
Louise de Colignylaan 3 Haarlem

project
De Haarlemse Montessorischool
revitalisatie gebouwen
Louise de Colignylaan en de Churchilllaan

fase
Voorontwerp

onderdeel
Doorsneden D, E, en F (te slopen onderdelen)

schaal 1:100	formaat 594x420	getekend	ontwerp
datum 14-07-2023			blad VO-SL1301
datum wijziging			
A: 21-08-2023	F:		
B:	G:		
C:	H:		
D:	I:		
E:	J:		

projectnr.
22039

MAKR
Maas Kristinsson Architecten

t Ei 1
7241 AK Lochem
+31 (0)573 222 180

Henriëtte van Lijndenlaan 1
3703 AS Zeist
+31 (0)30 2080 877

info@ma-kr.nl

www.ma-kr.nl