



Dakoverzicht




Begane Grond

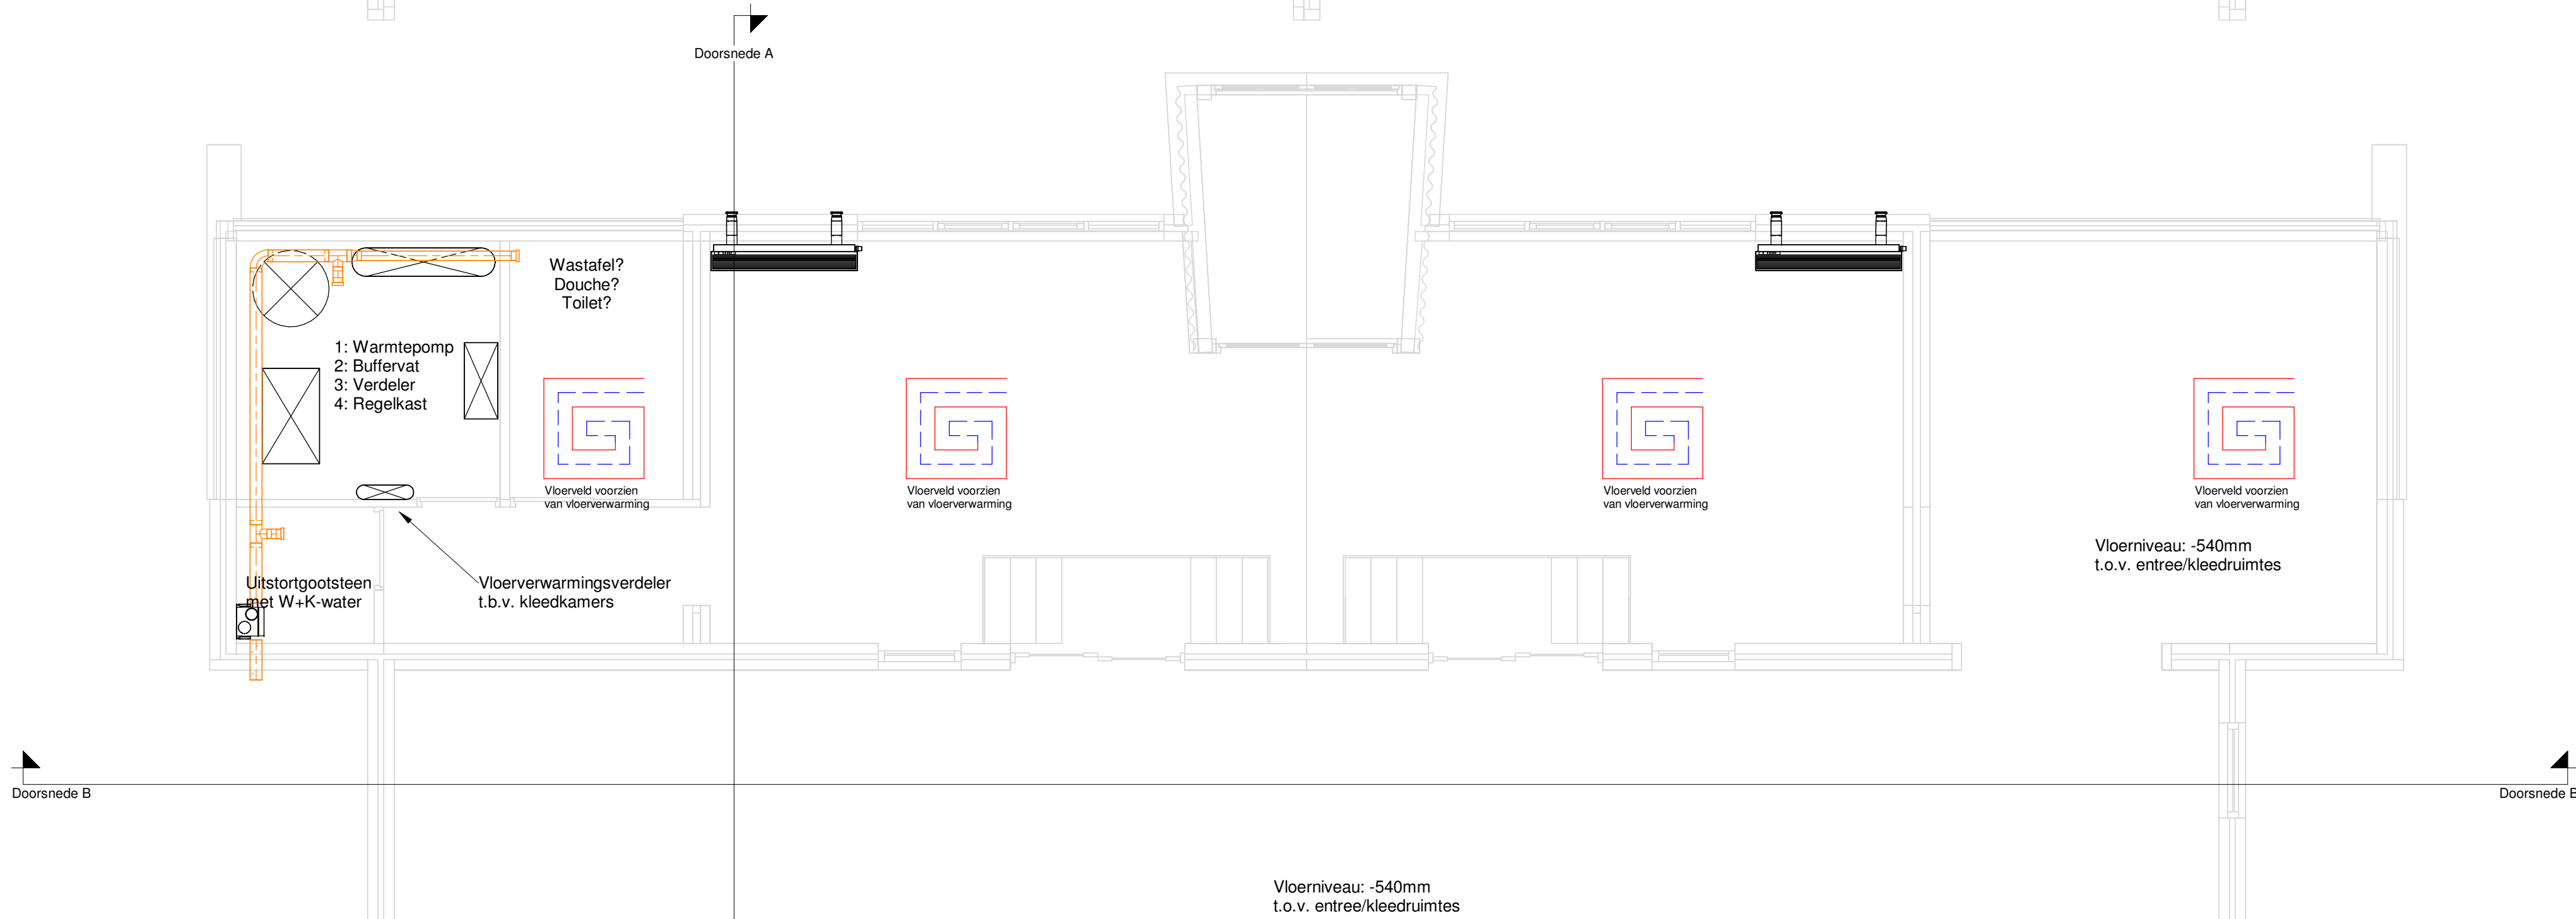


Doorsnede B

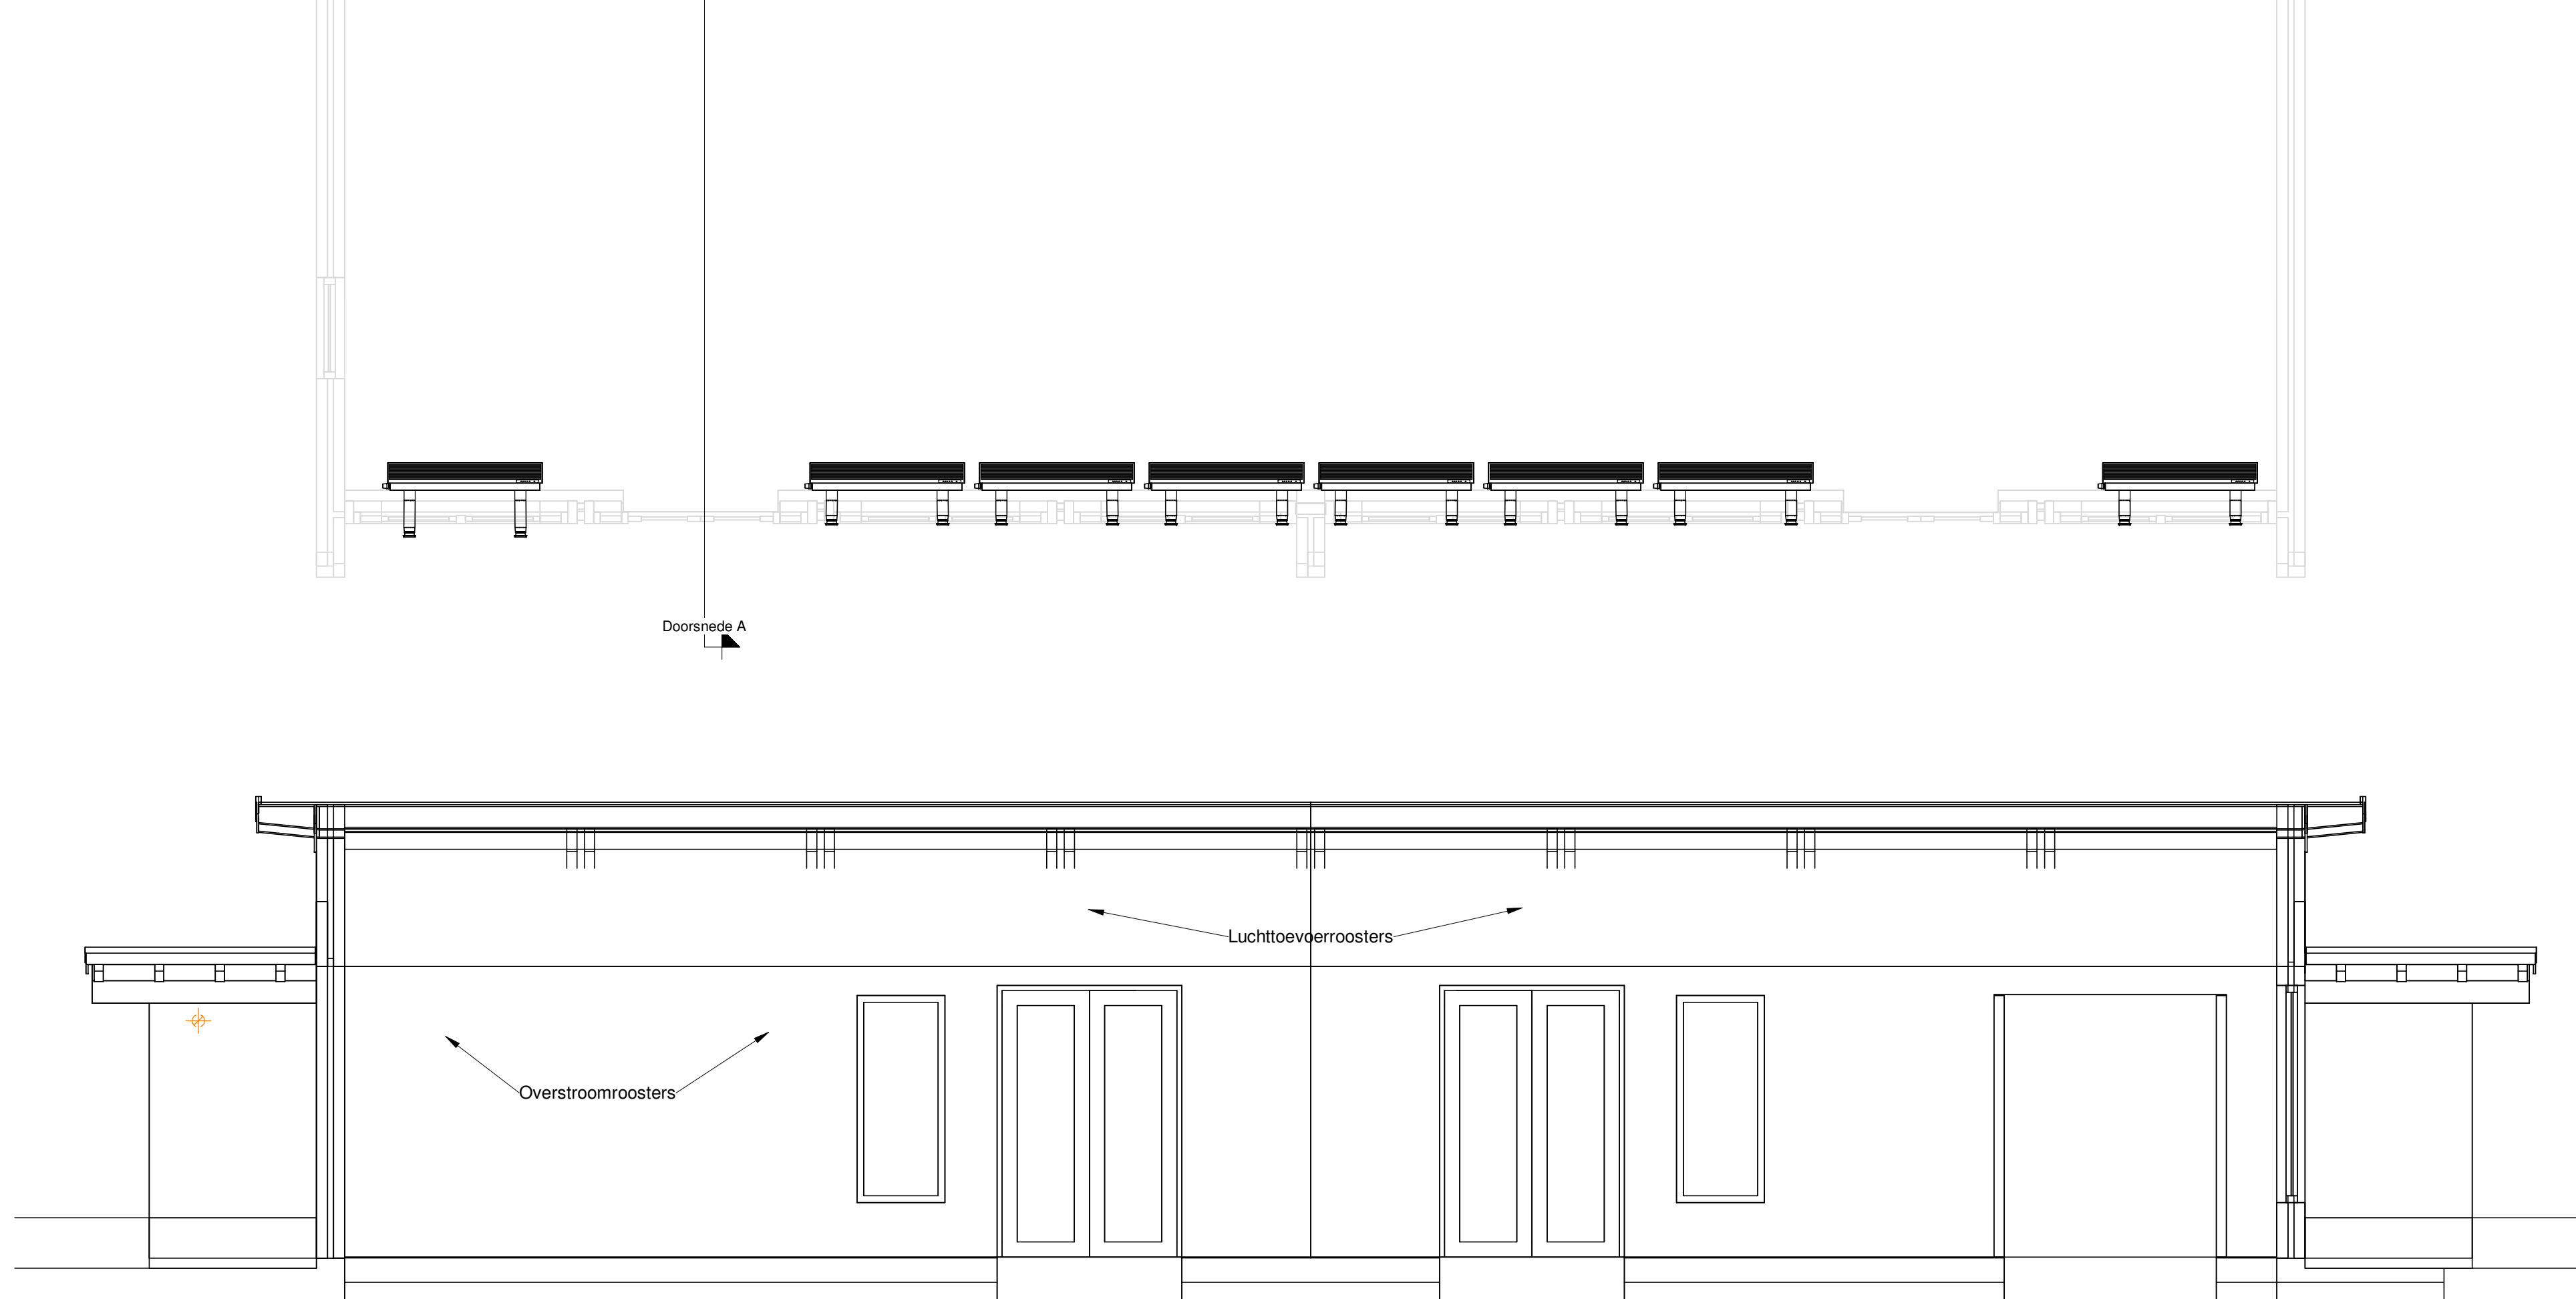


3D-aanzicht A

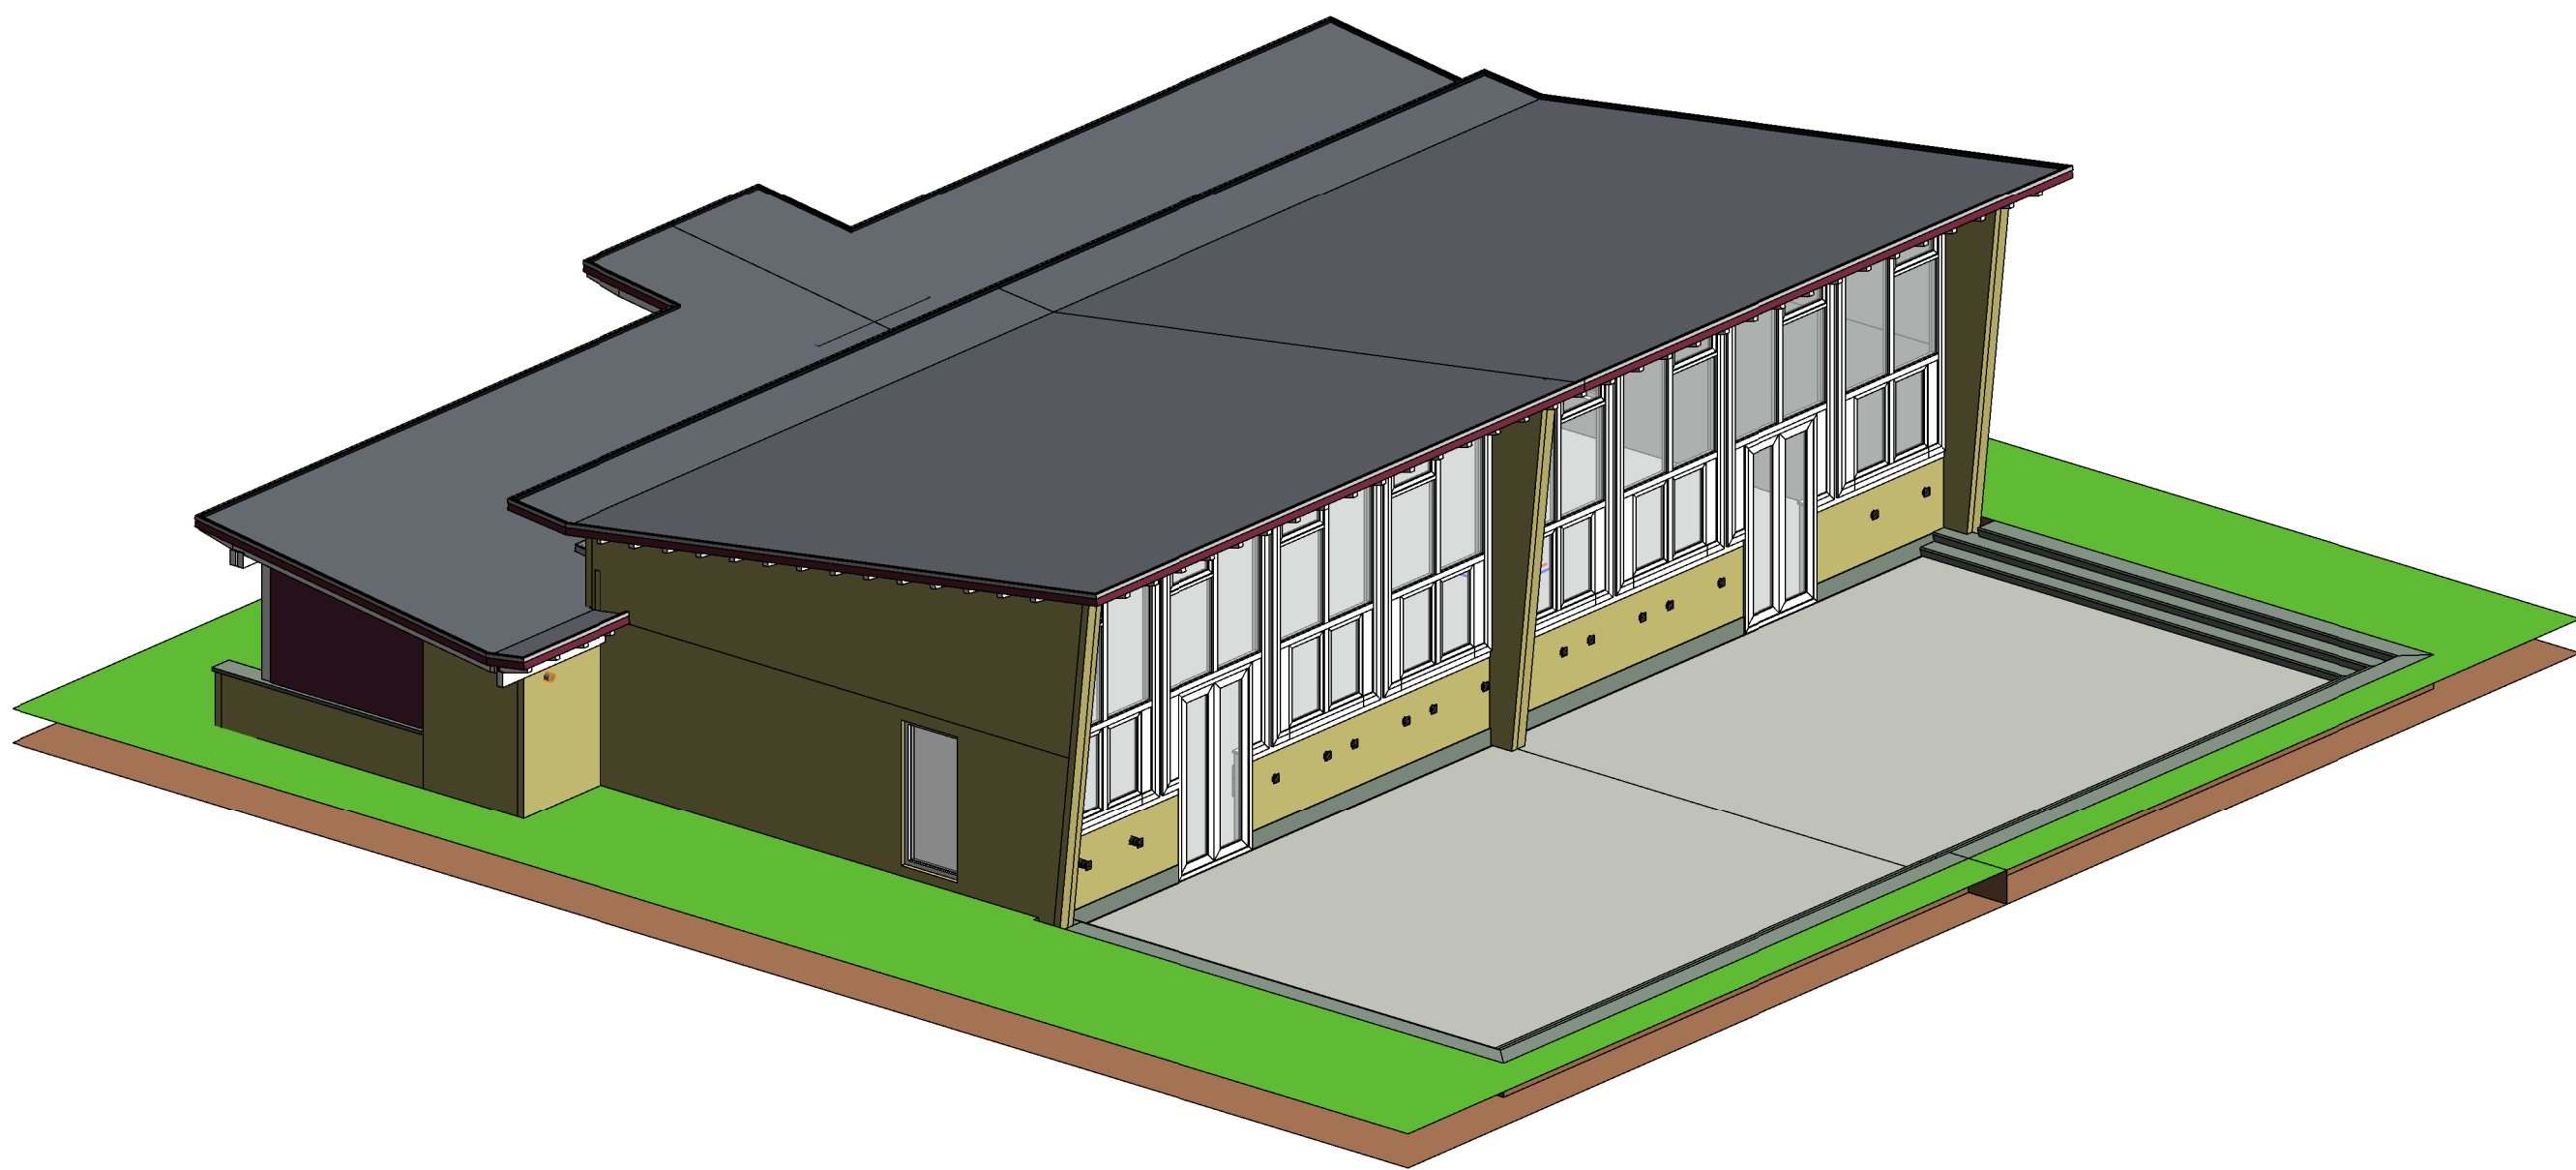

3D-aanzicht B

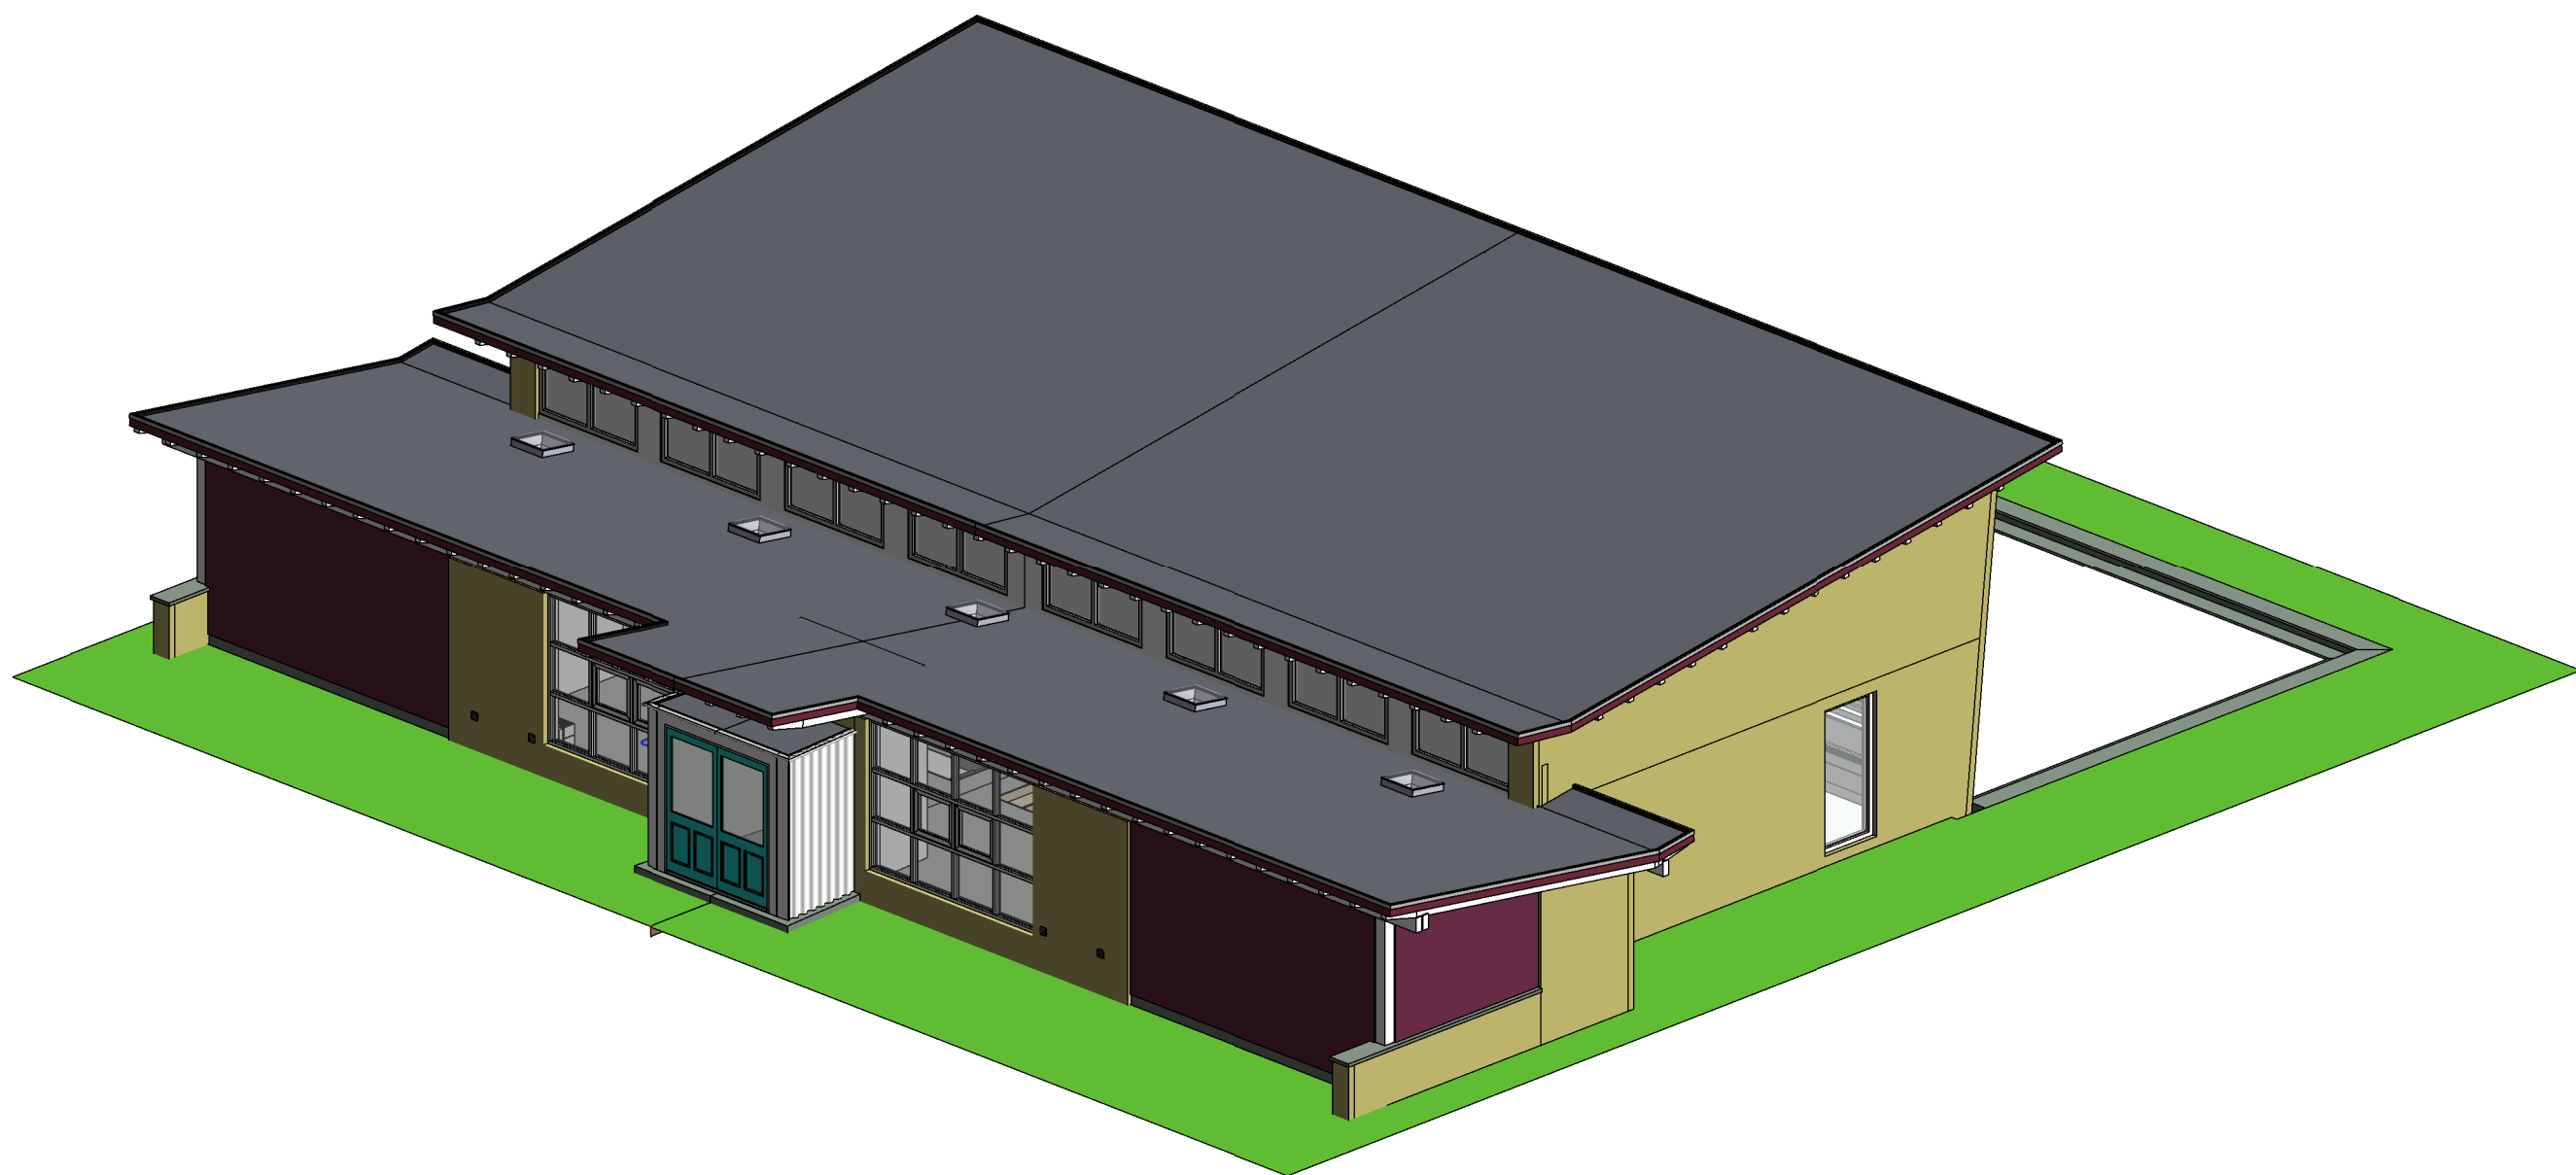

Doorsnede A

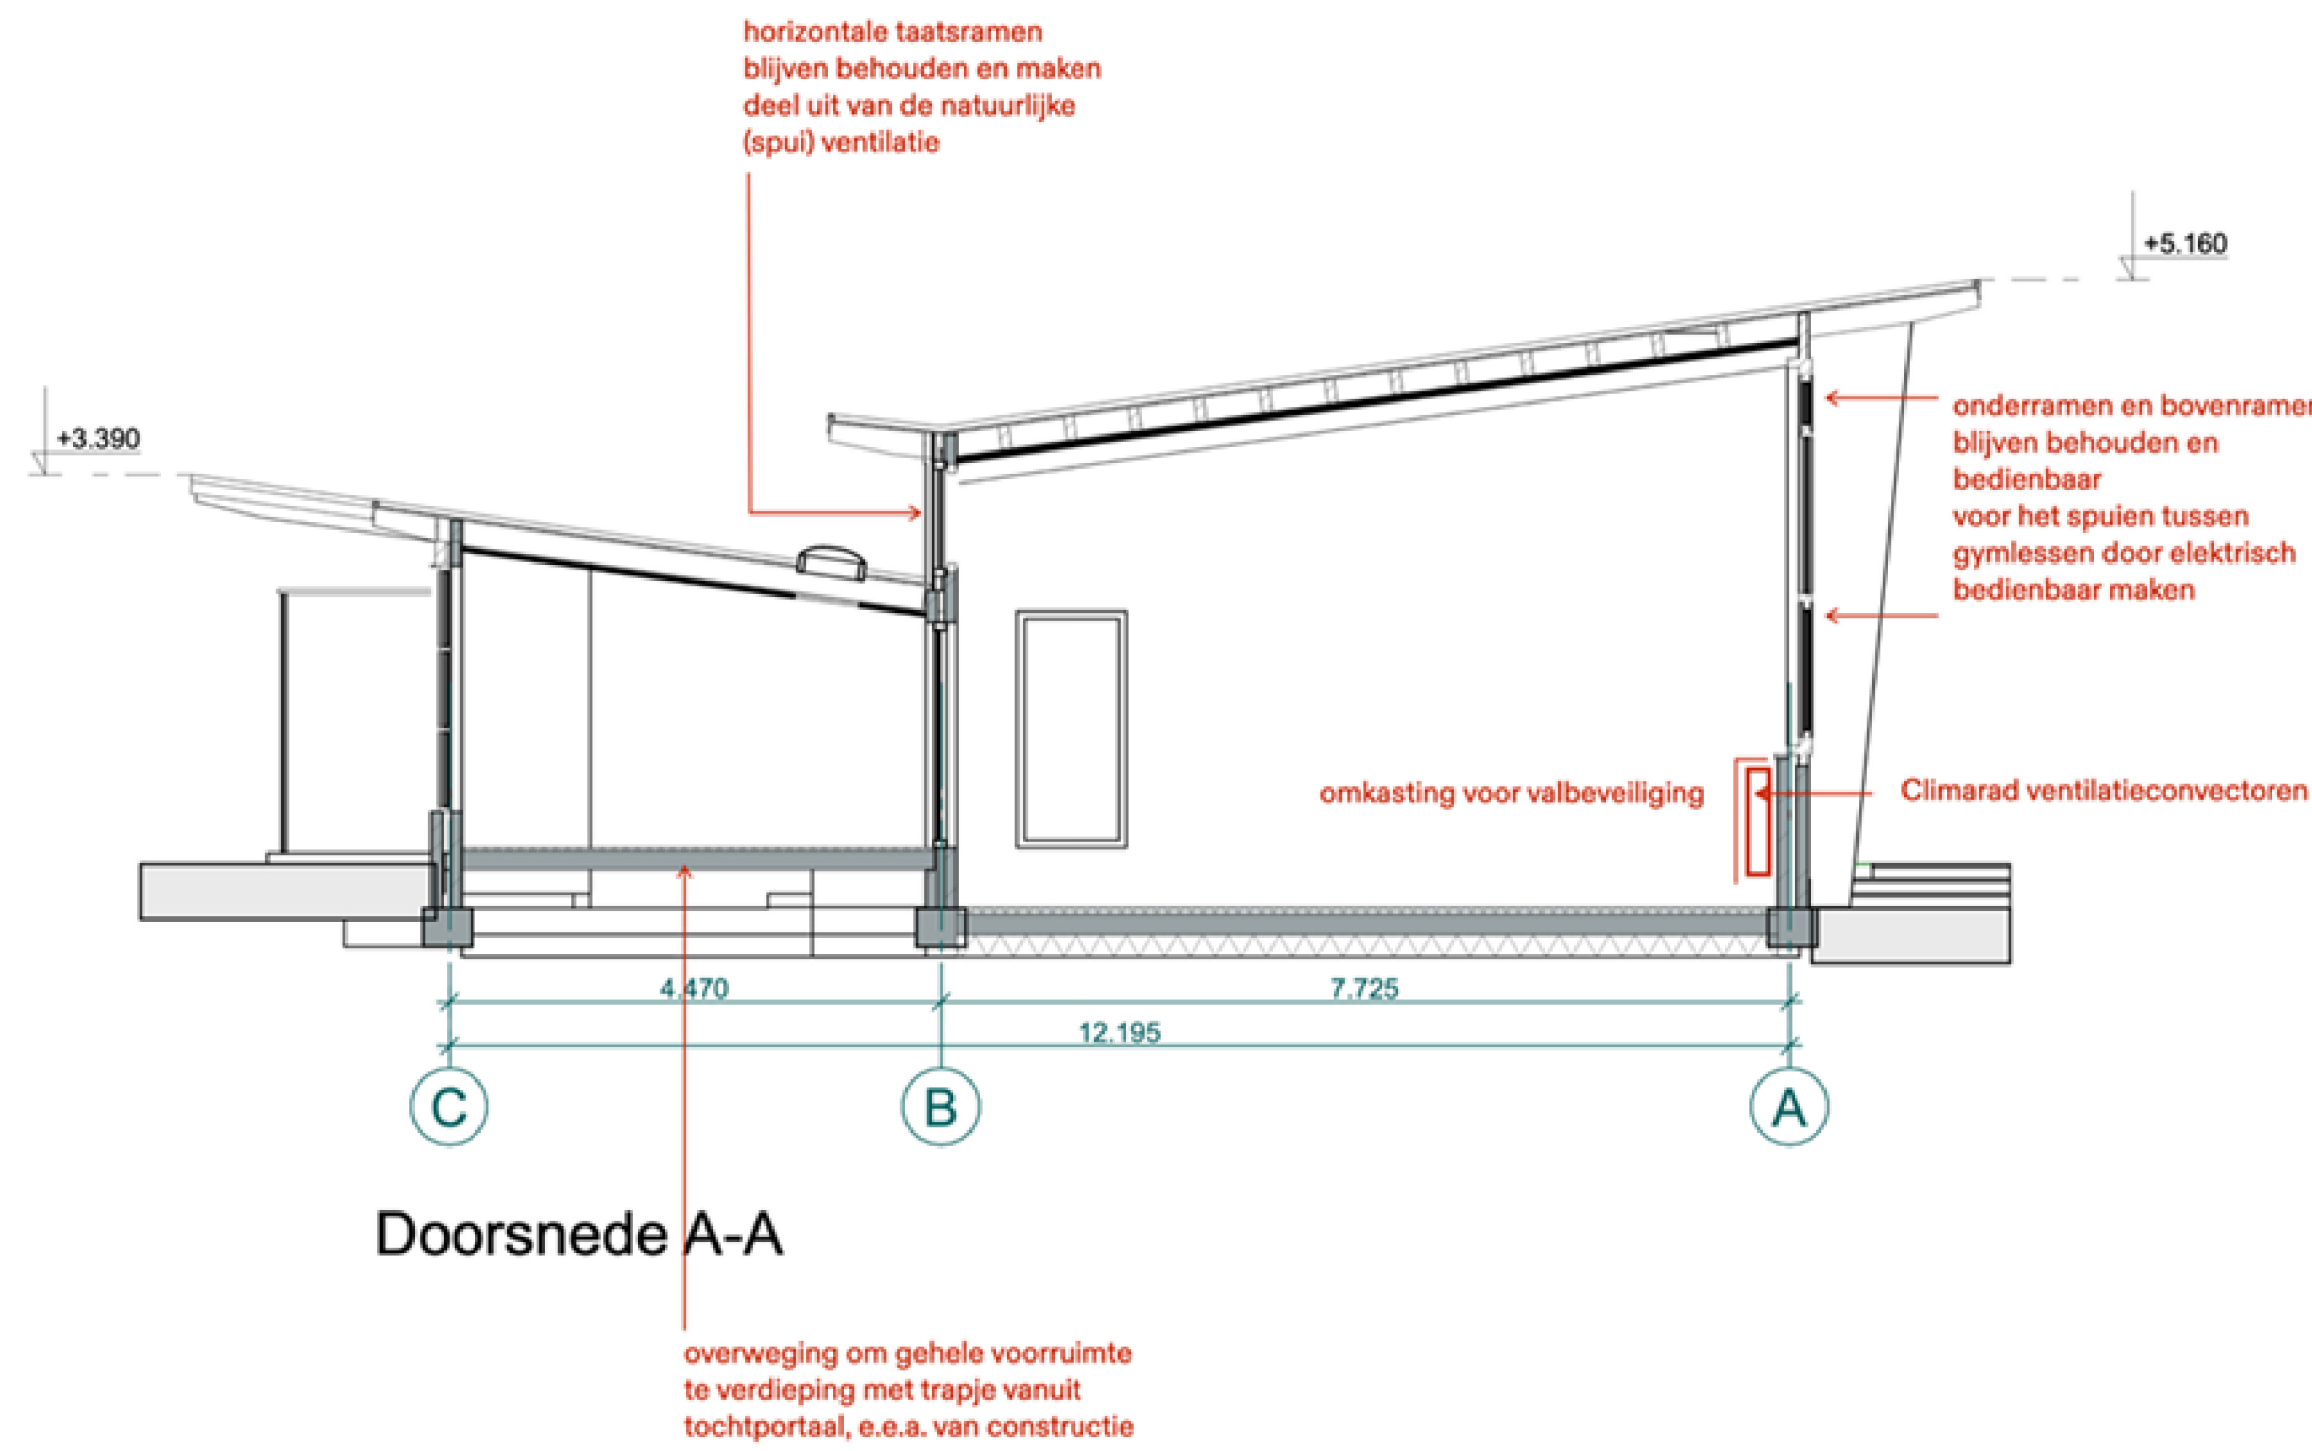

Voorontwerp		datum bouwkundig model: 28-08-2023	
gekeurd:	projectleider:	datum:	formaat:
FH	RZ	01-09-2023	A0
onderdeel:	Werktuigkundige installaties		blad nr:
project:	De Haarlense Montessorischool		W320
opdrachtgever:	Maas Kristinsson Architecten		project nr:
De Haarlense Montessorischool	Maas Kristinsson Architecten		2230178
 <b>SIJPERDA-HARDY</b> adviesbureau		Eigenlijk 12 887 EG Meter Blokken 2014-2017 e-mail: info@sijperda-hardy.nl www.sijperda-hardy.nl	