

A 94181

1988-55544

Microfiche-No:
ZLWD.1988-55544

BETREFT: RIJKSWATERSTAAT DIRECTIE BRUGGEN
WERK: STORMVLOEDKERING OOSTERSCHELDE
SCHUIFBEWEGINGSWERKEN TOP CODE NR. 42 D -350


OSTEM

A 94181

WF & RDM
ALGEMENE WERKTUIGBOUW




TITEL: HYDRAULISCHE CILINDER TYPE 5900

CILINDERMANTEL SAMENST.

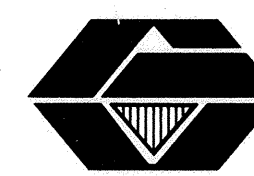

PROJECTIE: DOKUMENT NR. / ONDERDEEL NR. **B05110-0010**
SCHAAL 1:1: 1: 1: 1: FORMAAT A1 BLAD VAN BLADEN

UITG.	GET.	GEC.	GEZ.	OMSCHRIJVING
O	van Schak	W.v. VL	AL	ONTSTAAN UIT TEK. RWS. N°A82289
A	Siudak	15-5-82	10-11-82	DIVERSE WIJZIGINGEN, ZIE EC.0050
B	Siudak	15-12-82	15-12-82	SLUITRING VERWIJDERD, ZIE EC.XX004-1150
C	Siudak	15-11-84	20-11-84	KRAAGPLUG TOEGEVOEGD, ZIE EC.XX004-1440
D				

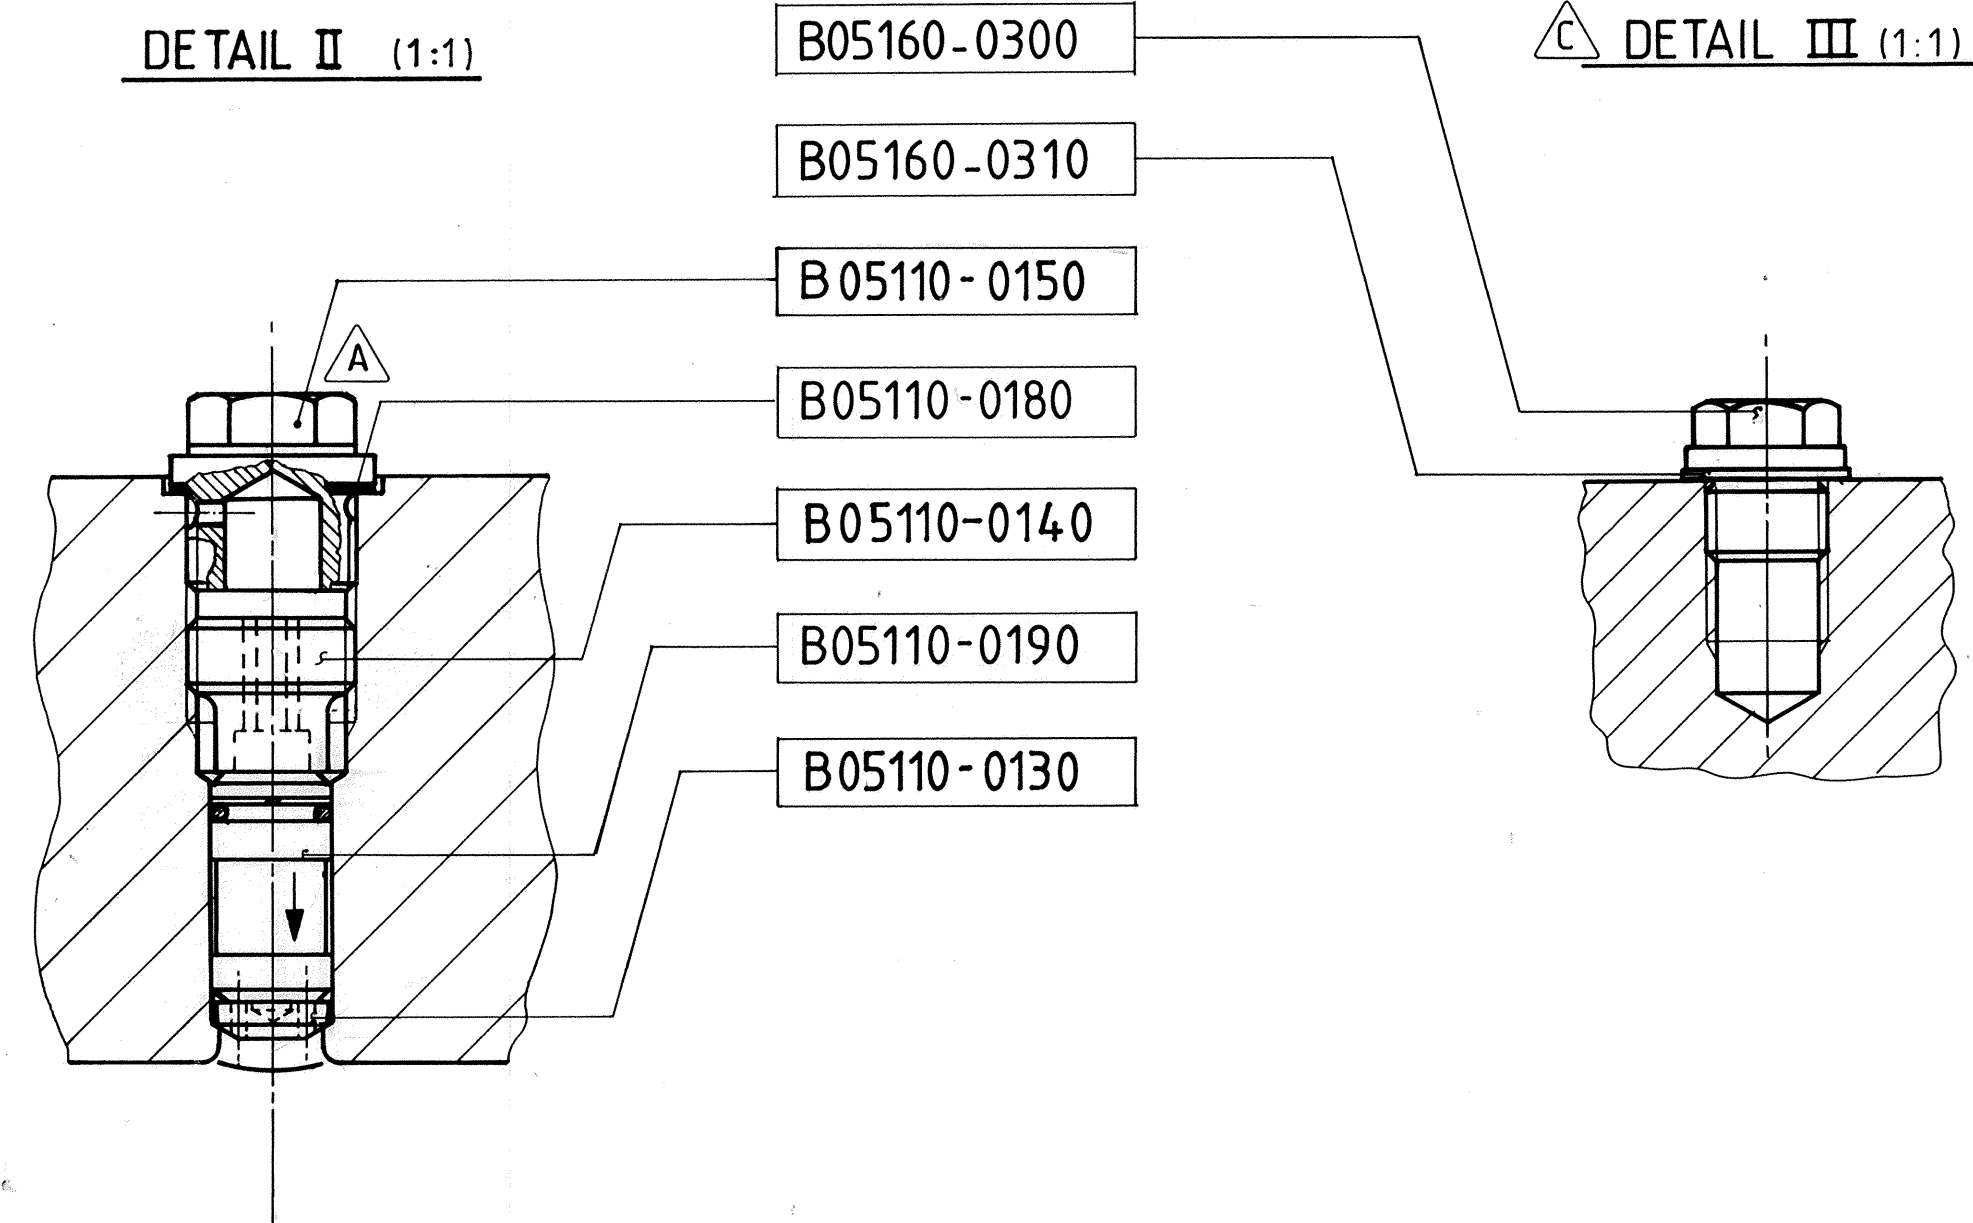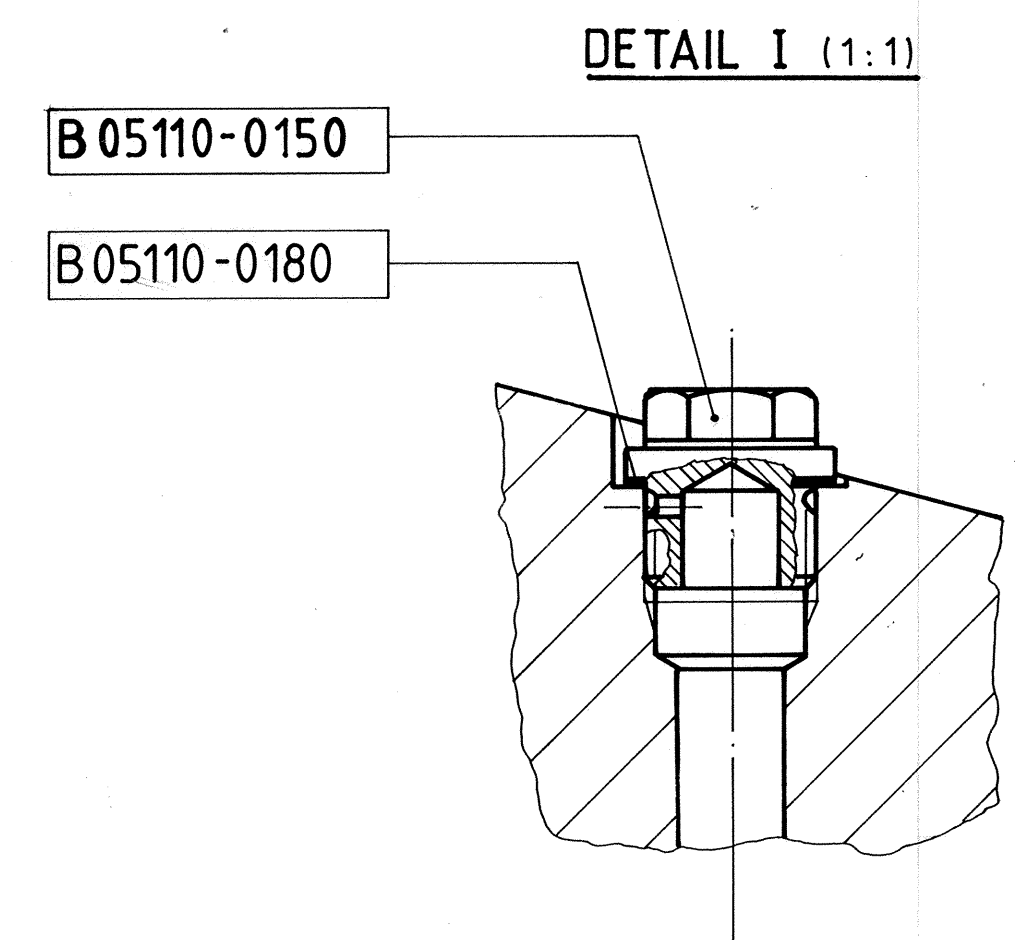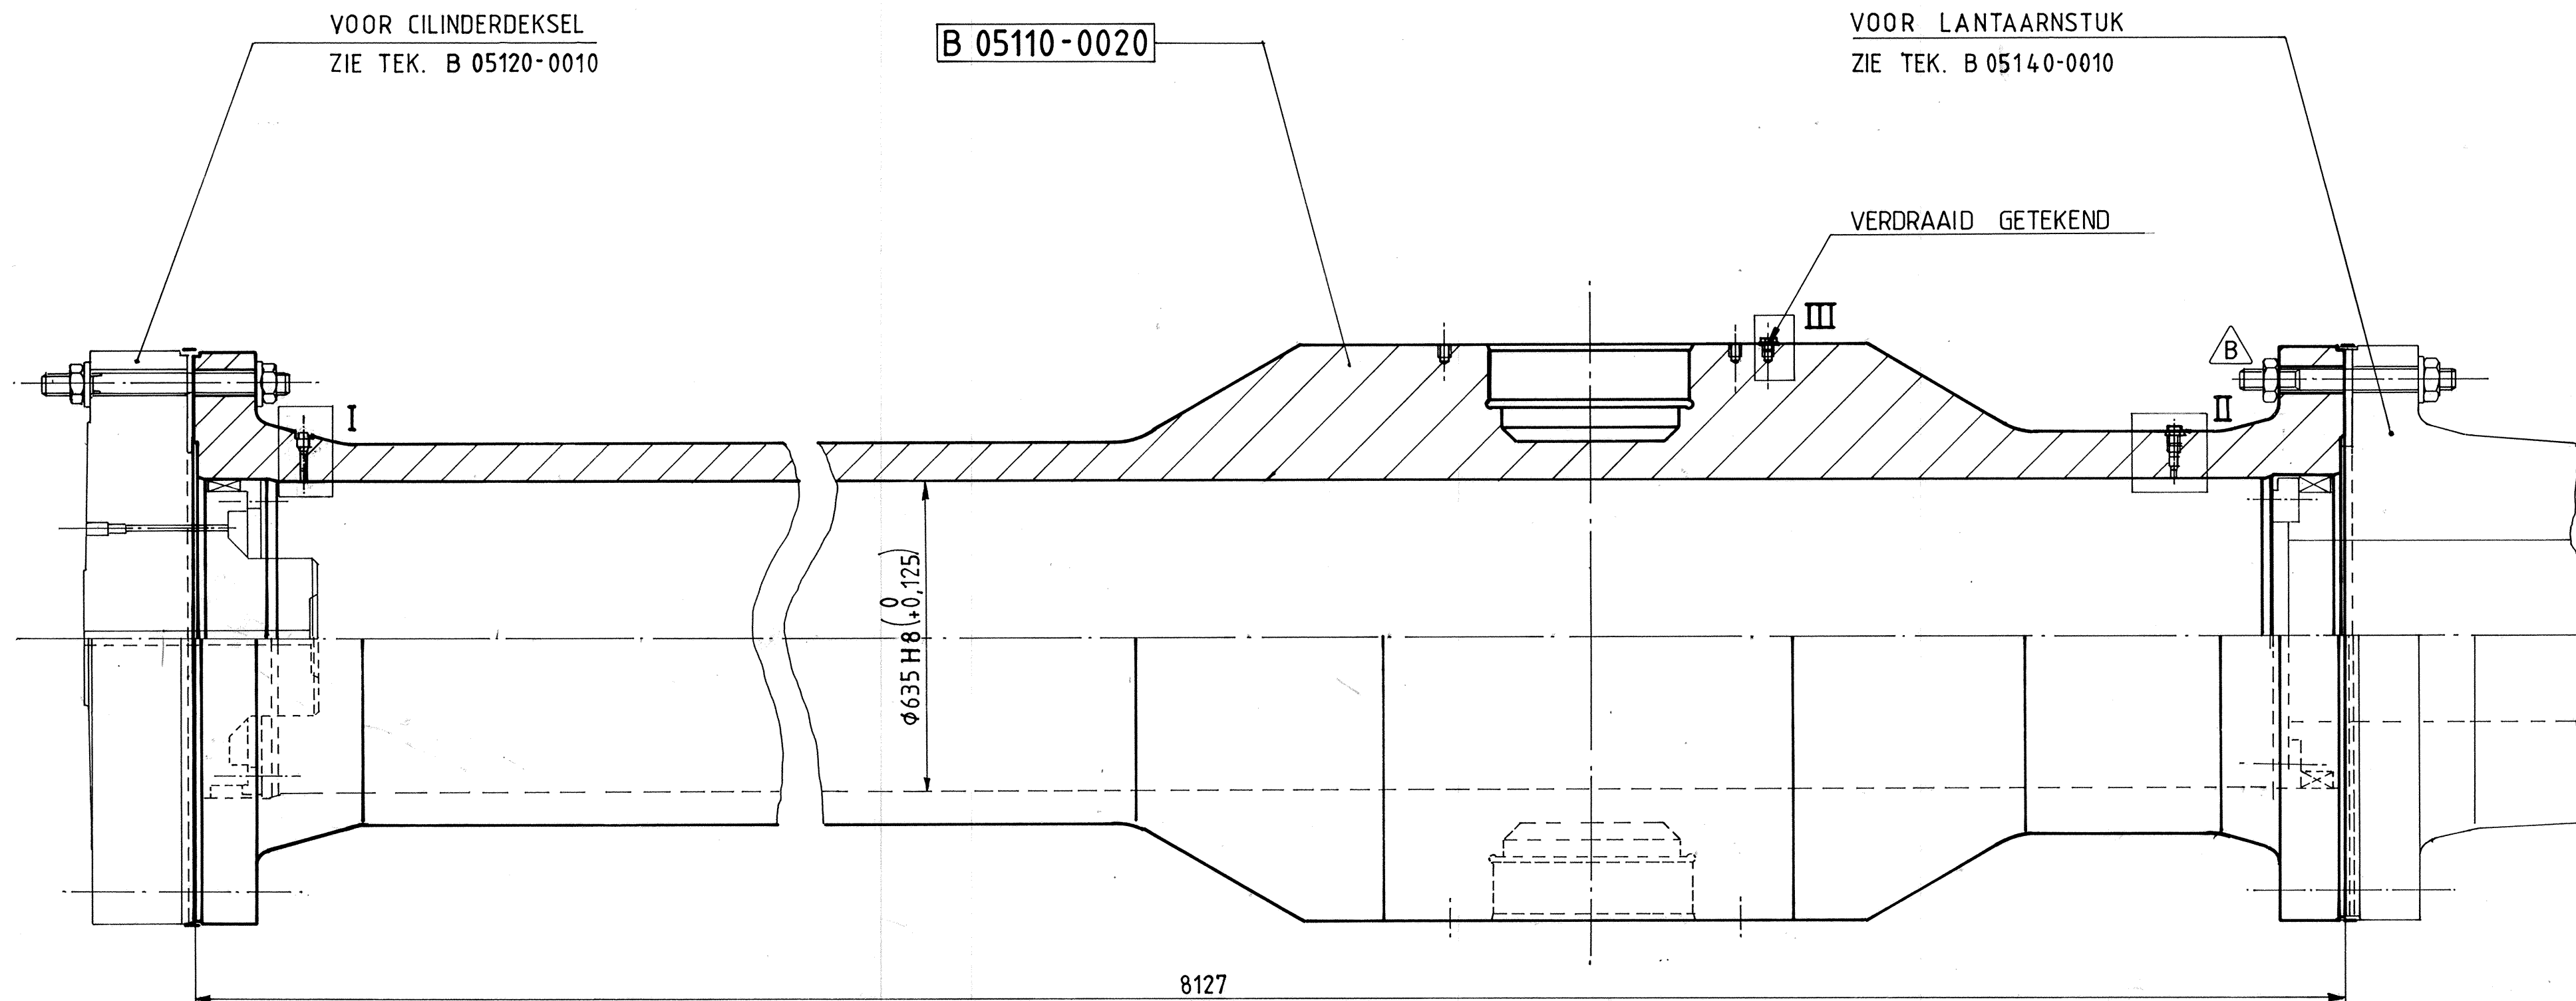

MASSA: 17.510 kg