



388-56181

A94782


Microfiche-No:
ZLWD.1988-56181

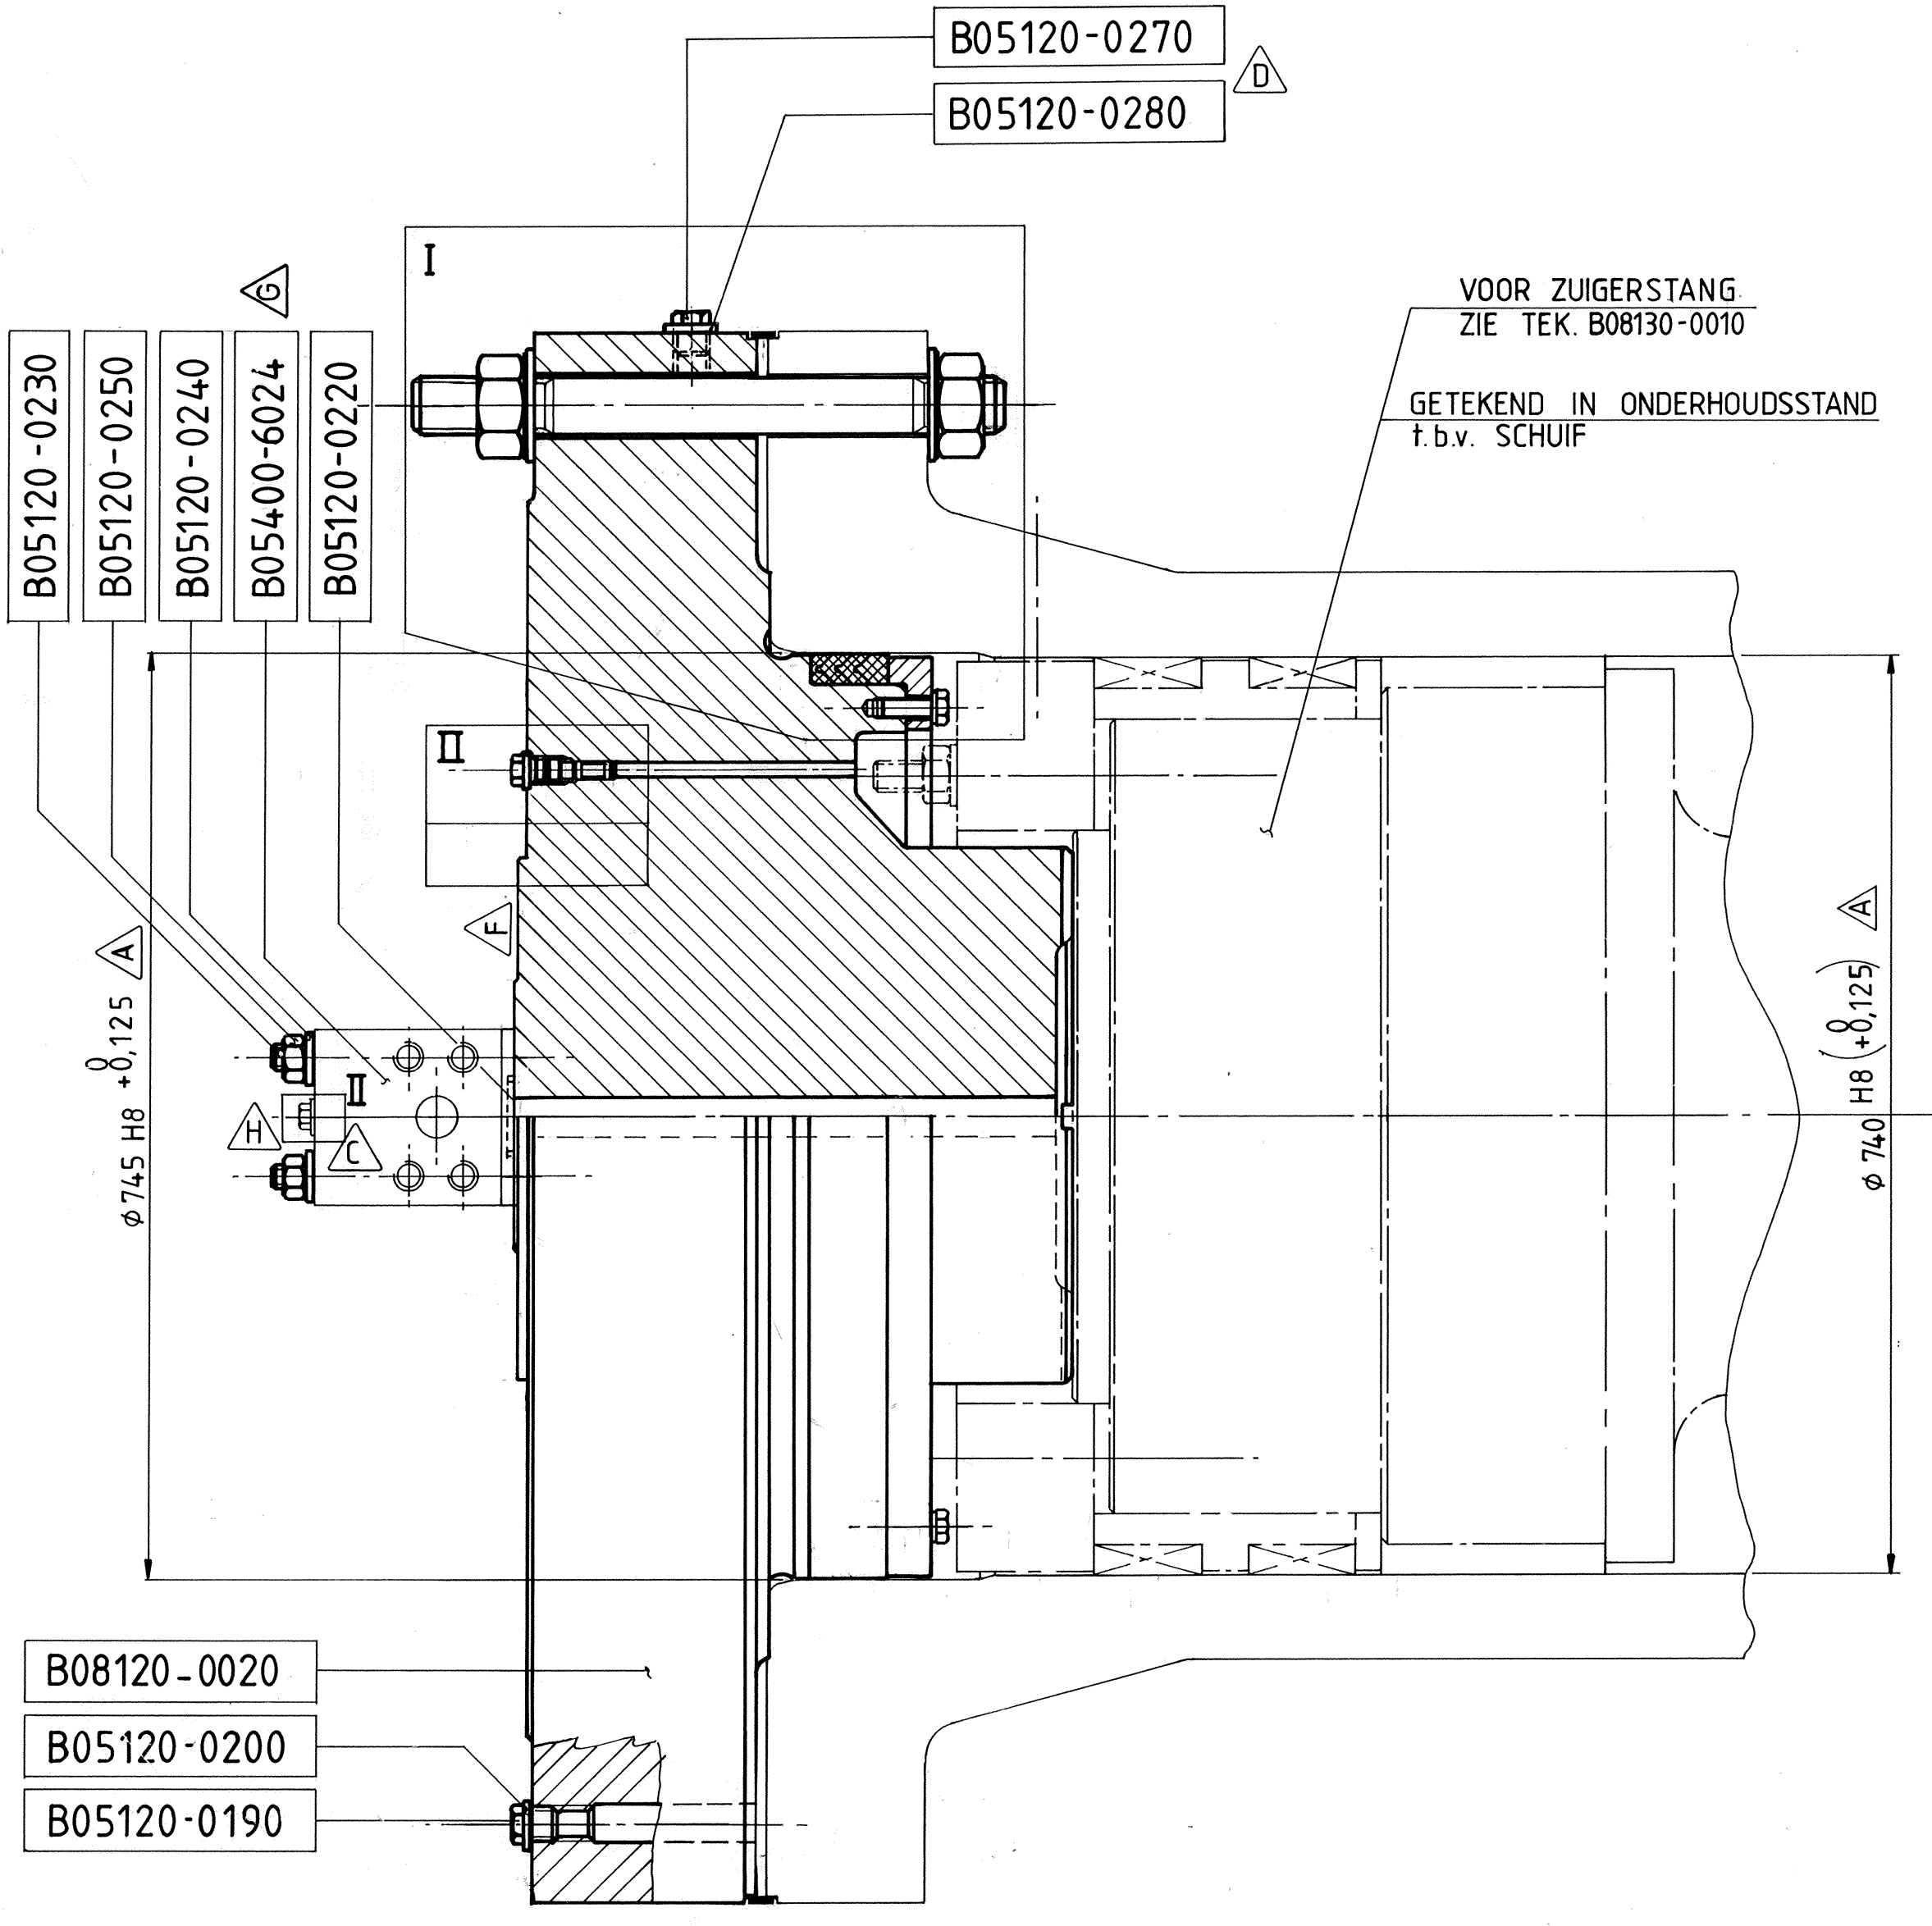

DETAIL II (1:1)

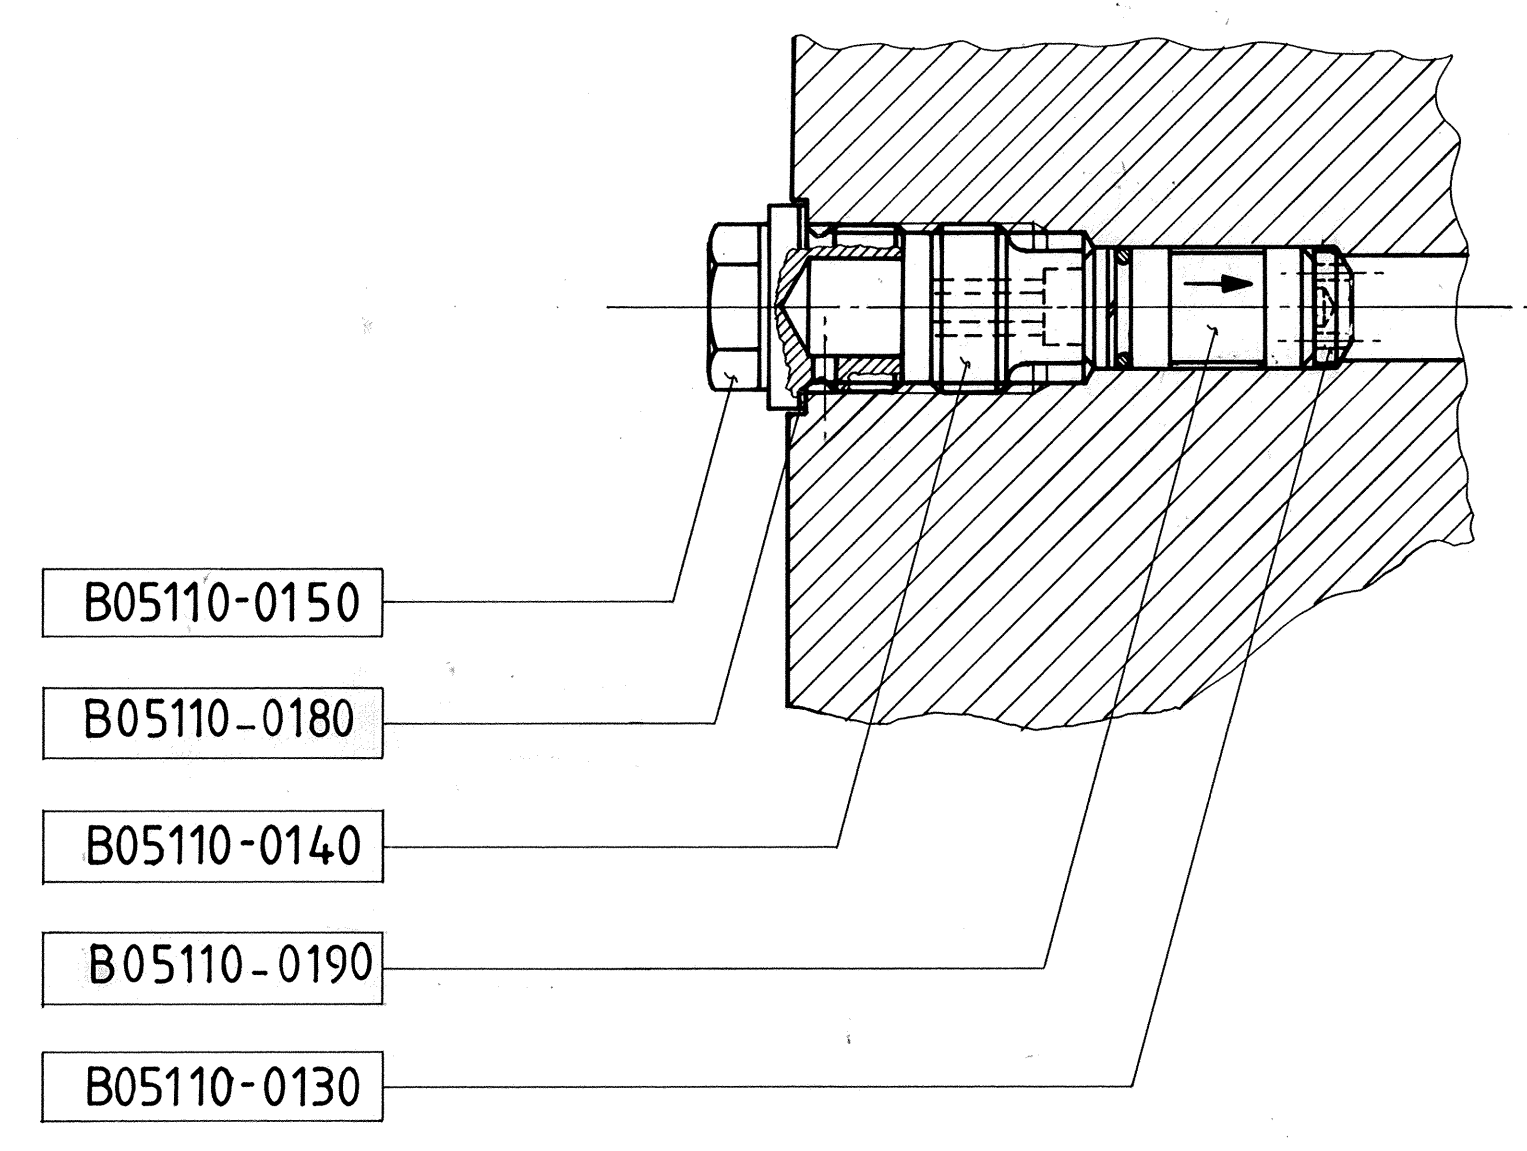


DETAIL I (1:2.5)

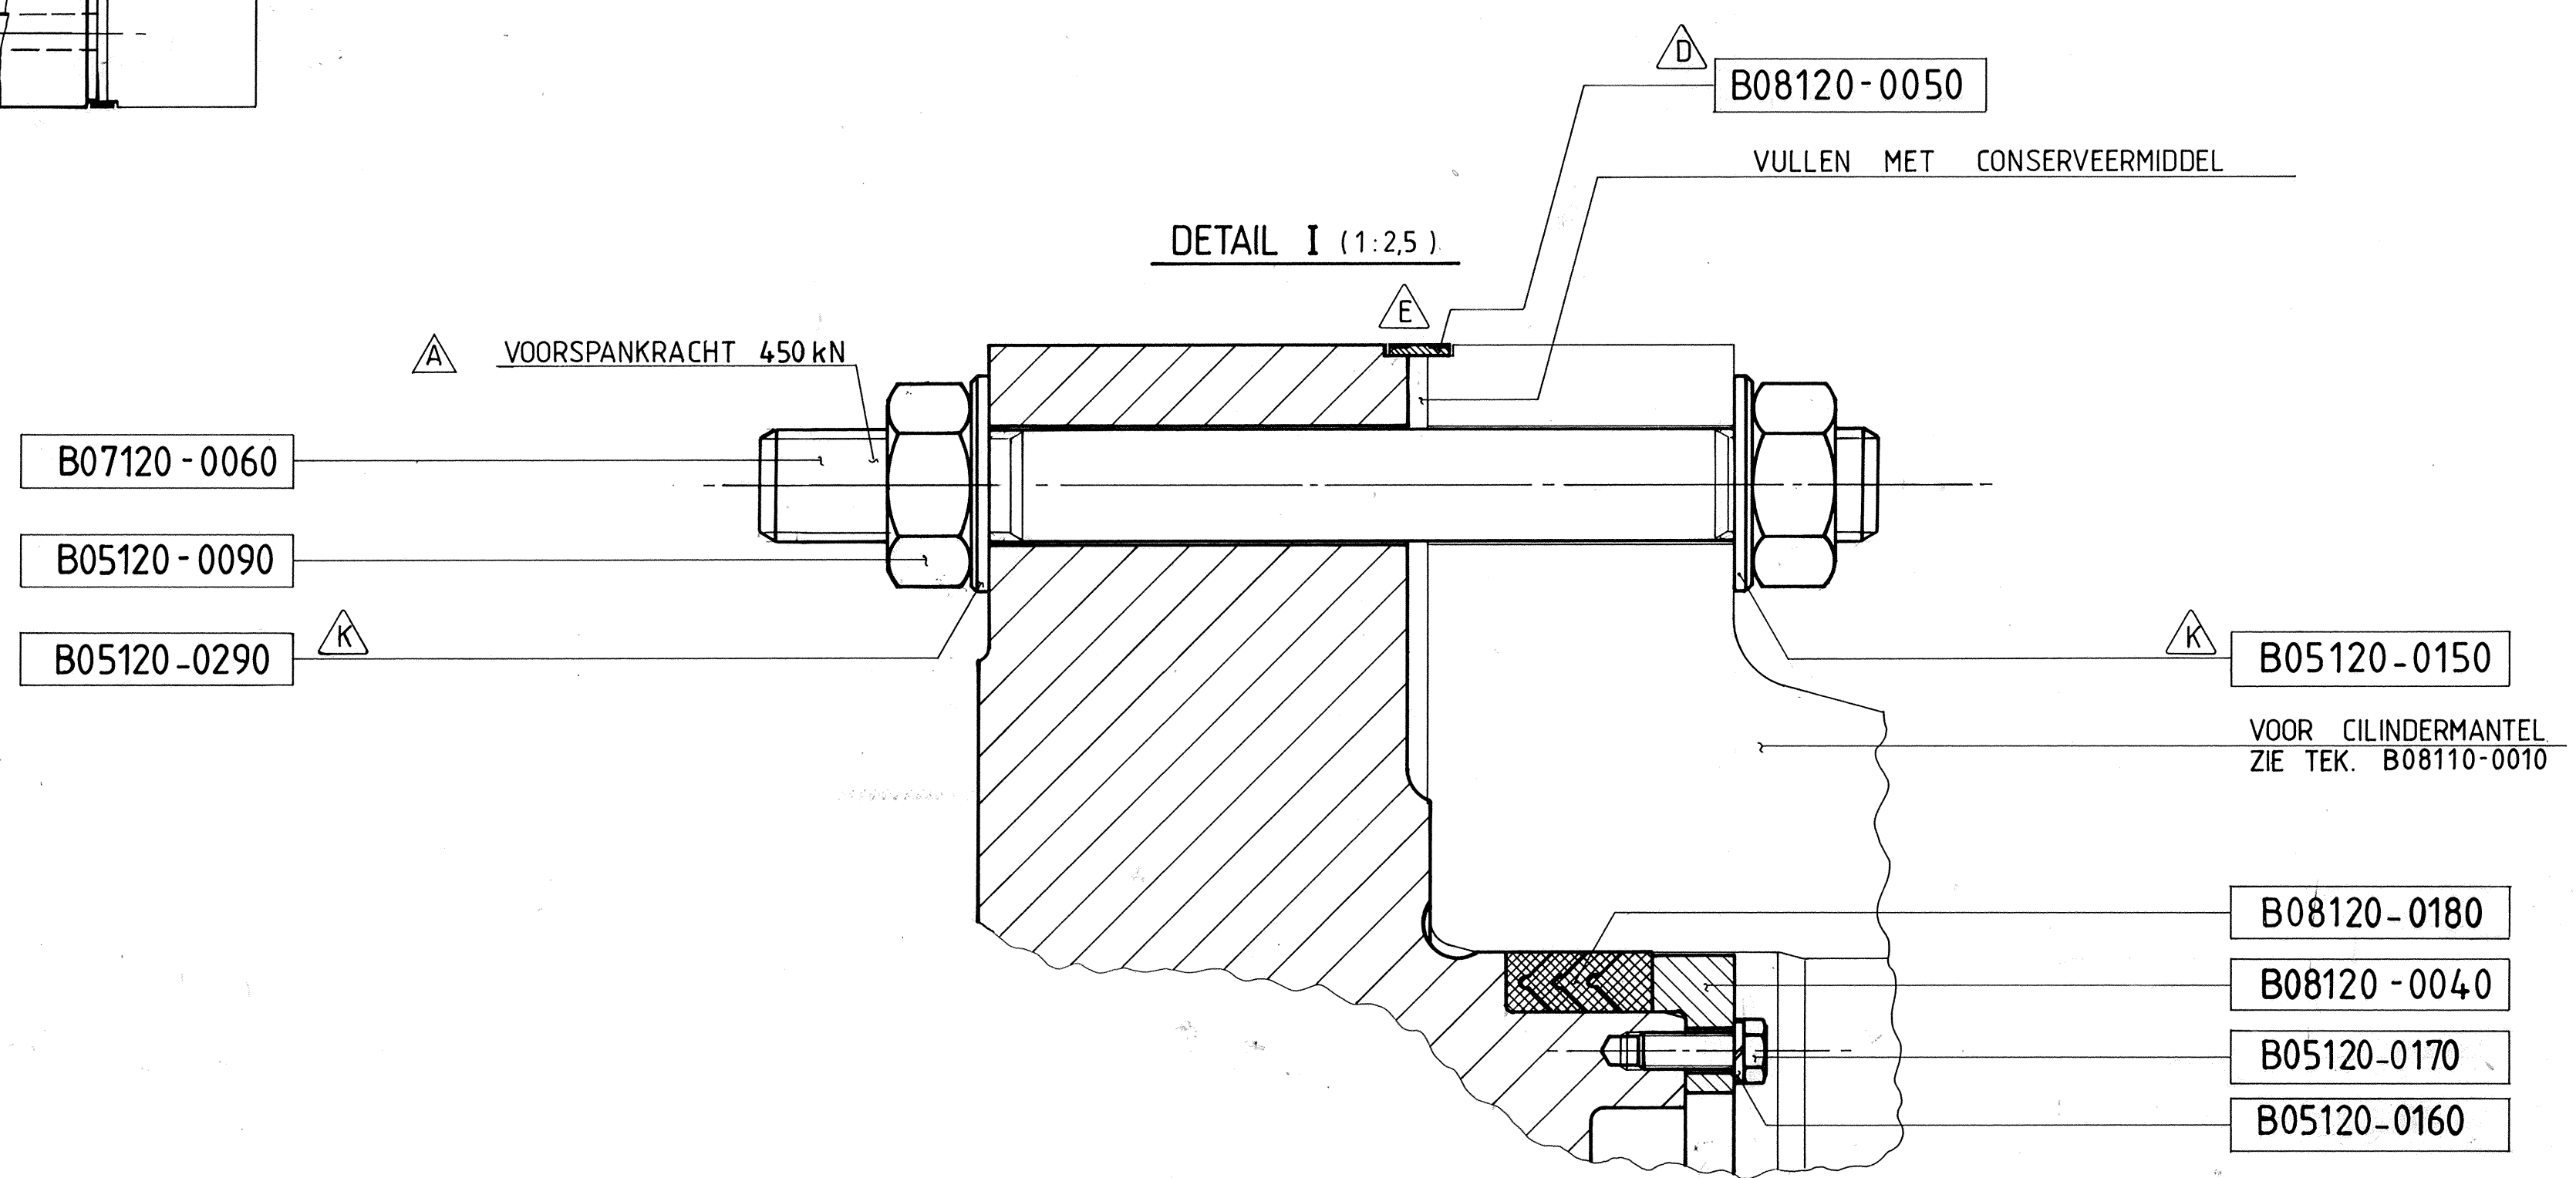

BETREFT: RIJKSWATERSTAAT DIRECTIE BRUGGEN
WERK: STORMVLOEDKERING OOSTERSCHELDE
SCHUIFBEGEGINGSWERKEN TOP. CODE NR. 42 D - 350

OSTEM

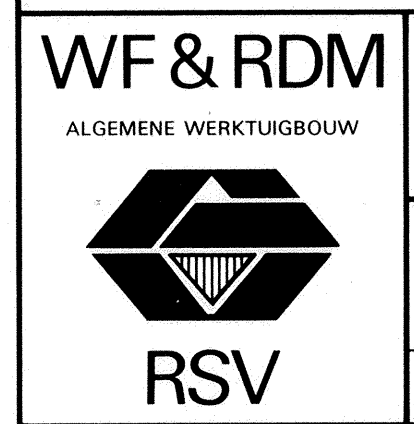

TITEL: HYDRAULISCHE CILINDER TYPE 8900
CILINDERDEKSEL SAMENST.

PROJECTIE: DOKUMENT NR. / ONDERDEEL NR.: B08120-0010
SCHAAAL: 1:5 1: 1: 1: FORMAAT: A1 BLAD: VAN: BLADEN:

UITG.	GET.	GEZ.	GEZ.	OMSCHRIJVING
O	Siudak Maart '82	MAART '82	1982-03-24	ONSTAAN UIT TEK. R.W.S. N° A82292
A	Siudak Mei '82	1982-05-05	1982-05-10	TEK. GECOMPLETEERD
B	Siudak 3 SEPT '82	1982-09-06	1982-09-27	DIN. NUMMERS VERVANGEN
C	Siudak DEC 1982	1982-12-03	1982-12-03	AANSLUITBLOK TOEGEVOEGD, ZIE EC.0032
D	Siudak DEC 1982	1982-12-16	1982-12-17	DIVERSE WIJZIGINGEN, ZIE EC.0036
E	Siudak Jan. 1983	1983-01-04	1983-01-04	DIVERSE WIJZIGINGEN, ZIE EC.0050
F	v.BEZEIJ 83-03-02	1983-03-02	1983-03-02	DIVERSE WIJZIGINGEN, ZIE EC.0058
G	HOOGWERK 14-06-83	1983-06-15	1983-06-15	WIJZIGING ZIE EC. XX 004 - 1052
H	Siudak 83-10-11	1983-10-12	1983-10-12	KLEPJE IN AANSLUITBLOK, ZIE ECXX004-1116
K	Siudak 83-12-08	1983-12-08	1983-12-08	ITEMNUMMER TOEGEVOEGD, ZIE ECXX004-1150

MASSA: 2395 kg