


Agstog


1988 - 56530

Microfiche-No:
ZLWD.1988-56530

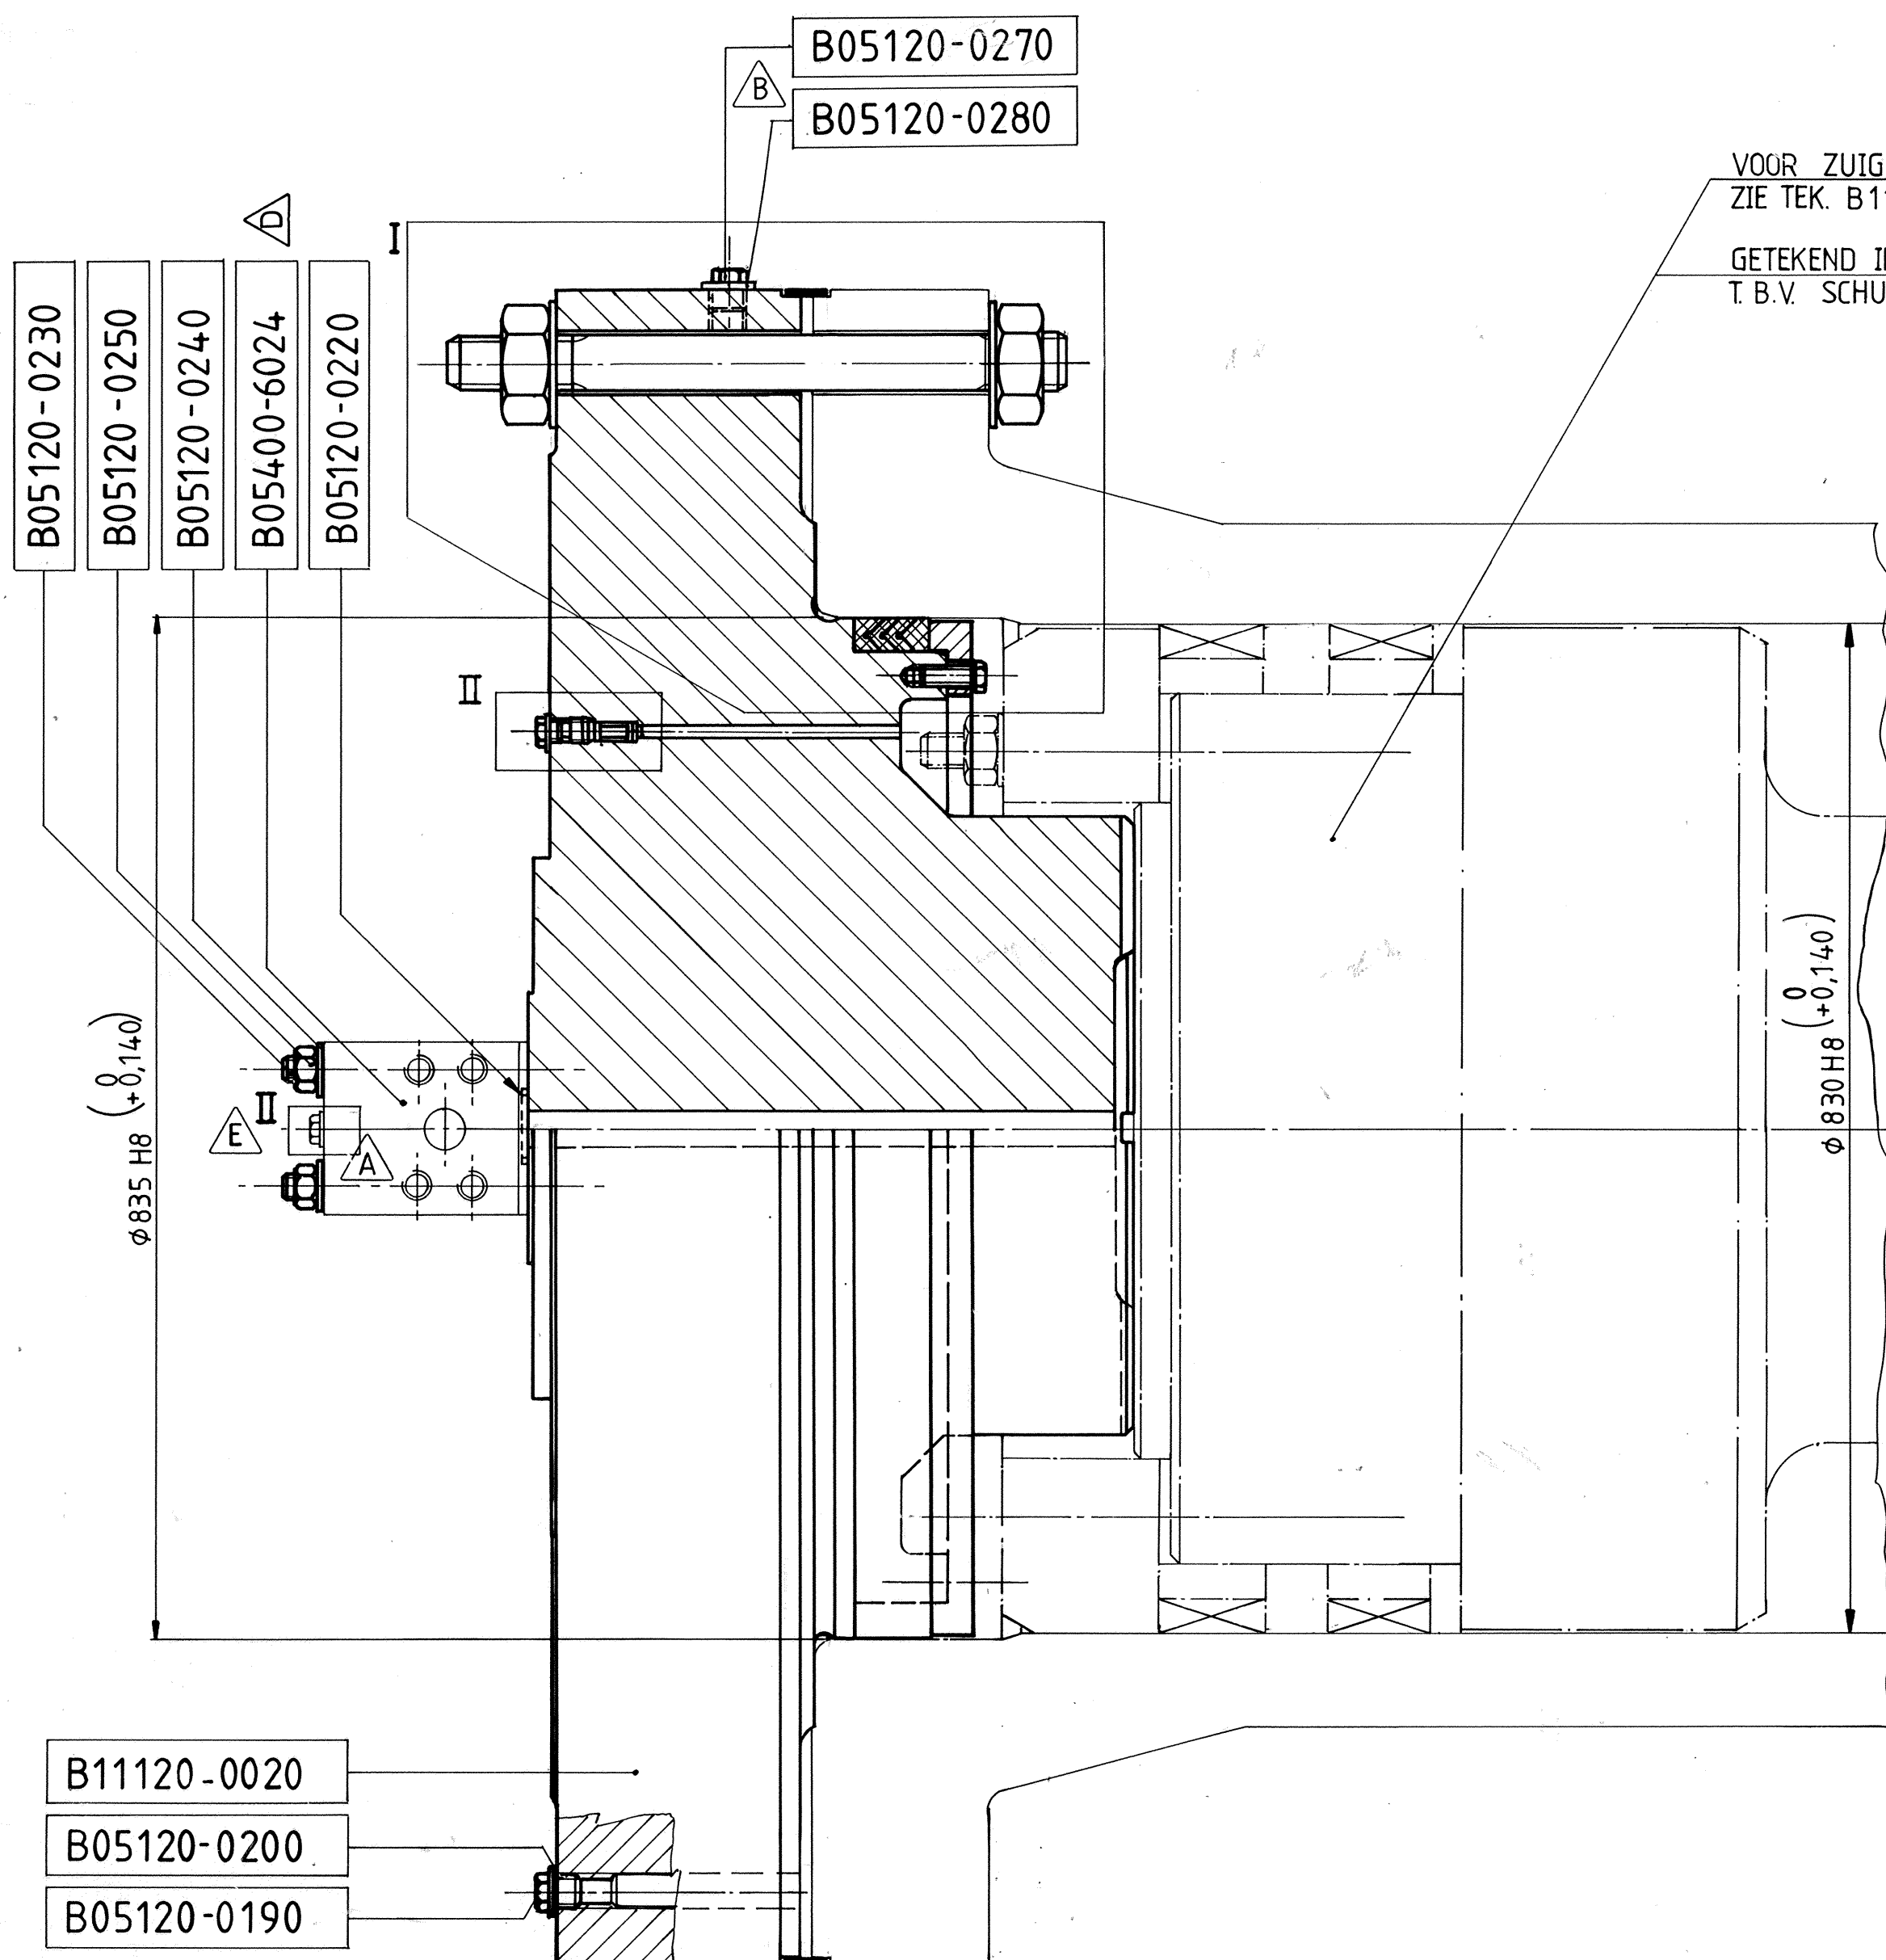

VOOR ZUIGERSTANG
ZIE TEK. B11130-0010
GETEKEND IN ONDERHOUDSSTAND
T.B.V. SCHUIF

DETAIL II (1:1)

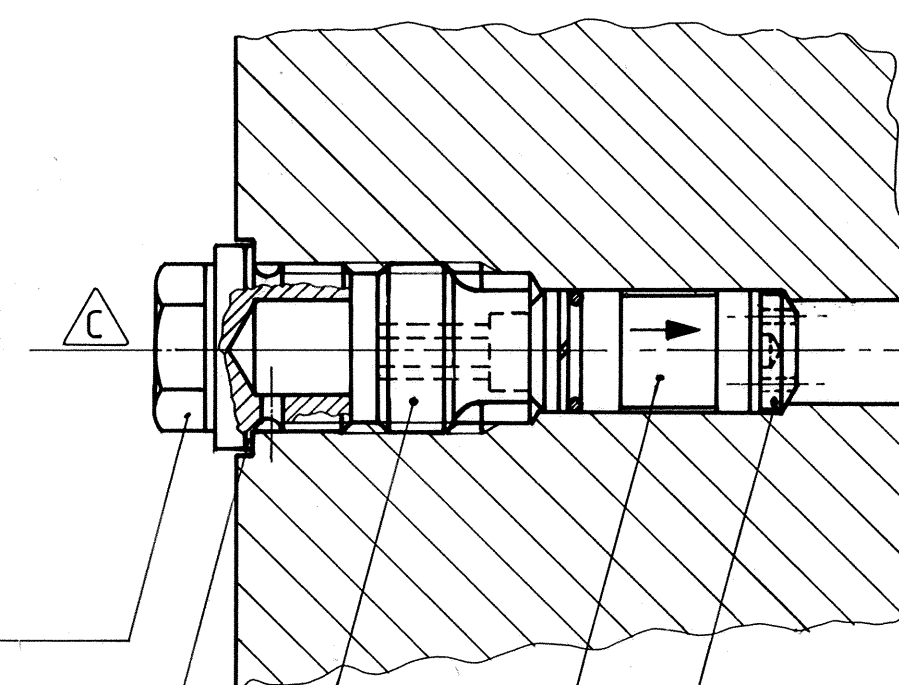

DETAIL I (1:25)

VOOR SPANKRACHT 450 kN

B11120-0060

B05120-0090

B05120-0290

B11120-0050

VULLEN MET CONSERVEERMIDDEL

B05120-0150

VOOR CILINDERMANTEL
ZIE TEK. B11110-0010

B11120-0180

B11120-0040

B05120-0170

B05120-0160

BETREFT: RIJKSWATERSTAAT DIRECTIE BRUGGEN			
WERK: STORMVLOEDKERING OOSTERSCHDELDE SCHUIFBEWEGINGSWERKEN TOP CODE NR. 42 D - 350			
OSTEM			
WF & RDM ALGEMENE WERKTUIGBOUW		TITEL: HYDRAULISCHE CILINDER TYPE 11900 CILINDERDEKSEL SAMENST.	
PROJECTIE SCHAAL 1:5 1: 1: 1:		DOKUMENT NR. / ONDERDEEL NR. B11120-0010	
FORMAAT A1		BLAD VAN BLADEN	
UITG.	GET.	GEZ.	OMSCHRIJVING
O	A.S. Madani 11-4-82	Blomberg 9-10-82	ONTSTAAN UIT TEK. R.W.S. NR. A82295
A	Siudak DEC. 1982	c. 11-2-83	DIVERSE WIJZIGINGEN, ZIE EC.0032
B	Siudak Dec. 1982	c. 11-2-83	DIVERSE WIJZIGINGEN, ZIE EC.0036
C	Siudak Jan. 1983	c. 11-2-83	DIVERSE WIJZIGINGEN, ZIE EC.0050
D	HODGERWERF 14-6-83	c. 11-2-83	W'JZIGING ZIE EC. XX 004 - 1052
E	Siudak 83.12.11	c. 11-2-83	KLEPJE IN AANSLUITBLOK, ZIE ECXX004-1116
F	Siudak 83.12.08	c. 11-2-83	ITEMNUMMER TOEGEVOEGD, ZIE ECXX004-1150

MASSA: 3070 kg