

Konfig.-No.
ZLWD.1988-55977



RIJKSWATERSTAAT DIRECTIE BRUGGEN
WERK: STORMVLOEDERING OOSTERSCHIED
SCHILDERINGSWERKEN TOP CODE NRI 42 B - 350

OSTEM

B06130

WF & RDM
HYDRAULISCHE CILINDER TYPE 6900
ZUIGERSTANG SAMENST.

ALGEMENE WERKTUIGEN									
PROJECT									
DOCUMENT NR. / ONDERDEEL NR.									
RSV									
B06130-0010									
ONSTAAAN UIT TEK. RWS N° A82304									
OVERSE. WIZIGINGEN ZIE EC 0051									
WIJZ. PAKKINGSSET ZIE EC. XX004-1014									
D									

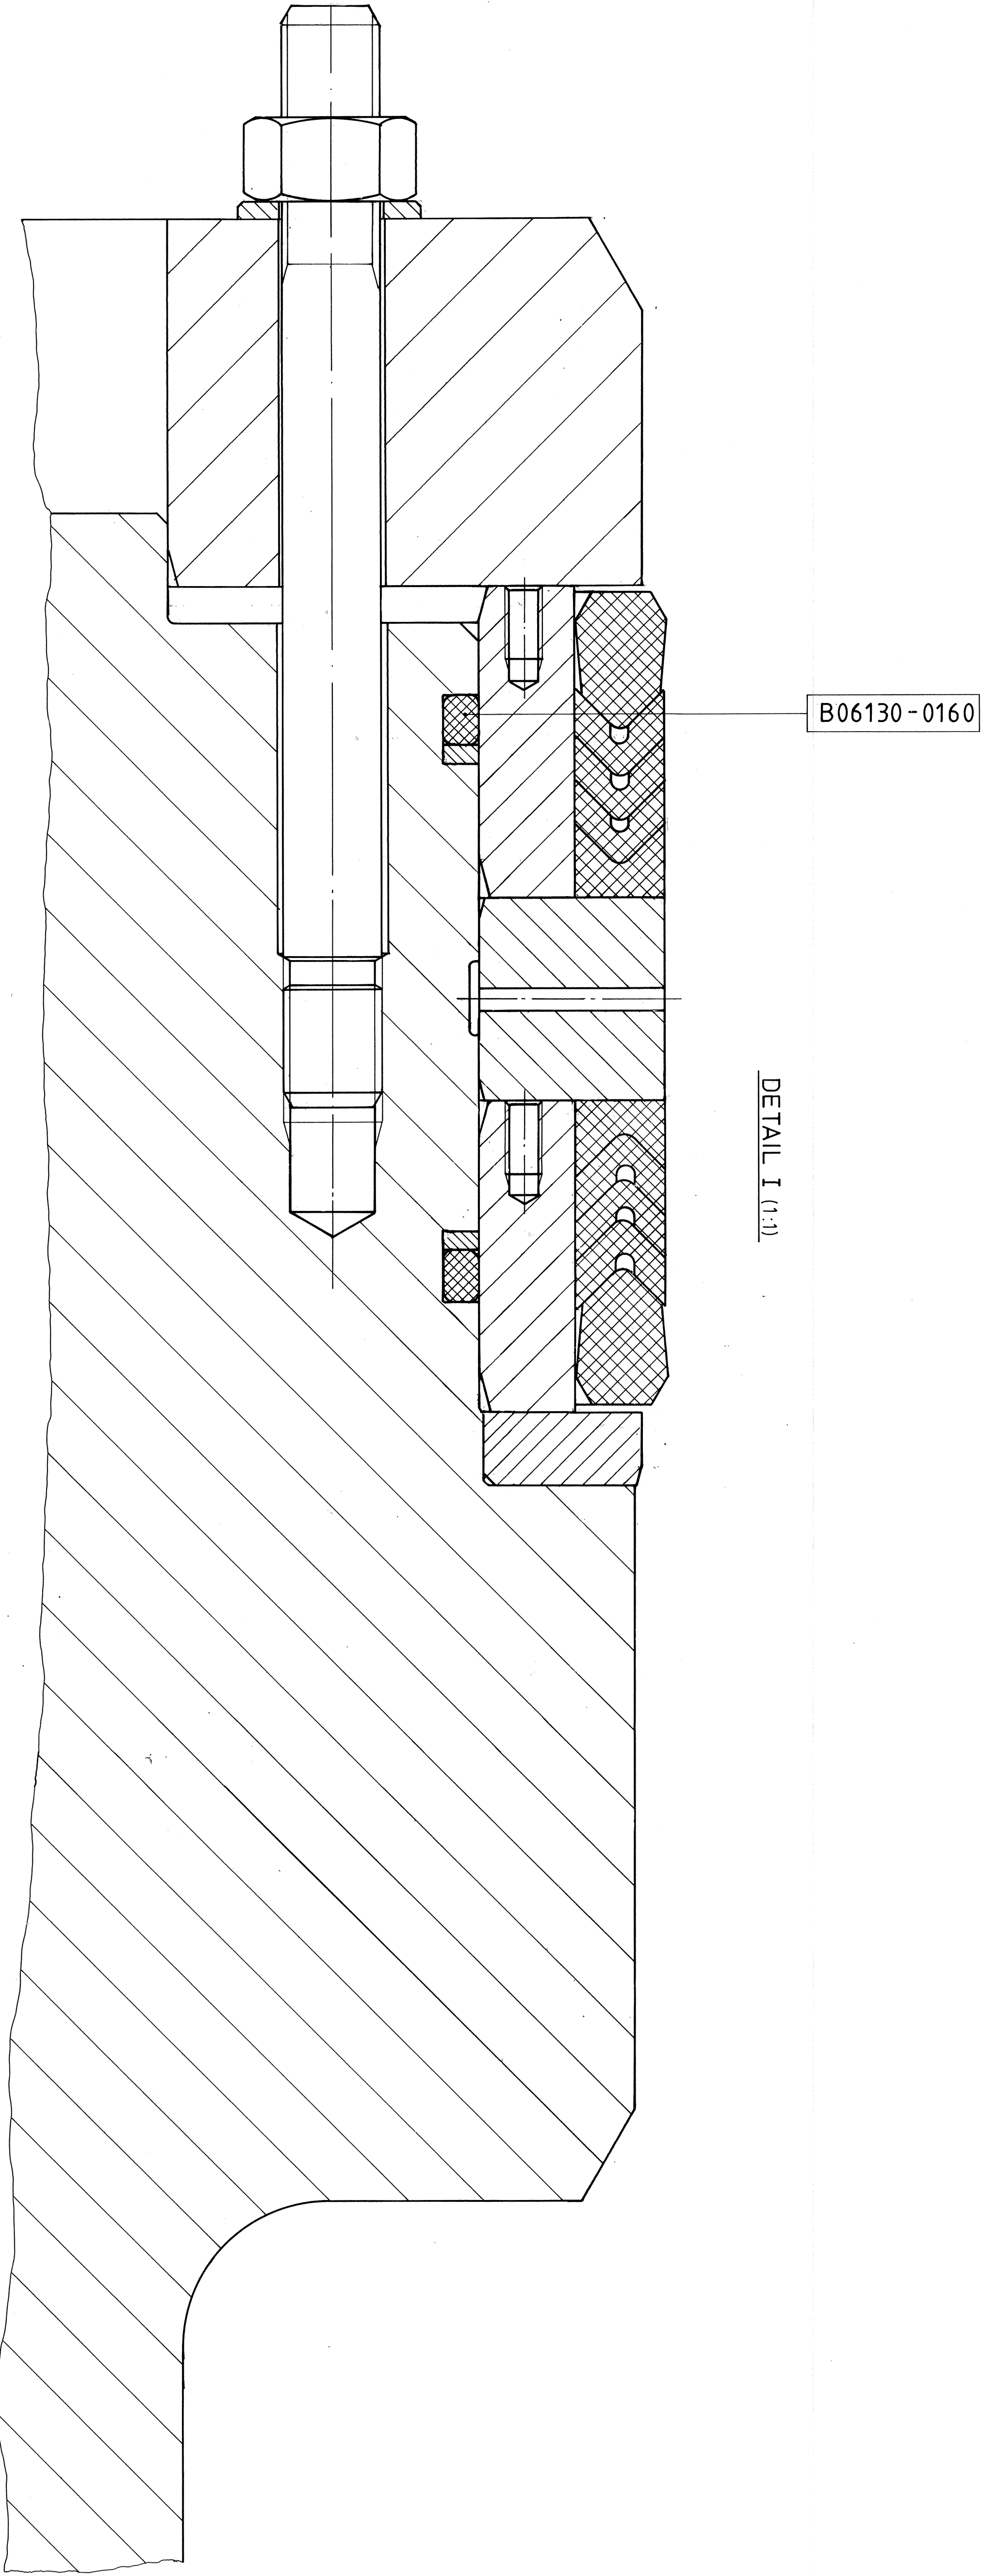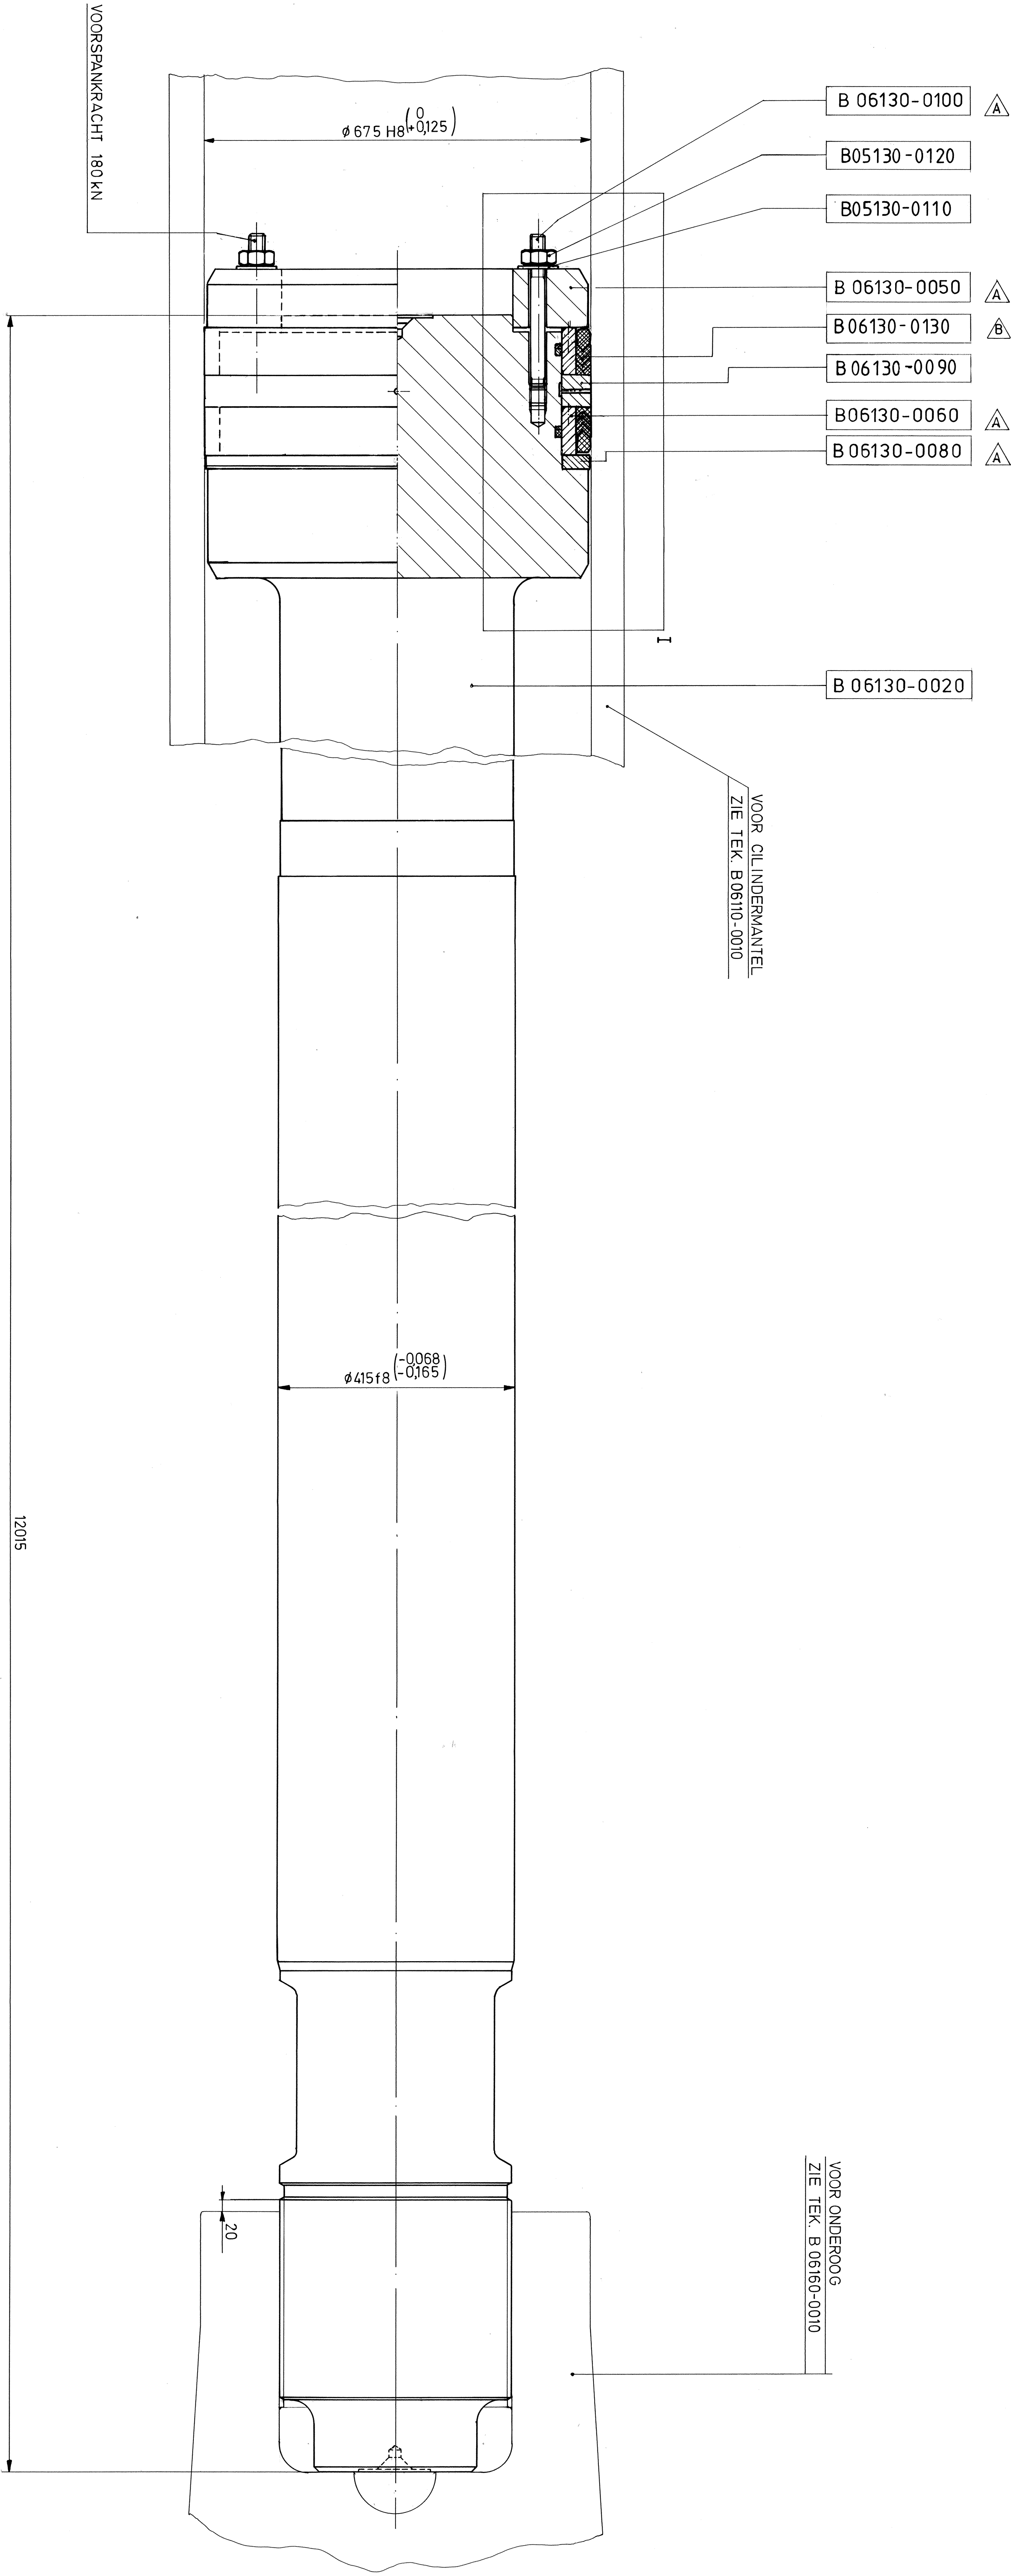

MASSA 13450 kg