Microfiche-No: ZLWD.1988-56835

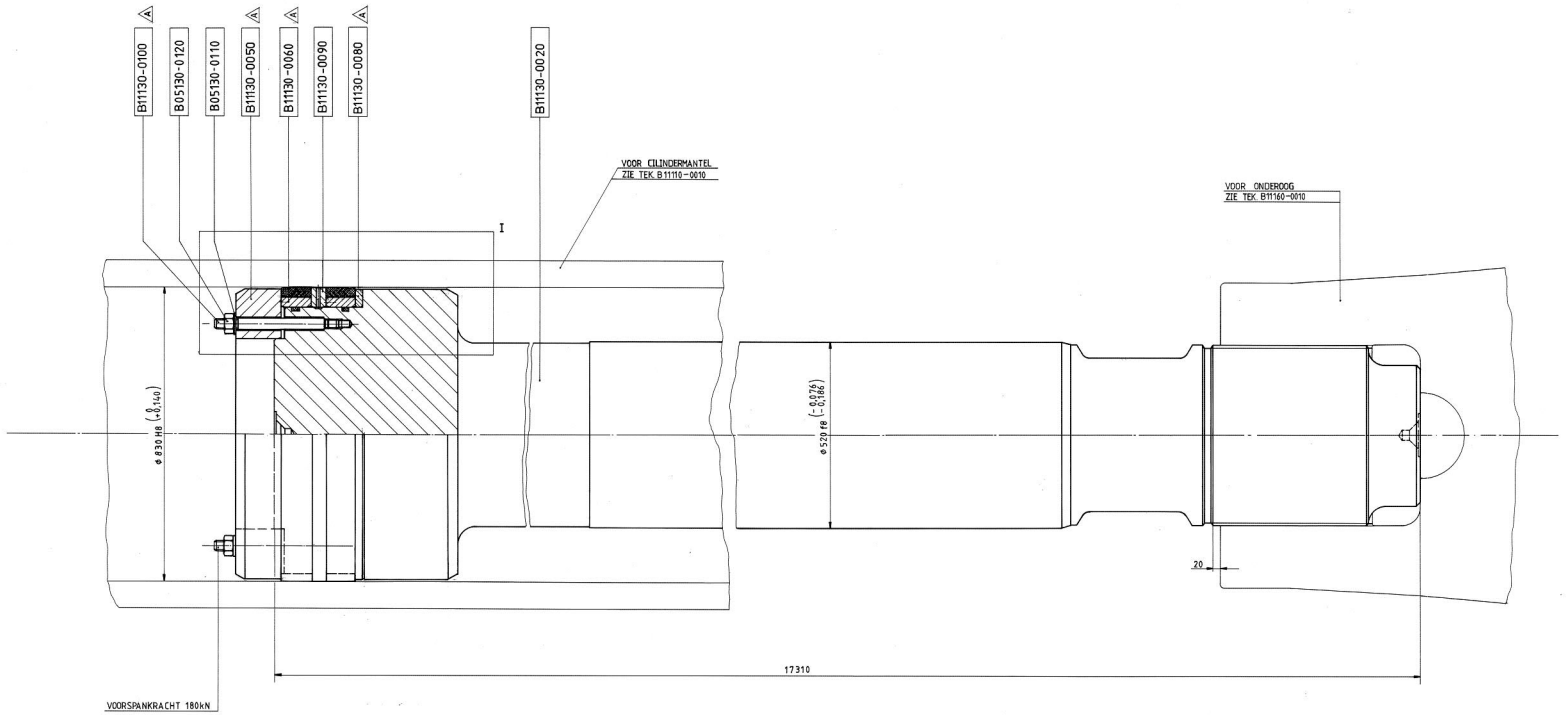

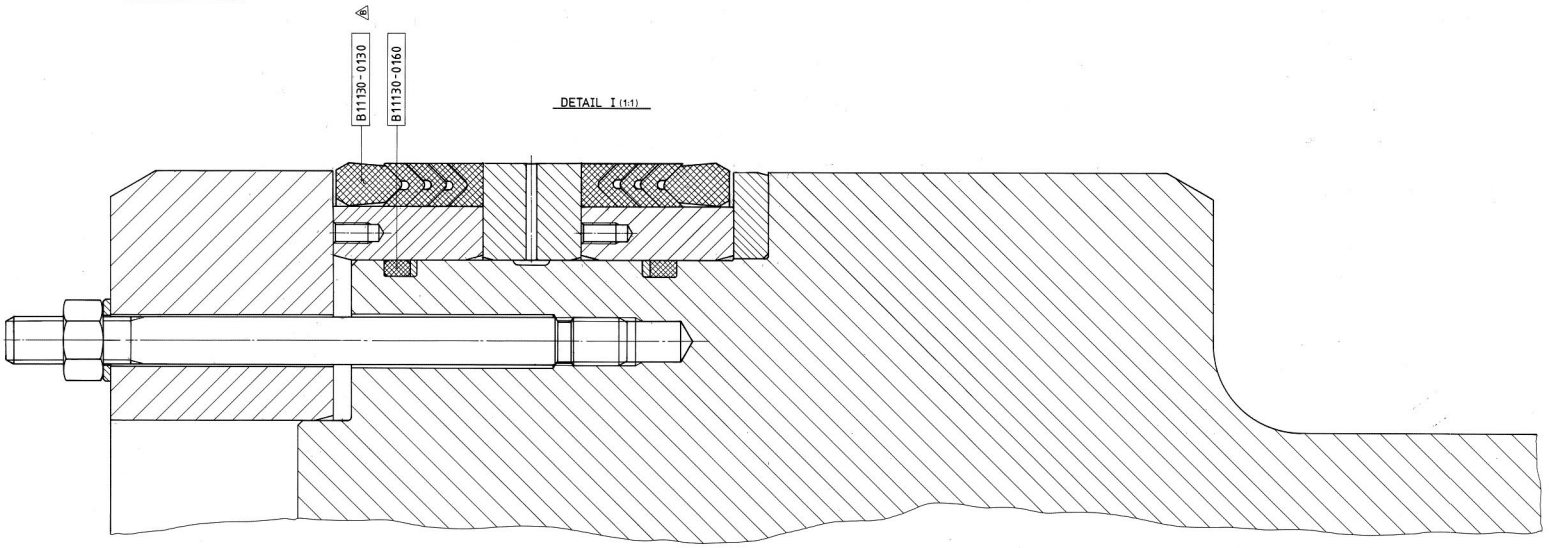

BETREFT: RIJKSWATERSTAAT DIRECTIE BRUGGEN
WERK: STORMVLOEDKERING OOSTERSCHELDE
SCHUIFBEWEGINGSWERKEN TOP CODE NR. 42 D - 350

OSTEM

WF & RDM
ALGEMENE WERKTUIGBOUW
RSV

TITEL: HYDRAULISCHE CILINDER TYPE 11900
ZUIGERSTANG SAMENST.

PROJECTE: | DOKUMENT NR. / ONDERDEEL NR.: B11130-0010

SCHAAL: 1:5 1: 1: 1: | FORMAAT: A0 | BLAD | VAN | BLADEN

LETTER	GET.	DEC	GEC	OMSCHRIJVING
0	Maaskant 30-8-82	AC 5-11-82	15/11/82	ONTSTAAN UIT TEK. R.W.S. NR. A82309
A	J. Oosterhof 1-12-87			DIVERSE WIJZIGINGEN ZIE EC 0051
B	J. Oosterhof 08-04-03			WIJZIGING PAKKINGSET, ZIE EC. XX004-1014
C				
D				

MASSA: 29730kg