



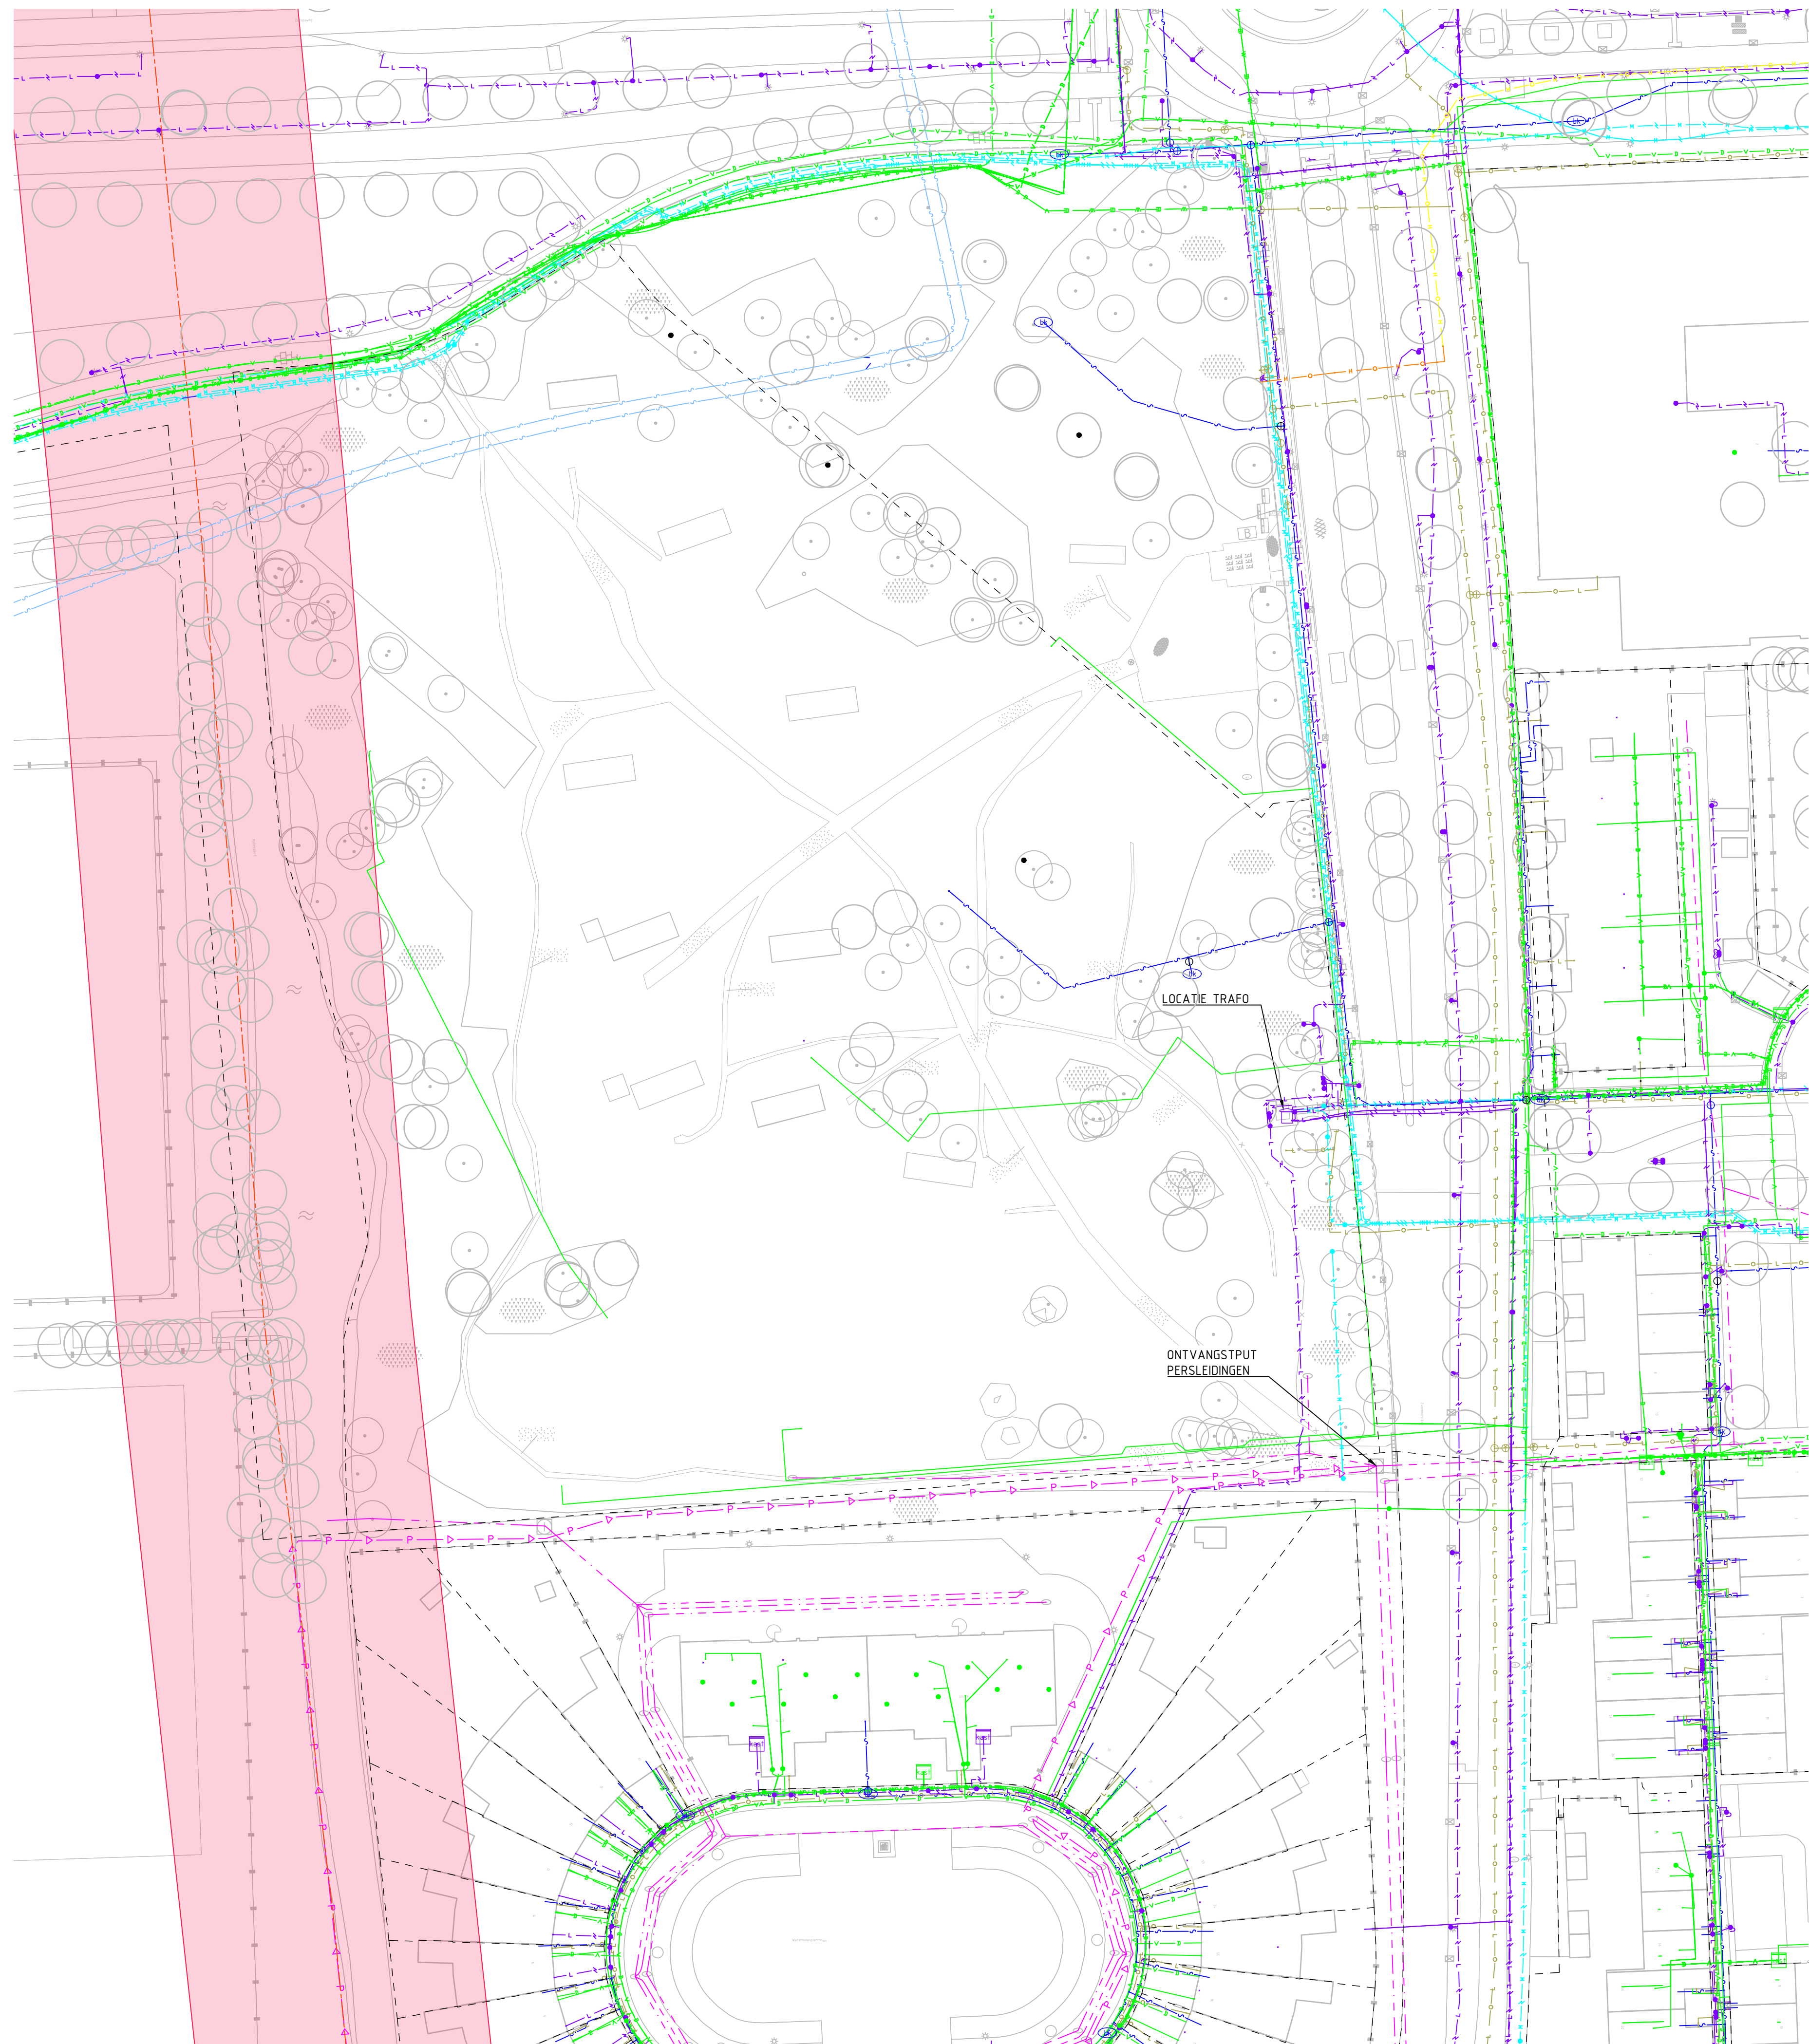

VERKLARING

- GASLEIDING GASUNIE 320mm, 40 BAR
- EIS VOORZORGSMAATREGEL GASUNIE
- DATA GEMEENTE HAARLEM, KPN, ZIGGO, BT NEDERLAND EUROFIBER, REGGEBER, DUTCH FIBER, VOLKER WESSELS
- LAAGSPANNING LIANDER
- MIDDENSPANNING LIANDER
- GAS HOGE DRUK LIANDER
- GAS HOGE DRUK, LIANDER BITUMEN #320mm
- GAS LAGE DRUK LIANDER
- WATER PWN
- LOCATIE BRANDKRAAN
- WATER, WATERNET 2x BETON #1000mm
- RIOOL PERSLEIDING
- RIOOL VRIJ VERVAL
- KADASTRALE GRENZEN

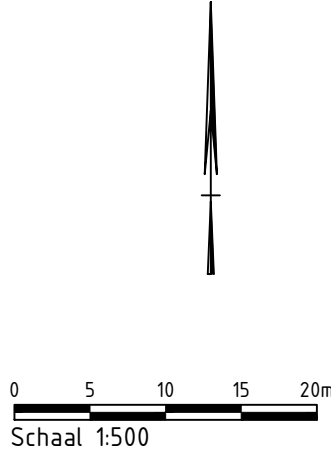

A Gepubliceerd

Oopdrachtgever
Gemeente Haarlem

Project
RID HRL Inmeting DTM Zwemmerslaan te Schalkwijk


Onderdeel
Bestaande situatie met kabels en leidingen

Projectnummer 51017116	Tekeningnummer 102	Versie 1	Datum van uitgave 12-07-2023	Ontwerpfase Schetsontwerp	Contractnummer
Bld	Van	Schaal 1:500	Formaat A1-L (ISO)	Kantoor Alkmaar	Get. P.Z. Geo. Acc.

www.sweco.nl
© Sweco Nederland B.V. Alle rechten voorbehouden

SWECO


C:\Projecten\Projecten\51017116\3205\51017116-SWE-ZZ-XX-GR-C-0007

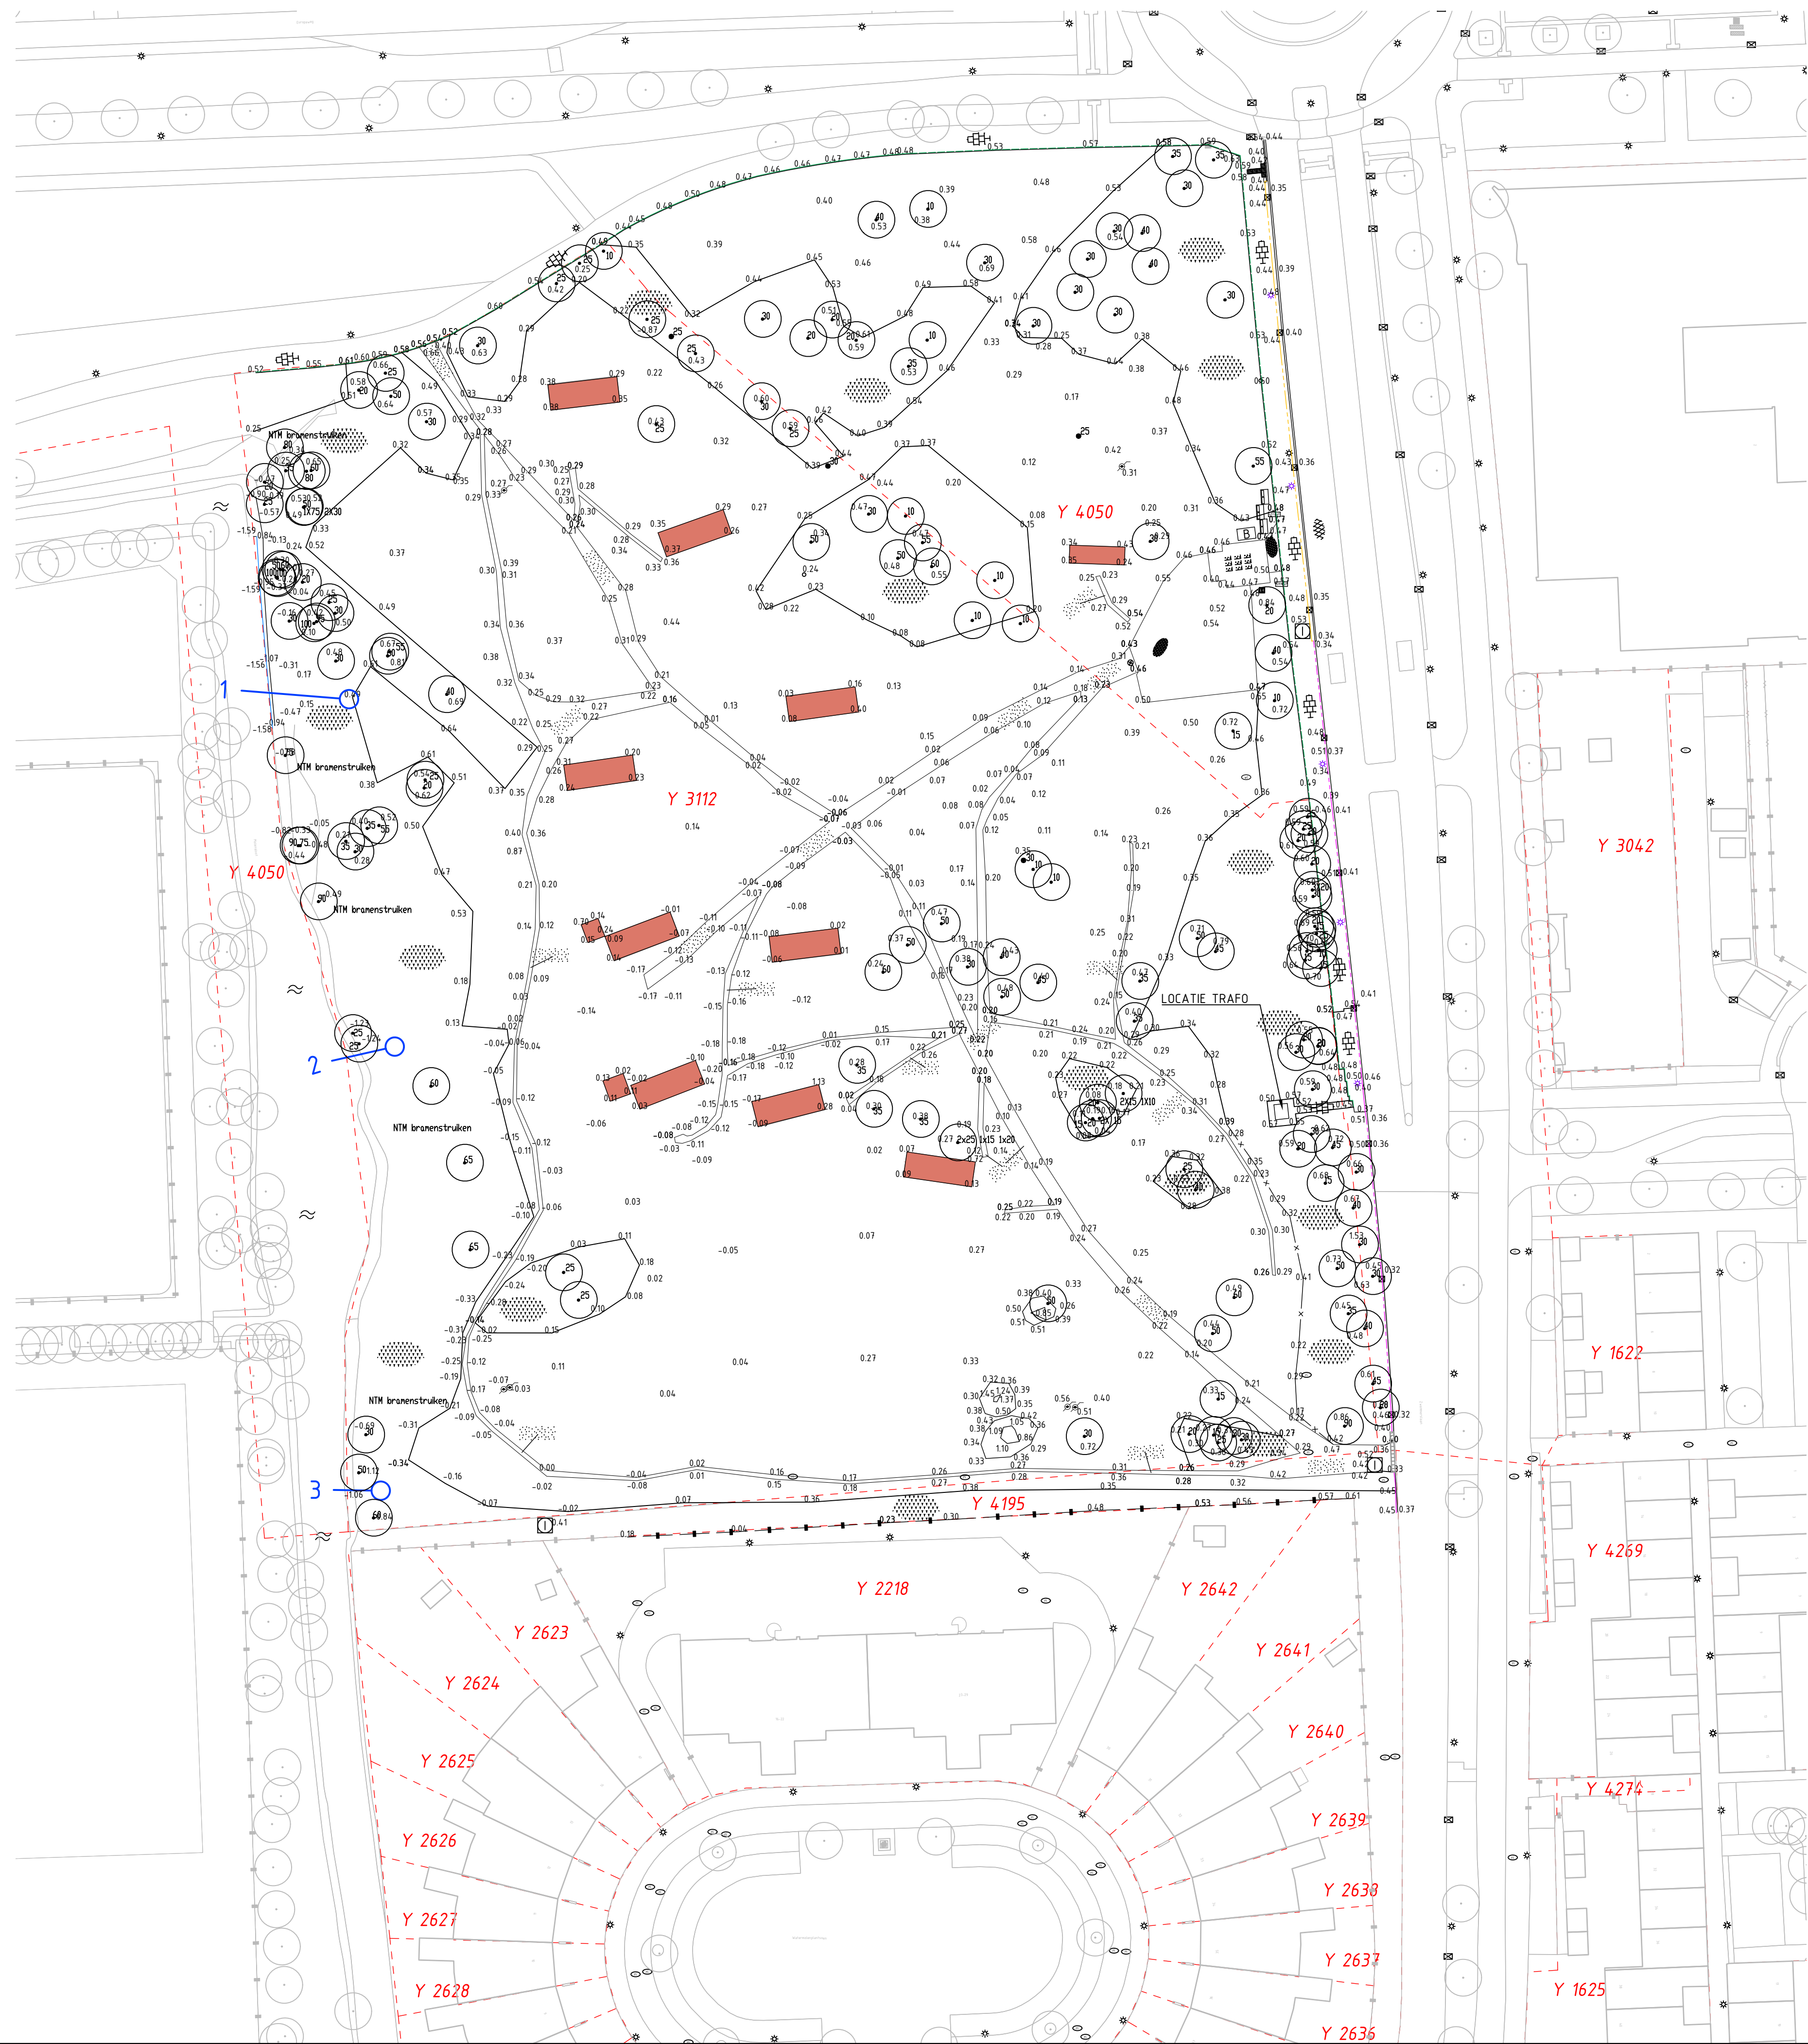

VERKLARING

	BESTAANDE BEBOUWING INGEMETEN		HEKWERK VOLGENS BGT
	ASFALT		AFZETPAAL
	BETONTEGELS 300x300mm		BRIEVENBUS (TOTAAL 8 STUKS)
	INDUSTRIEPLATEN 200x200mm		LICHTMAST VOLGENS BGT
	GELEIDETEGELS 300x300mm		INSPECTIEPUT VOLGENS BGT
	PUIJVERHARDING		TROTTOIRKOLK VOLGENS BGT
	HALFVERHARDING		BIJENHOTEL
	BEPLANTING		BOOM MET OMTREK IN cm
	RWS BAND 340/450x250mm		STOBBE MET OMTREK IN cm
	TROTTOIRBAND 130/150x250mm		ONDERGROND BGT
	TROTTOIRBAND 180/200x250mm		BESTAANDE HOOGTE INGEMETEN
	OPSLUITBAND 100x200mm		KADASTRALE GRENZEN
	ROLLAAG T.B.V. AFWATERING		LOCATIE DWARSPROFIEL
	INRIELEMEN 500x500x160mm		
	HOUTWAL INGEMETEN		
	WATERLIJN INGEMETEN		
	HEKWERK INGEMETEN		
	STRAATNAAMBORD INGEMETEN		
	INFORMATIEBORD INGEMETEN		
	PEILBUS INGEMETEN		
	TROTTOIRKOLK INGEMETEN		
	LICHTMAST INGEMETEN		
	PUTRAND INGEMETEN		
	BESCHERMPAAL K&L INGEMETEN		
	NTM bramenstruiken		GEBIED DAT NIET IS INGEMETEN IN VERBAND MET BRAMENSTRUUKEN

A	Kadastrale nummers toegevoegd	20-09-2023	P.Z.	Get.	Gez.	Acc.
Rev	Omschrijving	Datum rev.				

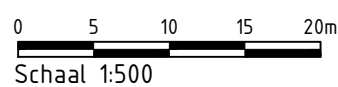

Voor dwarsprofielen zie tekening 103

Maten in meters, tenzij anders aangegeven
Materialen in millimeters
Hoogtematen in meters t.o.v. N.A.P.

A Gepubliceerd

Oprichting: Gemeente Haarlem					
Project: RID HRL Inmeting DTM Zwemmerslaan te Schalkwijk					
Onderdeel: Bestaande situatie (BGT + Inmeting gecombineerd)					
Projectnummer	Tekeningnummer	Versie	Datum van uitgave	Ontwerplocatie	Contractnummer
51017116	101	7	08-08-2023	Verkenning	
Buid	Van	Schaal	Formaat	Kantoor	Get.
		1:500	A1-L (ISO)	Alkmaar	P.Z.

www.sweco.nl
© Sweco Nederland B.V. Alle rechten voorbehouden



C:\Projecten\Projecten\51017116\SWECO\51017116-SWE-ZZ-XX-M3-C-0010