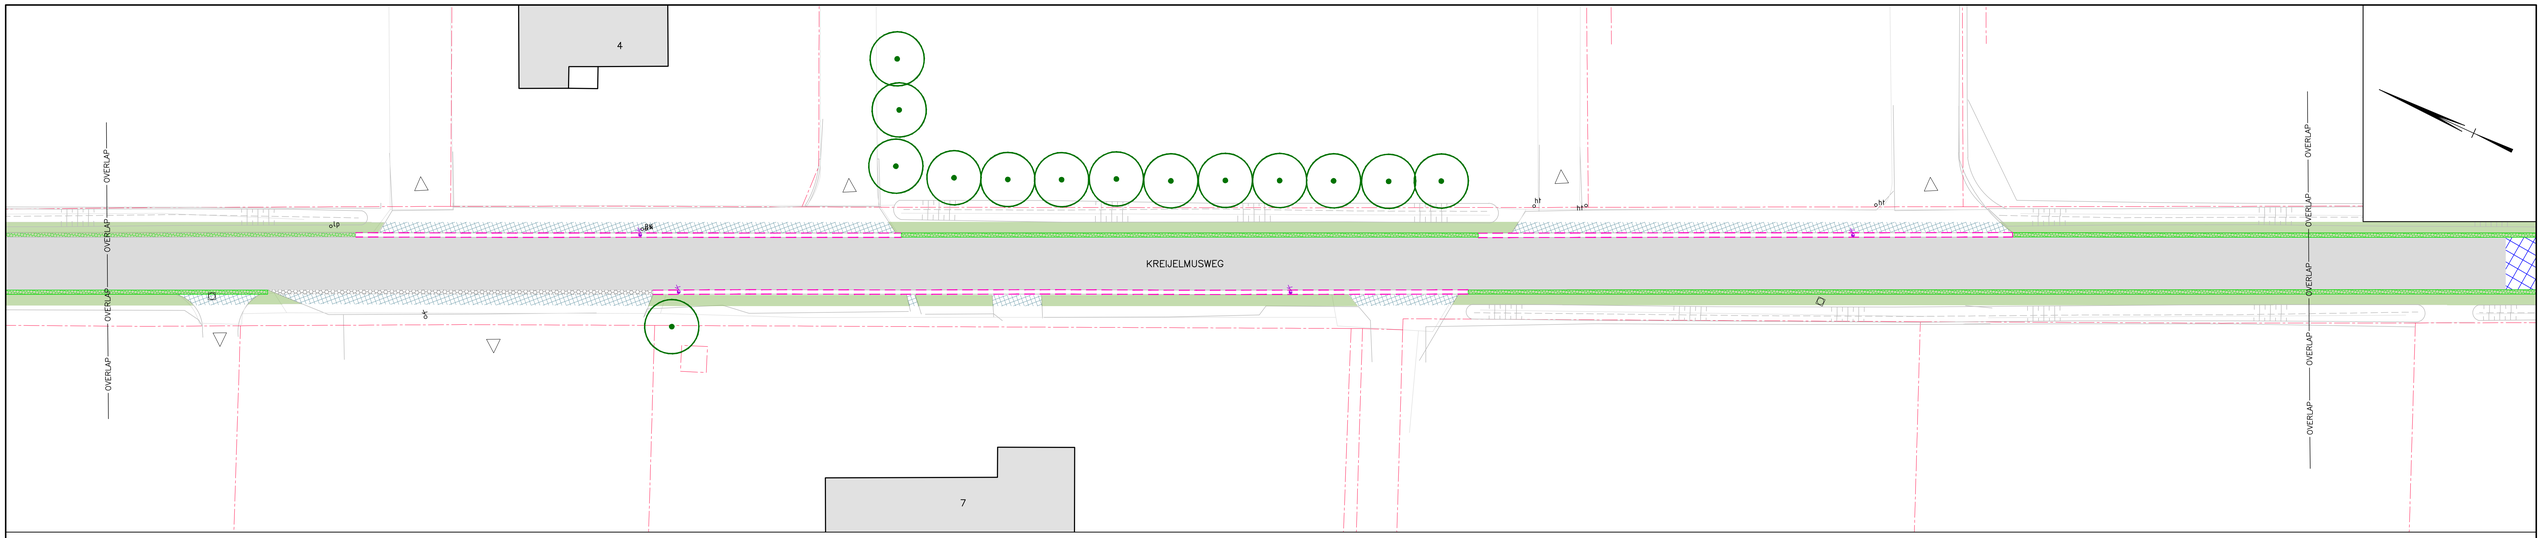

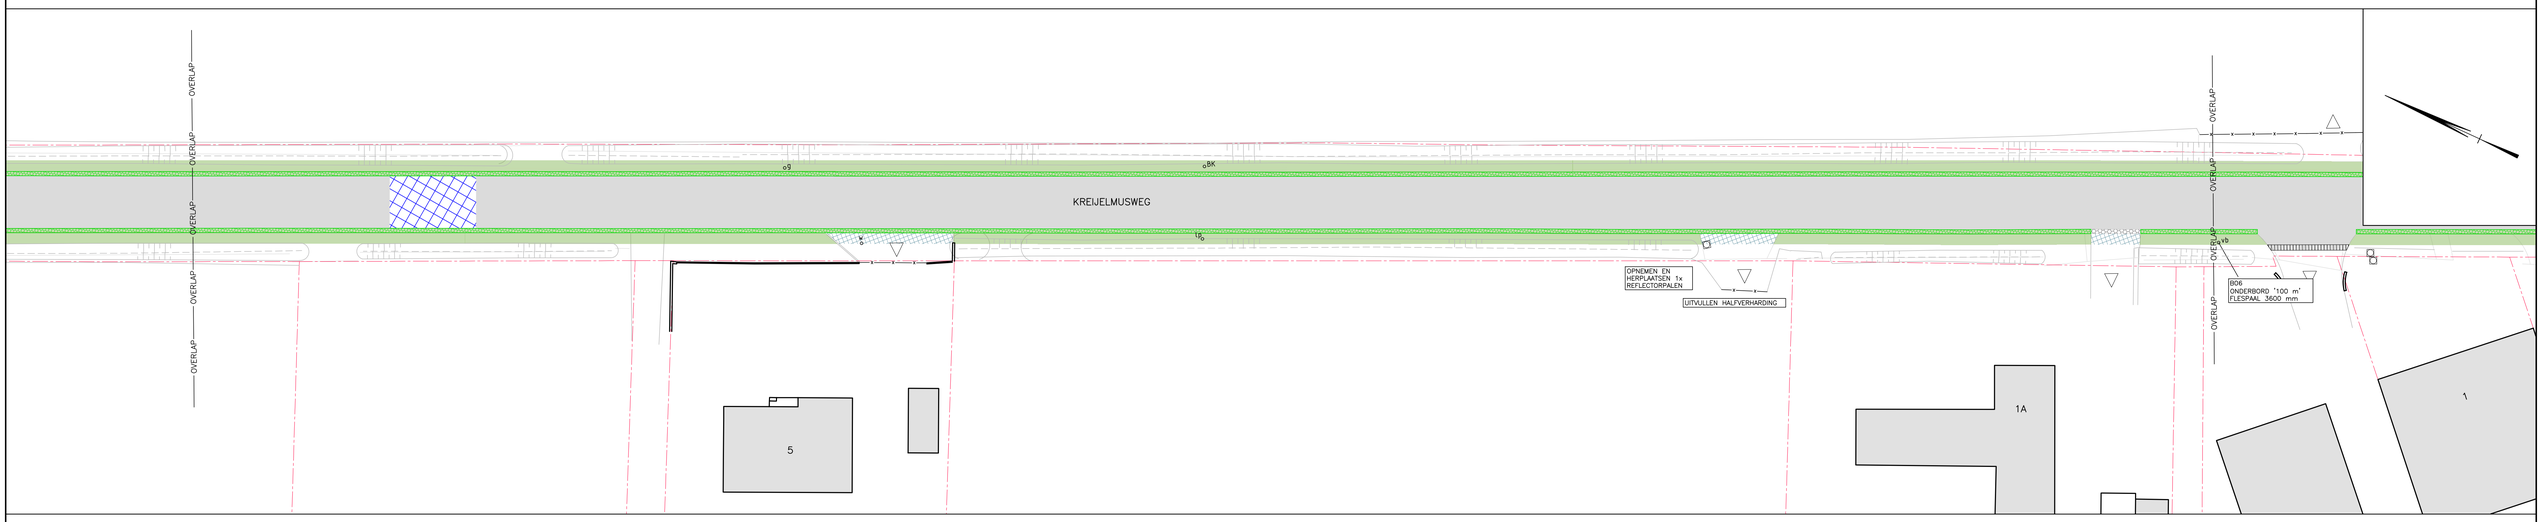

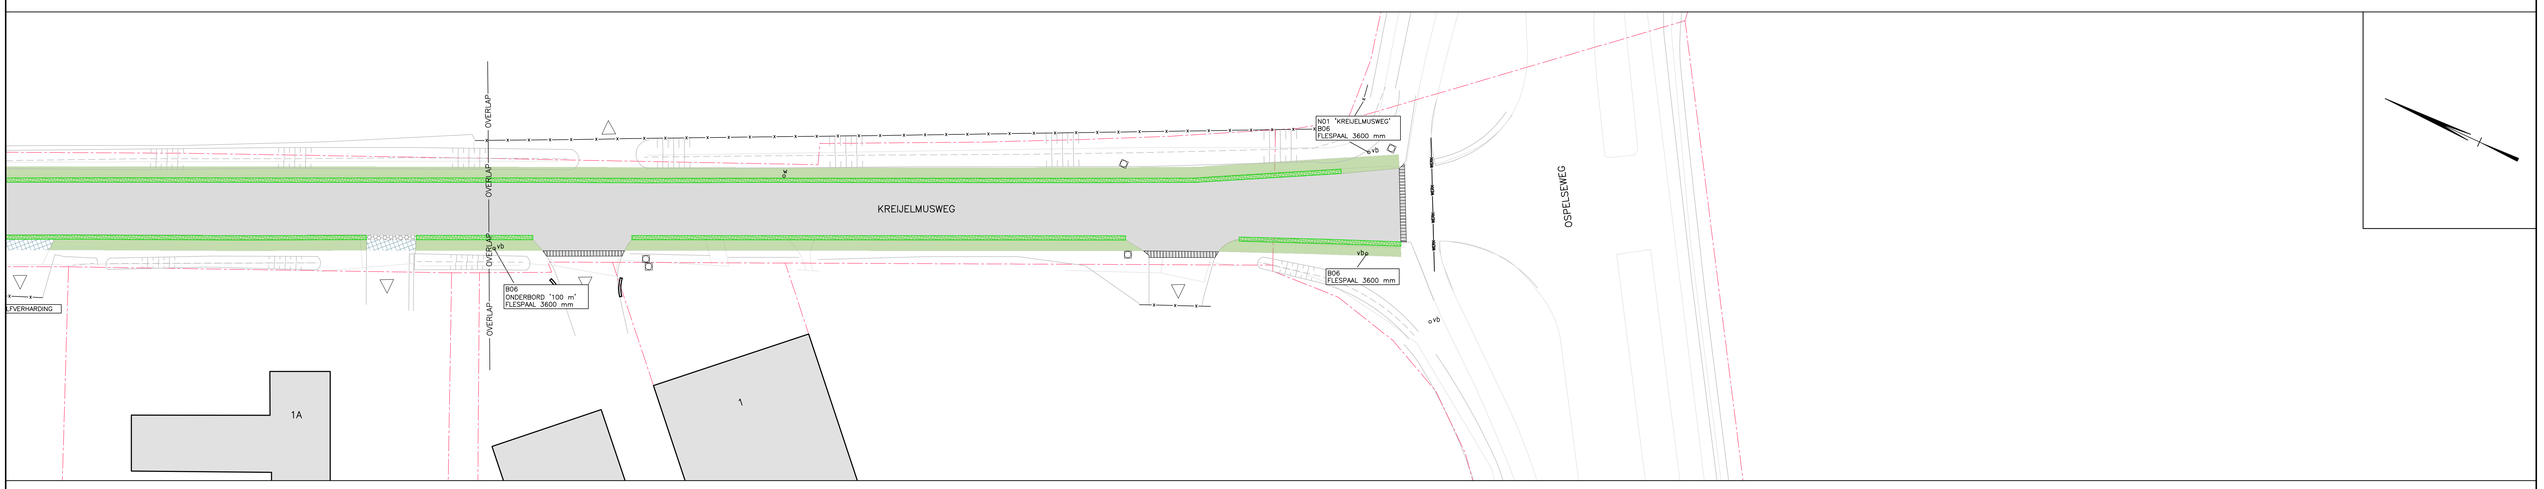

BESTAANDE BEBOUWING
BESTAANDE INRIT
KADASTRALE GRENS
FREZEN TEN BEHOEVE VAN AANSLUITING
ZAGEN ASFALTVERHARDING DWARSRICHTING / LANGSRICHTING
ASFALTVERHARDING TEERHOUDEND OP TE BREKEN 120mm
ASFALTVERHARDING TEERVRIJ OP TE BREKEN 140mm
ASFALTVERHARDING TEERHOUDEND OP TE BREKEN 190mm
ASFALTVERHARDING TEERHOUDEND OP TE BREKEN 230mm
ASFALTVERHARDING TEERHOUDEND FREZEN 20mm
ASFALTVERHARDING TEERHOUDEND FREZEN 30mm
ASFALTVERHARDING TEERHOUDEND FREZEN 50mm
ASFALTVERHARDING TEERHOUDEND FREZEN 100mm
ASFALTVERHARDING TEERHOUDEND PROFIELFREZEN 100-20mm
ASFALTVERHARDING TEERHOUDEND PROFIELFREZEN 100-50mm (ZIJSTRATEN)
ASFALTVERHARDING TEERHOUDEND PROFIELFREZEN 110-30 mm
OP TE BREKEN BETONSTRAATSTENEN KF
OP TE BREKEN BETONSTRAATSTENEN WF
HERSTRATEN INRITTEN
AAN TE PASSEN INRITTEN
OP TE BREKEN STRAATBAKSTENEN WF
OP TE BREKEN H KLINKERS
OP TE BREKEN GRASBETONTEGELS 600x400x120 mm
TE VERHARDEN ZIJWEG
OP TE BREKEN TROTTOIRBAND 130/150x200 mm
OP TE BREKEN OPSLUITBAND 100x200 mm
OP TE BREKEN MOLGOOT 4 STREKKEN BETONSTRAATSTENEN KF
OP TE BREKEN MOLGOOT 5 STREKKEN BETONSTRAATSTENEN KF
OP TE BREKEN MOLGOOT 6 STREKKEN BETONSTRAATSTENEN KF
MAAIEN EN FREZEN GAZON/BERM
BESTAANDE TE HANDHAVEN HAAG
ROOIEN BESTAANDE BEGROEIING
BESTAANDE TE VERWIJDEREN KOLK
BESTAANDE TE HANDHAVEN KOLK
BESTAANDE TE HANDHAVEN PUTRAND
BESTAANDE TE VERWIJDEREN PUTDEKSEL
BESTAANDE TE VERWIJDEREN VERKEERSHEK (HERGEBRUIK)
BESTAANDE VERKLIKKER BRANDKRAAN
BESTAANDE BRANDKRAAN
BESTAANDE AFSLUITER WATER
BESTAANDE AFSLUITER GAS
BESTAANDE VERKLIKKER
BESTAANDE TE HANDHAVEN AFVALBAK
BESTAANDE TE VERWIJDEREN AFVALBAK
BESTAANDE VLAGGENMAST
BESTAAND STRAATNAAMBORD
BESTAANDE HOUTEN PAAL
BESTAAND WEGKRUIS
BESTAAND VERKEERSBORD
BESTAAND TE VERWIJDEREN VERKEERSBORD
BESTAANDE TE VERWIJDEREN STOOTBAND
BESTAANDE TE VERWIJDEREN SCHAMPBLOK
BESTAANDE WEGWIJZER
BESTAANDE LICHTMAST
BESTAAND TE VERWIJDEREN INFORMATIEBORD
BESTAANDE TE HANDHAVEN BOOM

WIJZIGINGEN:

- HET ZAGEN VAN DE ASFALTVERHARDING IS GEWIJZIGD
- HET OPBREKEN VAN BSS T.P.V. DE INRIT TUSSEN KREIJELMUSWEG 7 -11 IS TOEGEVOEGD

DEFINITIEF

project	: HERIN. NIEUWSTRAAT E.O., OSPEL		21.096
opdrachtgever	: GEMEENTE NEDERWEERT		
onderdeel	: SITUATIE OPBREEK	blad	B.10
getekend	: MH	schaal : 1:200	Formaat : A0
datum	: 29-02-2024	gewijzigd : 15 MAART 2024	
CAD-bestand	: G:\2021\21.096 – Herinr. Nieuwstraat e.o., Ospel\02. Bestekstekeningen\03. NvI\21.096 – B.dwg		

Plangroep Heggen
Bezoekadres: Parkweg 1a, 6121 HV Born
Postadres: Postbus 44, 6120 AA Born
Tel: +31 (0)46 458 22 22
Mail: info@plangroep-heggen.nl
Web: www.plangroep-heggen.nl