


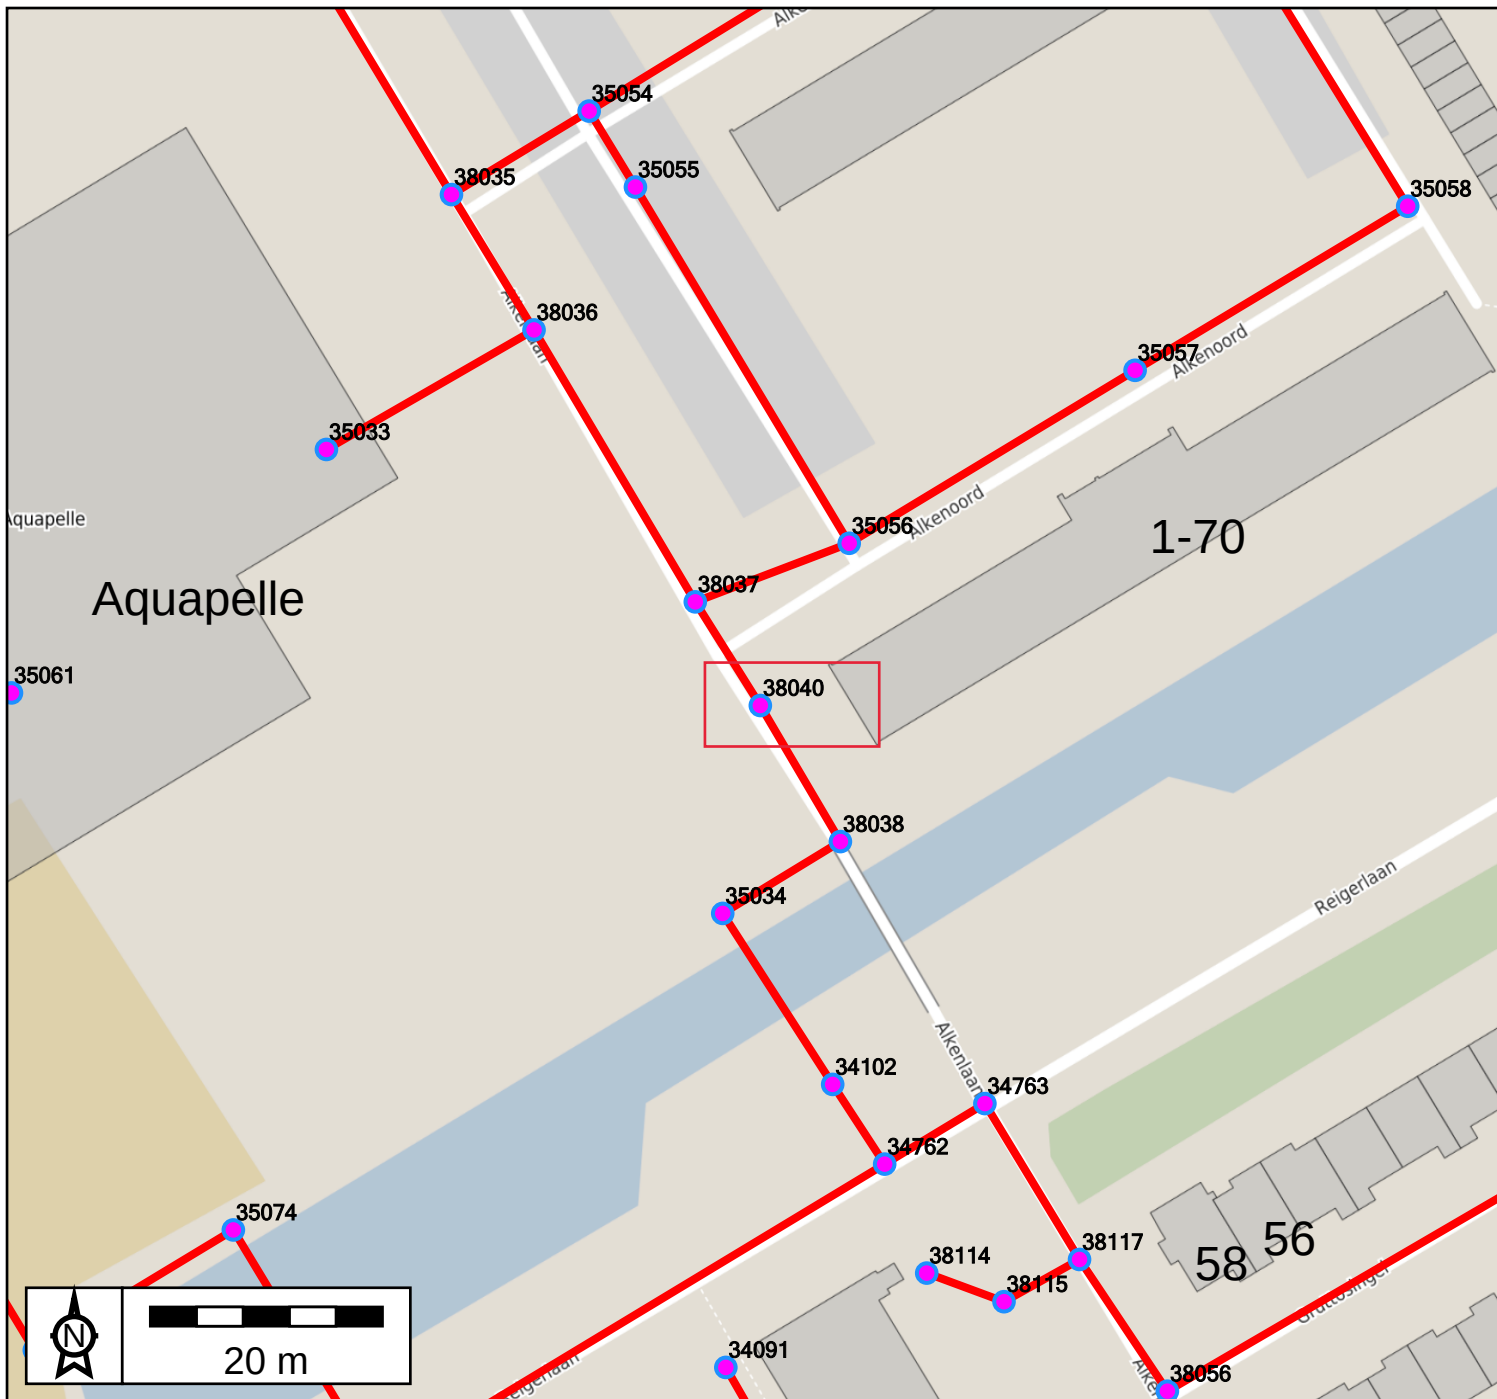

Oostgaarde - Reigerlaan

Labels
A Label: Rioolput
Riool
Rioolput
Vrijverval leiding
Referentie
Open basiskaart

38040 net over de brug vanaf
de Reigerlaan
Alkenlaan(vierkante deksel)