


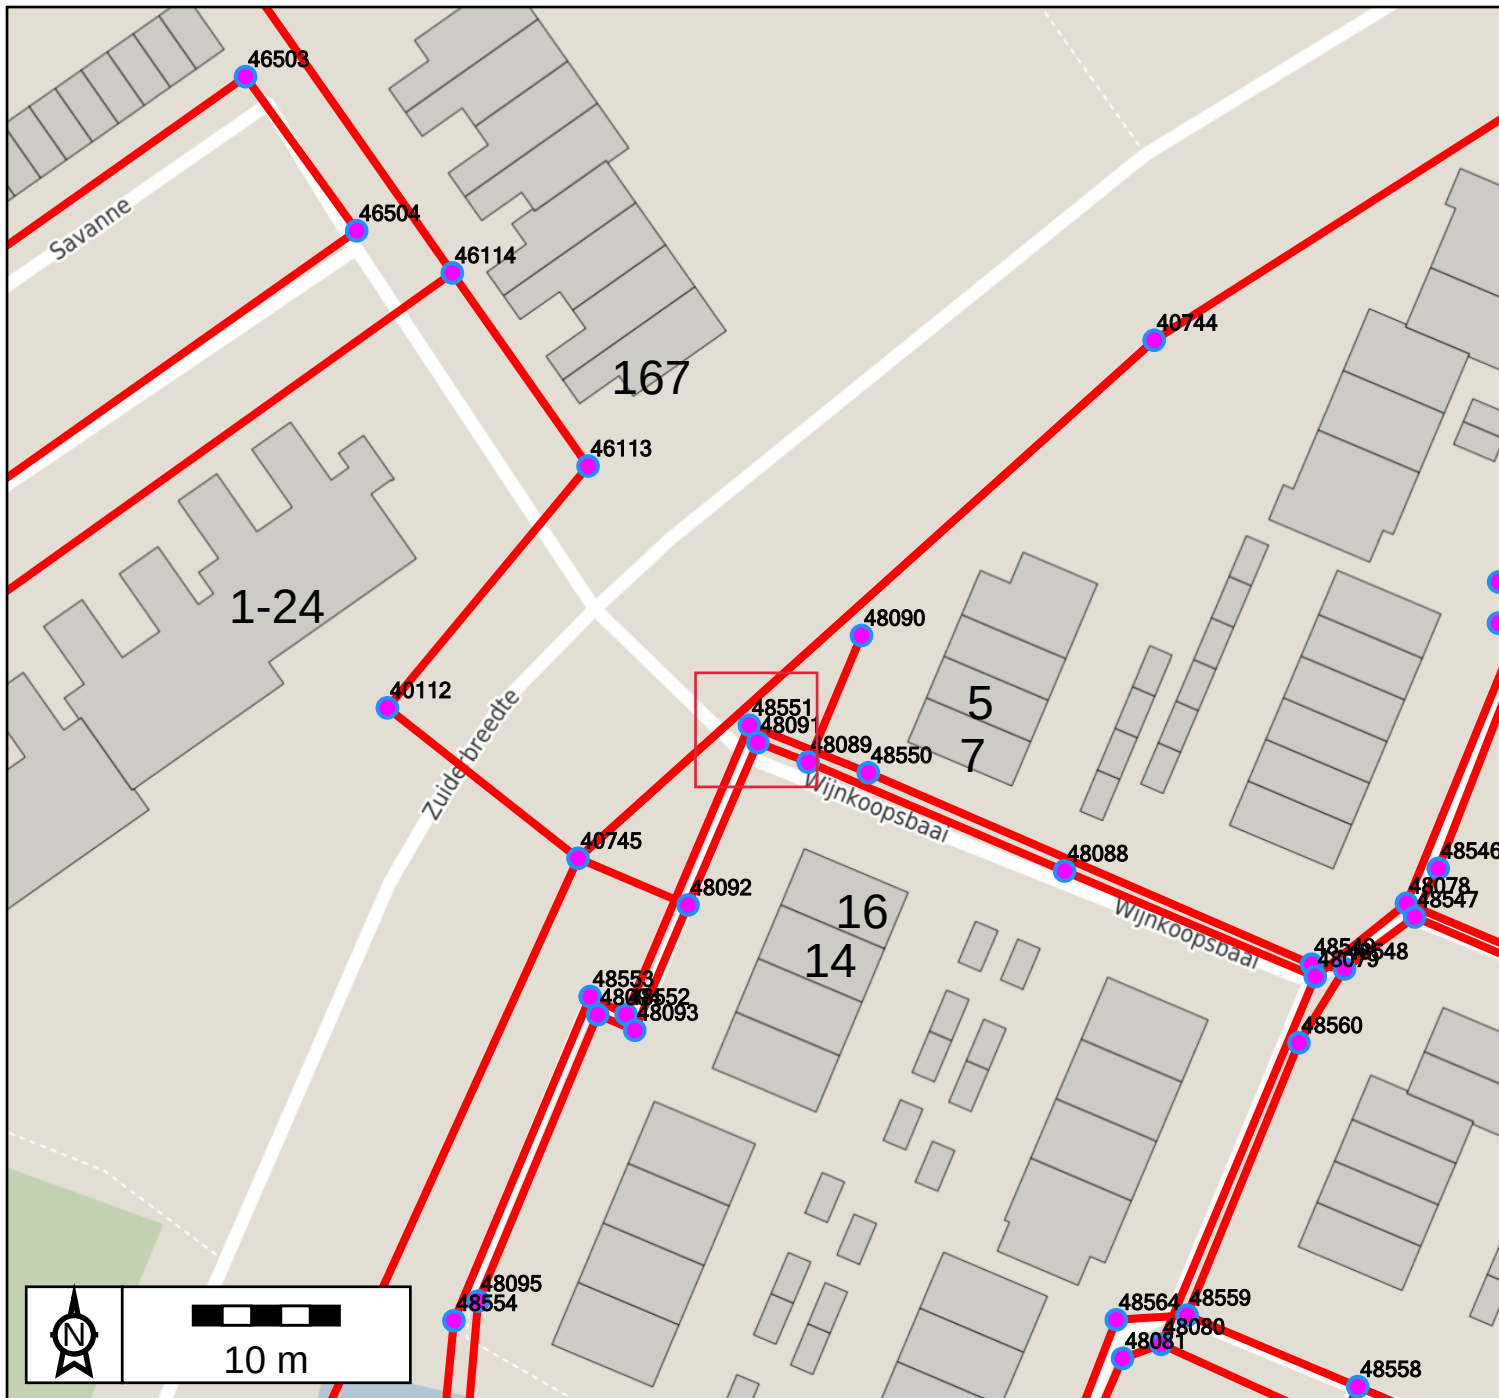

Oostgaarde - Wijnkoopsbaai

Labels



Label: Rioolput

Riool



Rioolput

Vrijerval leiding

Referentie

Open basiskaart

48091 inrit wijnkoopsbaai