


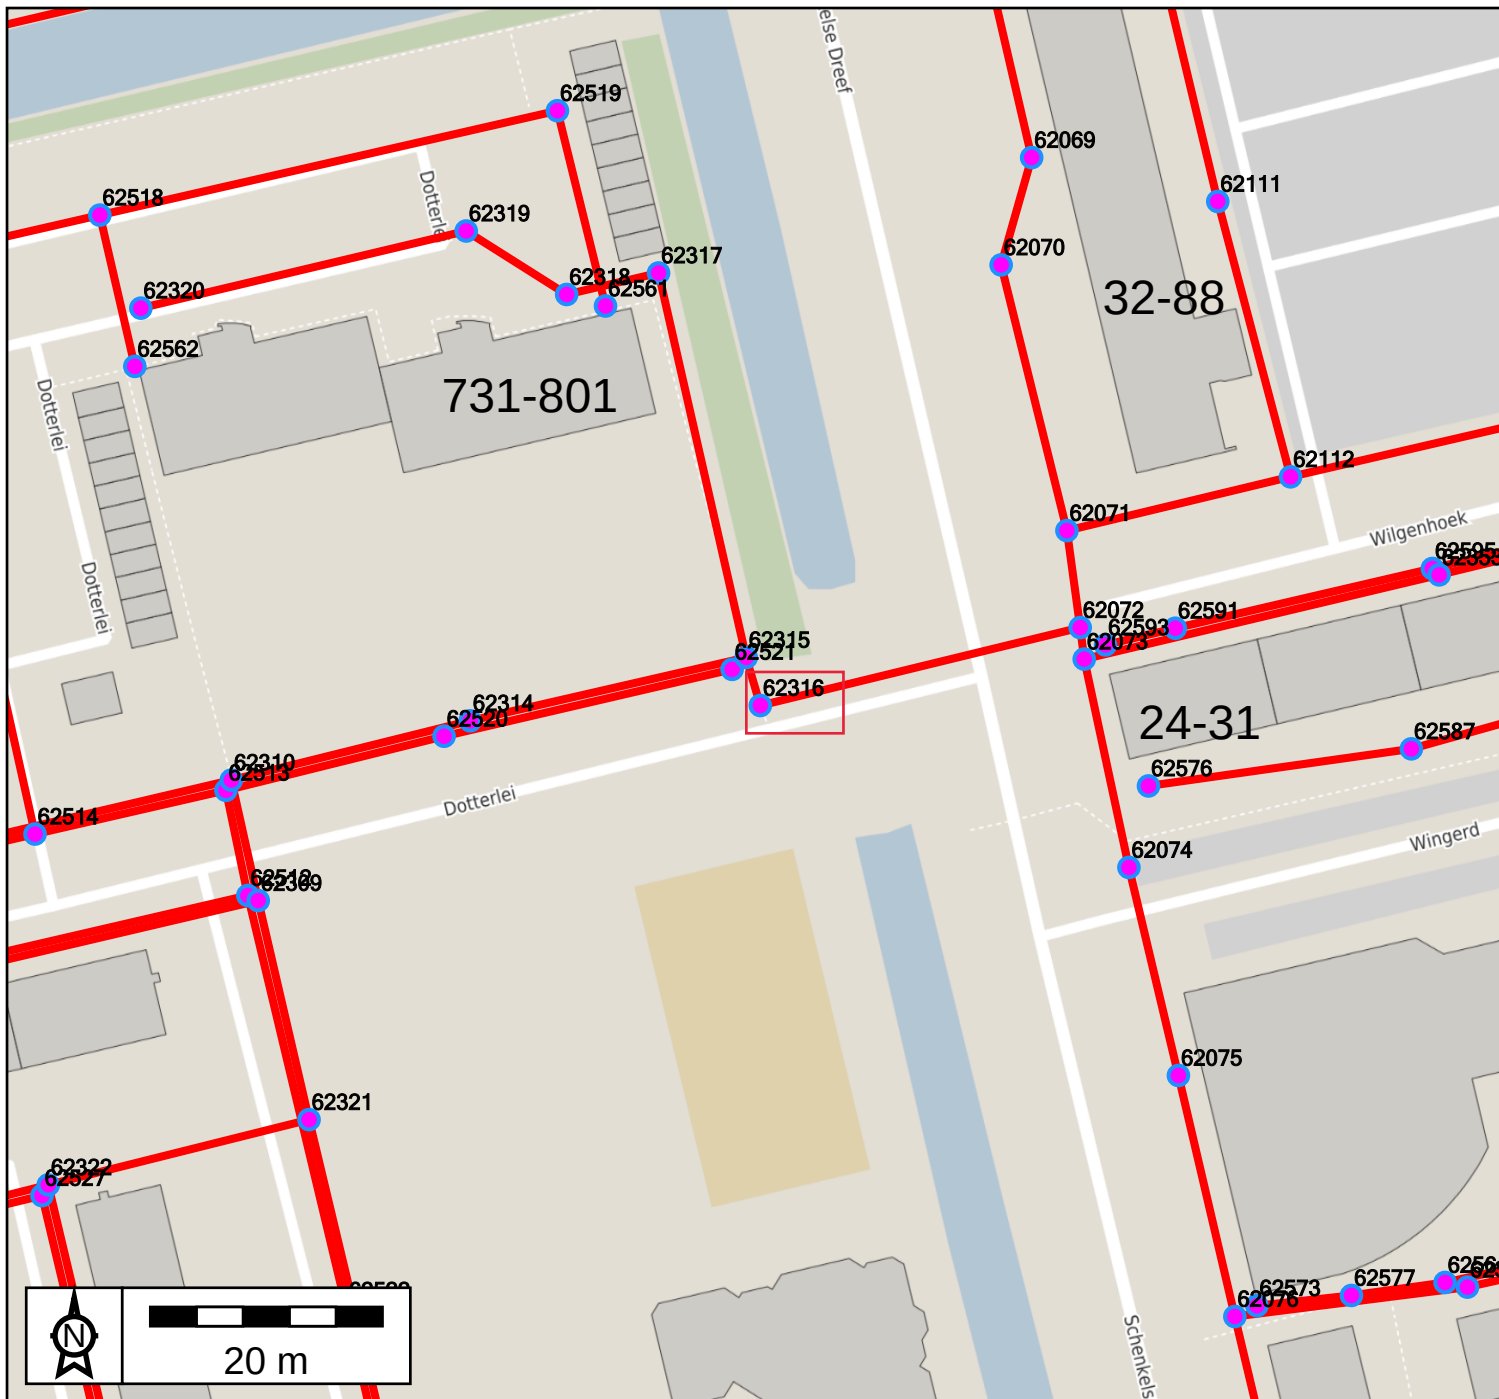

Schenkel West - Bongerd

Labels
A Label: Riolput
Riool
Riolput
Vrijvalleiding
Referentie
Open basiskaart

Bongerd **62316** na
de inrit van de weg 10 meter
aan de linkerszijde (Dotterlei)