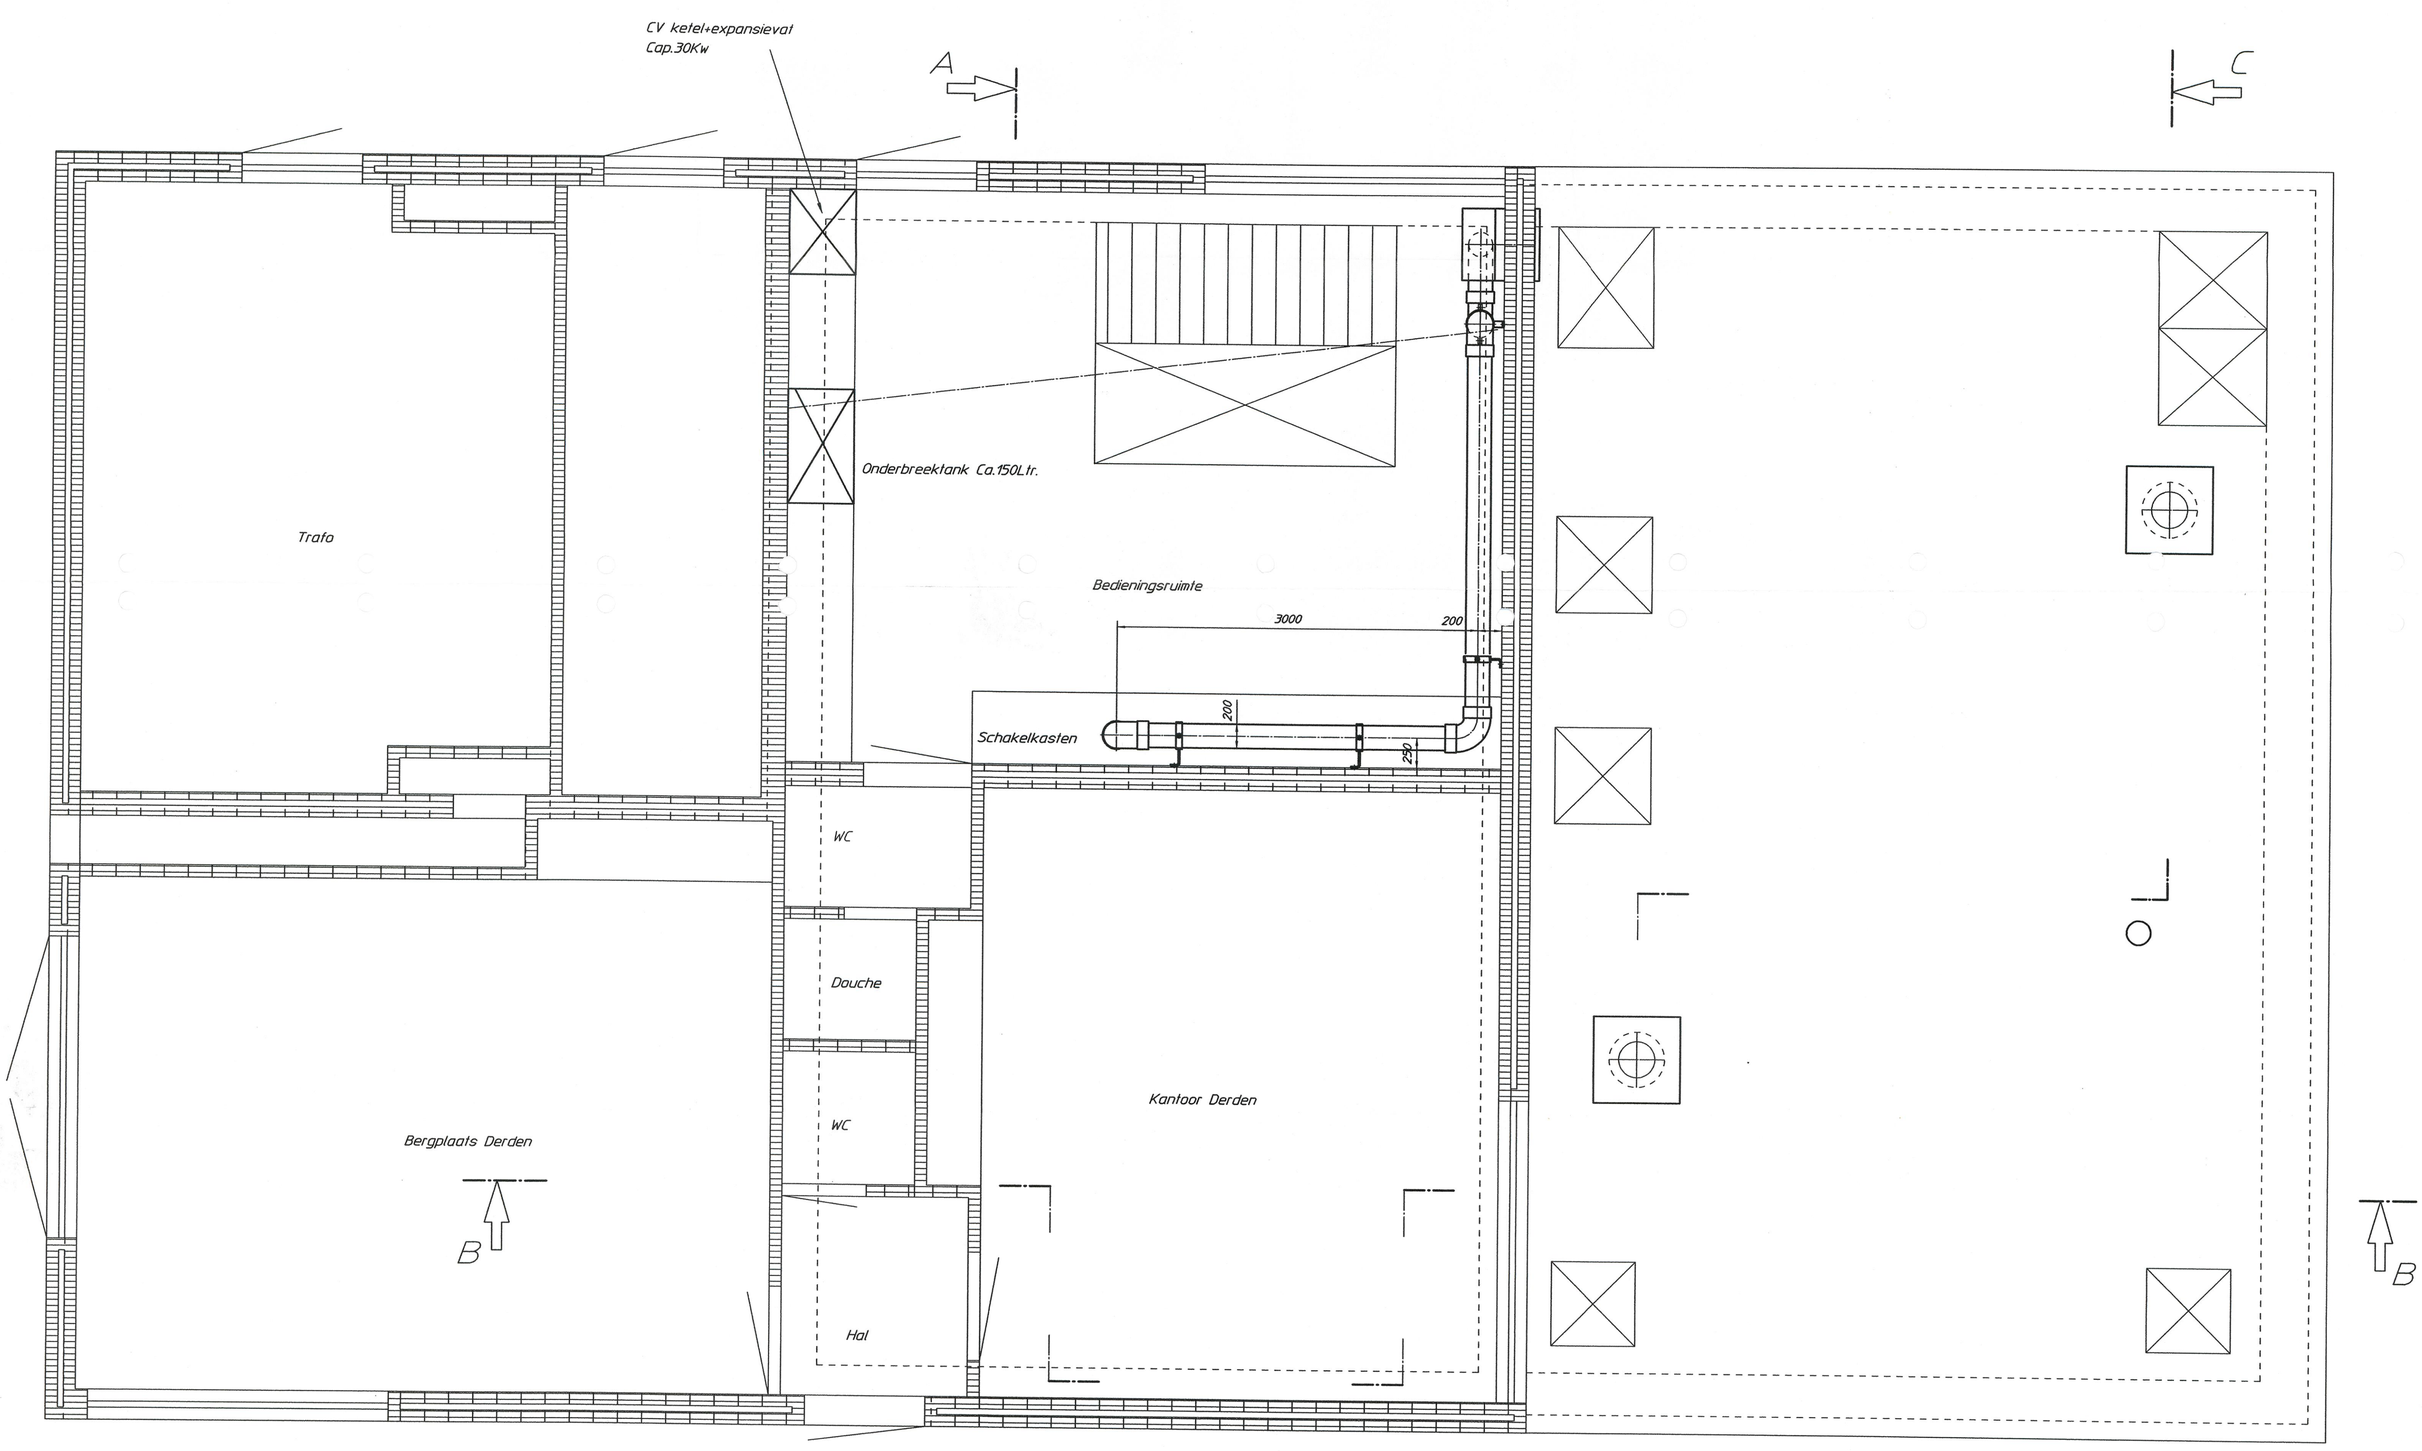

A — C

BOVENAANZICHT
(1e verdieping)

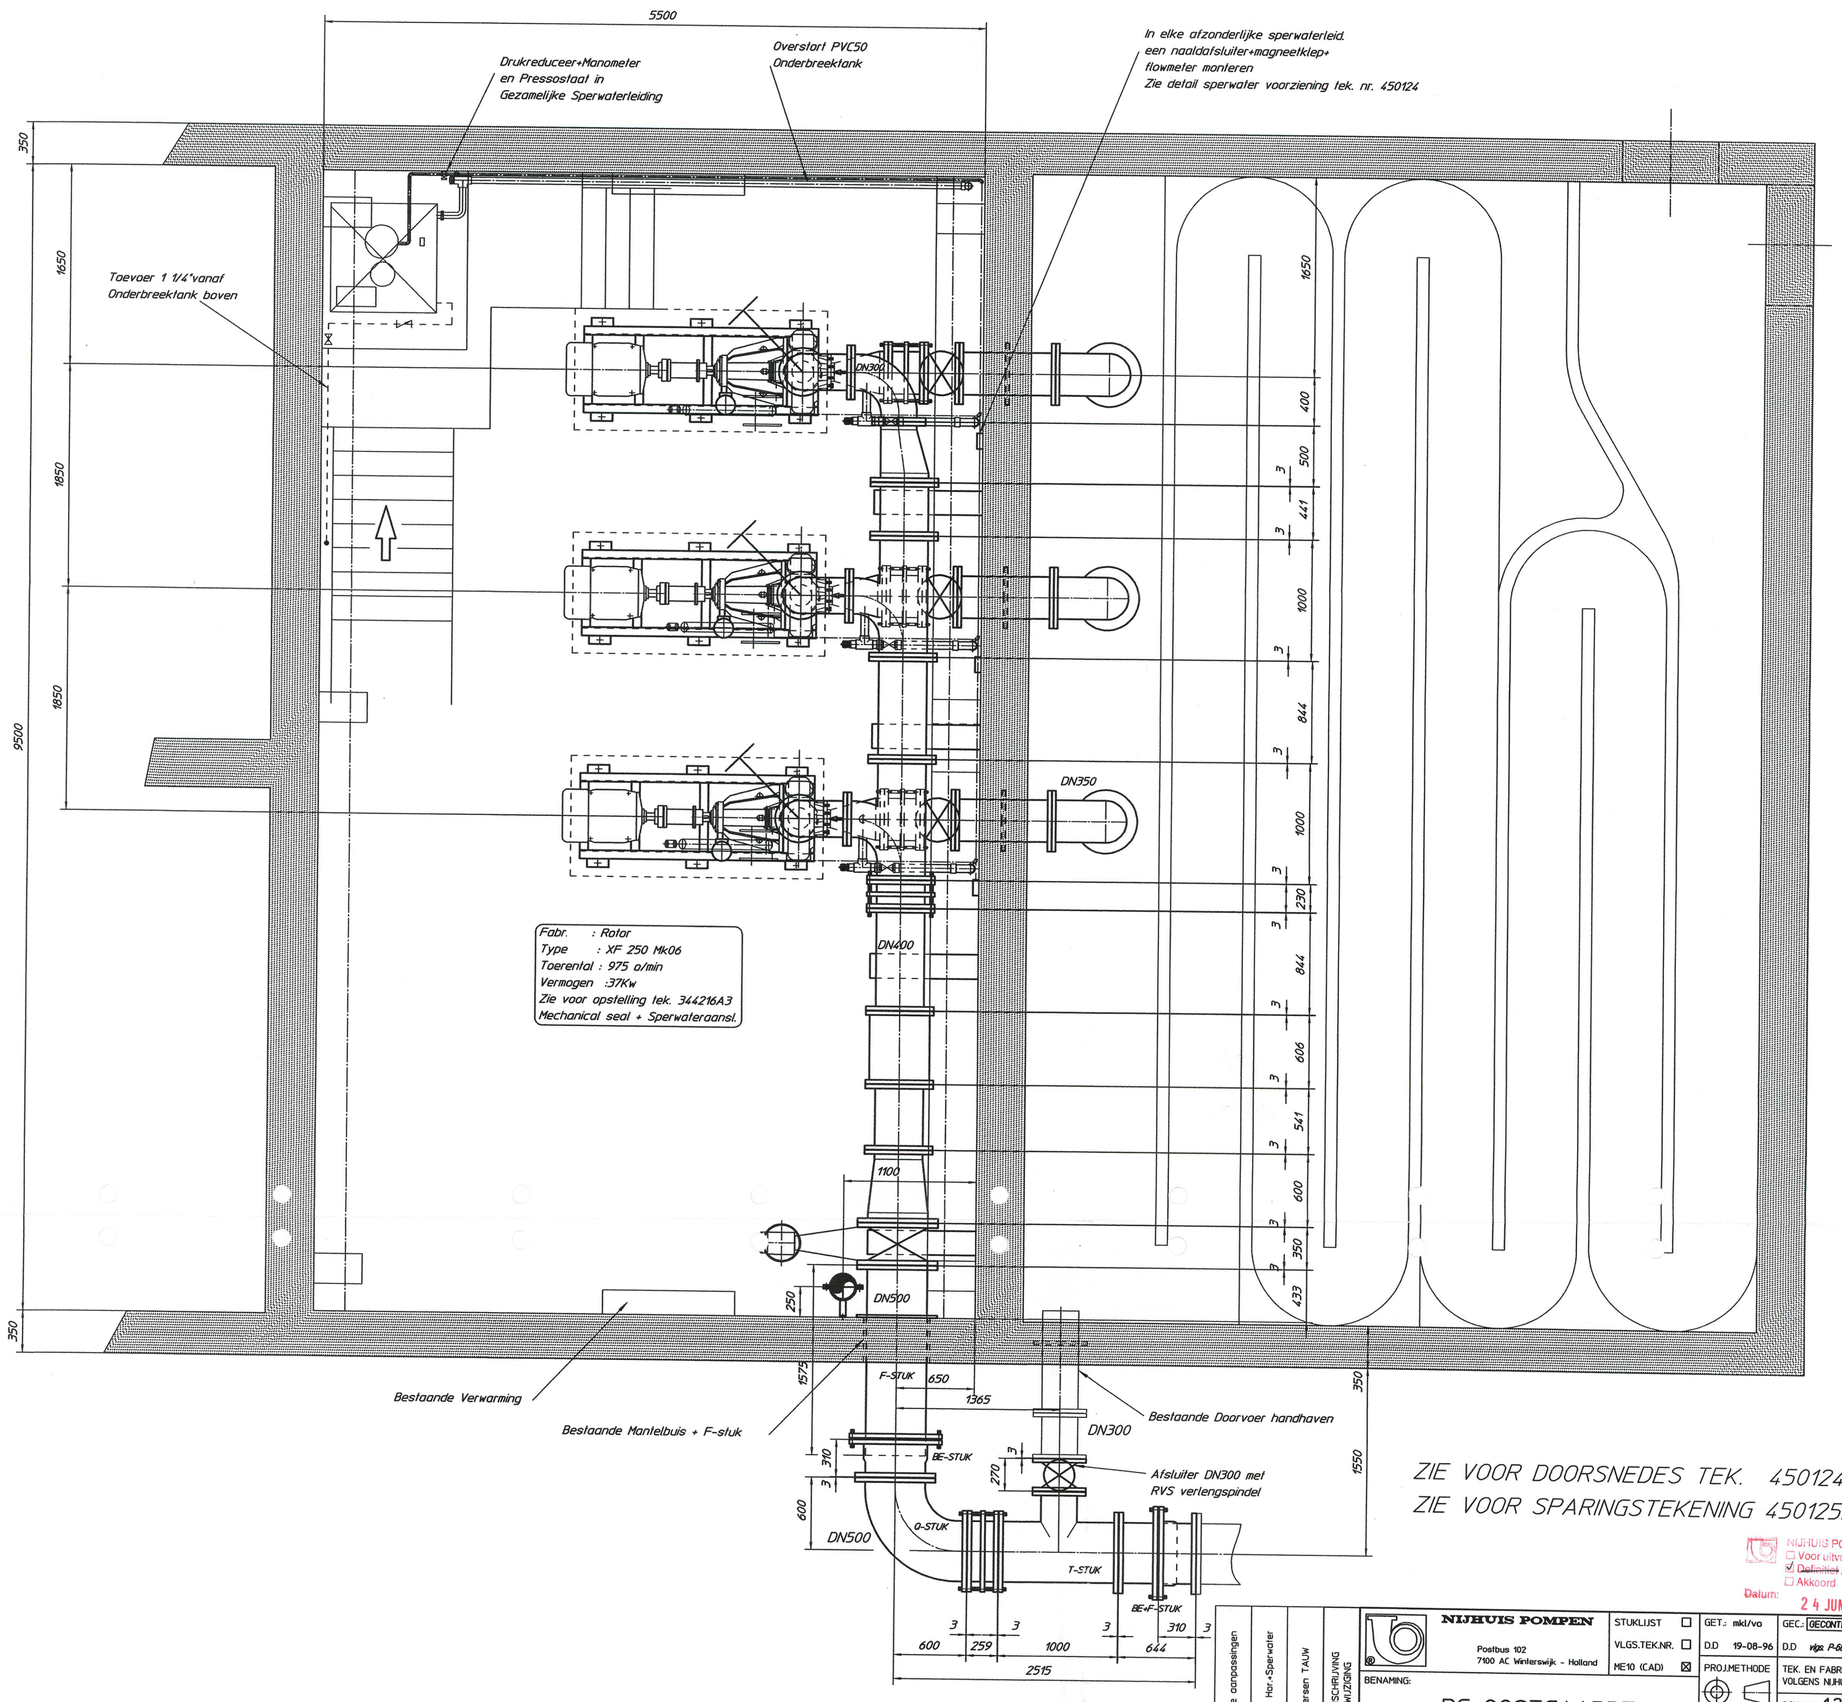

ZIE VOOR DOORSNEDES TEK. 450124A0
ZIE VOOR SPARINGSTEKENING 450125A0

NIJHUIS POMPEN B.V.
☐ Voor uitvoering
☑ Definitief / As Built
☐ Akkoord
Datum: 24 JUNI 1999

Diverse aanpassingen	Leiding Hor.+Sperwater	Diversen TAUW	OMSCHRIJVING WIJZIGING
M.P.	mkl/vo	mkl/vo	PAR.
24-06-99	22-10-96	16-09-96	D.D.
D	B	A	REV.

NIJHUIS POMPEN
Postbus 102
7100 AC Winterswijk - Holland

STUKLIJST ☐
VLGS.TEK.NR. ☐
ME10 (CAD) ☒

GET.: mkl/vo D.D 19-08-96
GEC.: GECONTR. D.D vgs P-602
GEZ.: D.D

PROJ.METHODE

TEK. EN FABRICAGE VOORSCHRIFTEN VOLGENS NIJHUIS NORMBLADEN

SCHAAL 1:25 A0

BENAMING:

RG OOSTGAARDE

Opstelling plattegronden

NA 3

This document is our properly and must not be copied without our written permission, and the contents thereof must not be disclosed to any third party, nor be used for any unauthorised purpose.

DISTRIBUTIEKOLOM

MODEL/ART.NR. .....

TEK./ART.NR. 450123

REV D