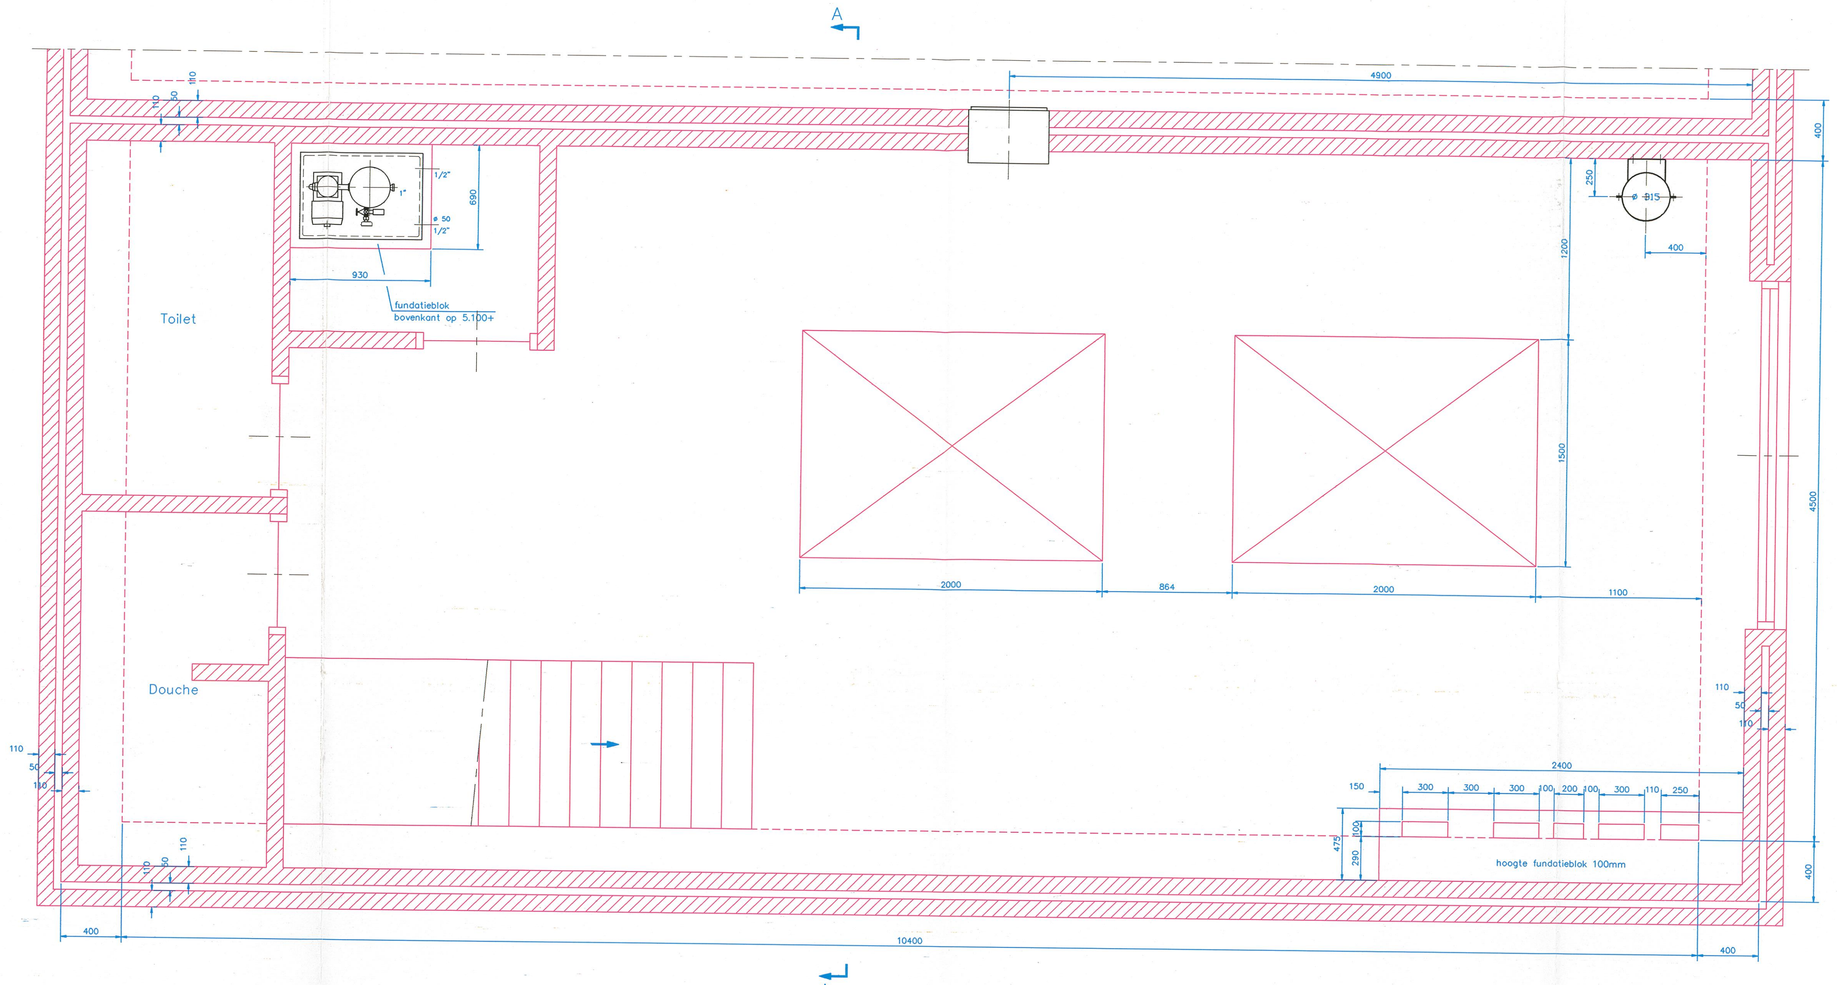

Bovenaanzicht bovenbouw

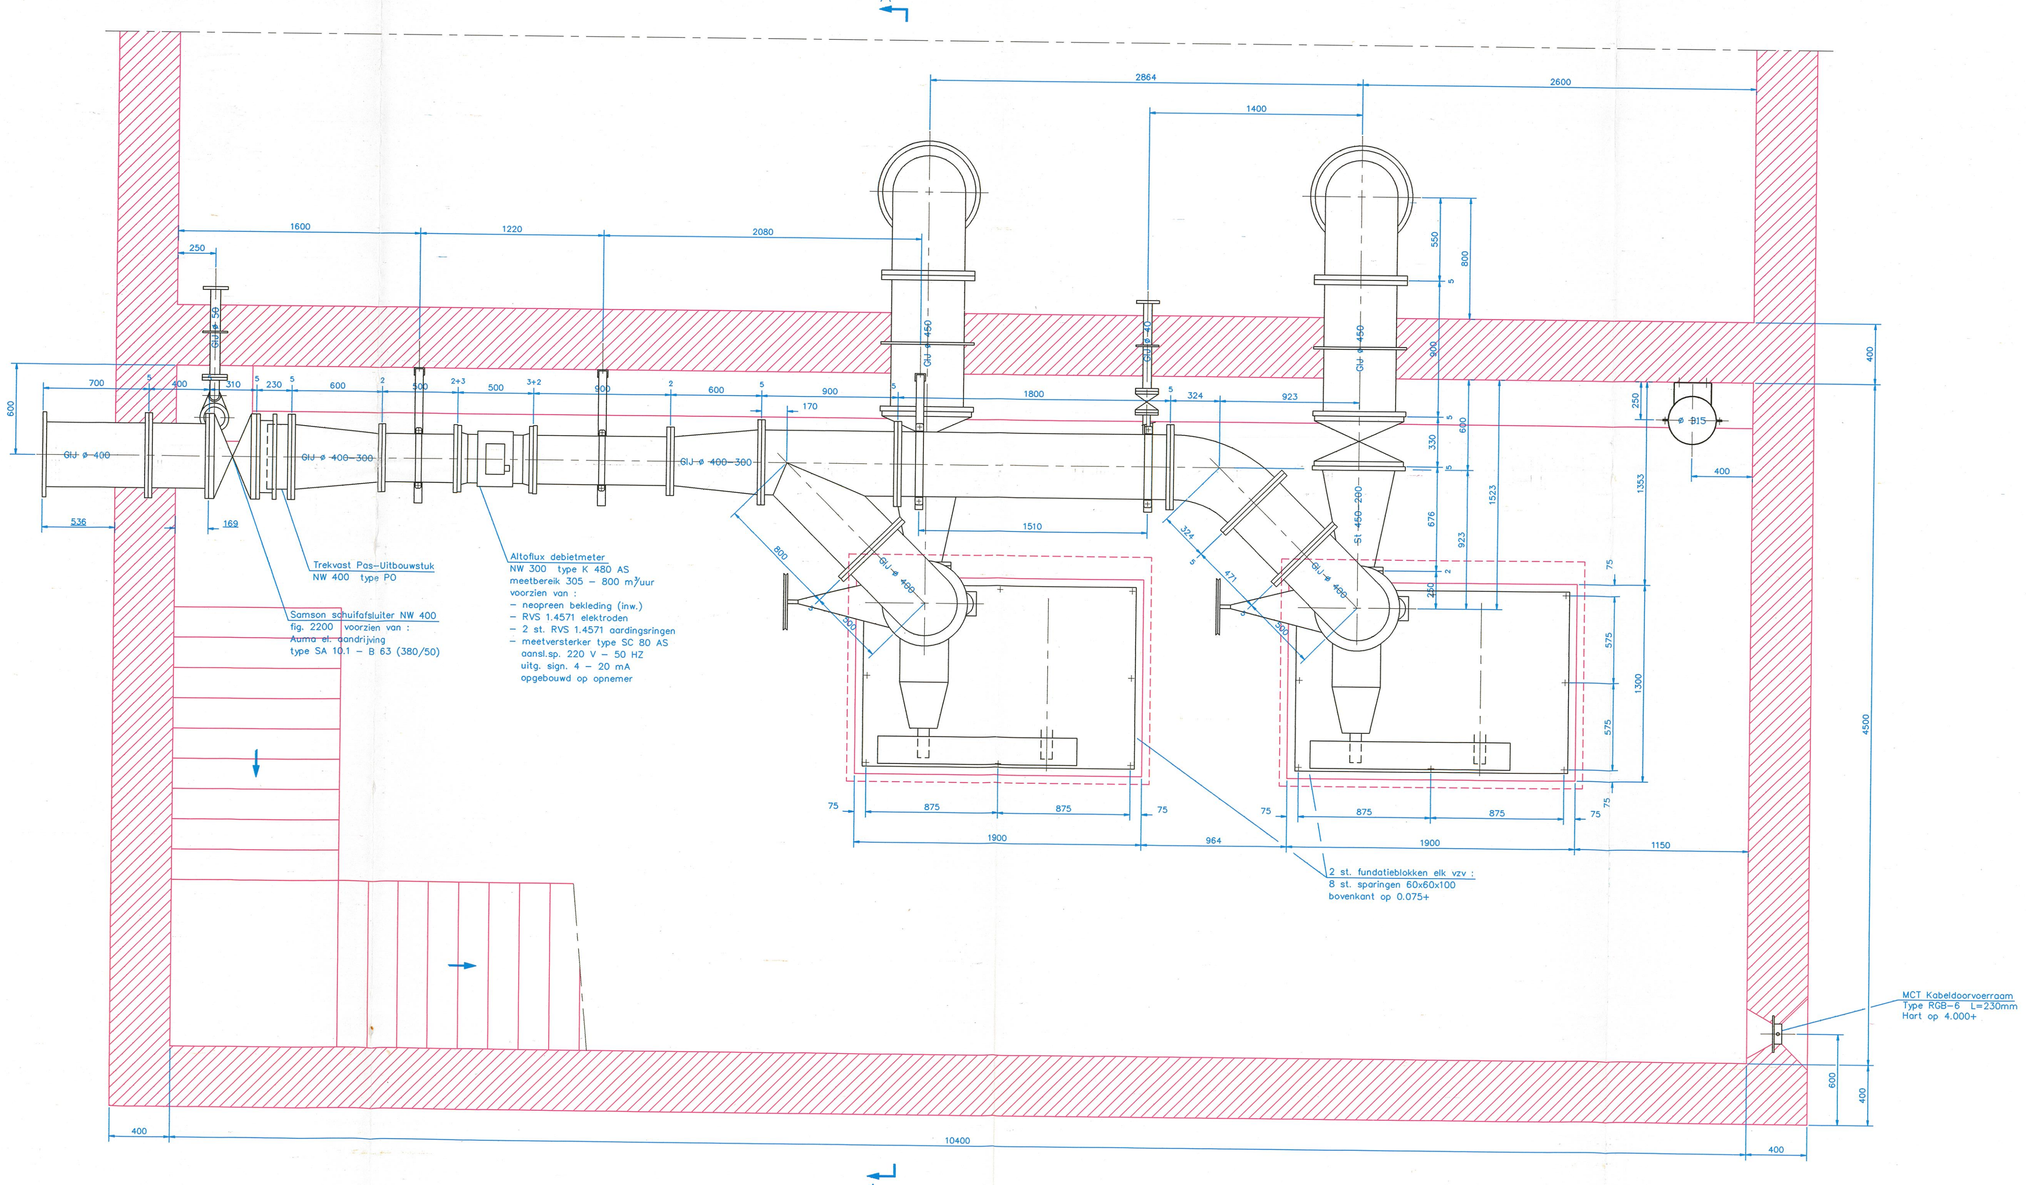

Bovenaanzicht pompenkelder

Bouten, moeren en sluitingen :
– in kontakt met afvalwater of in natte ruimtes RVS AISI 316
– kleiner dan M16 RVS AISI 316
– M16 en groter thermisch verzinkt
Onder elke moer en boutkop een sluitring aangebracht
*
Samson schuifafsluiters fig. 2200 met niet stijgende spindel, handwiel of kettingwiel met geleider, mits anders vermeld
Samson terugslagkleppen fig. 3810 met hefboom en kontragewicht, rubber klepring, messing huisring, mits anders vermeld
*
Konservering volgens Sigma Coatings

ELEKTROBOUW–WARMTEWERKEN–WERKTUIGBOUW
POSTBUS 22590 1100 DB AMSTERDAM
1099 CK amsterdam joan muyskenweg 32a telefoon 5 689 689
elektrotechniek pompinstallaties waterzuiveringen zwembaden verwarming elektronika

ELEKTROBOUW
WARMTEWERKEN
AMSTERDAM

werk:	R.G. – ~~'s Gravenland Zuid-West~~ RIVIUM		
adres:	Capelle a/d IJssel		
formaat	onderwerp:	Mechanische opstelling Bovenaanzicht bovenbouw & pompenkelder	
A0	get. Jan	d.d. 24–8–'90	aantal bl. *
	REVISIE: 12-4-91	schaal 1: 20	W3463/0 archiefnr.*

tek. no. 1 | blad no. 1 | CTS no: 34630101

wijz. 4		
wijz. 3		
wijz. 2	22-10-1990	
wijz. 1	12-4-1990	