



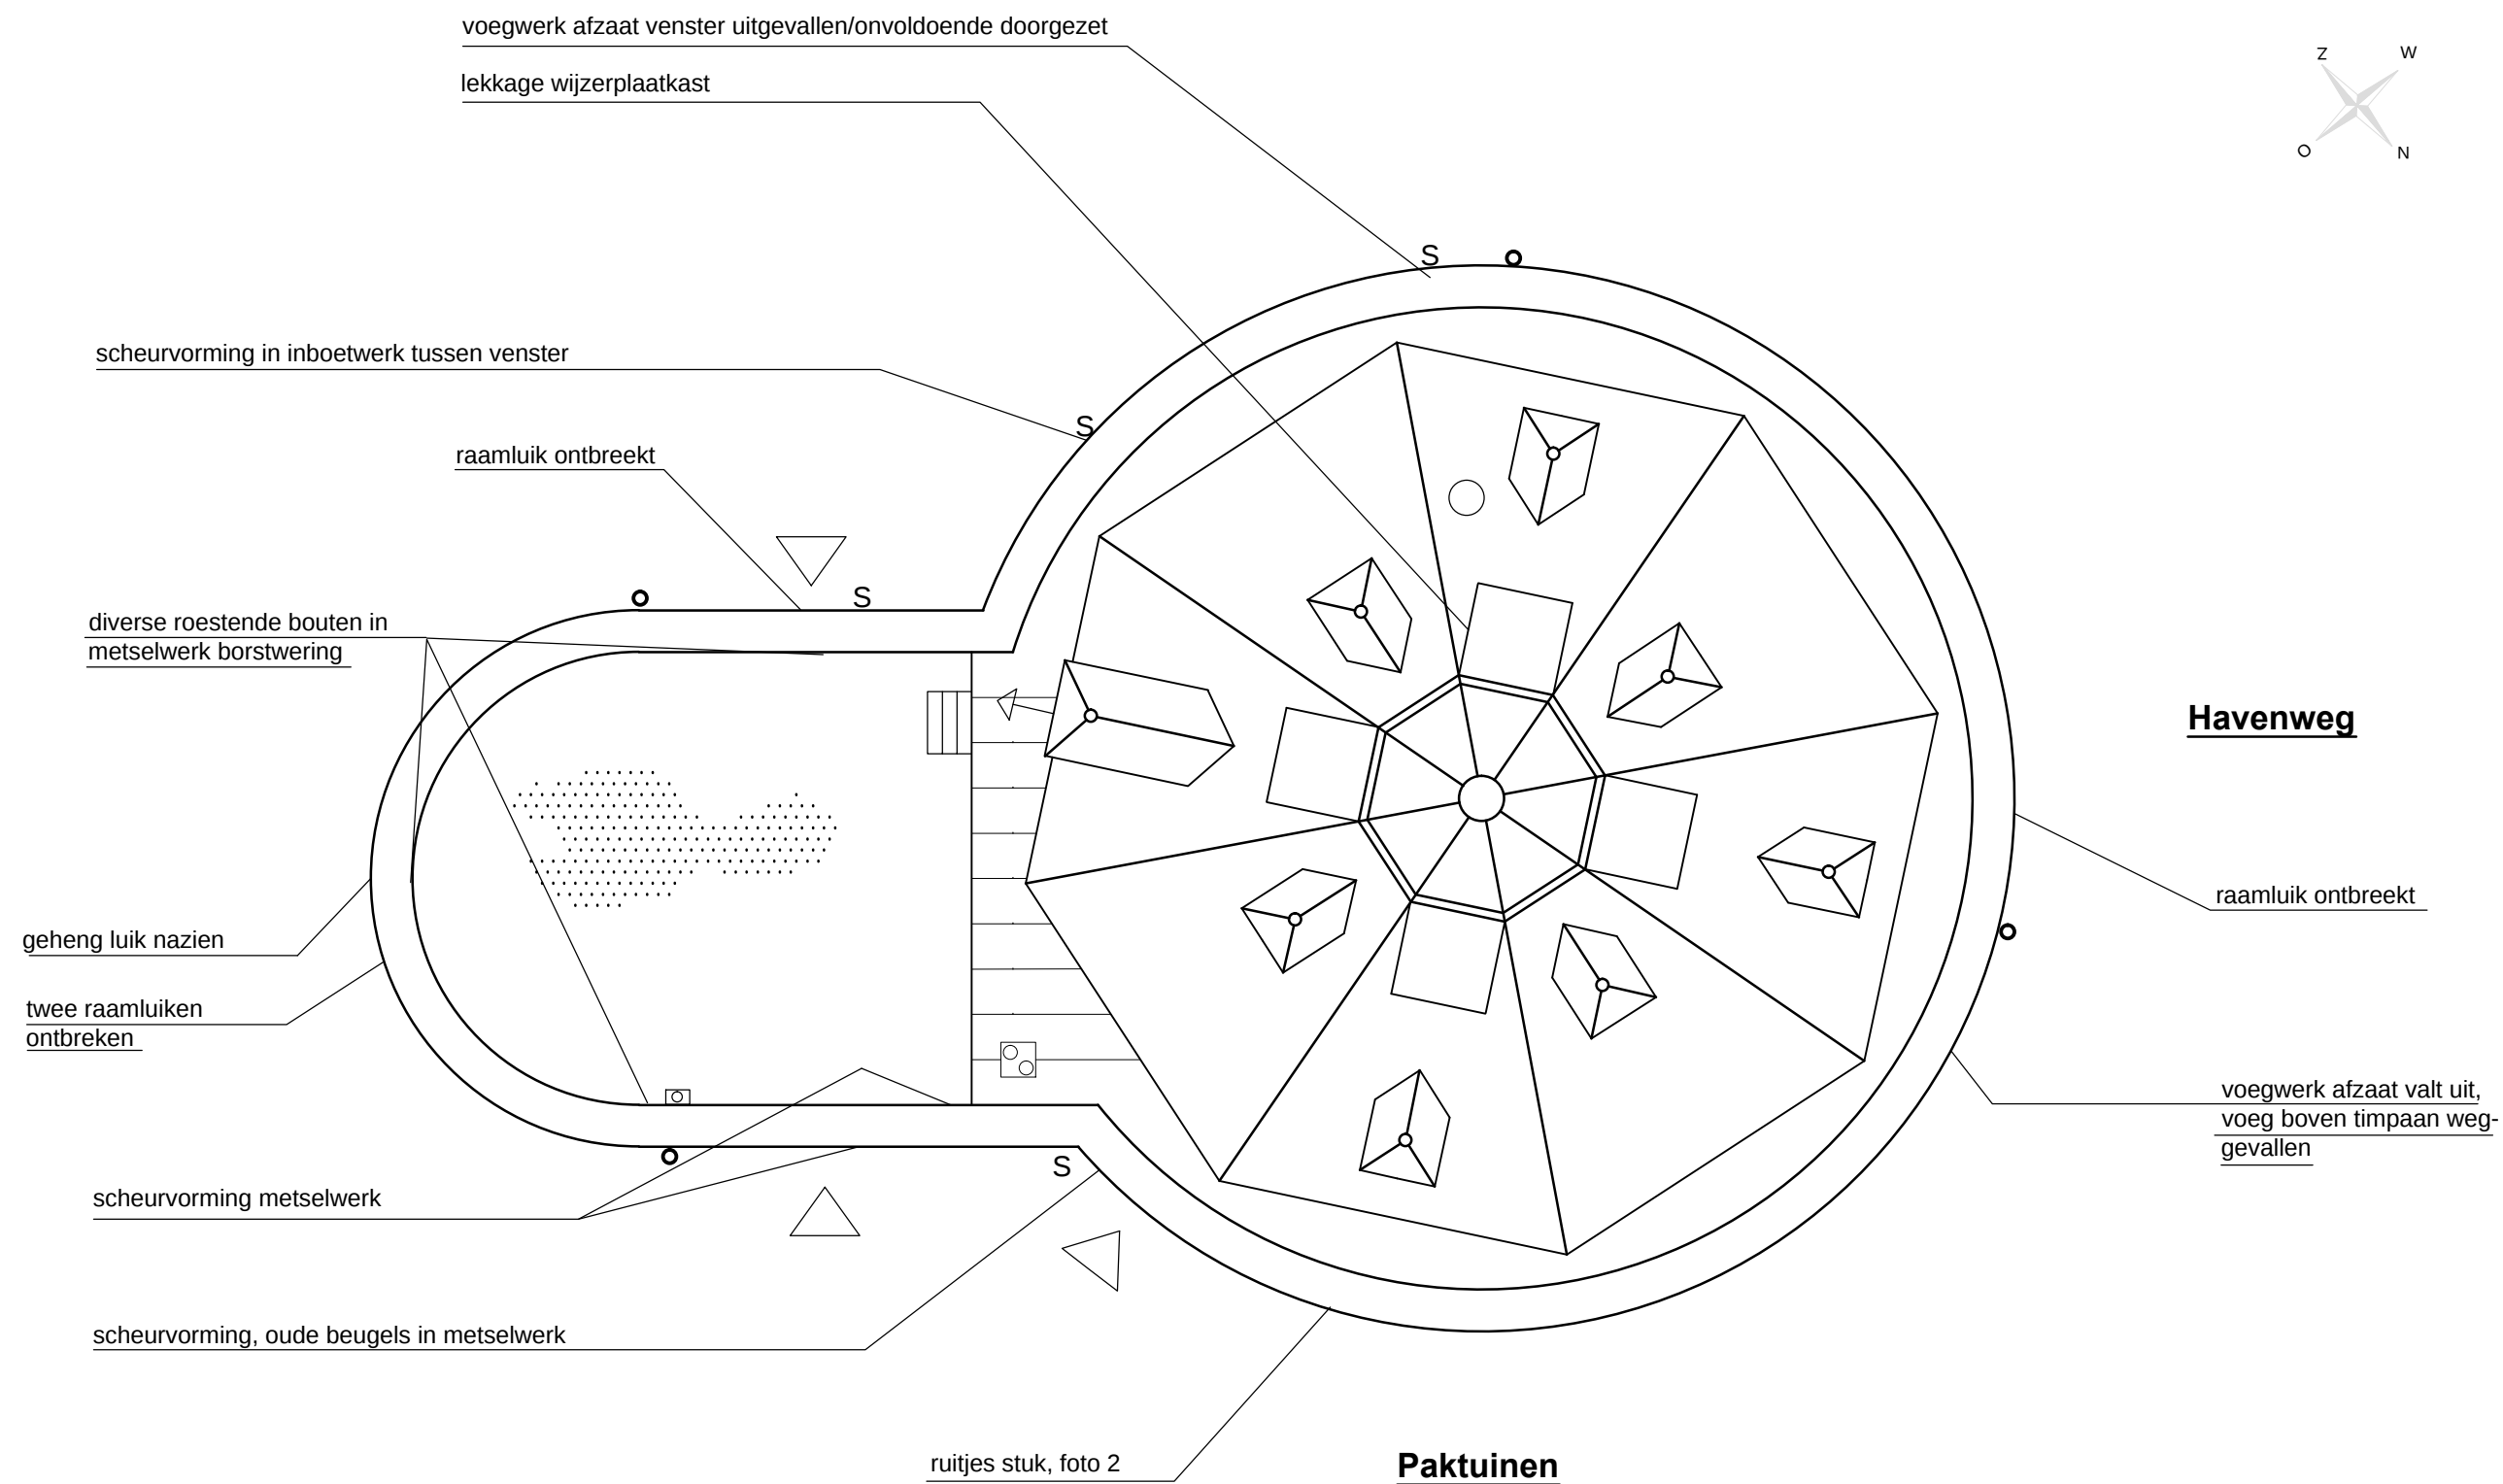

X = lei stuk
S = scheurvorming gevel

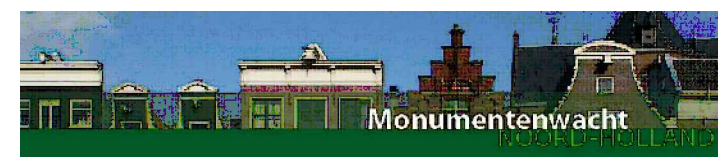

object: Dromedaris

adres & plaats: Paktuinen 1 ENKHUIZEN

objectnummer: 0415

schaal: 1:100
papierformaat: A3

datum: 07-09-2021
tekeningnummer: 01