


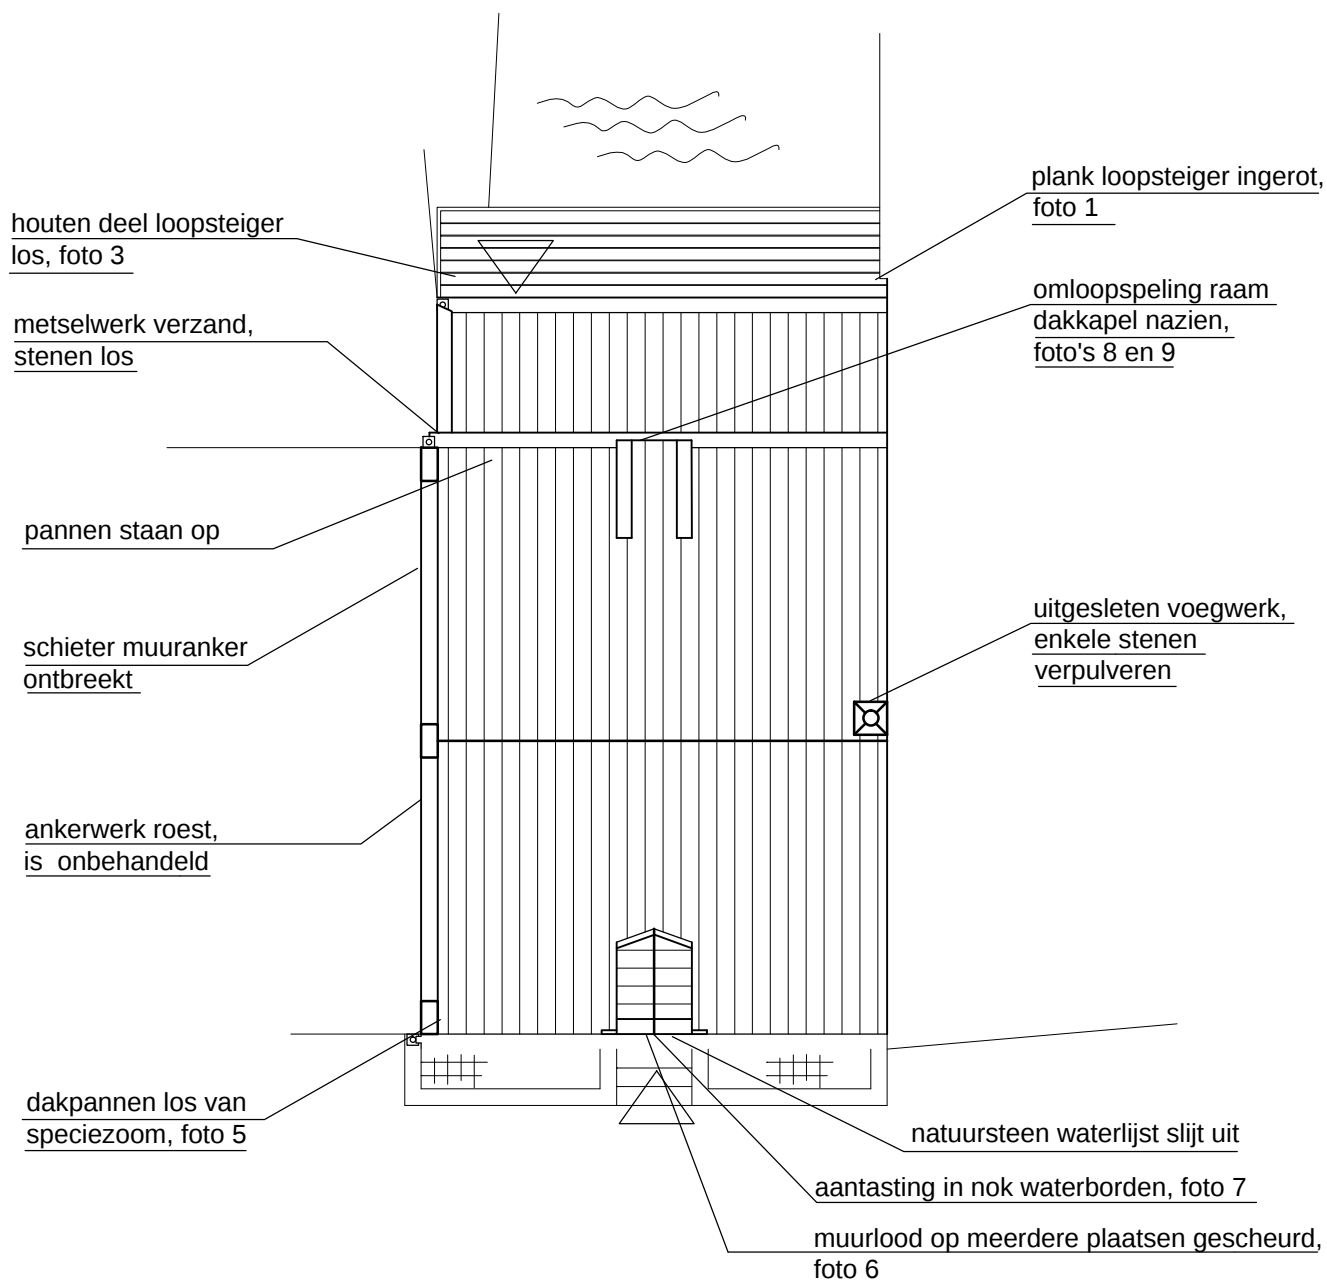

Zuiderspui

MATEN DIENEN IN HET WERK TE WORDEN NAGEMETEN



object: Spuihuisje thans Flessenscheepjes museum

adres & plaats: Zuiderspui 1 Enkhuizen

objectnummer: 4712

schaal: ca 1:100
papierformaat: A4

datum: 12-05-2022
tekeningnummer: 01

 = panbedekking