


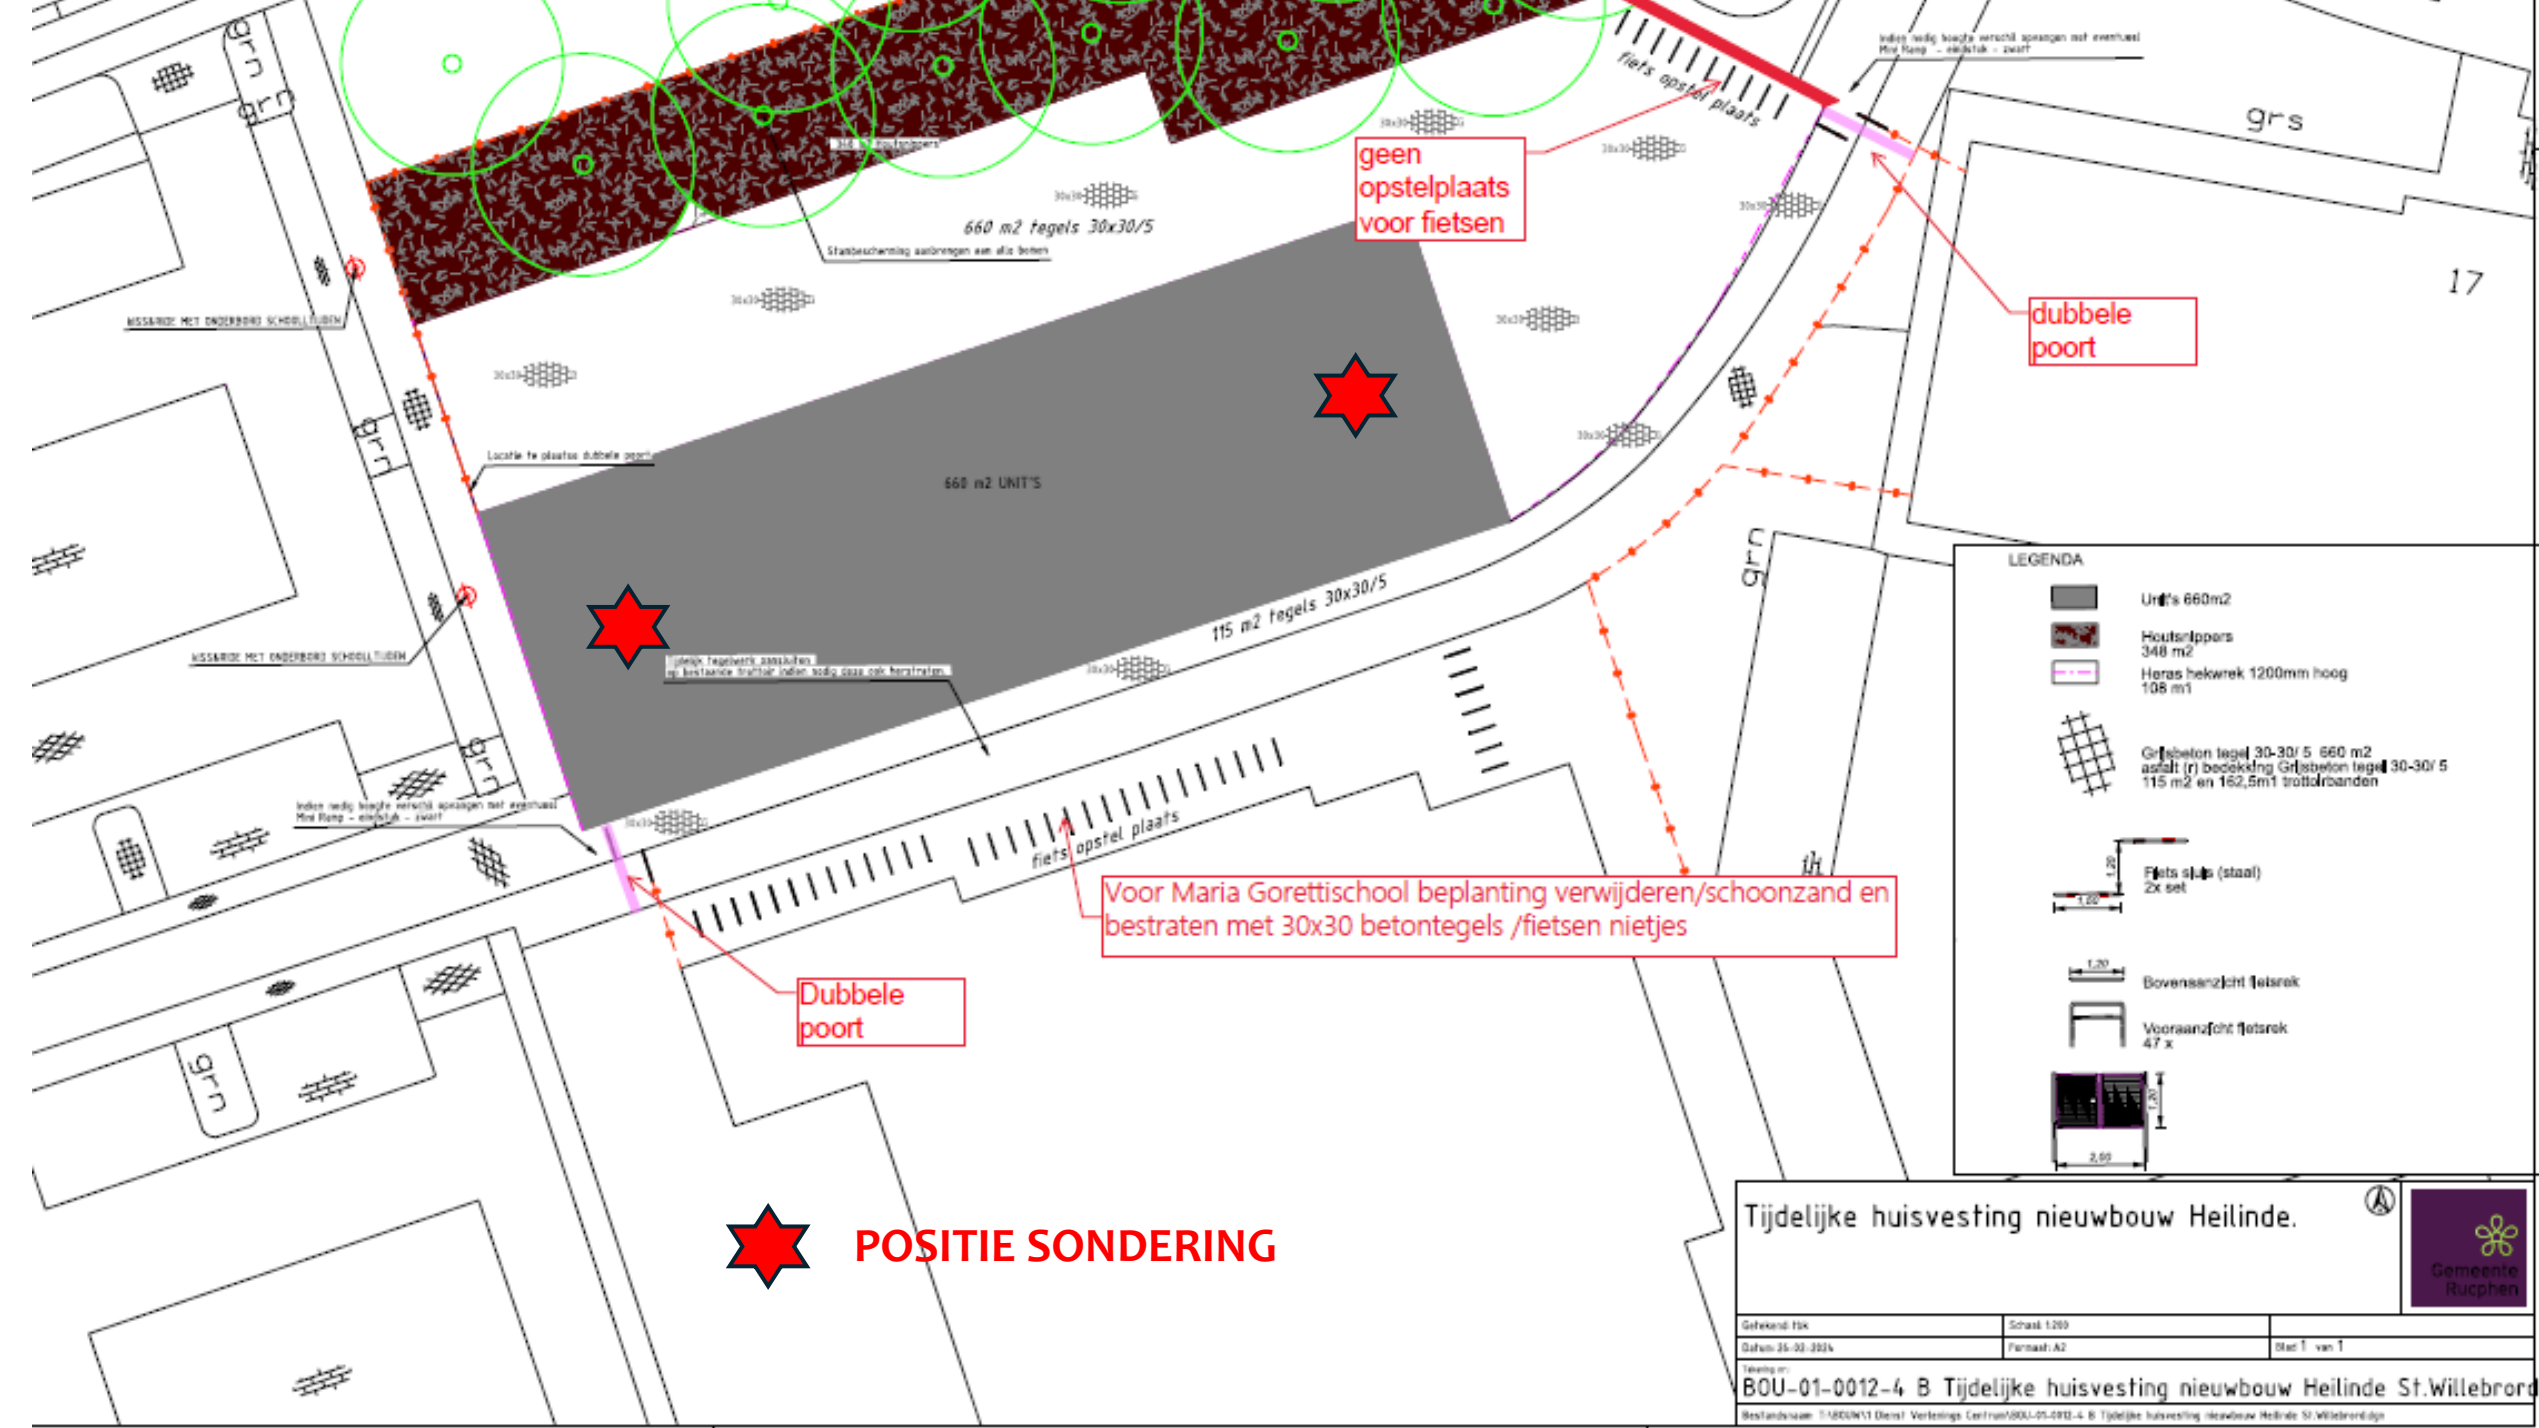

geen
opstelplaats
voor fietsen

dubbele
poort

Dubbele
poort

Voor Maria Gorettischool beplanting verwijderen/schoonzand en
bestraten met 30x30 betontegels /fietsen nietjes

POSITIE SONDERING

LEGENDA

- Unit's 660m2
- Houtstoppers 348 m2
- Heras hekwerk 1200mm hoog 108 m1
- Gefebeton tegel 30-30/ 5 660 m2
asfalt (r) beekbedding Gefebeton tegel 30-30/ 5
115 m2 en 162,5m1 trottoirranden
- Fiets stulp (staal)
2x set
- Bovensenzicht fietsrek
- Vooranzicht fietsrek
47 x

Tijdelijke huisvesting nieuwbouw Heilinde.



Gefekend t/m	Schaal 1:200	Blad 1 van 1
Datum 25-03-2024	Formaat A2	
Bestandsnaam T:\BOUW\1\Dienst Verkeers Centrum\BOU-01-0012-4 B Tijdelijke huisvesting nieuwbouw Heilinde St.Willebrord.dgn		