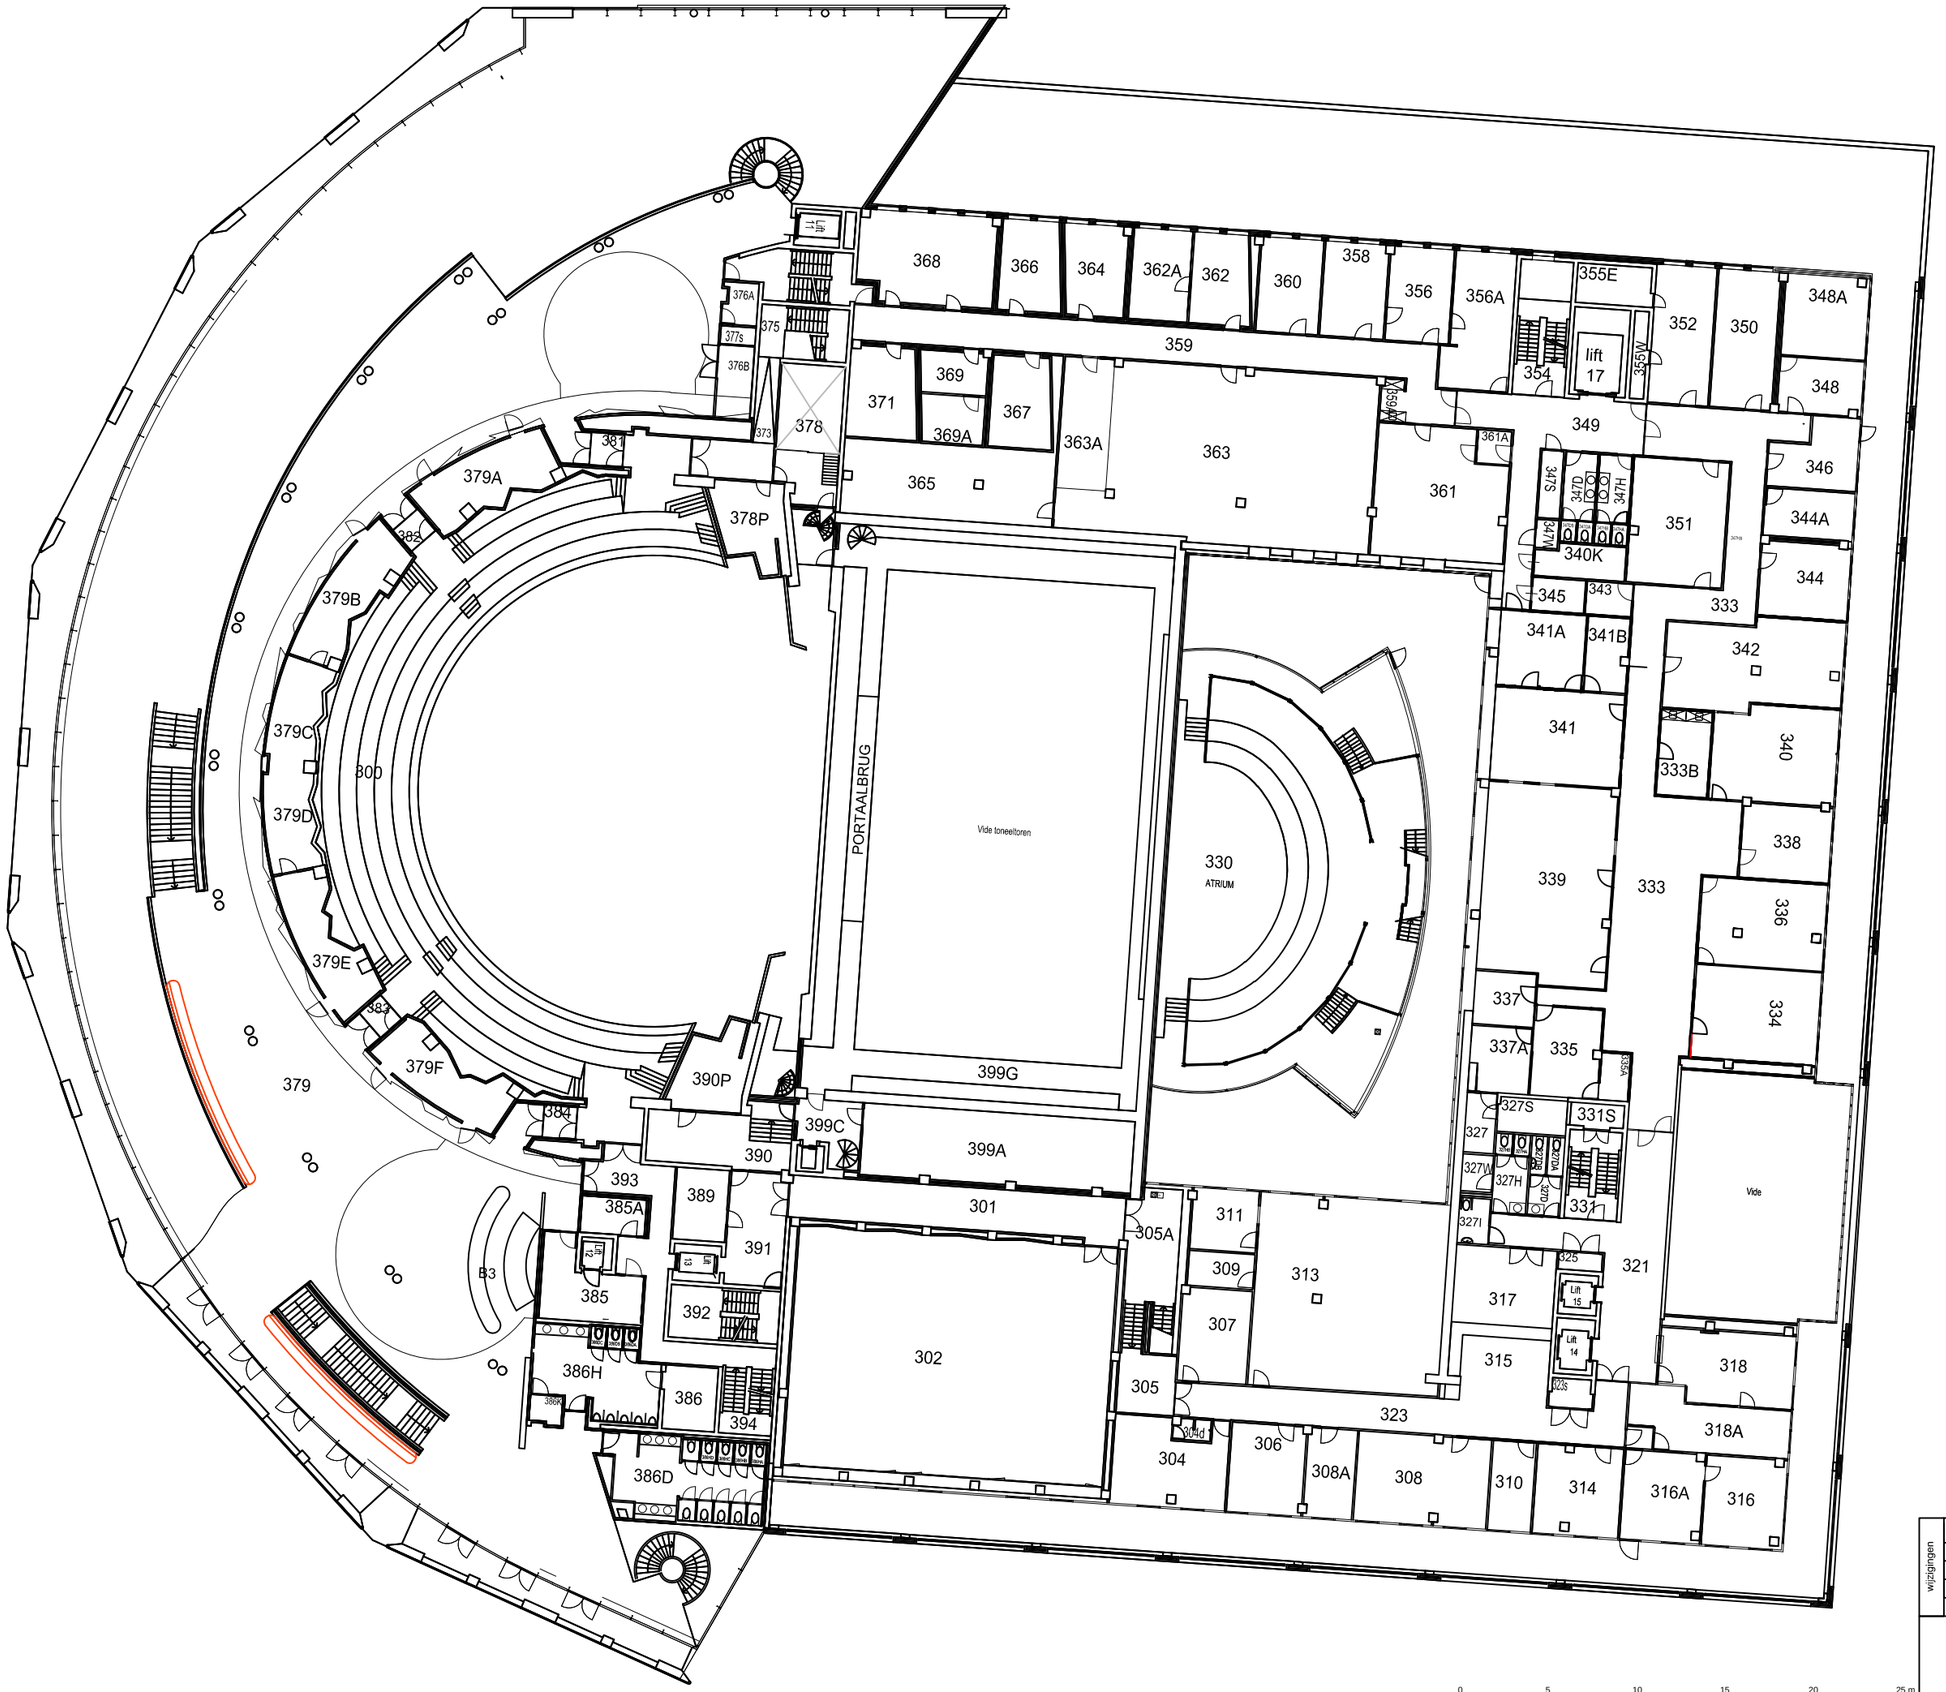

wijzigingen	Omschrijving:	Bedrijfsnaam:	Datum:	Getekend:	Gezien:	Akkoord:
	Plaatsing nieuwe banken verwerkt		09-07-2019	J. Keijzer		
	Verbouwing zomer 2018 (verwerkt 31-10-2018)					
	Wand in 362, Renovatie VGB 2018		28-08-2018	J. Keijzer		

NATIONALE OPERA & BALLET
Waterlooplein 22
1011 PG Amsterdam
The Netherlands
Postbus 16822
1001 RH Amsterdam
www.operaballet.nl

Object:	Plattegrond 3e verdieping		
tekeningsoort: Bouwkundig		Formaat: A3	
gebouw nr:	datum origineel: 15-2-2016	verdieping: 3e verdieping	
schaal: 1:350	datum: 10/11/2020	Bladnr: 6	van: 10
getekend: FW			