


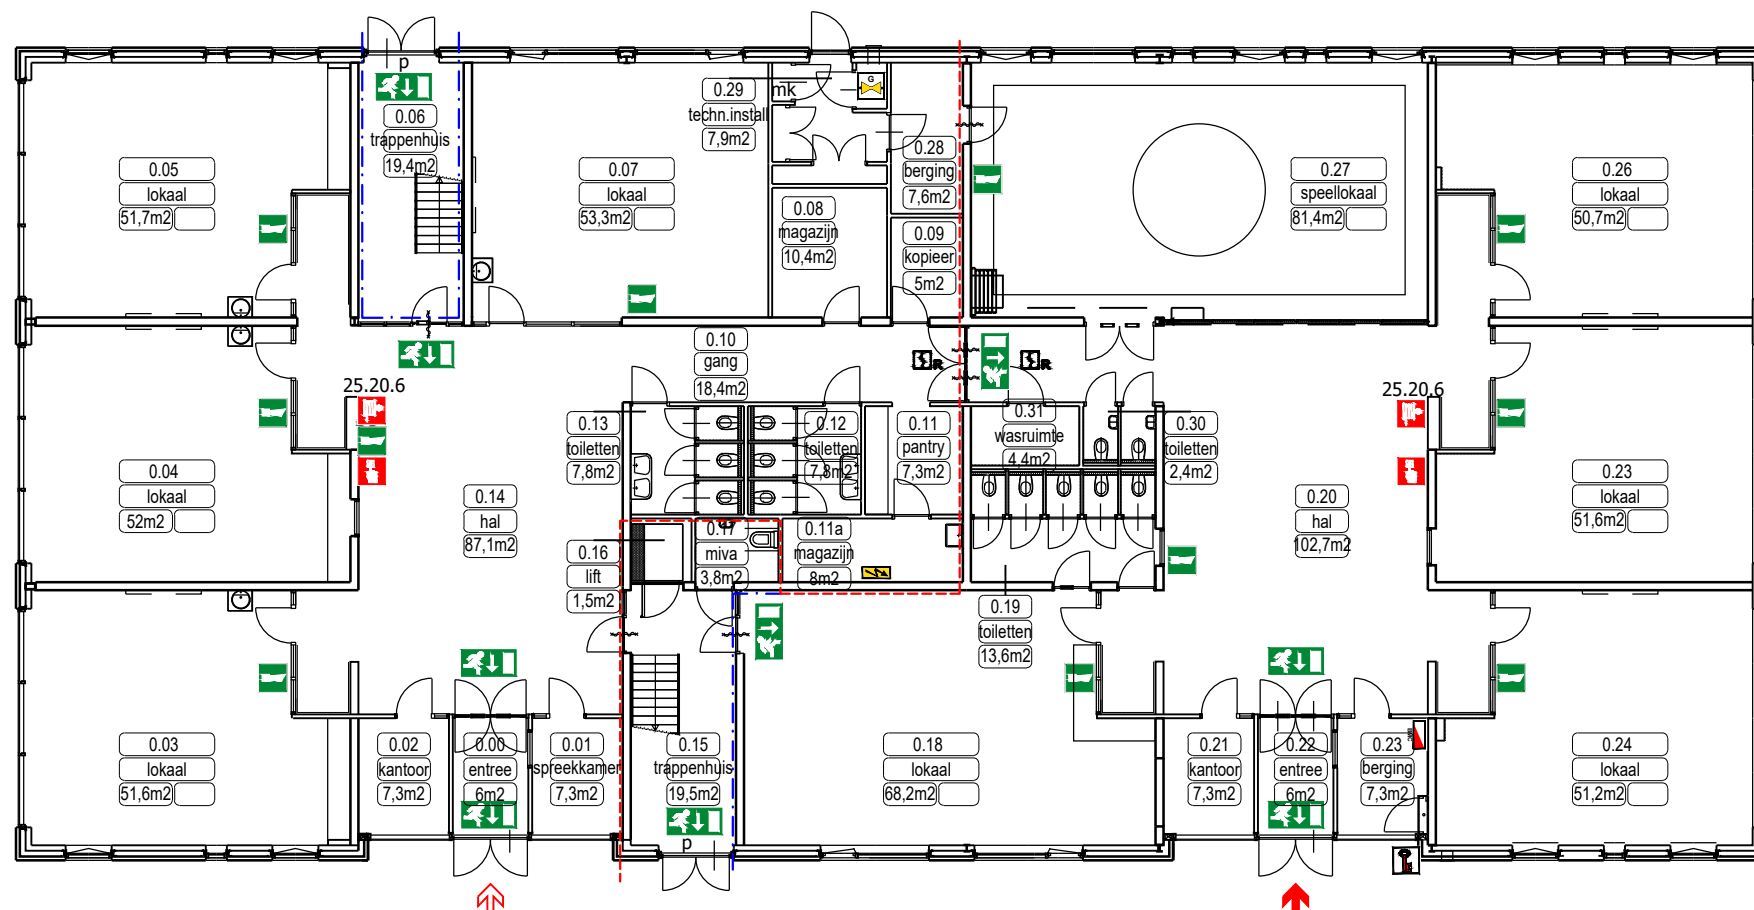

LEGENDA	
	(Nood)uitgang
	Brandslanghaspel
	Ontruimingsmelder
	Handbrandblusser
	Brandwerend en zelfsluitend
	Rookmelder
	Slow whoop
	Brandmeldcentrale
	Sleutelkluis
	Brandwerende scheiding van 30min
	Rook scheiding van 30min
	Noodschakelaar cv
	Electra
	Brandweer ingang

VERSIE WIJZIGING



Saffierhorst 105 2592 GK Den Haag
TEL: 070-3001144

DIRECTIE:
LUCAS ONDERWIJS
WERK:
Basisschool "Morgenstond"
Zweelosstraat 61 2545 VC Den Haag
ONDERWERP:
Revisie tekening
Begane grond

GET.:
ASRO
PROJECTNR.:
FZ-2017
OBJECTNR.:
19SG
DATUM:
25-09-2017
SCHAAL:
1:200
FORMAAT:
A3

00