


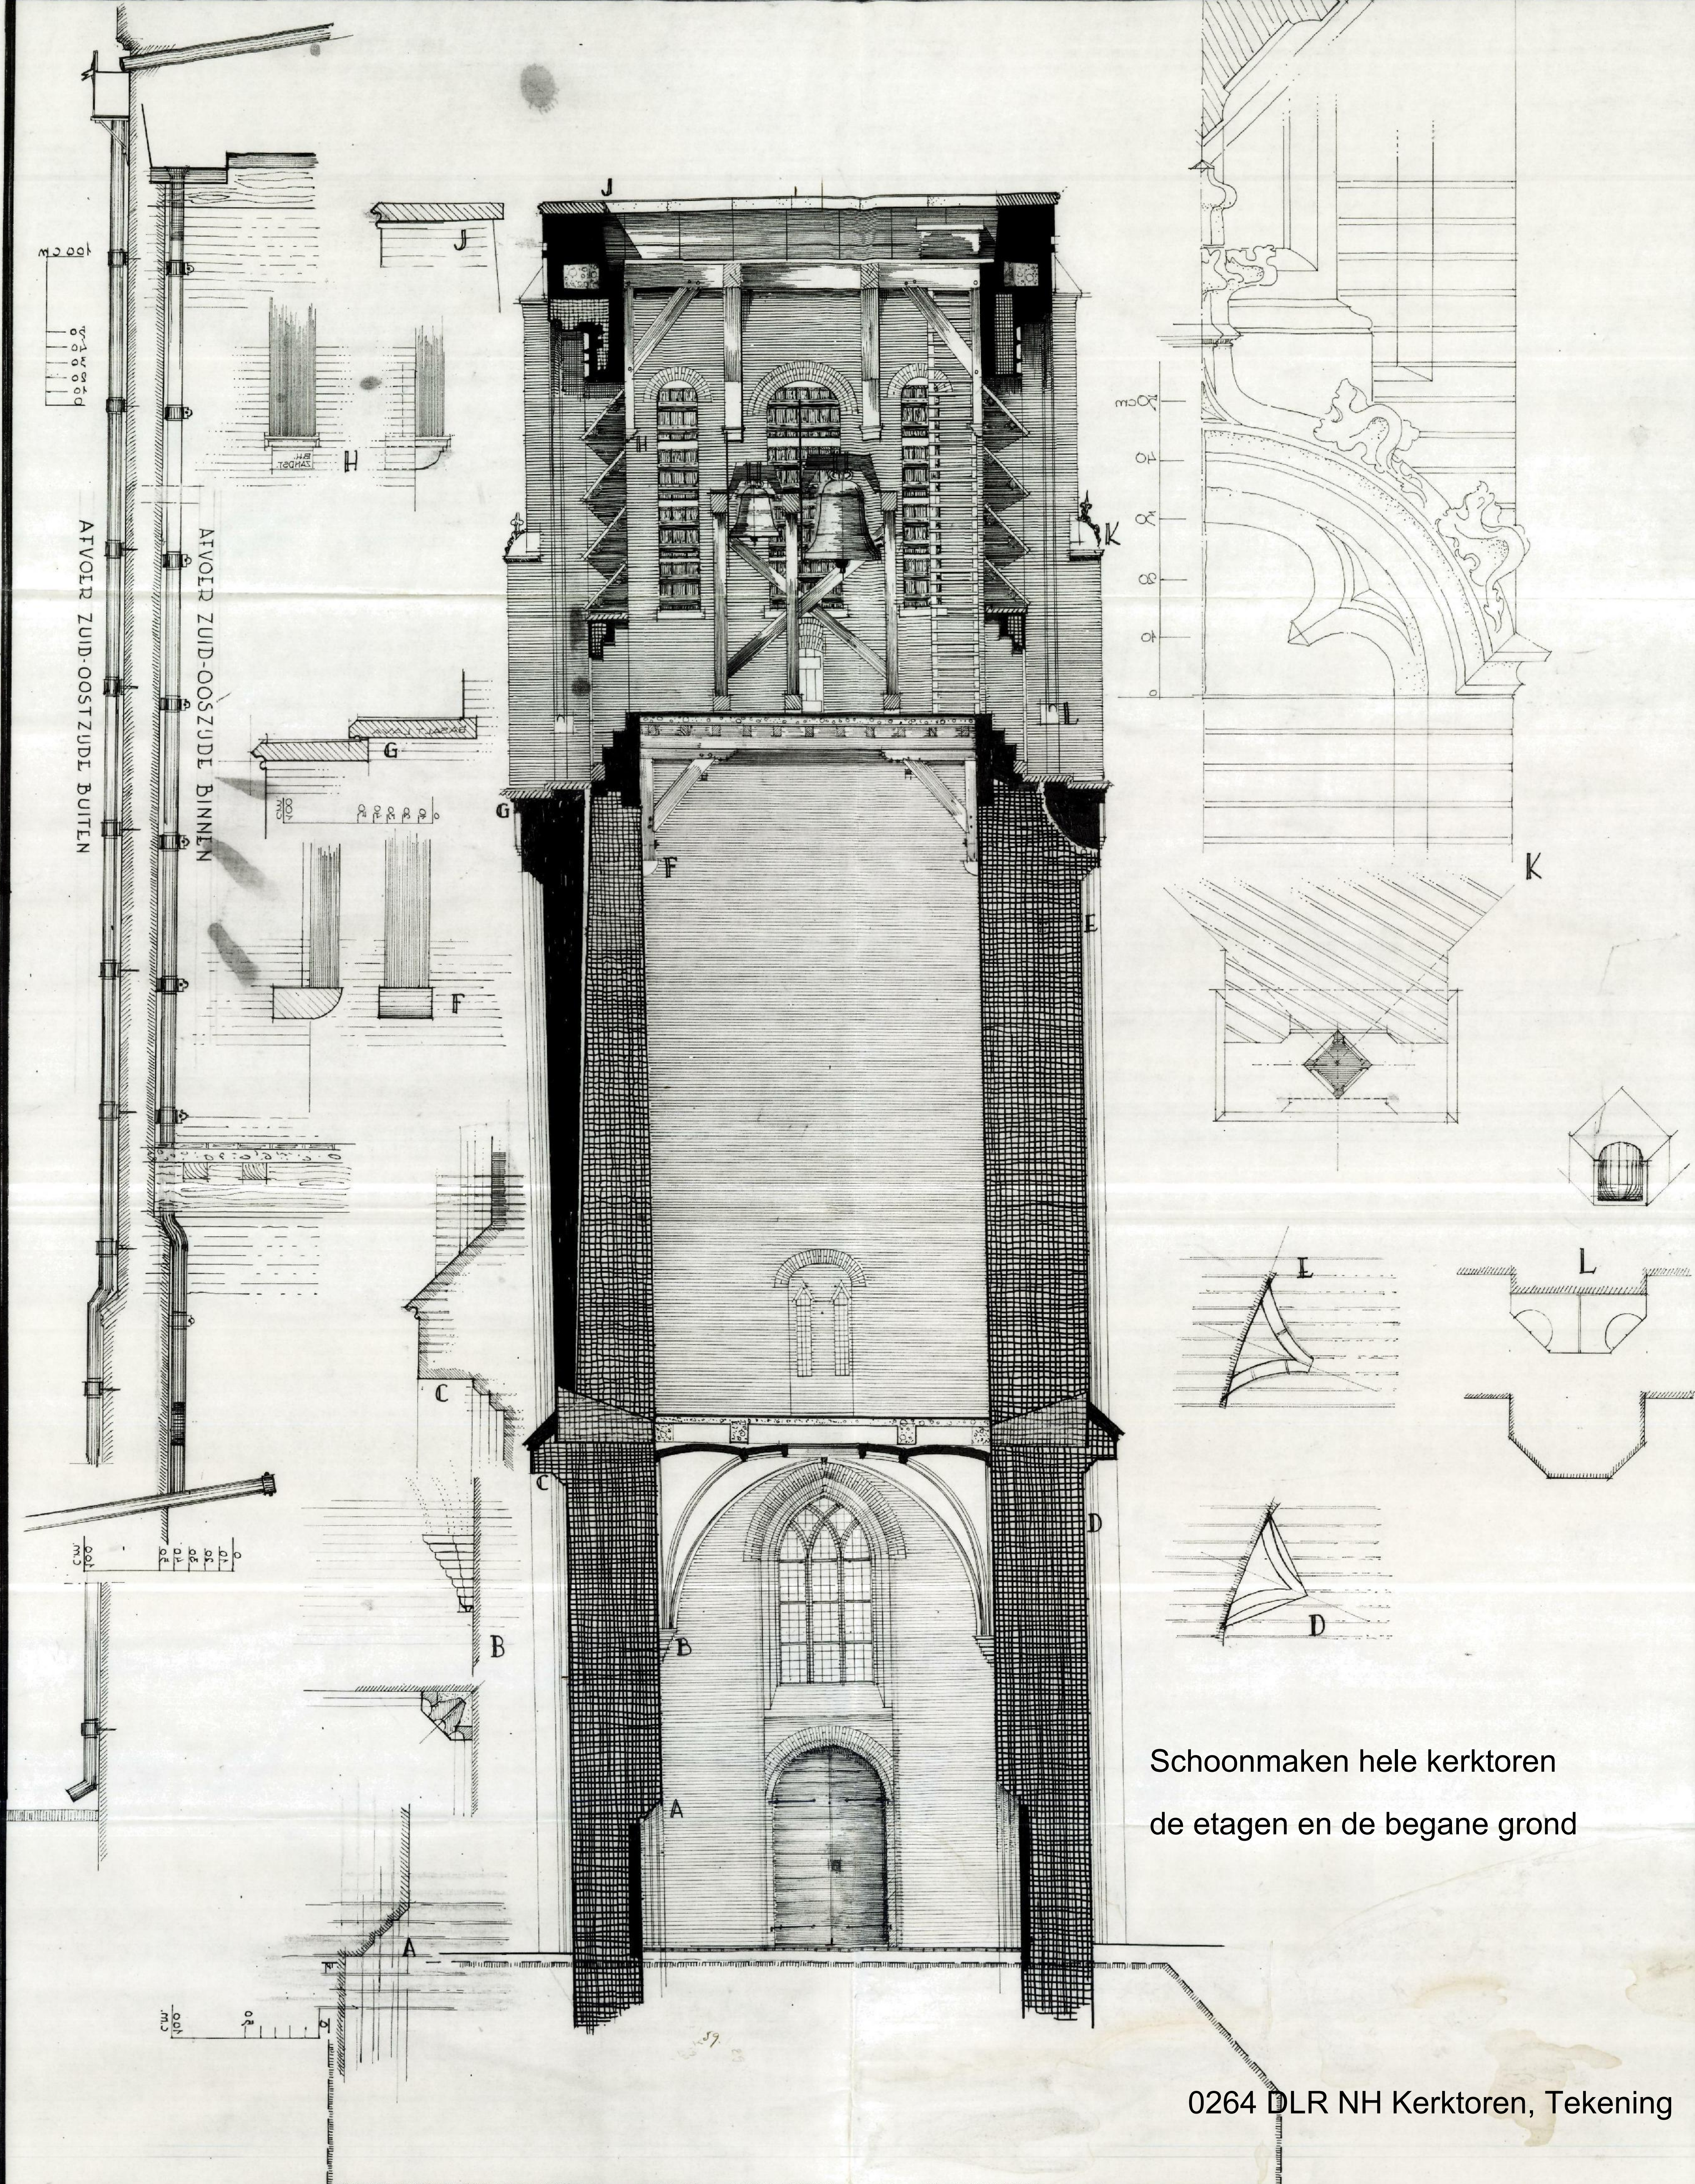


Schoonmaken hele kerktoeren
de etagen en de begane grond

0264 DLR NH Kerktoeren, Tekening


GEMEENTE TOREN
DE LIER.
DOORSNIDE NOORD~ZUID

REVISIE TEKENING JUNI 1960
PIET V.D. STERRE ARCHITECT B.N.A.



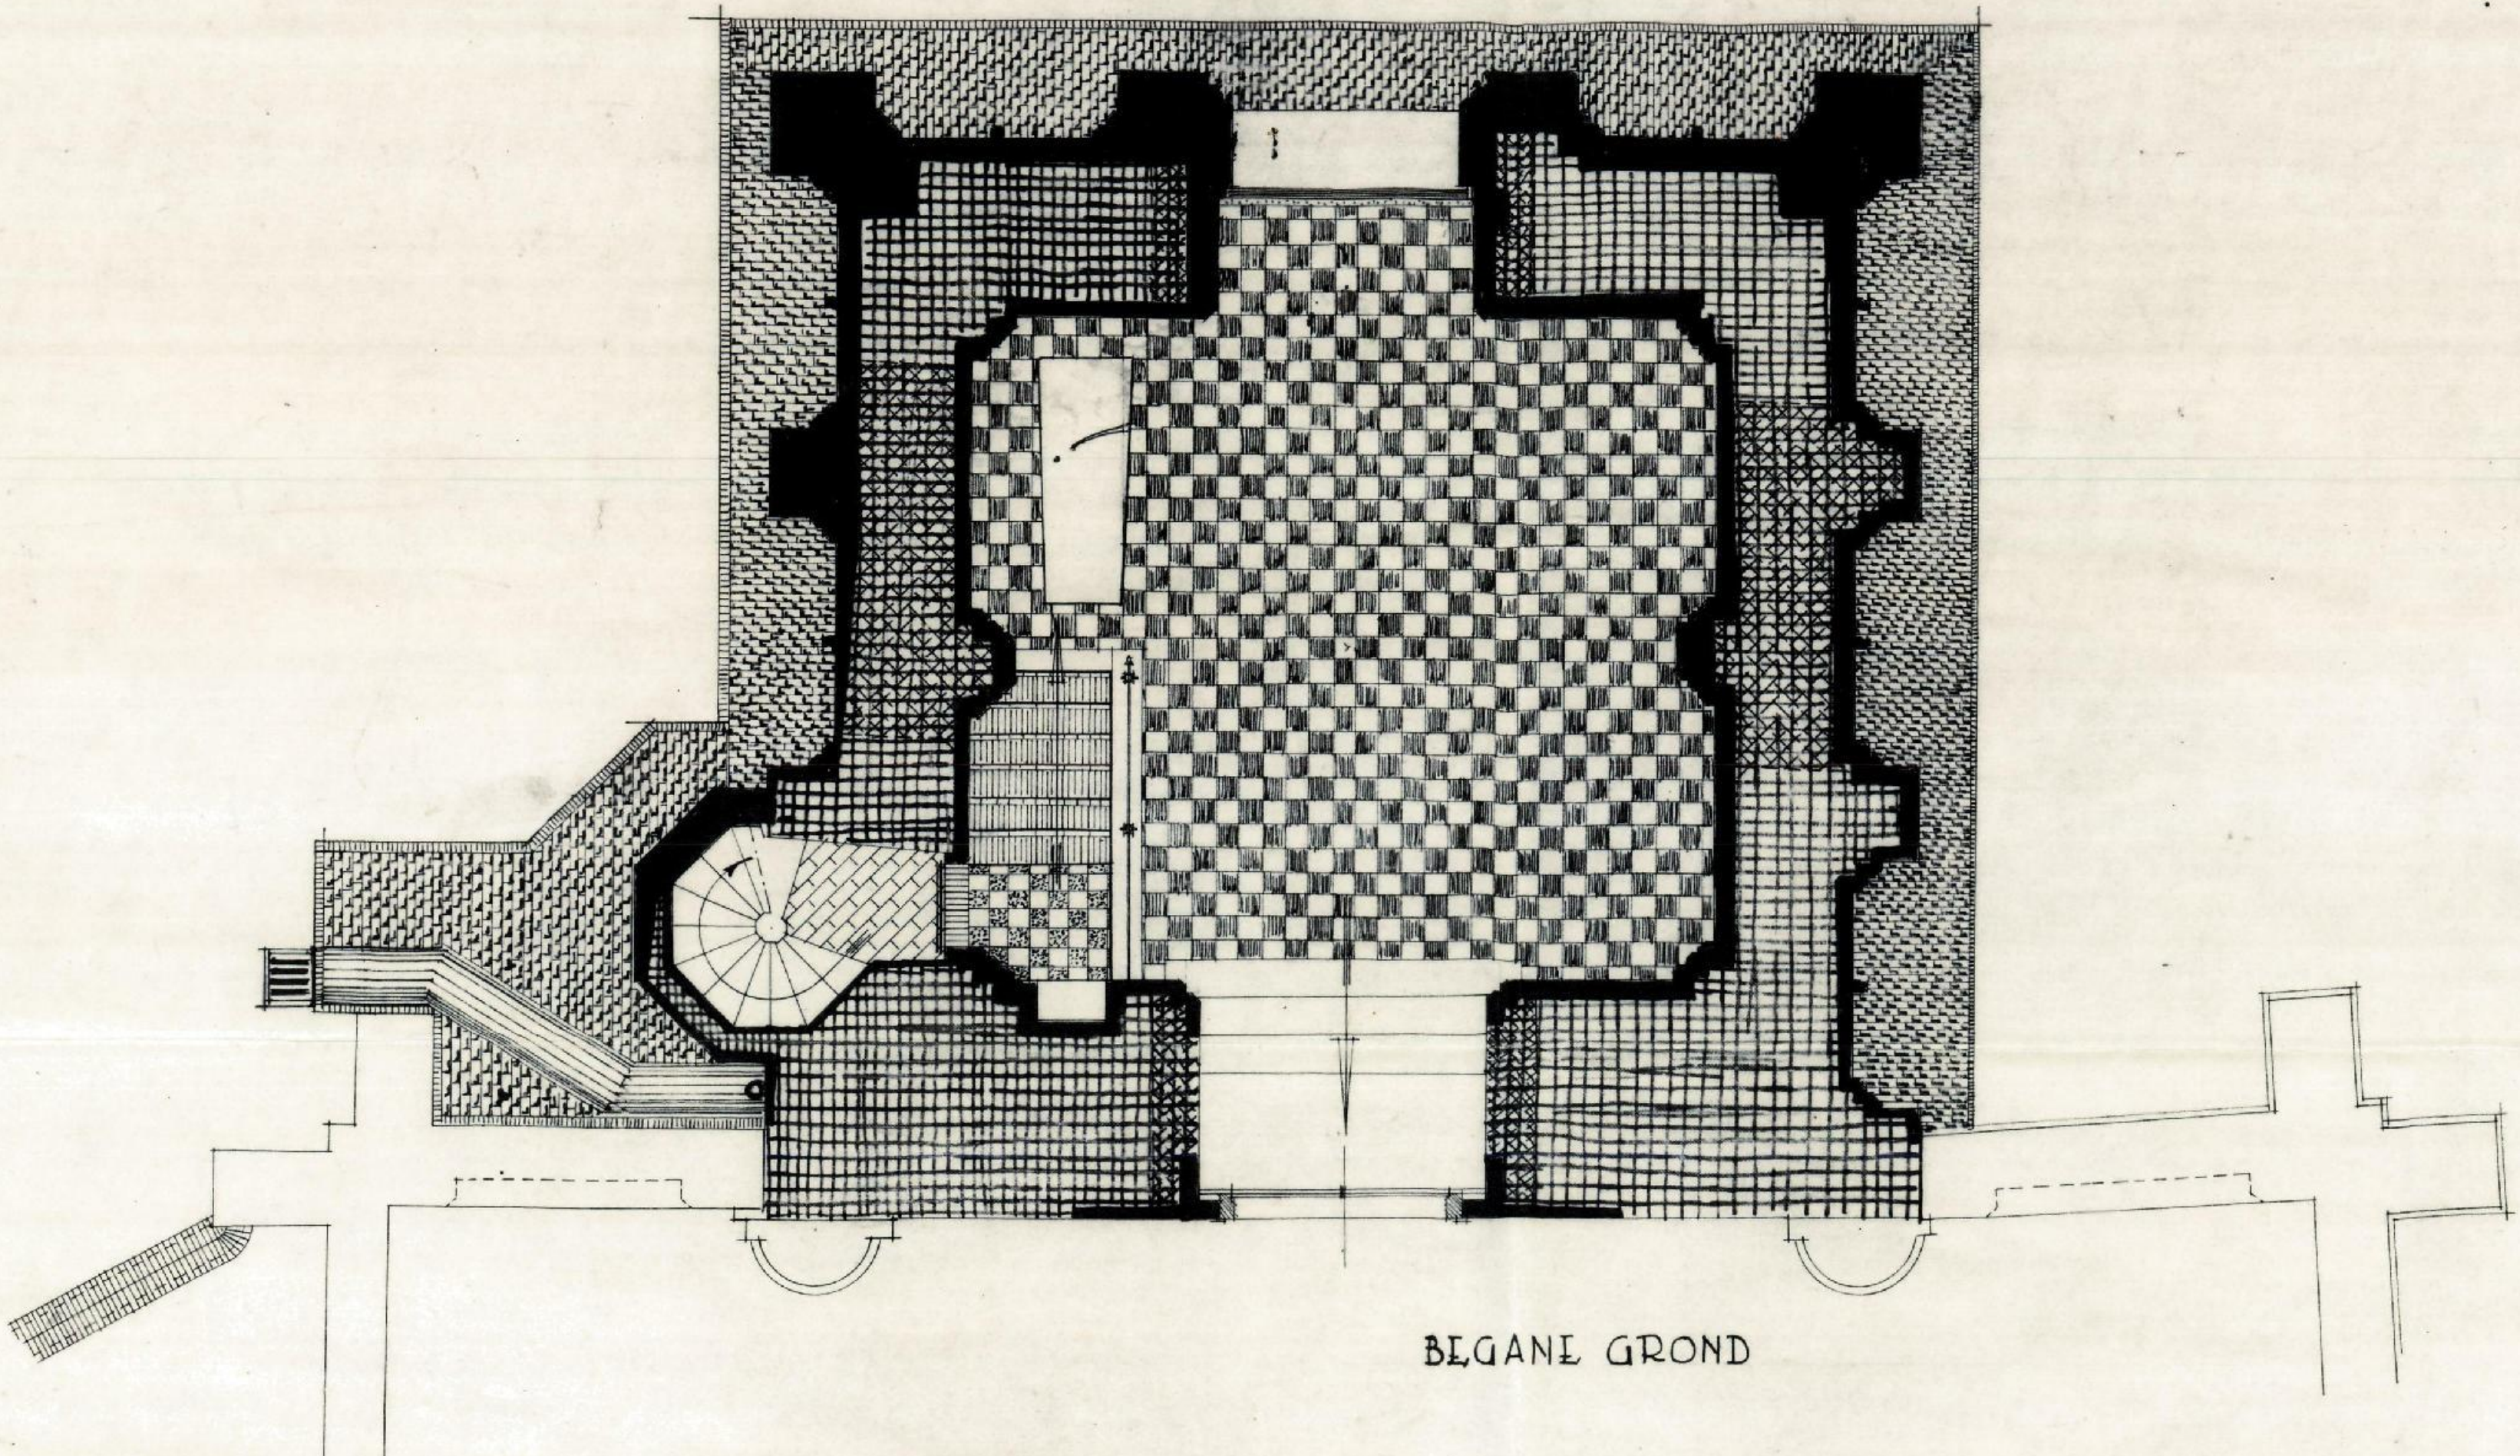



BEGANE GROND

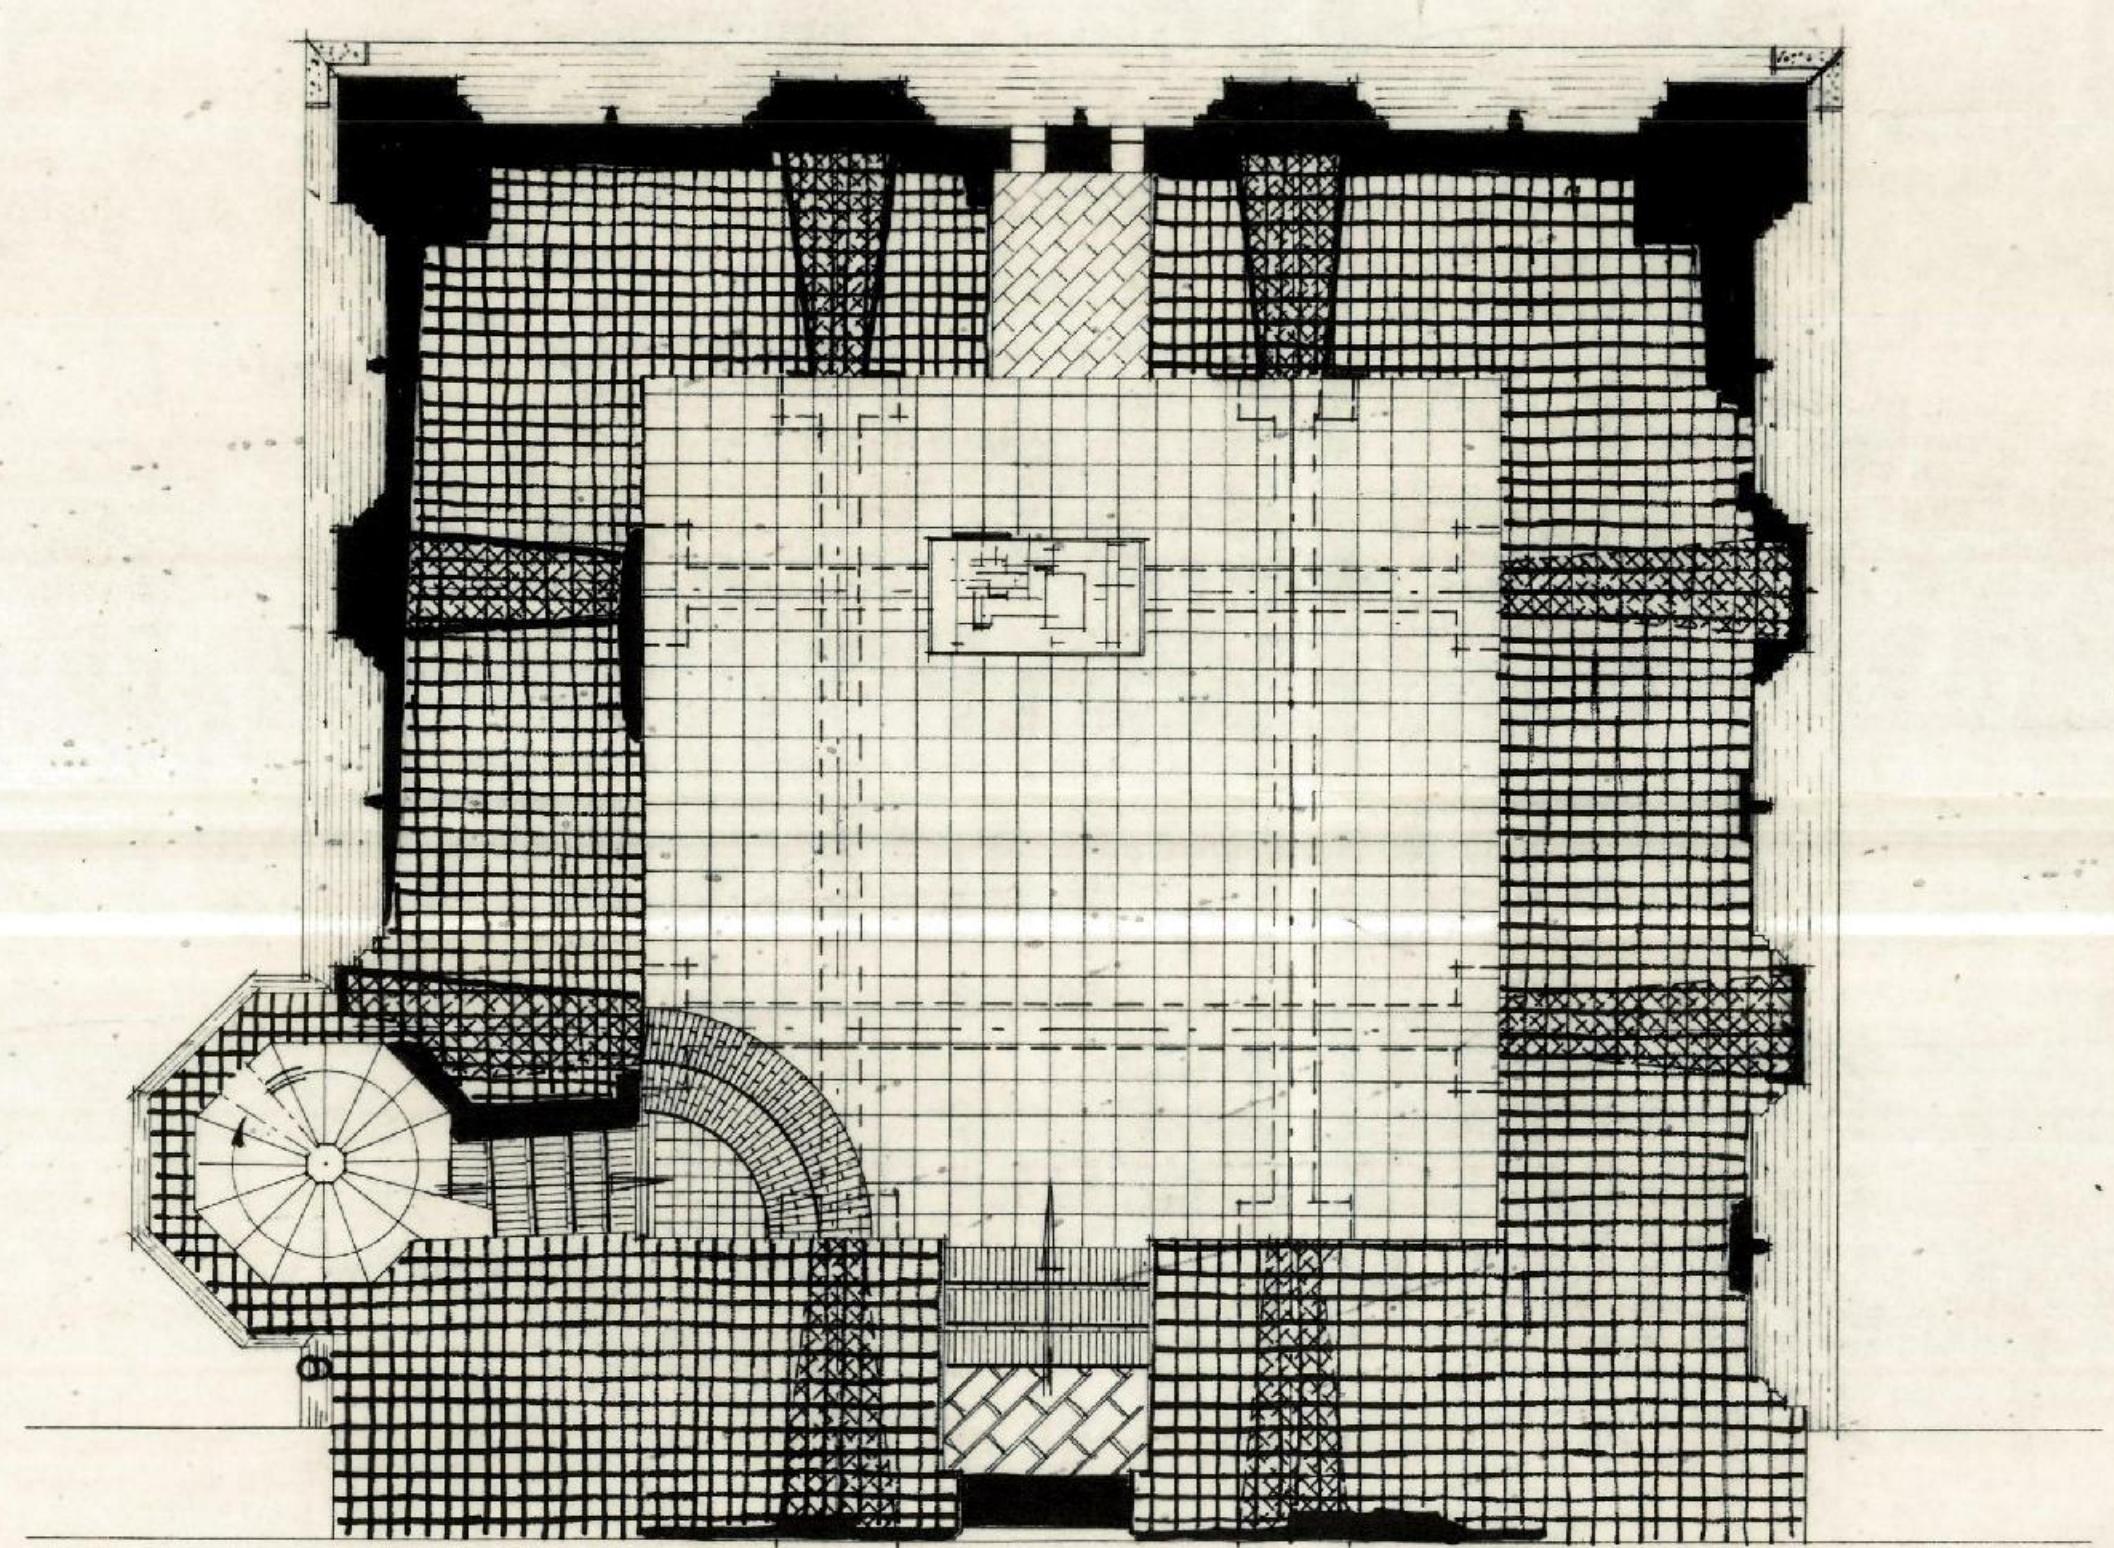

1^e ZOLDER

REINVOOI:

- ▤ OUD MITSSELWERK
- VERNIEUWD MITSSELWERK
- ▨ VULLING MITSSELWERK MET BITON
- ▤ NATUURSTEEN

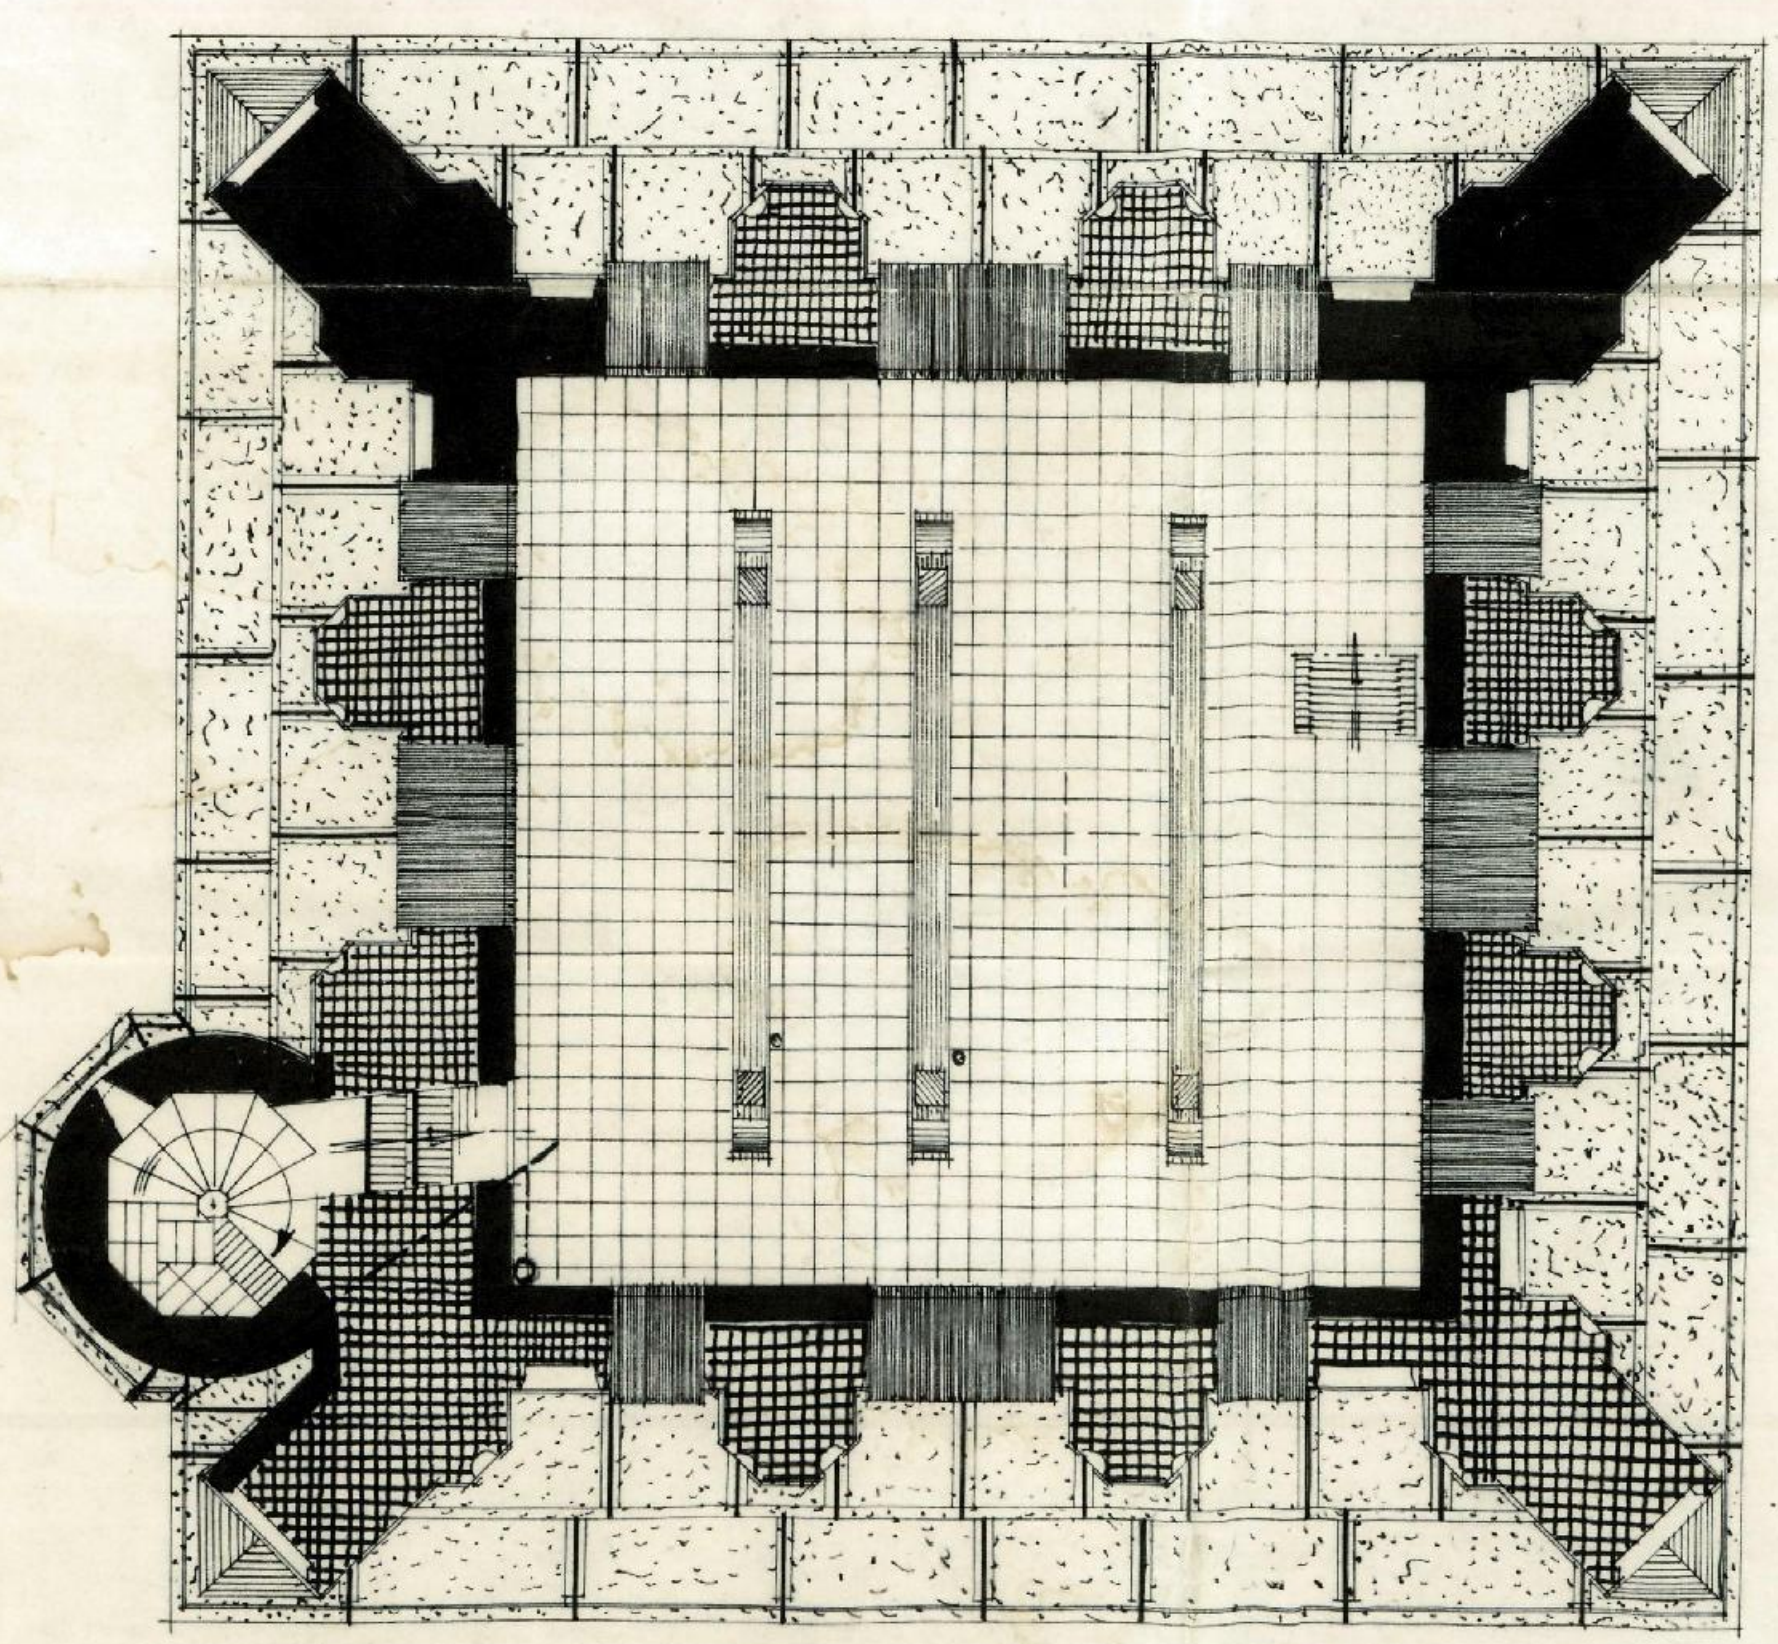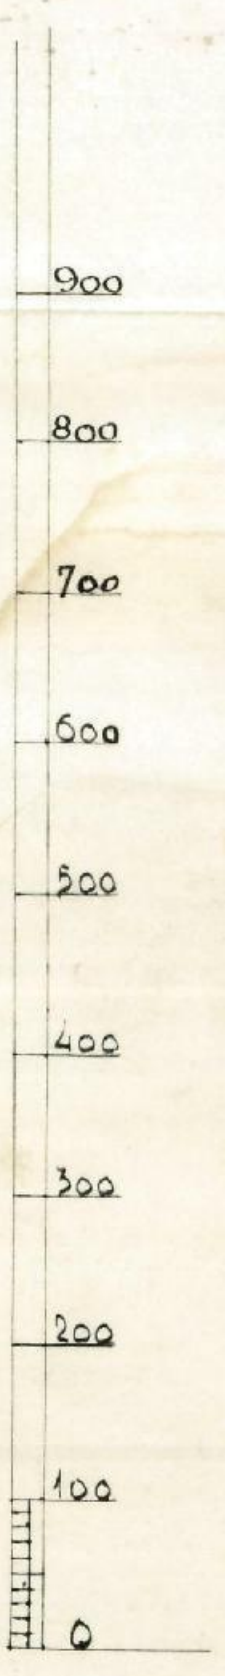

KLOKKENZOLDER

Schoonmaken hele kerkstoren
de etagen en de begane grond

0264 DLR NH Kerkstoren, Tekening

GEMEENTE TORLEN
DE LILR.
DOORSNEDEN

REVISIE TEKENING JULI 1960
PIET V.D. STERRE ARCHITECT B.N.A.